



FRÁRENNSLI: GRUNNMYND GRUNNLAGNA 1:50

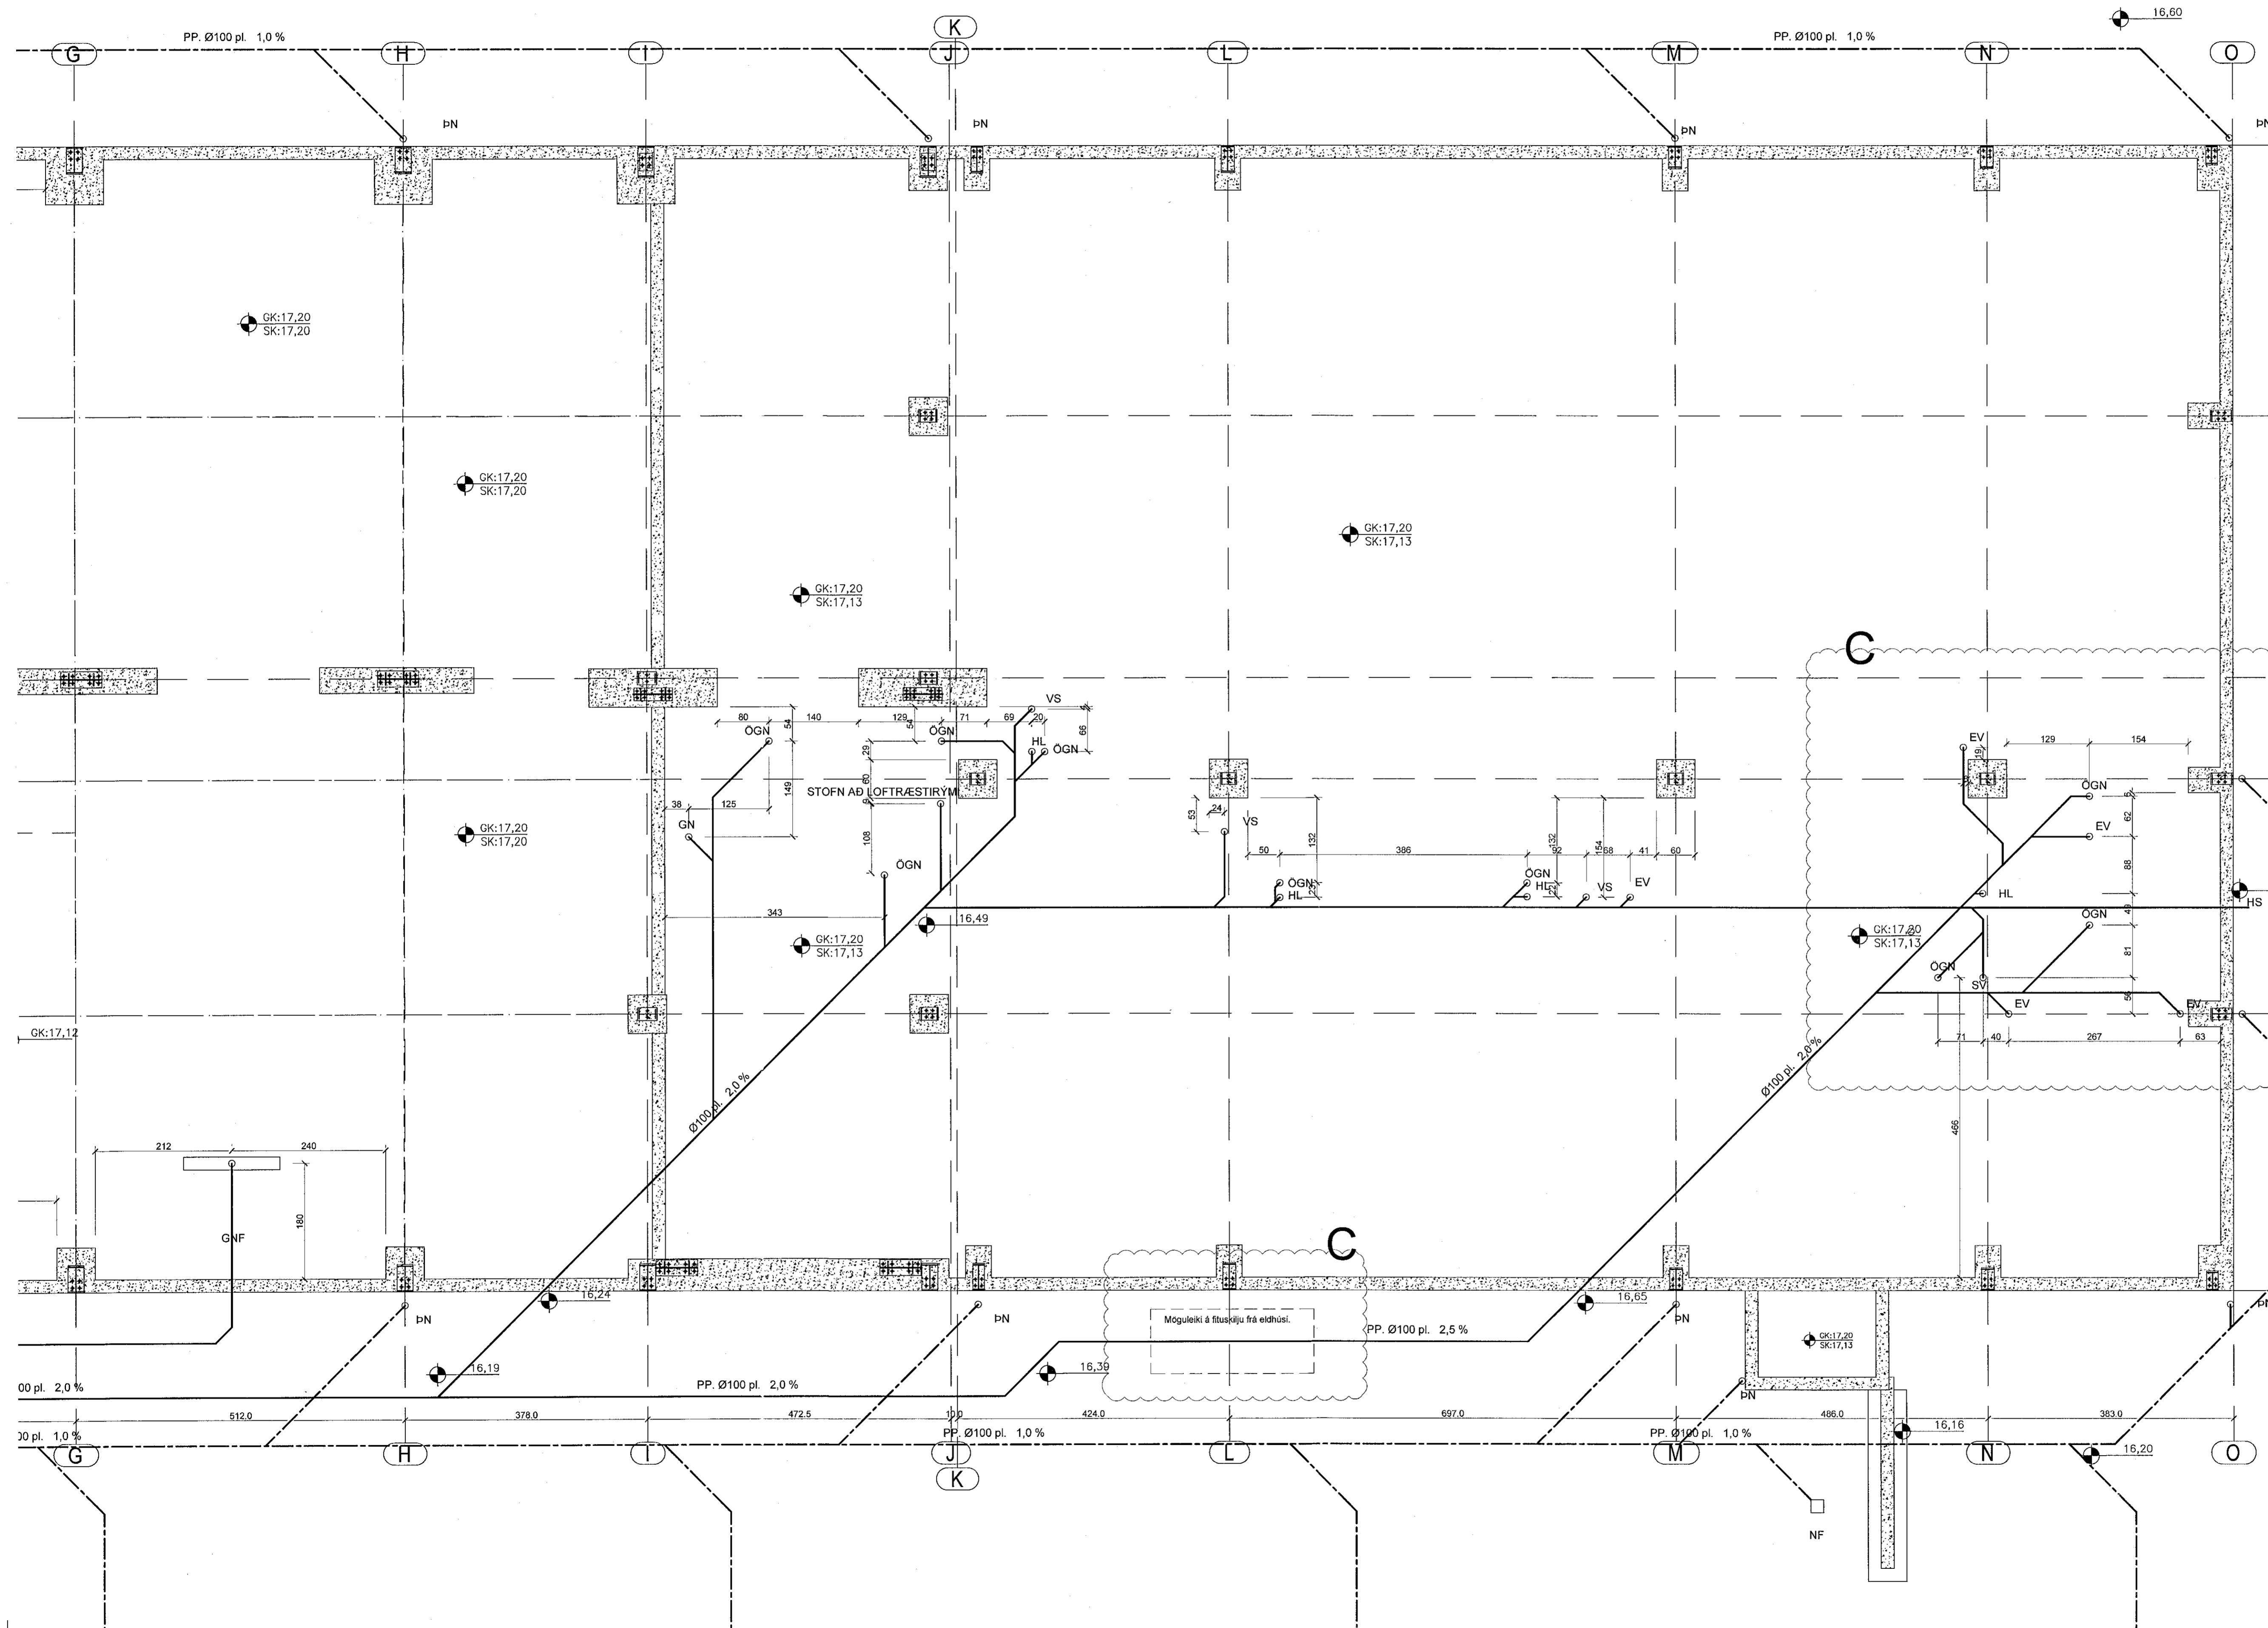

Sambýkkt þann
03 DEC 2019
Engingarfellirinn í Hafnarfirði
F.Þ. Sigurður Steinar Jónsson

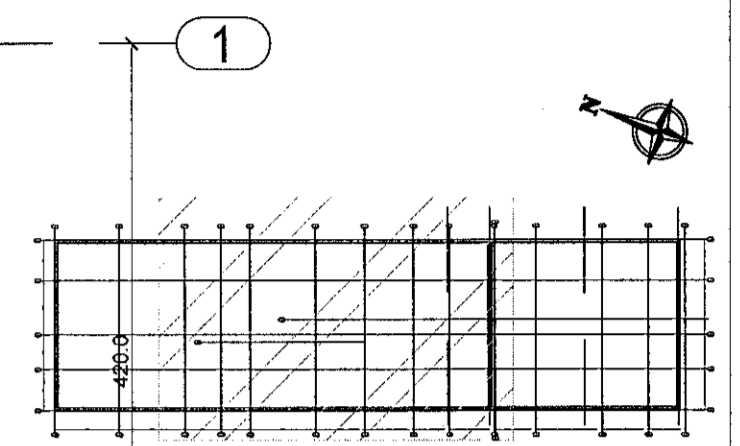

Lykilmynd

Skýringar:
GNF tákna niðurföll/rennur sem þurfa að þola umferðarlag, hjólaálag 11,5 tonn (class C).
ÖGN og GN þurfa ekki að þola umferðarlag.

HEILBRIGDISEFTIRLIT
HAFNARFIJÁRDAR-
OG KÖPAVOGSSVÆDIS
Gardatorgi 5 • 101 Reykjavík
[Signature]

Breytingar: 4
A: 22.8.2019 GV (málsetning stúta)
B: 19.9.2019 GV
C: 02.10.2019 GV

TÓV TEIKNISTOFAN ÖDINSTORGI,
VERKFRÆÐISTOFA ehf.
Öðinsgötu 7
101 Reykjavík
Netfang: gusti@to.is
Sími: 510 2210

Verkefni: Selhella 8, Hafnarfirði
Heiti: Frárennsli: Grunnmynd sökkla

fh. TÓV: VÍFILL ÖDDSSON
kt. 01237-3629
GUSTAF WILSSON
kt. 231163-5069
KRISTJÁN S. GUÐMUNDSSON
kt. 070254-5819

VERKFRÆÐINGUR
FVFI - FRV
VERKFRÆÐINGUR
FVFI
VERKFRÆÐINGUR
FVFI

Aritun aðalhönnuðar:
[Signature]

M. 1:50
R. G.V.
T. G.V.
Dags. Júlí 2019. Nr. 1738-2-3C