



# BURÐARÞOL: GRUNNMYND SÖKKLA. 1:50.

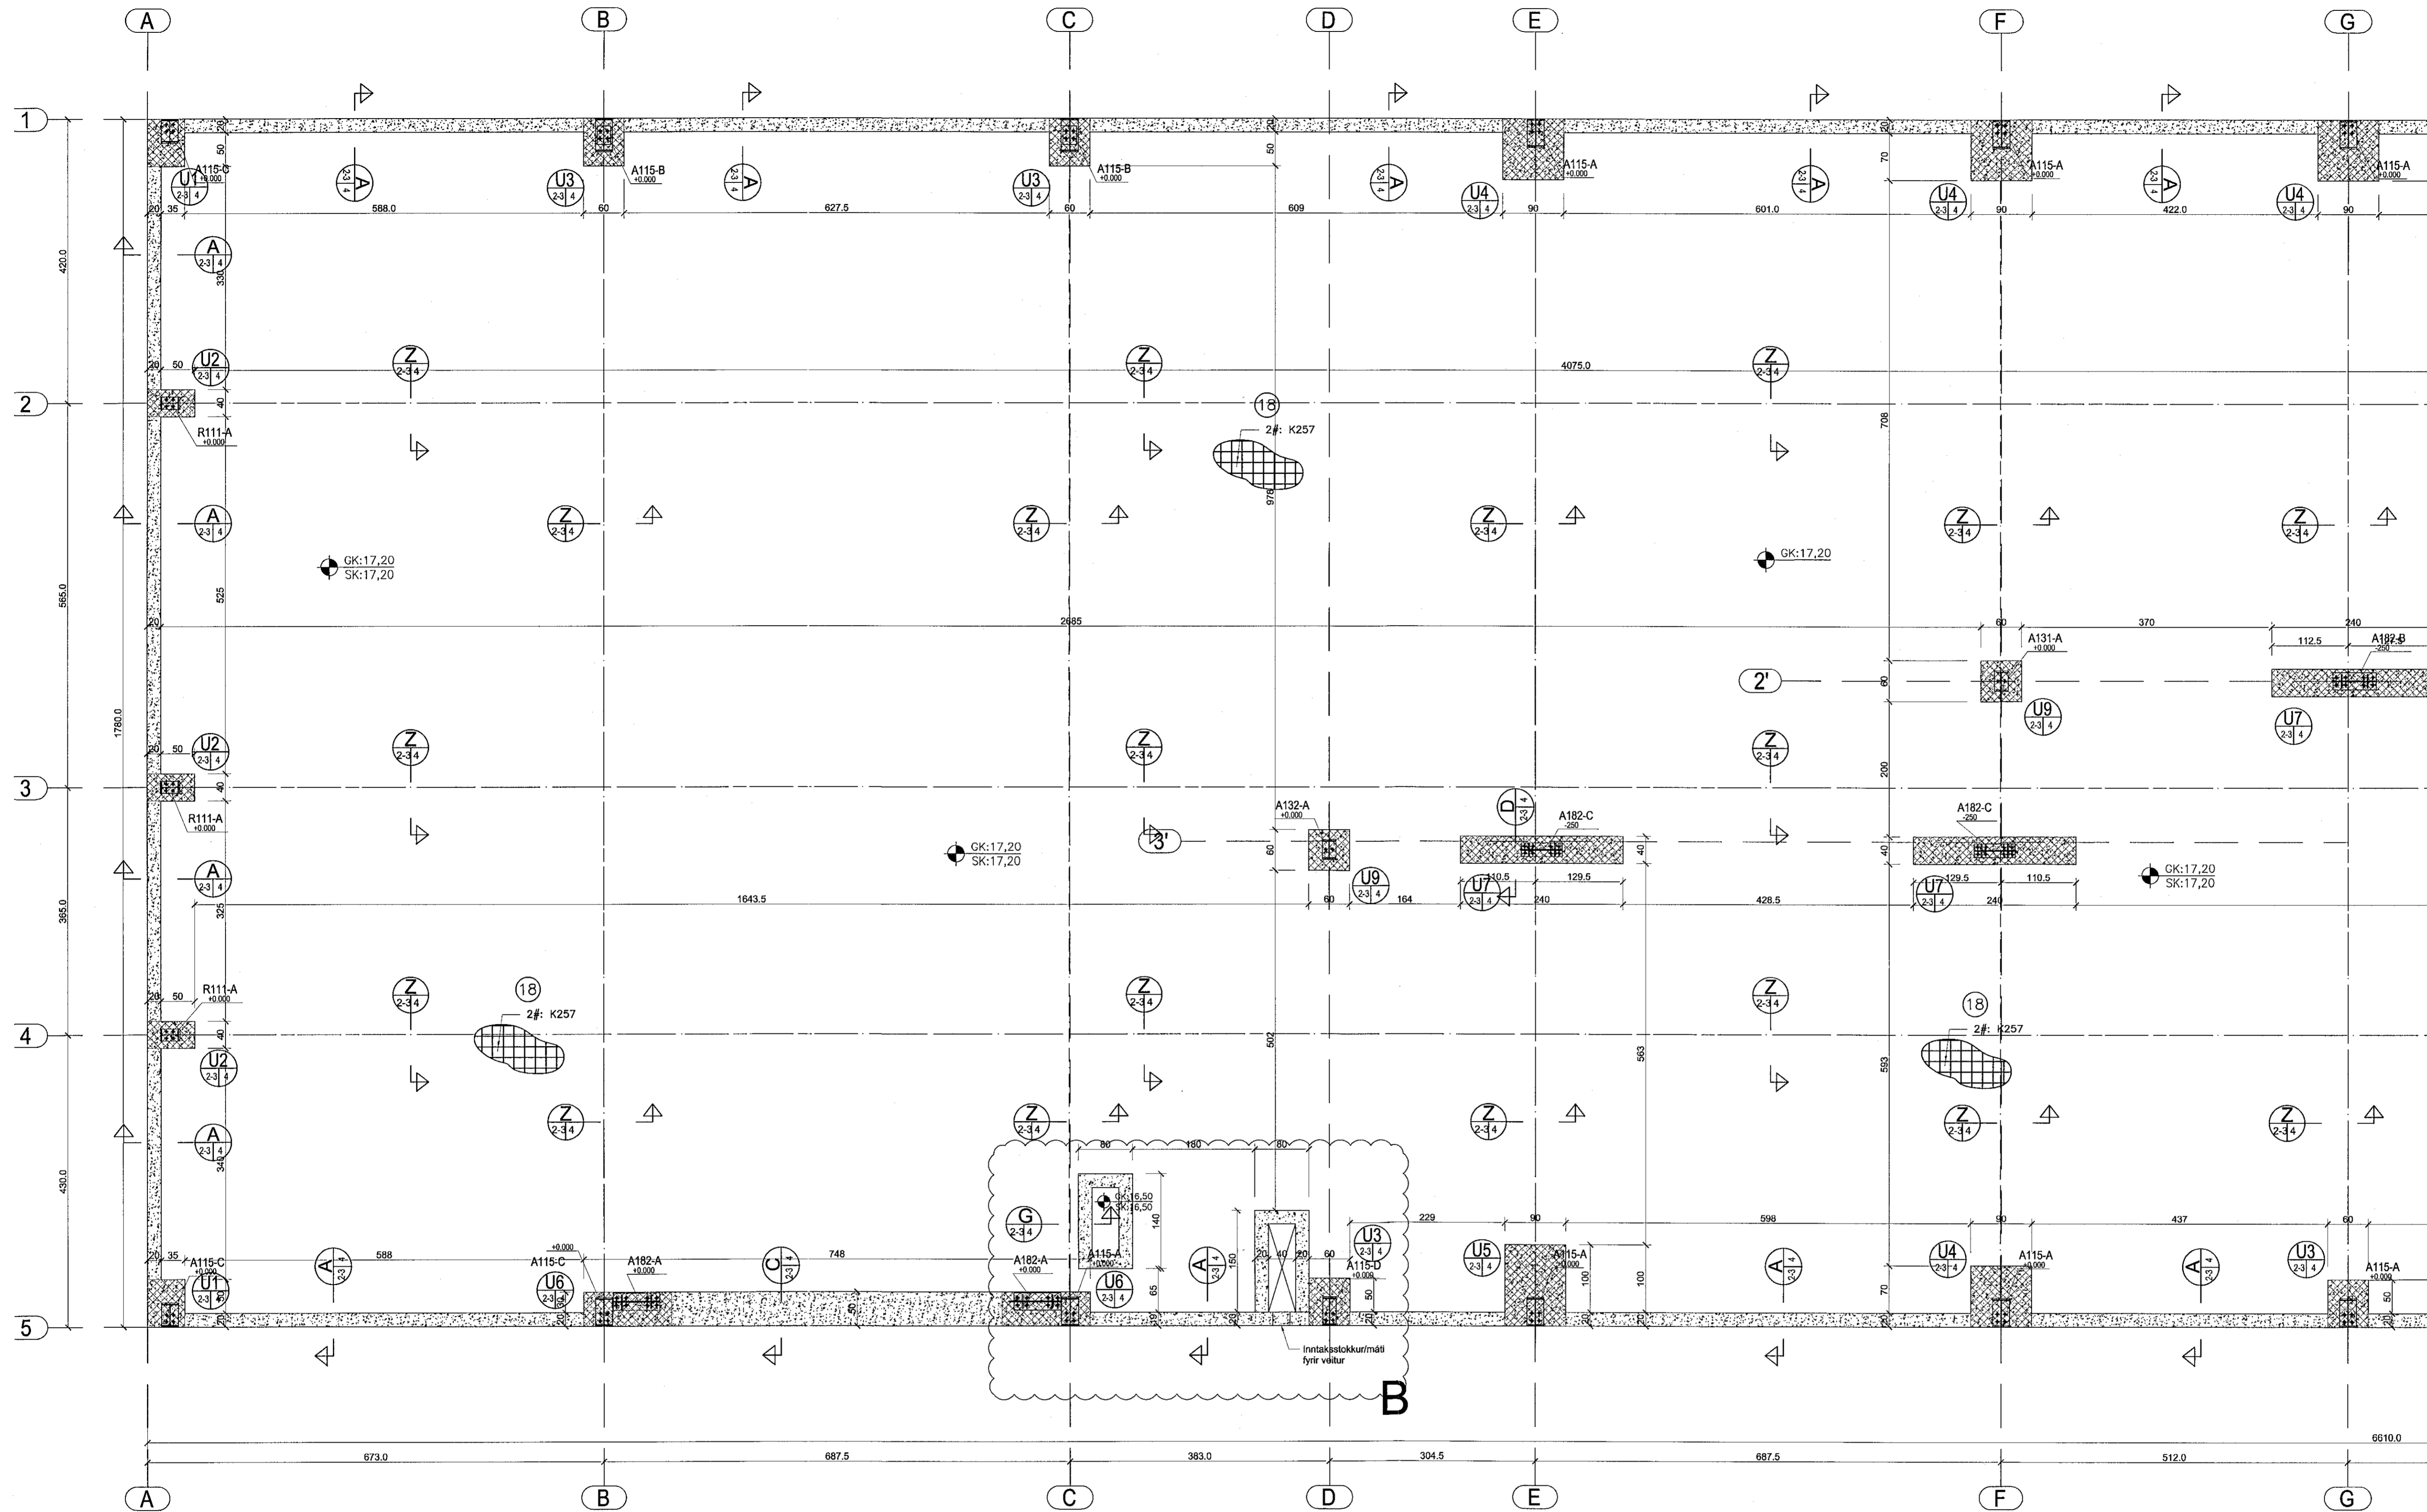

Samþykkt þann  
03 DEC 2019  
Eygíngardaltrúinn í Hafnarvík  
P.h. Sigurður Steinar Jónsson

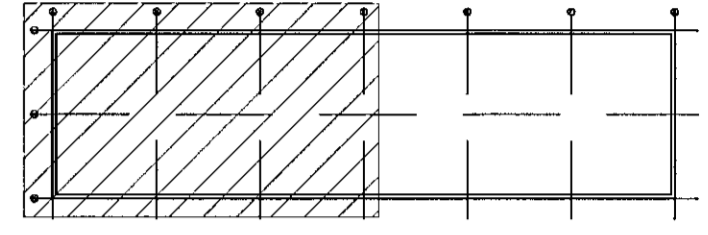

Lykilmynd

Sjá einnig almennar skýringar blaði 1738.1.1 og boltaplan framleiðanda stálvirkis.

Breytingar:

A:	19.9.2019	GV
B:	26.9.2019	CV

**TÓV** TEIKNISTOFAN ÓDINSTORGI, VERKFRÉÐISTOFA ehf.  
Óðinsættu 7  
101 Reykjavík  
Netfang: gust@to.is  
Sími: 510 2210

Verkefni: Selhella 8, Hafnarfirði  
Heiti: Burðarþol: Grunnmynd sökkla.

fh. TÓV: VÍFILL ÓDDSSON kt. 101237-3629 VERKFRÉÐINGUR FVFI - FRV  
GÚSTAF VEILSSON VERKFRÉÐINGUR FVFI  
KRISTJAN S. GUDMUNDSSON kt. 070254-5819 VERKFRÉÐINGUR FVFI

Áritun aðalhönnuðs

M. 1:50  
R. C.V.  
T. C.V.  
Dags. Júlí 2019. Nr. 1738-1-2B