


BURÐARÞOL: GRUNNMYND SÖKKLA. 1:50.

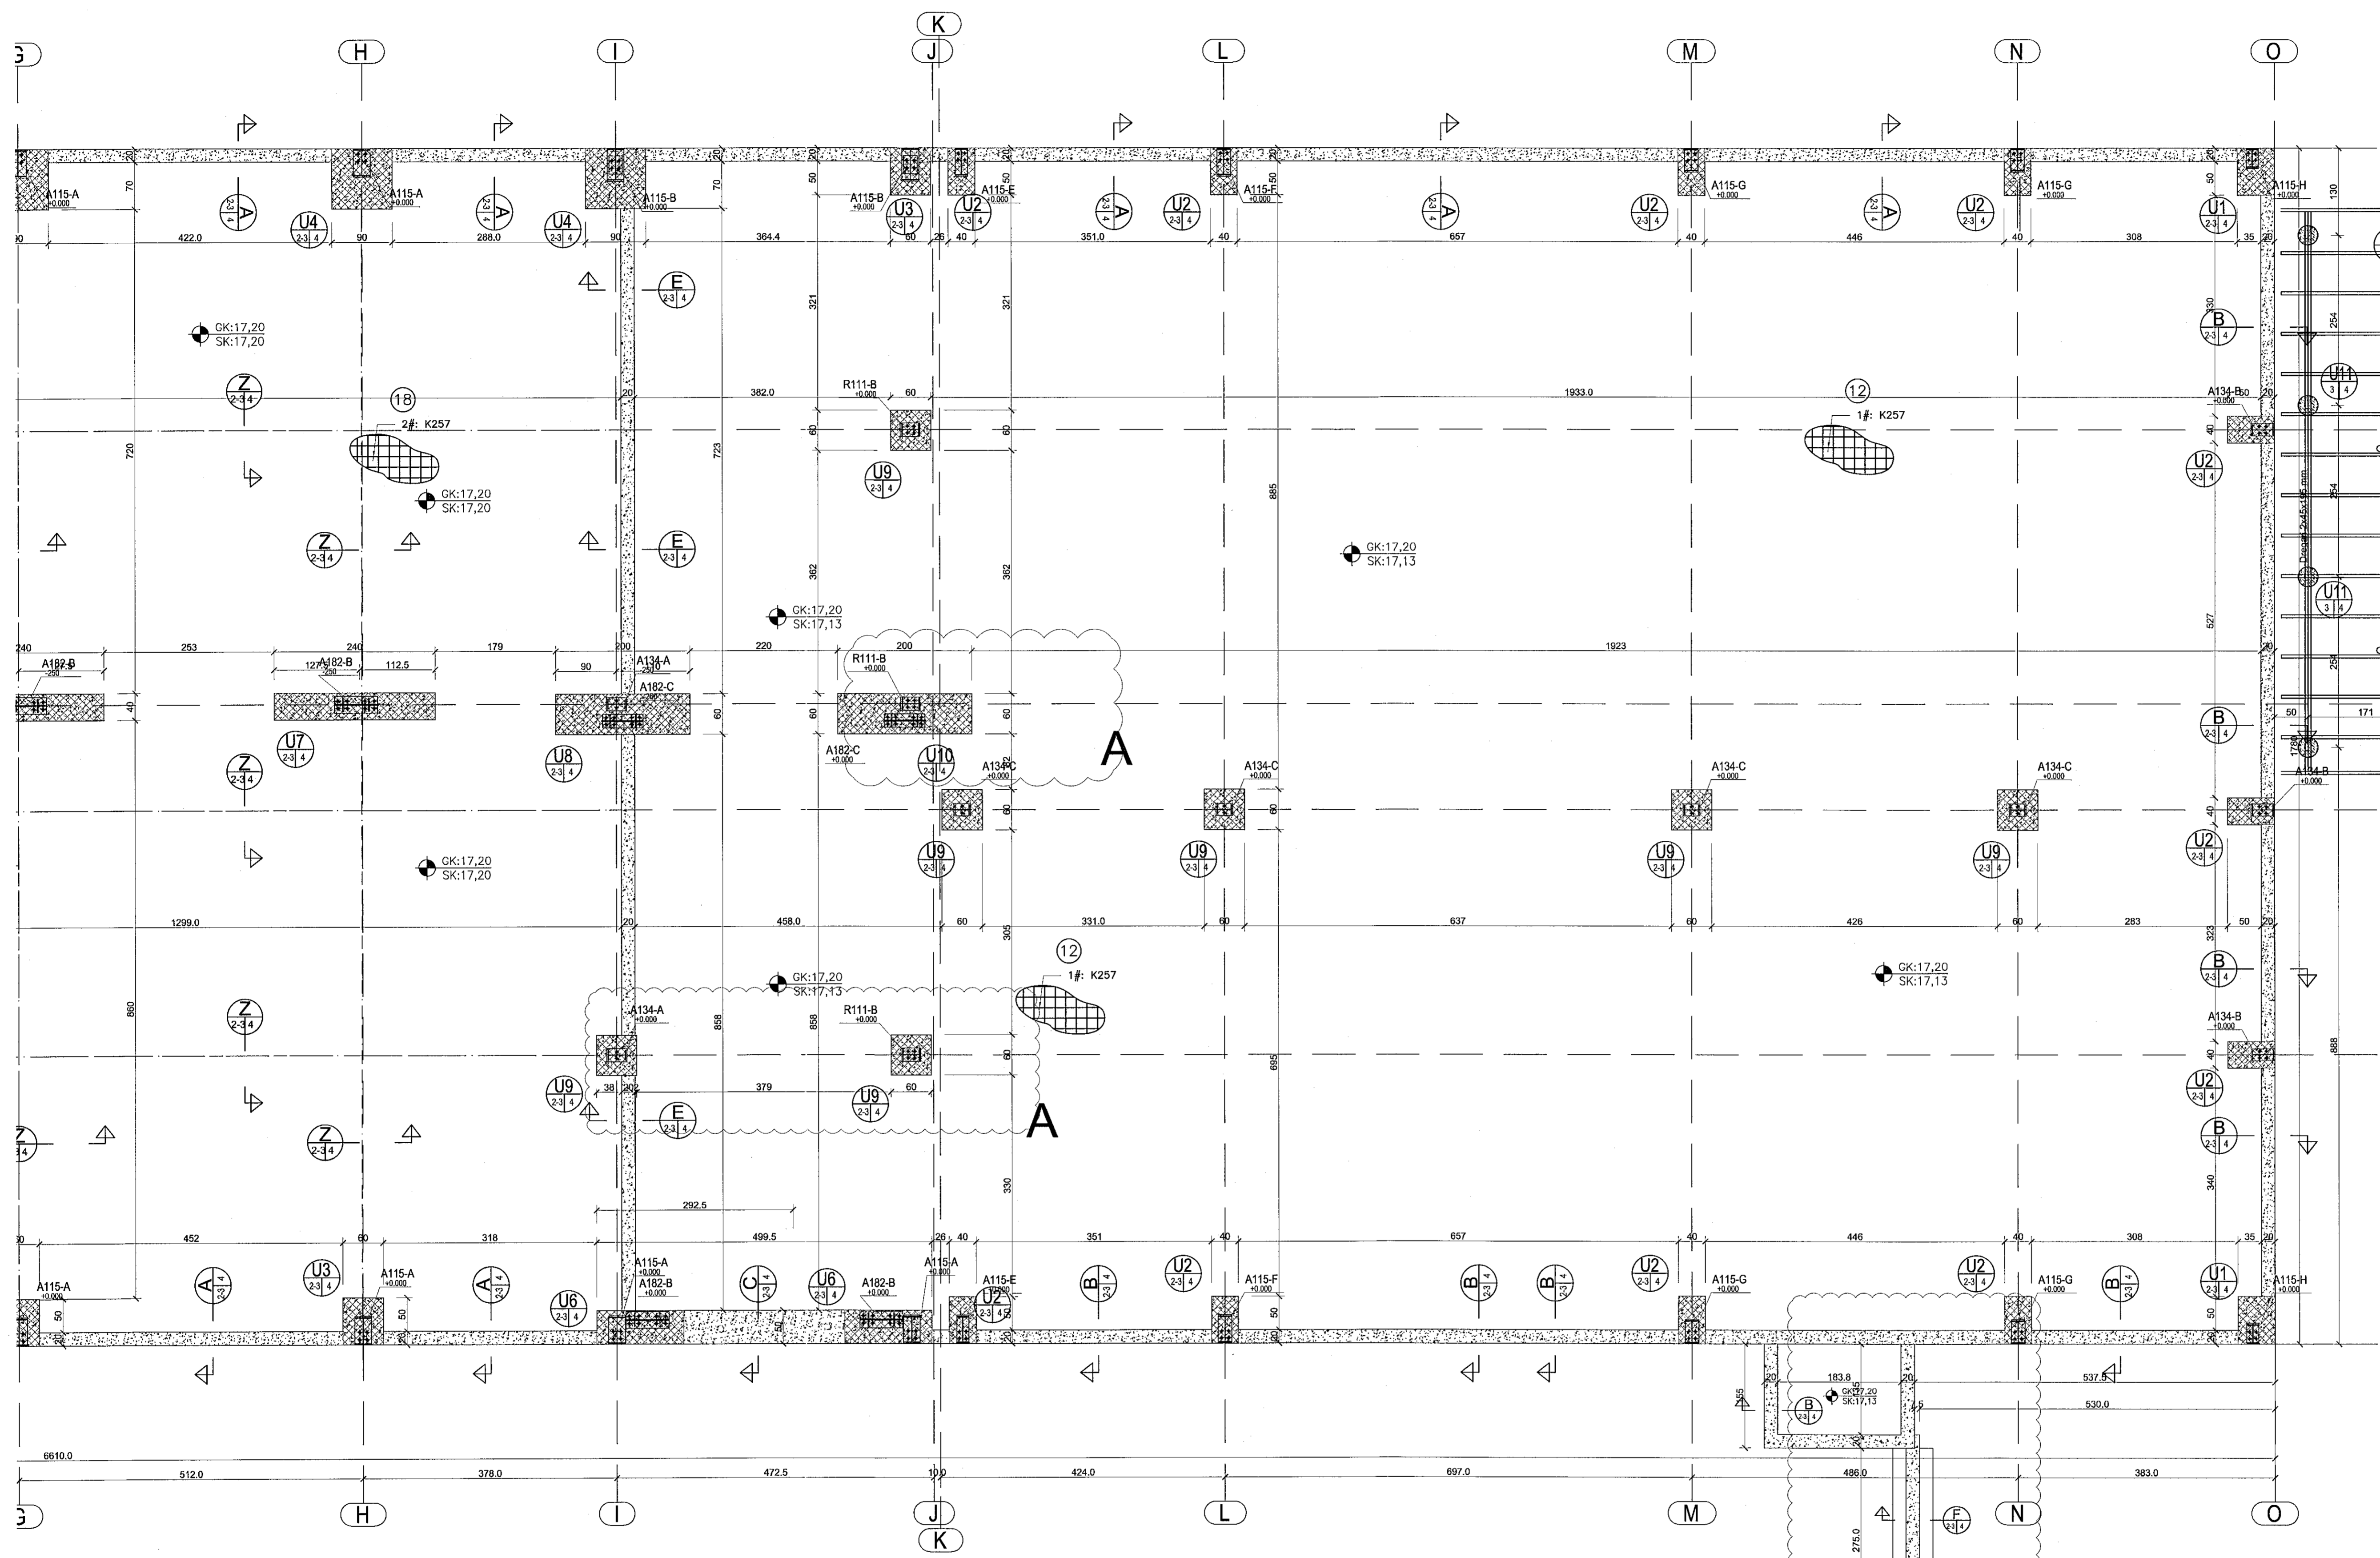

Samþykkt þann
03 DEC 2019
Byggingarkulltrúnn í Hafnarfirði
F.h. Sigríður Steinar Jónsdóttir



Breytingar:
A: 19.8.2019 GV

TÓV
TEIKNISTOFAN ÓDINSTORGI,
VERKFRÉDISTOFA ehf.
Óðinsgötu 7
101 Reykjavík
Netfang: gusti@to.is
Sími: 510 2210

Verkefni: Selhella 8, Hafnarfirði
Heiti: Burðarþol: Grunnmynd sökkla.

fh. TÓV: VÍFILL ODDSSON VERKFRÉDINGUR
kt. 101237-3629 FVFI - FRV
GÚSTAF VÍFILLSSON VERKFRÉDINGUR
kt. 331163-5069 FVFI
KRISTJAN S. GUÐMUNDSSON VERKFRÉDINGUR
kt. 070254-5819 FVFI

Aritun óðalhönnuðar
[Signature]

M. 1:50
R. G.V.
T. G.V.
Dags. Júlí 2019. Nr. 1738-1-3A