


ÁSÝND NORDUR-VERKTEIKNING
1:50

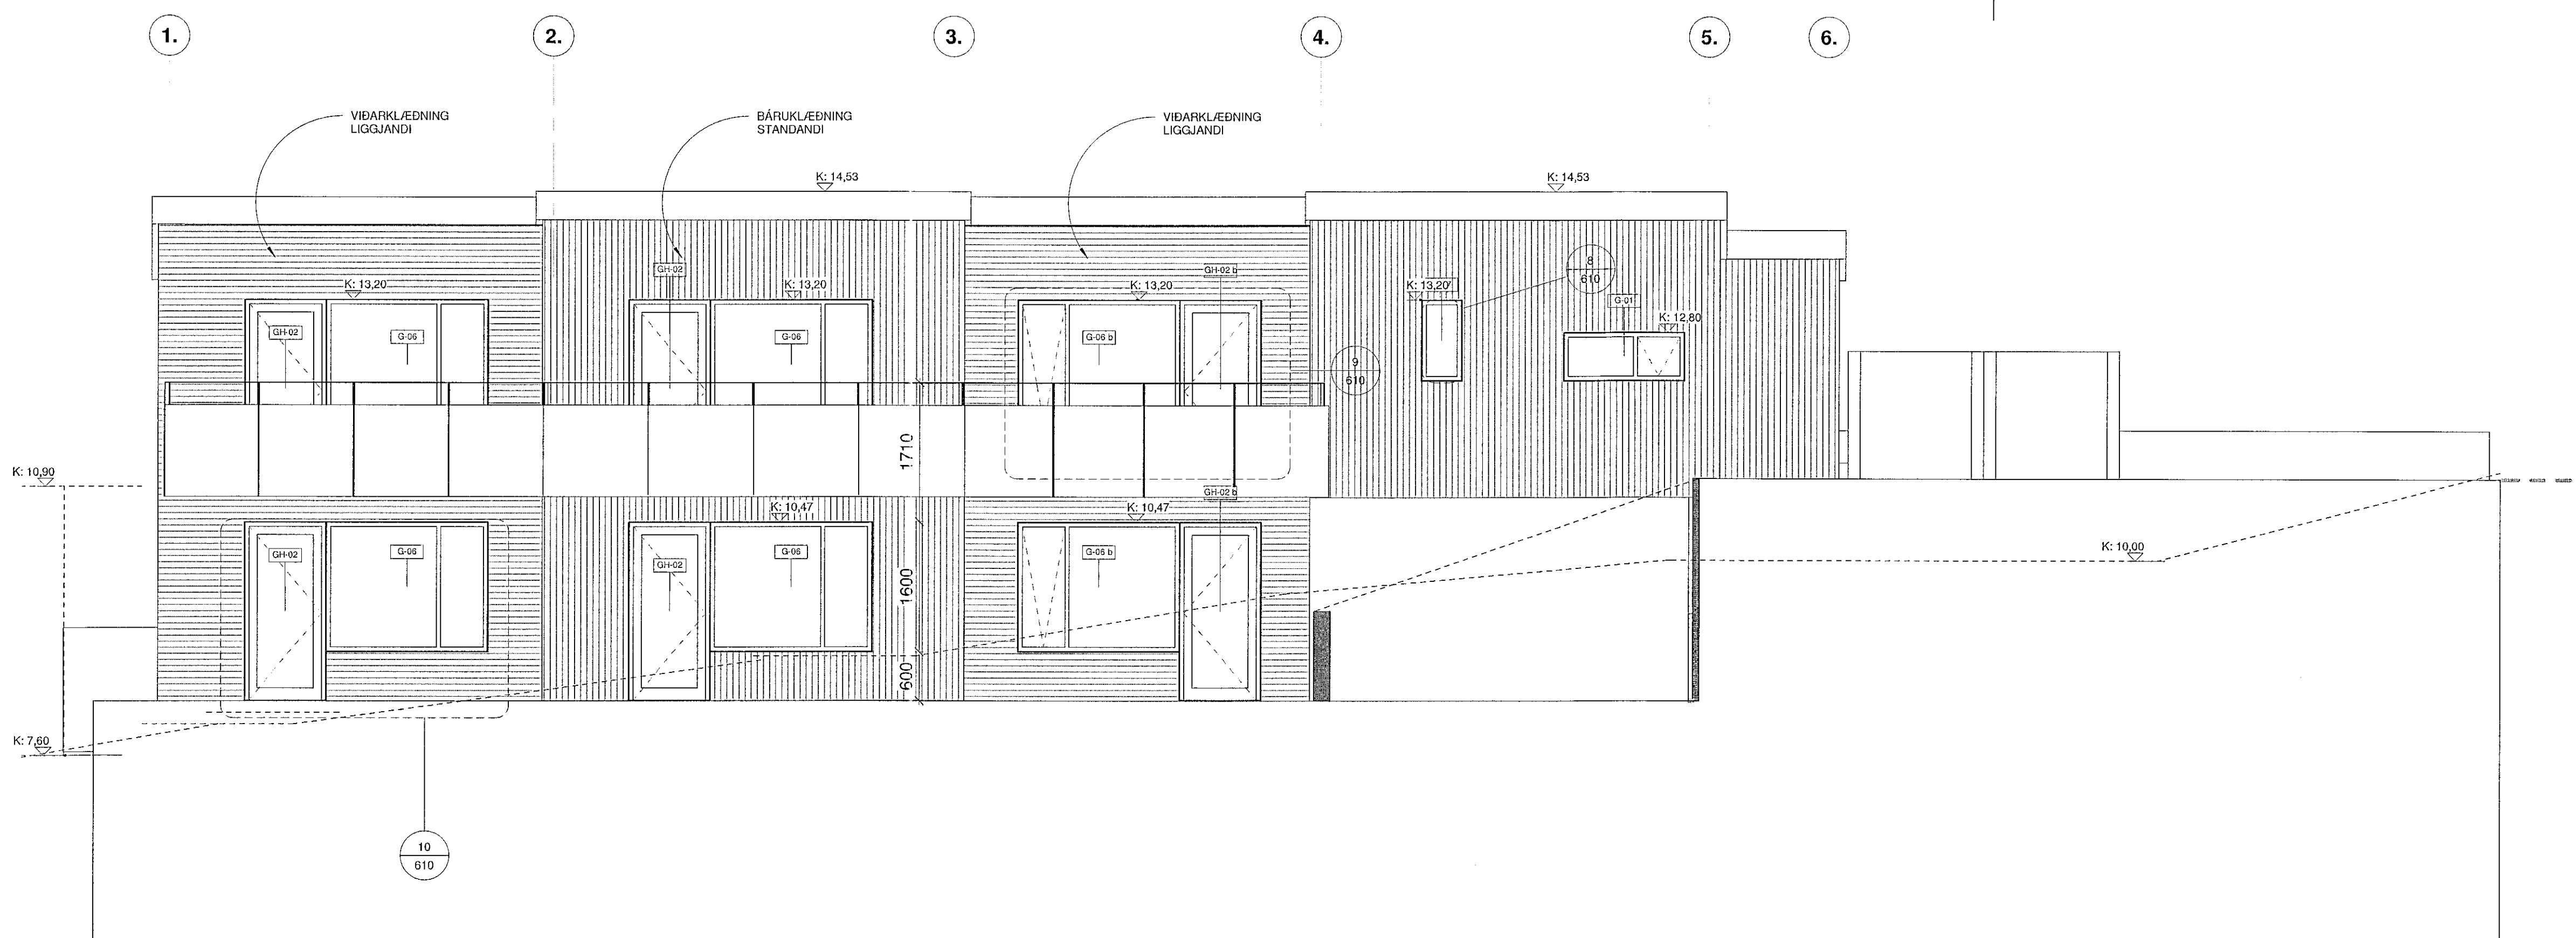

ÁSÝND SUÐUR-VERKTEIKNING
1:50

Ól mál eru í mm. Mælið ekki af teikningum. Ól mál athugið á stöðnum. Ósamræmi í teikningum og vafastríði skal tilkynna arkitektum strax.


03 BREYTING Á HANDRÍÐI, LOKAD HANDRÍÐ Í STAÐ STÁLHANDRÍÐS
10.11.2019 SBJ
02 Stöðveggur fyrir framan aðalíngang bætt við/ steypt handríf í
stíga 10.06.2019-SBJ
Útgef: Svava Jónsdóttir
Tevni: Tevni@svavajons.com

ARNARHRAUN 50
VERKTEIKNING
BÚSETURKJARNI
TEGUND VERIS

VERKTEIKNING
ÁSÝNDIR

LANDNÚMÉR: L217342
STADGR.: 1400-1-02800500
MHL: 01
MKV.: 1:50
BLAÐSTÆRÐ: A1
ÚTGAFA DÁGS: 06.03.2019
TEIKNAB: SBJ

1825 VERNR. **603 - 03**
VERNR. PABR. ÚTGAFA


SVAVAJÓNS
ARKITEKTUR & RÁÐGJÖF

Svava Jónsdóttir kt: 2812782239
Hönnuður - aðal/séruppdráttari
Svava Jónsdóttir kt: 2812782239
Hönnunaraðstoð

Laugavegur 178 | Reykjavík | Sími: 8999958 | svavajons@svavajons.com

