


ÁSÝND VESTUR VERKTEIKNING
1 : 50

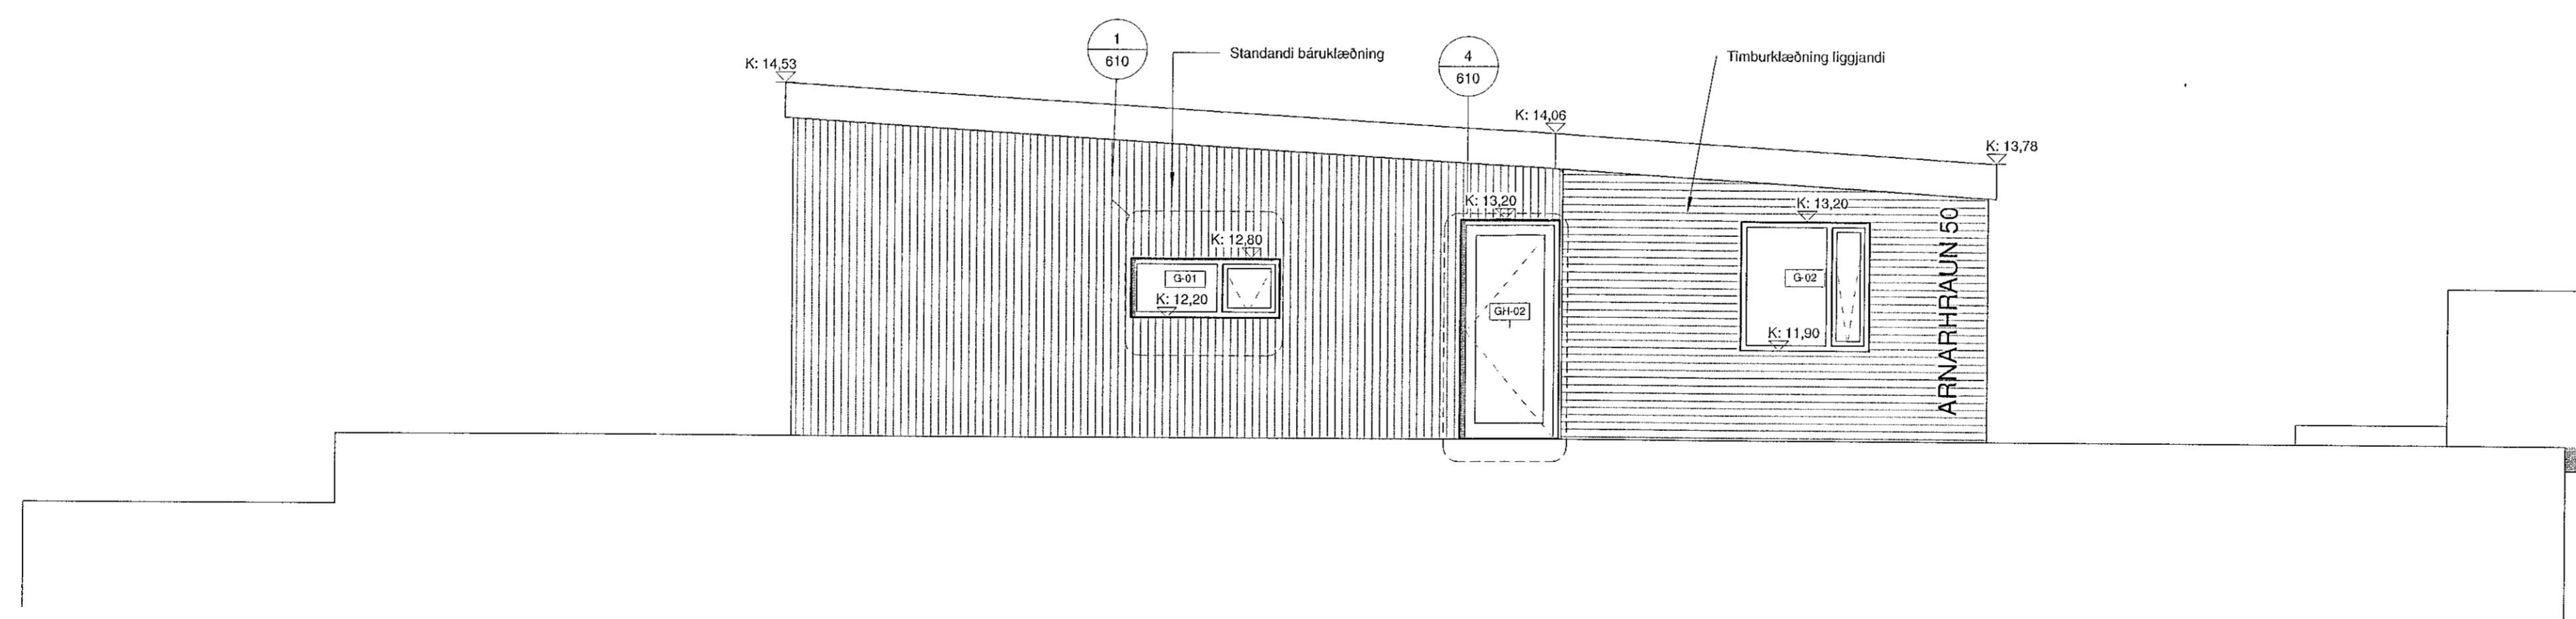

ÁSÝND AUSTUR-VERKTEIKNING
1 : 50

02 Stodveggur fyrir framan aðalinnangang bueitt við/ steypt handrið í stíga 10.06.2019-SBJ



Úts. | Skýring / Breyting | Daga. | Tekniá | Vitaráð

ARNARHRAUN 50
VERKNAÐALPH / EIGNAÐI
BÚSETURKJARNI
TEIKNING / VERK

VERKTEIKNING
ÁSÝND GAFLAR

LANDNÚMÉR: L217342
STAÐGR.: 1403-1-02800500
MHL: 01
MKV.: 1:50
BLAÐSTÆRÐ: A1
ÚTGÁFA DAGS: 12.04.2019
TEIKNAD: SBJ

1825 VERKNAÐALPH / EIGNAÐI 604 - 02 ÚTGÁFA

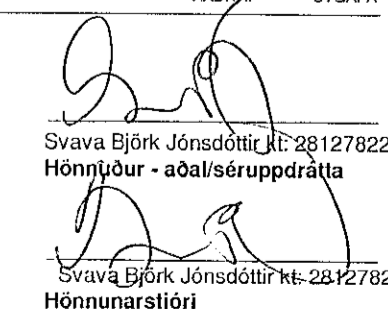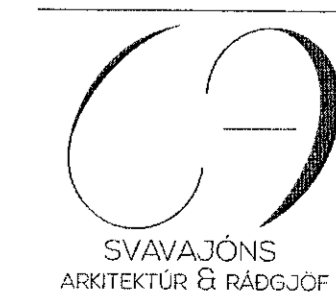

Laugavegur 178 | Reykjavík | S: 8999958 | svavajons@svavajons.com

ÖLL MÁL ERU Í MM. MÆLIÓ EKKI AF TEIKNINGUM. ÖLL MÁL ATHUGIST Á STAÐNUM. ÓSAMRÆMI Í TEIKNINGUM OG VAFAAÐRIÐI SKAL TILKYNNNA ARKITEKTUM STRAX.