
 


Afstöðumynd - M 1:1000

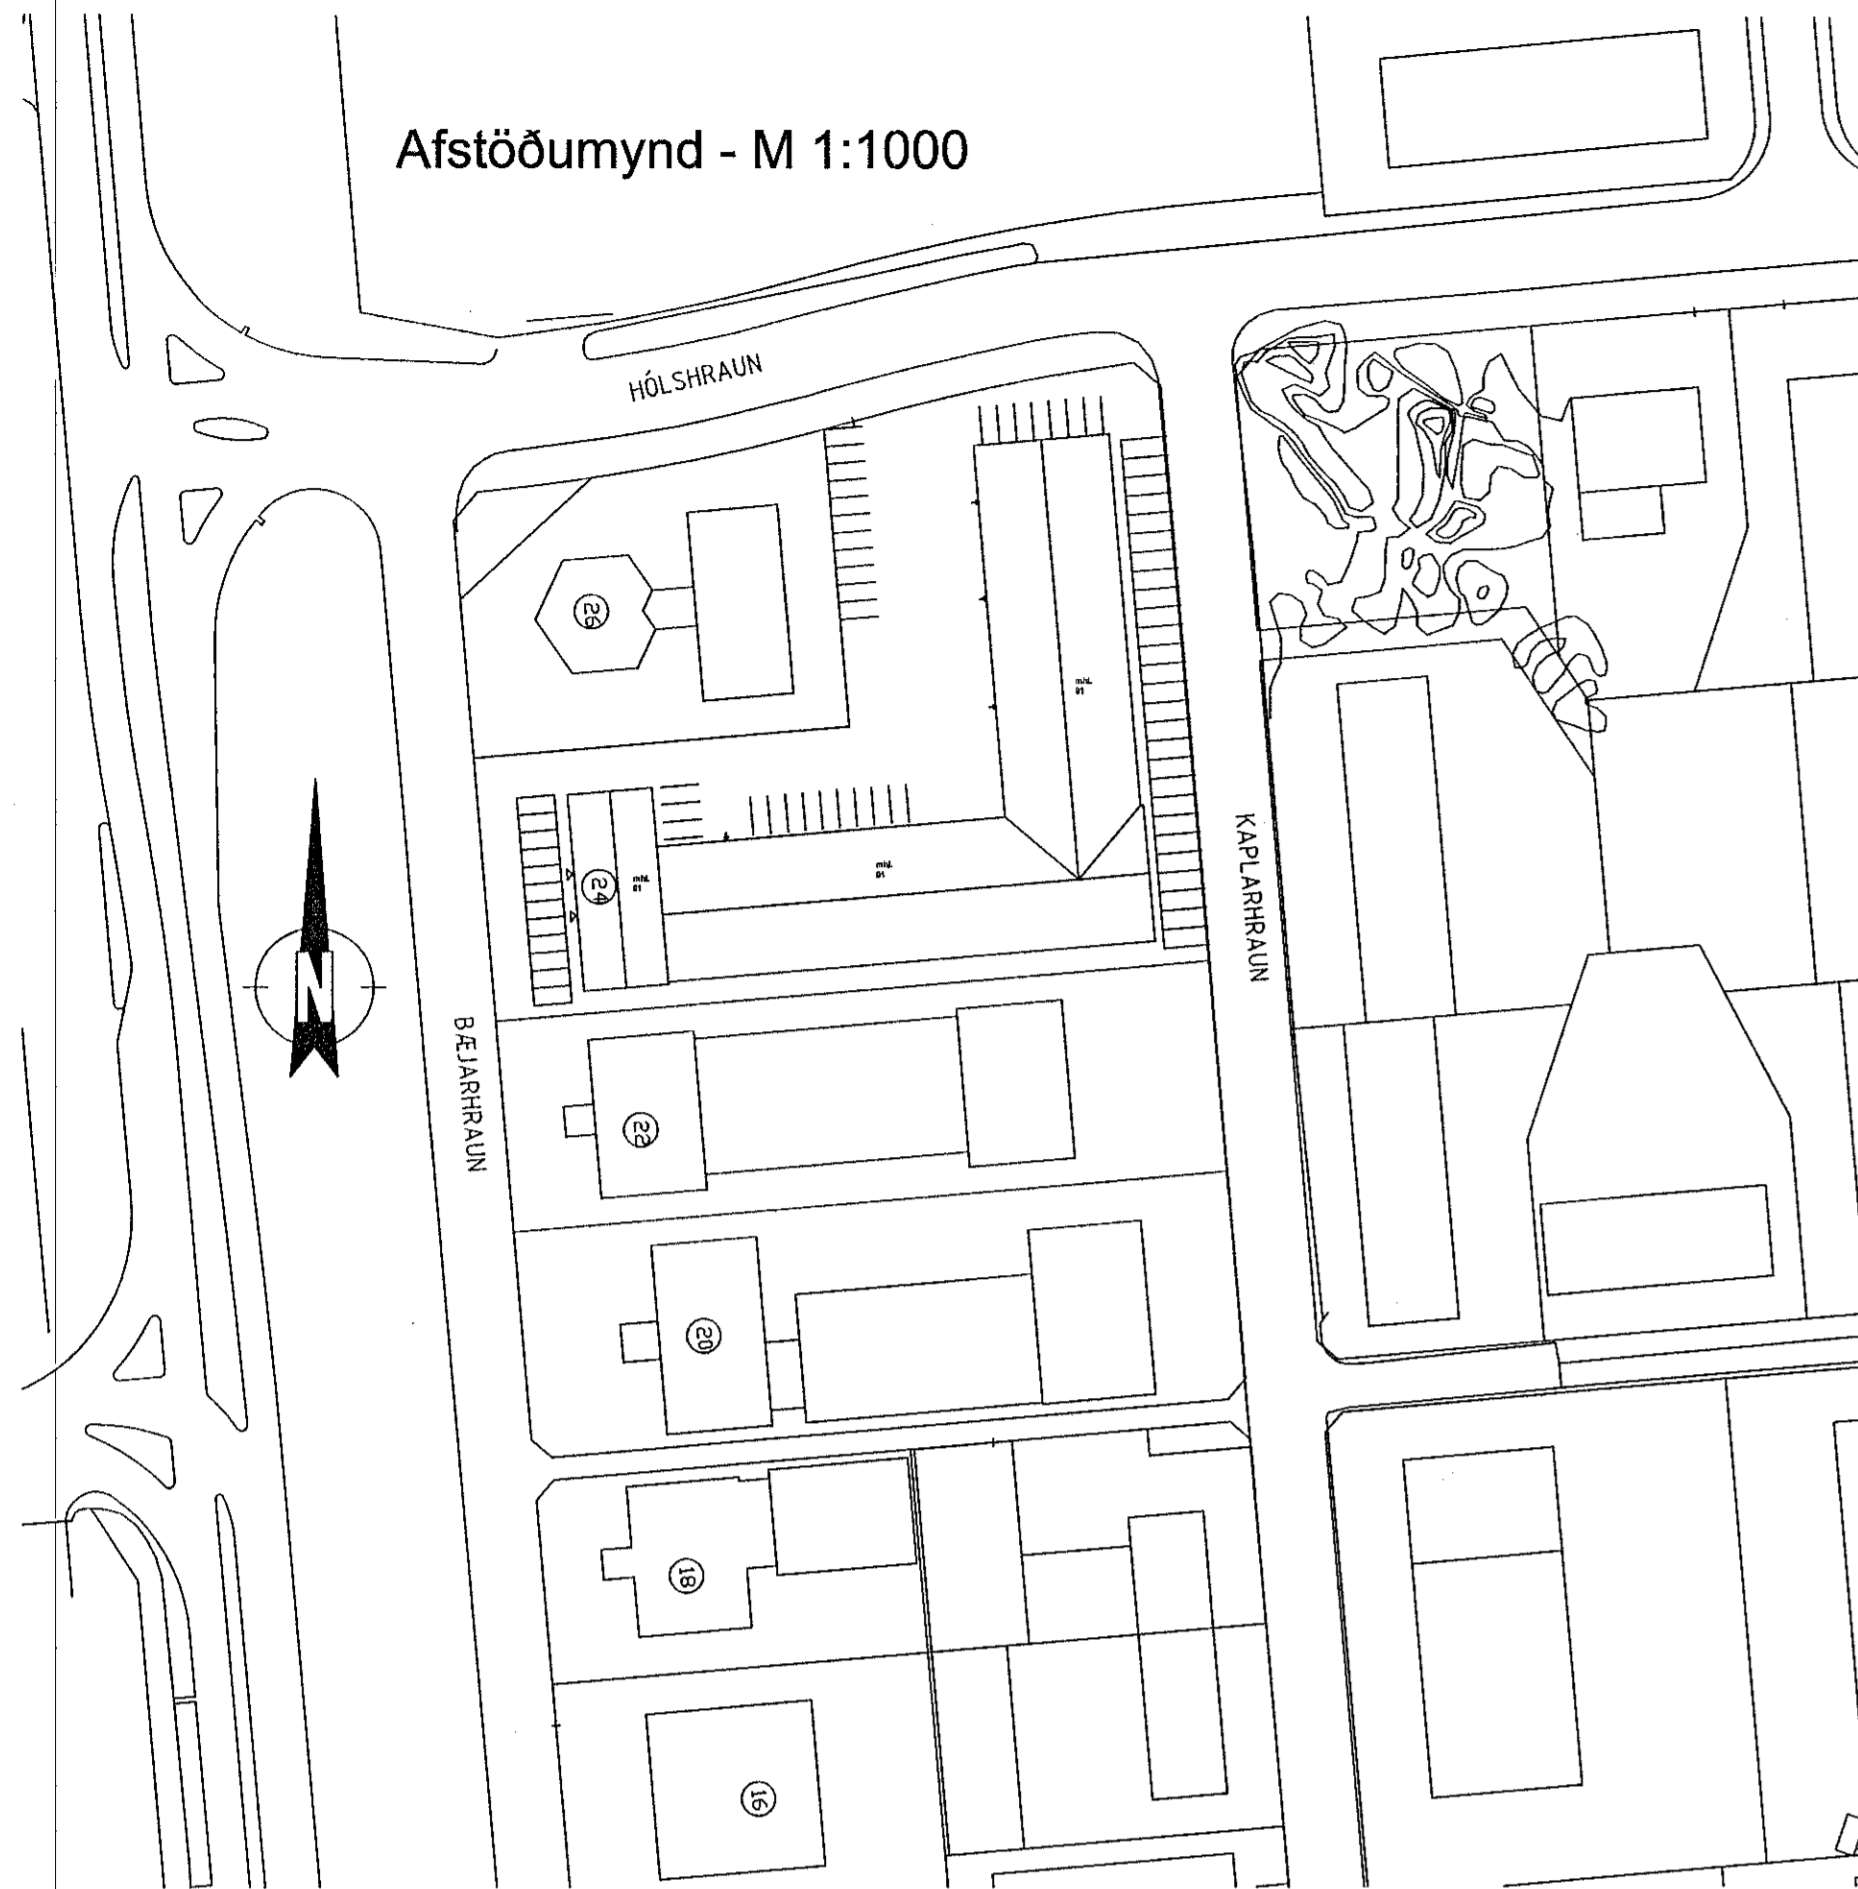

Bakhús

Teikningasett - yfirlit

1 - 5	Skýringar, einlínu- og afstöðumynd
2 - 5	1.hæð (HL1) Lág- og smáspenna
3 - 5	1.hæð (HL2) Lág- og smáspenna
4 - 5	2.hæð (HL1) Lág- og smáspenna
5 - 5	2.hæð (HL2) Lág- og smáspenna

Almennar skýringar:

Um að ræða reyndarteikningar af bakhúsi sem var hlutað upp 8 einingar. Aðaltafli er óbreytt að undanskyldum 8 kvísvörum fyrir viðkomandi bil. Kvíslar eru fara ómældar og eru Kwh mælur í hverri greinitöflu skv. samkomulagi HS veitna.

Skýringar:

Lagnir séu 3x1,5q huldar 16mm plastpípulögn

Smáspennulagnir skulu vera 20mm plastpípur

Málstraumur rofa og tengla sé 16A.

Hæð á rofum sé 110cm, tenglar og smáspenna 20cm.

Hæð á spegilljósum á böðum sé 200cm.


Lagnir í verkstæðis/lagerhluta eru strenglagnir á strengstigum/netstigum með netstigum og álróralögnum niður vegg

Staðsetningar á léttum veggjum mælast af arkitektateikningum.

Nákvæmar staðsetningar á tenglum í verkstæðishluta ákveðast í samráði við eiganda og samræmingarhönnuð.

Öll mál miðast við fullfrágengin gólf og á miðja dós.

Nema annars sé getið.

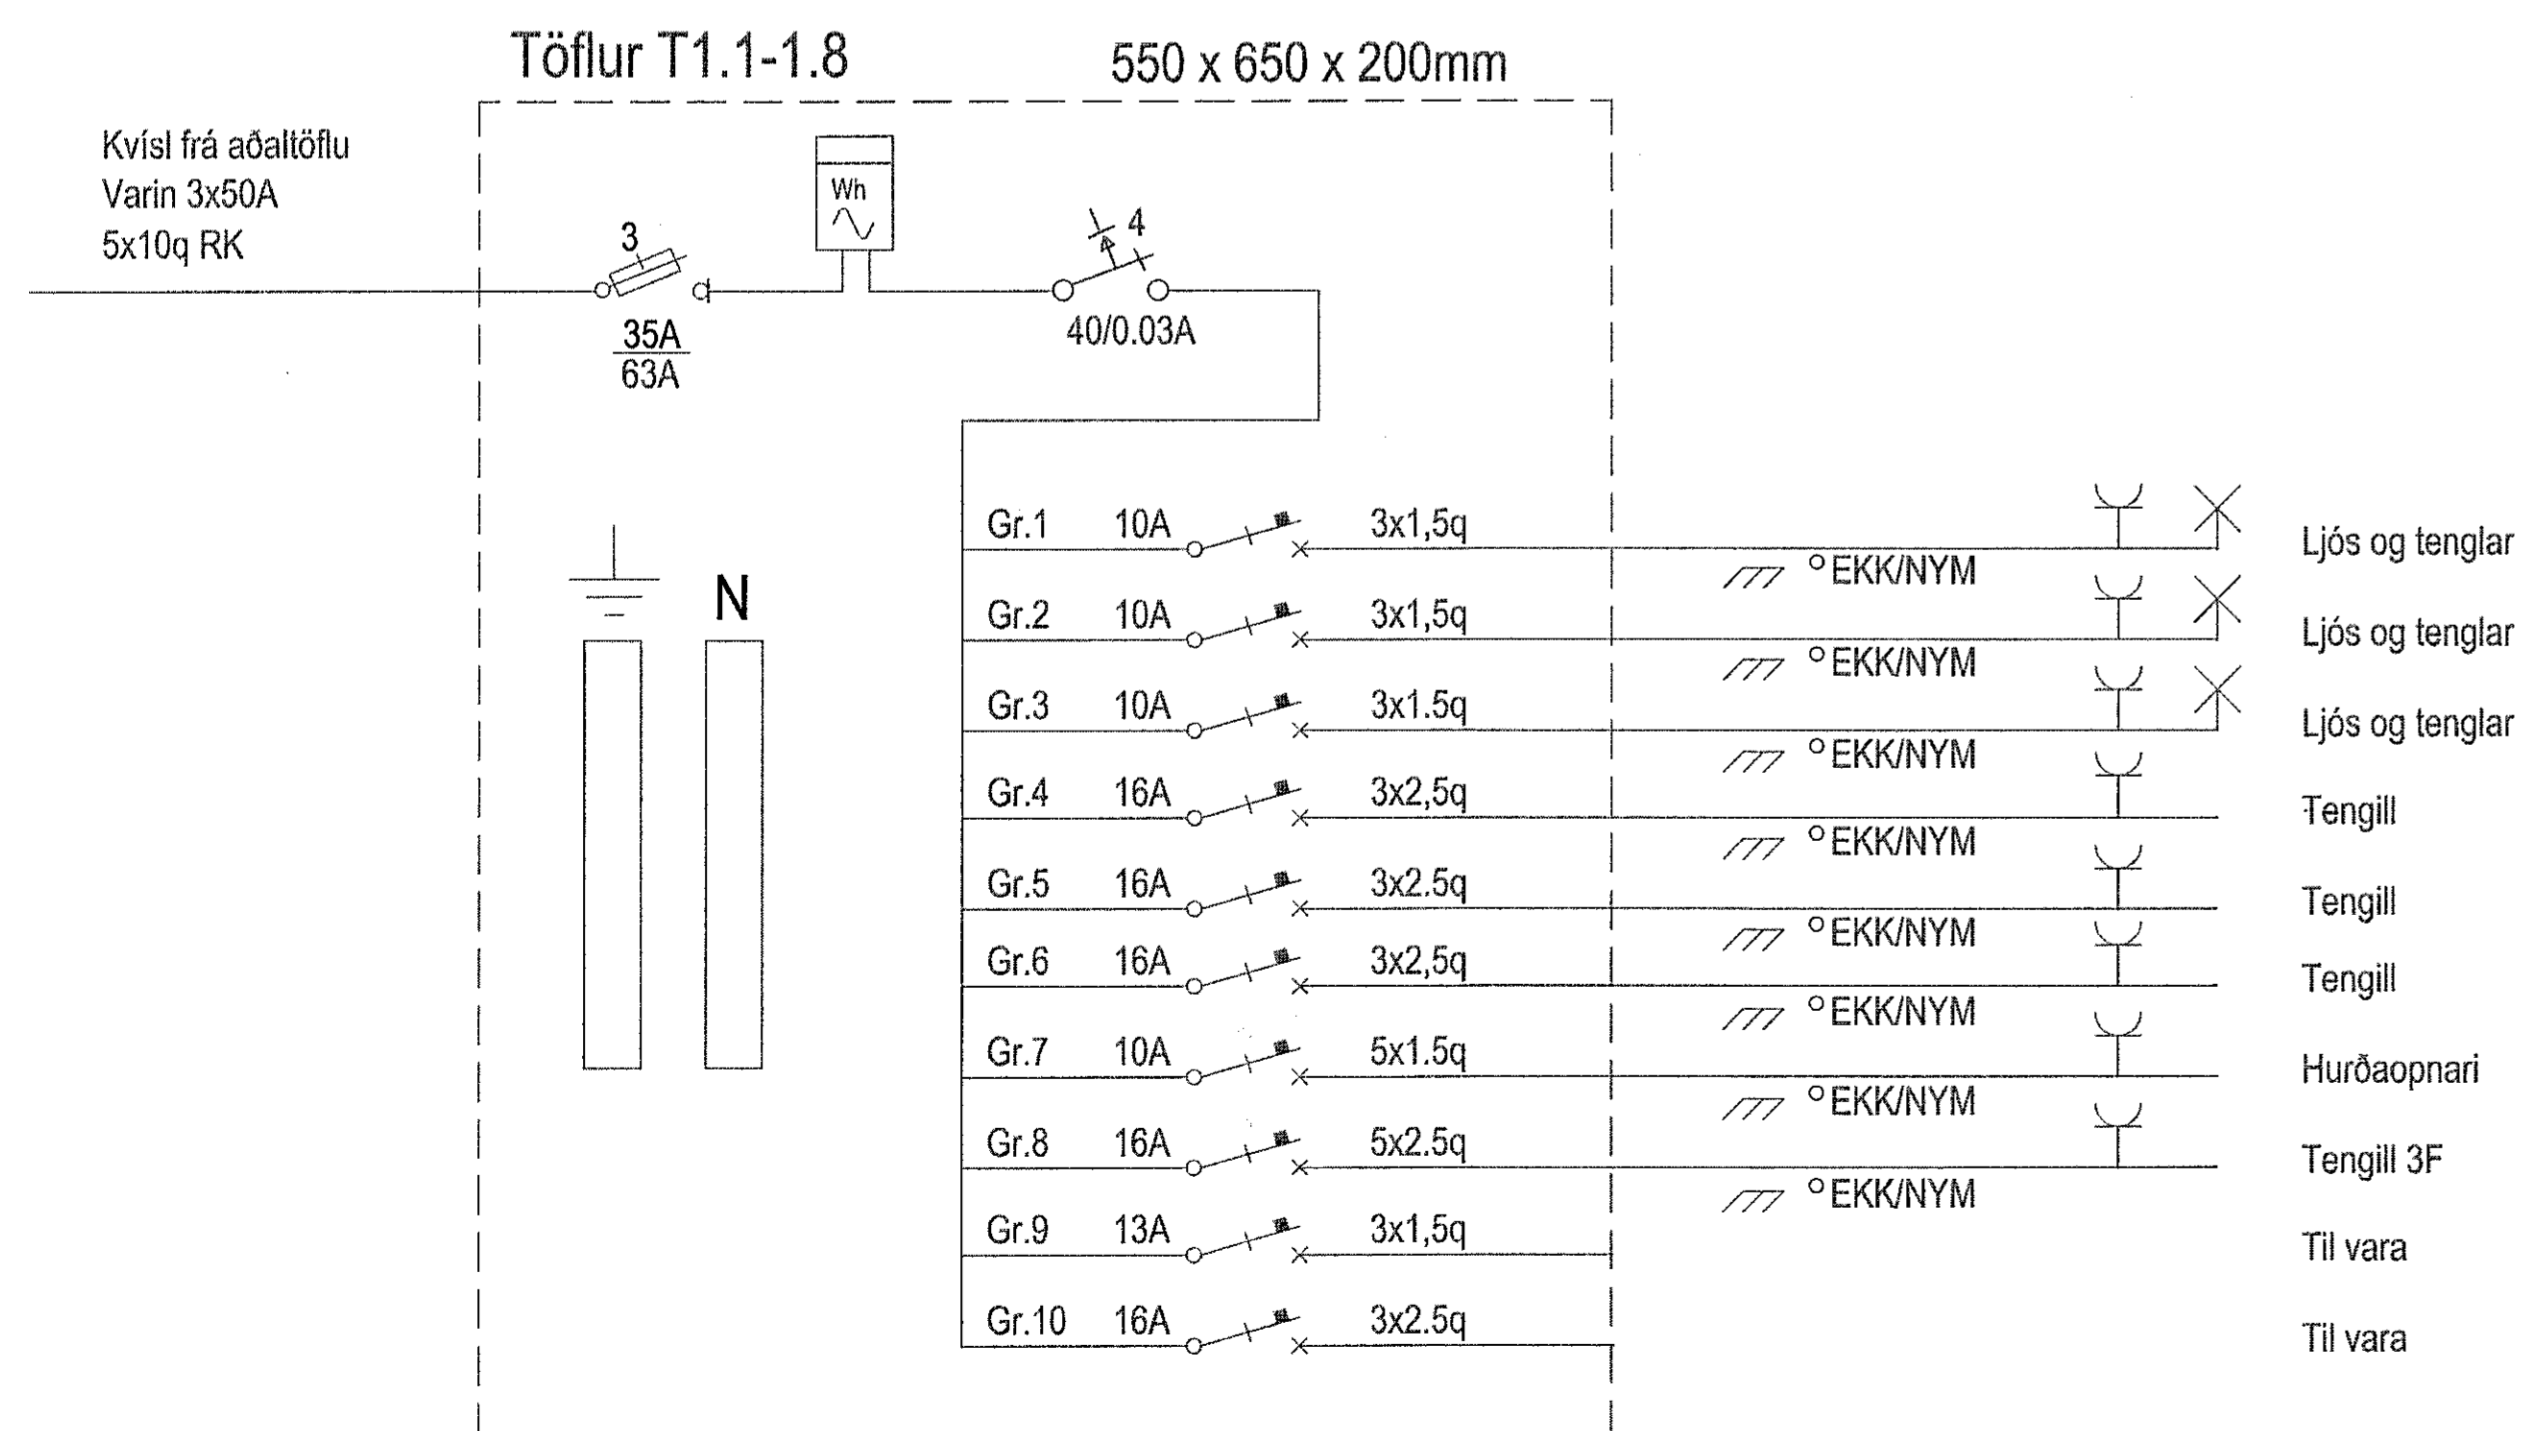

ROFAR
 ○ EINFÁRROFI
 ○ SAMROFI
 ○ KROSSROFI
 ○ LJÓSDYFIR
 ○ ÞRÝSTIROFI
 ○ HREYFISKYNNARI

LJÓS
 X LJÓS-ALMENNT TÁKN
 X LJÓS-HALOGEN / LED LJÓS
 X VEGGLJÓS
 ○ DÓS-ALM.TÁKN
 ○ VEGGDÓS

TENGLAR
 J JARDBUNDINN TENGILL
 F FJARSKIPTAT. -ALM.TÁKN

ÝMISLEGT
 B BJALLA
 X NEYDARLJÓSGJAFI
 R REYKSKYNNARI
 S SPENNIR MED AÐSKILDUM VÖFUM
 D DYRASÍMI
 H Hitastíllur
 J Jarðtenging / spennujöfnun
 S Segullæsing

LAGNIR MILLI HÉÐA
 L LAGNIR FARA UPP
 N LAGNIR FARA NIÐUR
 G LAGNIR FARA Í GEGN

Verkheiti
 Bæjarhraun 24
 Bakhús
 220 Hafnarfjörður

Lýsing
 Afstöðumynd og skýringar
 Rafögn
 Lág- og smáspenna
 Skýringar

12/12/19
 Dags
 Nóv 2019
 Hönnuður
 GV
 Blað
 1 af 5

160833-529
 Kvæði
 blað A1
 Teiknað
 GV
 Verknúmer
 1902-266

Gunnar Viggósson kt: 010564-3449
 Löggiltur rafteiknahönnuður
 Suðurláti 28 110 Reykjavík
 Sími : 822-2855 e-máli : vigg@simmetis.is
 Undirskrift: Gunnar Viggósson