


**GRUNNMYND**  
1:100

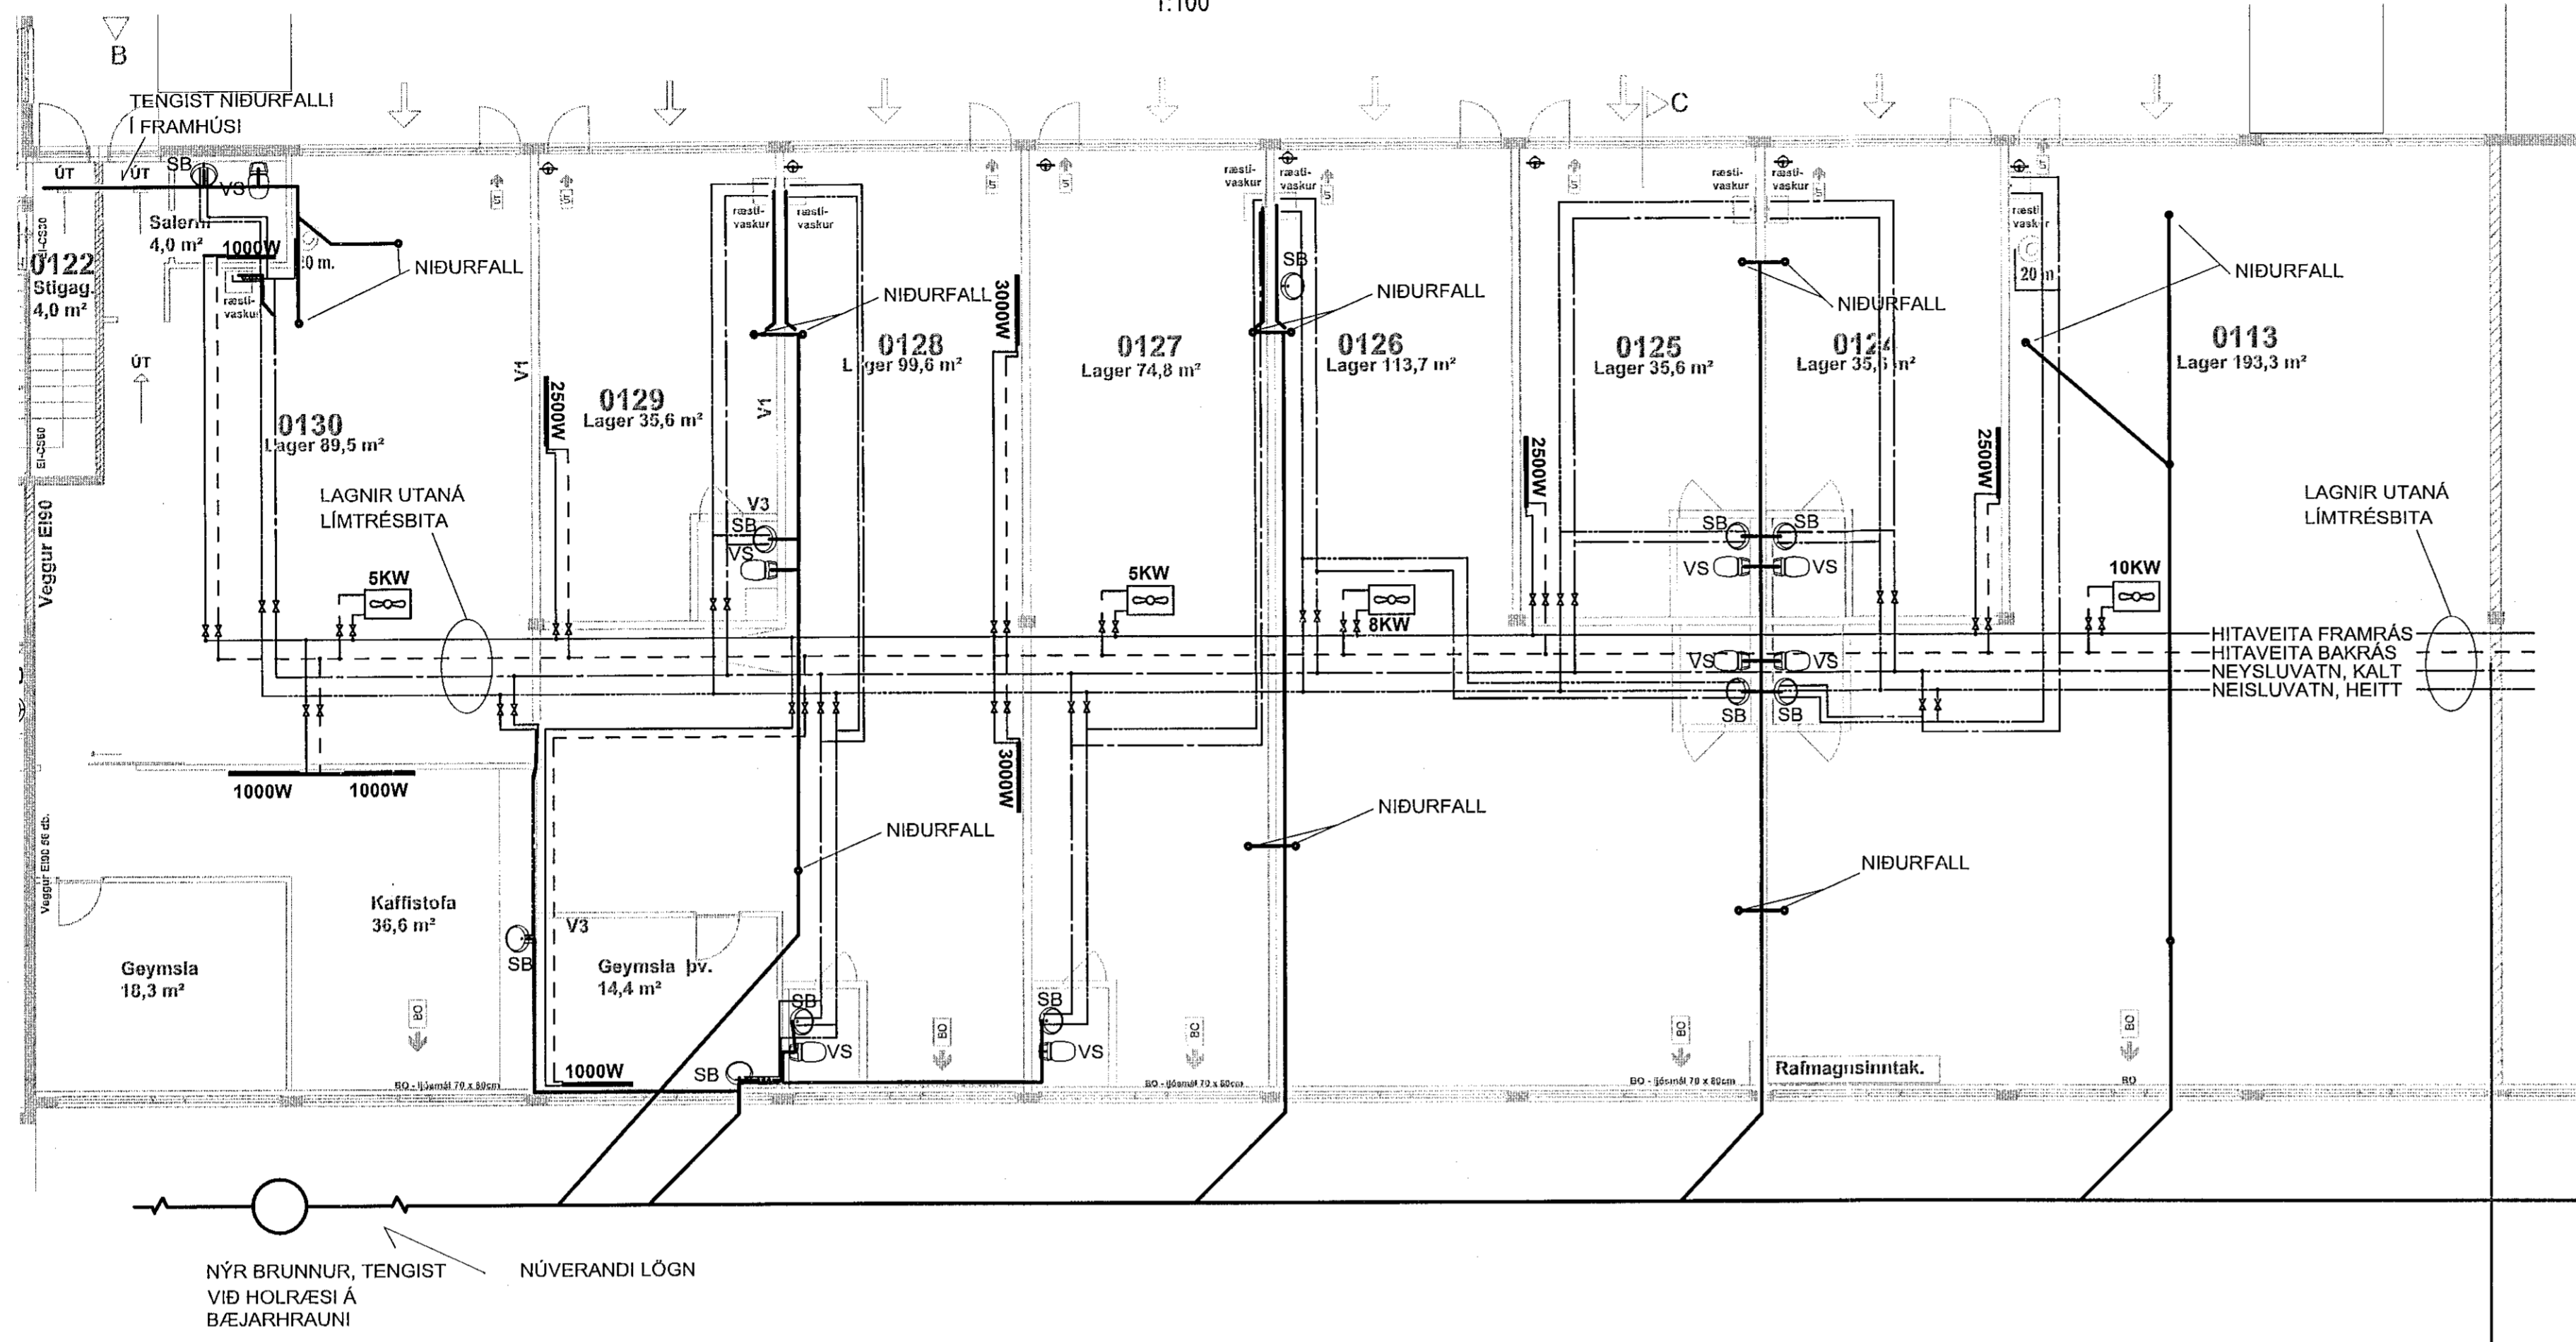

Samþykkt þann  
16 DEC 2019  
Byggingarfulltrúinn í Hafnarfirði  
F.h. Sigurður Steinar Jónsson

**ALMENNAR SKÝRINGAR**

1 - TENGING VÍÐ FRÁRENSLI VÍÐ UPPRUNALEGAR LAGNIR Í HÚSI. ELDRI FRÁRENSLISLAGNIR ERU Á TEIKNINGU MERKTA \*Grunnmynd 1.hæðar skrifstofuhúsi. Lagnir í grunnri SKRÁARNÚMÉR "Bæjarhraun\_24\_001"

**SKÝRINGAR Á MERKINGUM**

- FRÁRENSLI
- NEYSLUVATN, KALT
- NEYSLUVATN, HEITT
- GEGNUMTAK PLOTU FYRIR NEYSLUVATN
- 50mm GEGNUMTAK PLOTU
- 100mm GEGNUMTAK PLOTU
- SB: HANDLAUG
- VS: SALERNI
- HITABLÁSARI
- BRUNASLANGA

**LAGNAEFNI FRÁRENSLIS**

ALLT LAGNAEFNI FRÁRENSLIS SKAL VERA AF GERÐINI RAUPIANO PLUS SETTAR SAMAN Í MUFFUM MÈÐ GÚMMI HRINGJUM. ALLT FRÁRENSLI UNDIR PLOTU ER 100 mm FRÁRENSLISLAGNIR SKULU HAFA EINHALLA AÐ LÁGMARKI 20 %


**LAGNAEFNI NEYSLUVATNS**

STOFN NEYSLUVATNS ER FYRIR HENDI DN40 GALV NEYSLUVATN, GREIN Í HVERT BIL 18 mm ALPEX NEYSLUVATN, GREINAR Í HANDLAUGAR 18 mm ALPEX


**LOKAR**

STOPPLOKAR SKULU VERA KÜLU- EDA RENNIOKAR GERÐIR FYRIR KALT OG 80°C HEITT NEYSLUVATN, GERÐA FYRIR INNAHÚSSLAGNIR MÈÐ 1MPA ÞRÝSTI-ÖL VÍÐ 80°C, SÖMU KRÖFUR ERU GERÐAR TIL TÆMILOKA OG EINSTREYMSLOKA OG ANNARA LOKA SEM KOMA Á NEYSLUVATNSKERFID. ÞEIR SKULU VERA MÈÐ KVARÐA OG HÆGT SKAL VERA AÐ FASTSTILLA HÁMARKSSTILLINGU, EINNIG SKAL VERA HÆGT AÐ NOTA PÁ SEM STOPPLOKA.

**INNTÖK Í ÖLL BIL ERU SAMBÆRILEG ÞESSU FYRIRKOMULAGI**  
1:20

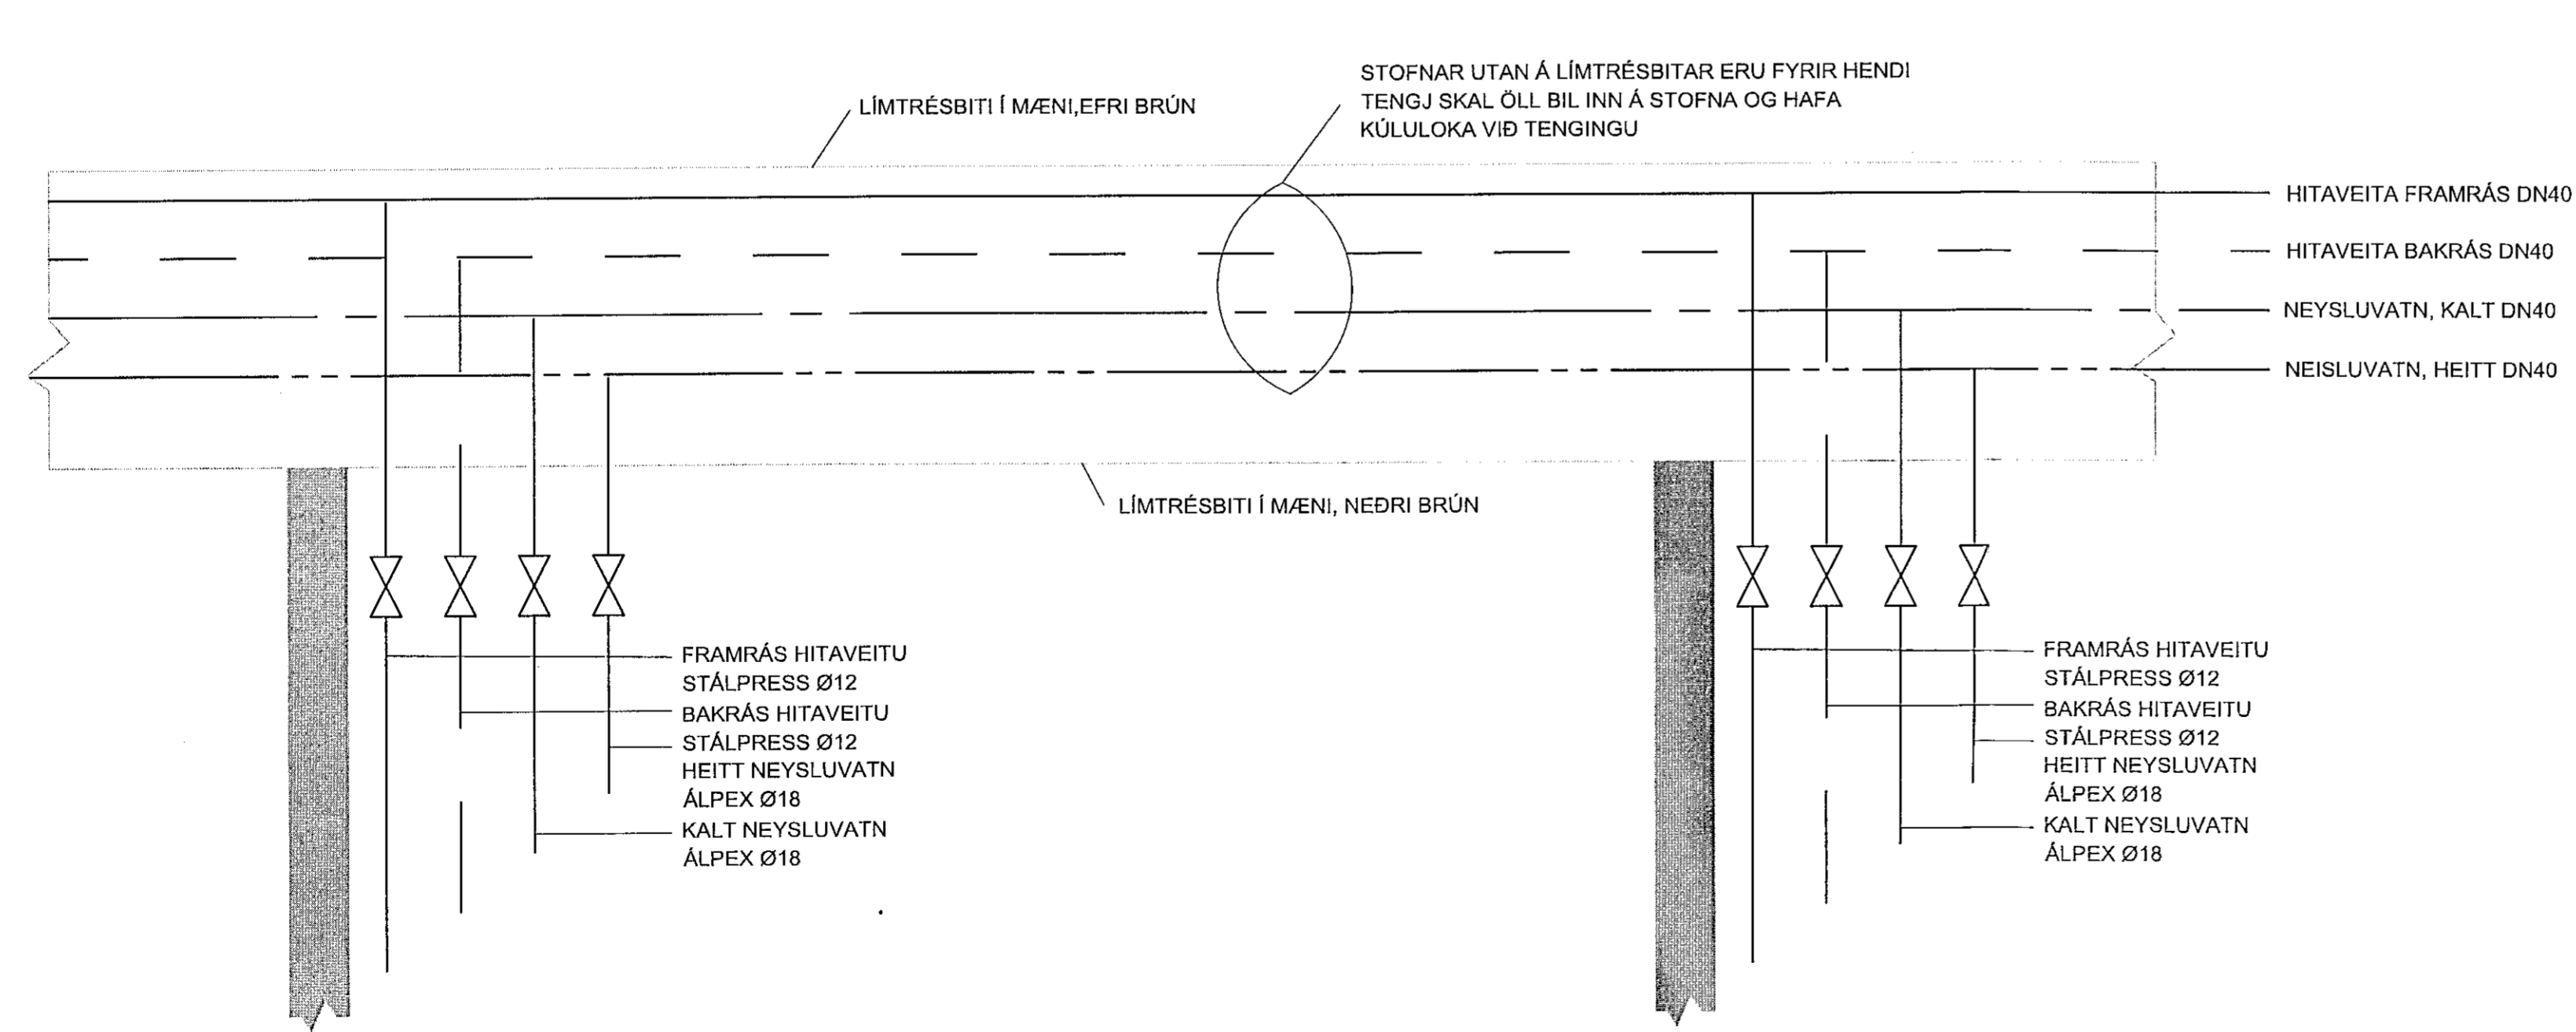

**LYKILMYND**

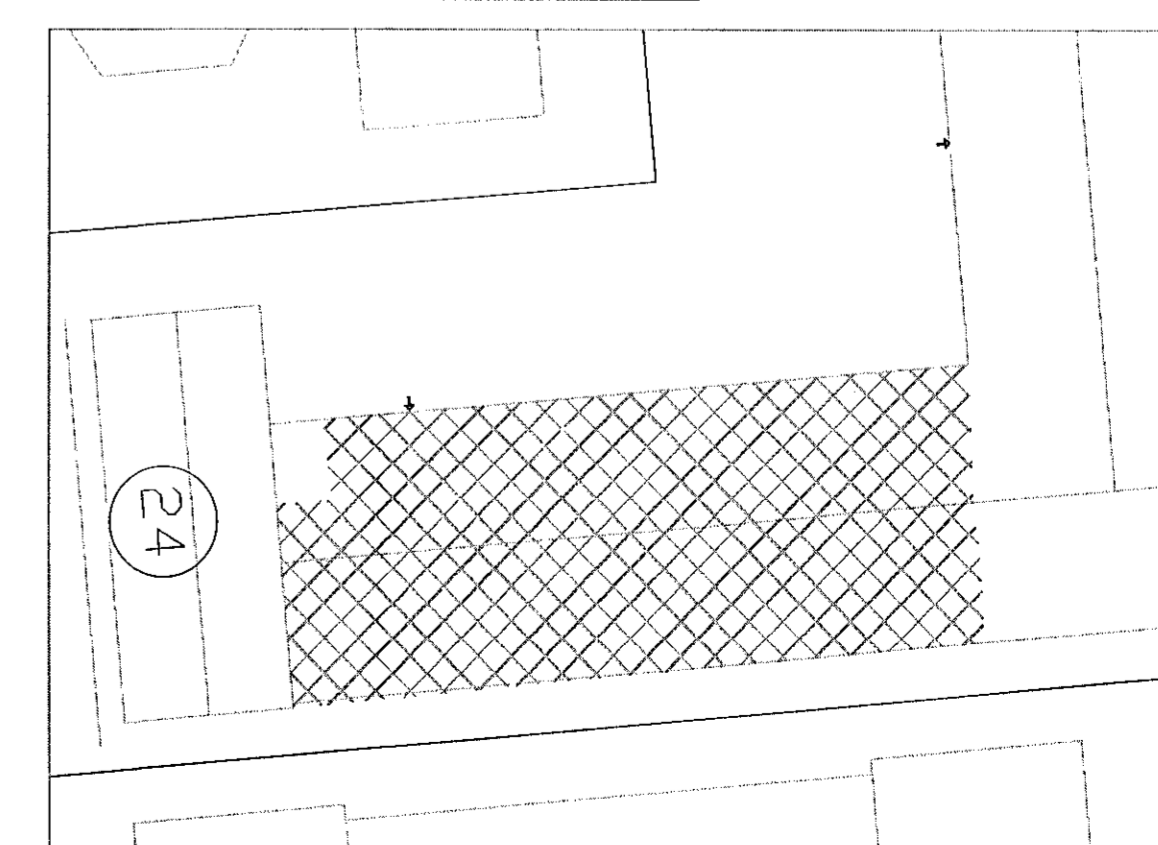

ÚTGÁFUERILL			
NR.	DAGS.	SKÝRINGAR:	HA. YF. SR.
A	12.12.2019	REYNDARTEIKNING	GÓS GÓS
DAGS. UNDRISKRIFTAR:		NAFN OG KT. SAMRÆMINGARHÖNNUNAR:	
 <b>MANNVIT</b> VERKFRÆÐISTOFA GRENSÁSVEGI 1, 108 REYKJAVÍK, SÍMI: 422 3000, FAX: 422 3001 VEFFANG: www.mannvit.is NETFANG: mannvit@mannvit.is			
HEITI VERKS:			
<b>HRAUNBORGIR</b> BÆJARHRAUN 24 220, HAFNARFJÖRÐUR			
HEITI TEIKNINGAR:			
HÚSNÆÐI SKIPT UPPI 8 BIL			
HITALAGNIR, NEYSLUVATN OG FRÁRENSLI			
FYRIRKOMULAG 12/12/19 100355 5239			
DAGS:	12.02.2016	HANNAÐ / TEIKNAD:	GÓS
MKV:	1:100	YFIRFARIR:	GÓS
SAMÞYKKT:		TEIKNINGANÚMÉR:	V201
 MANNVIT Eggert Árnaldsson Kt. 180160-2649		ÚTGÁFA: 3.151.286 A	