



SNIEÐ Í INNTAK M. 1:100

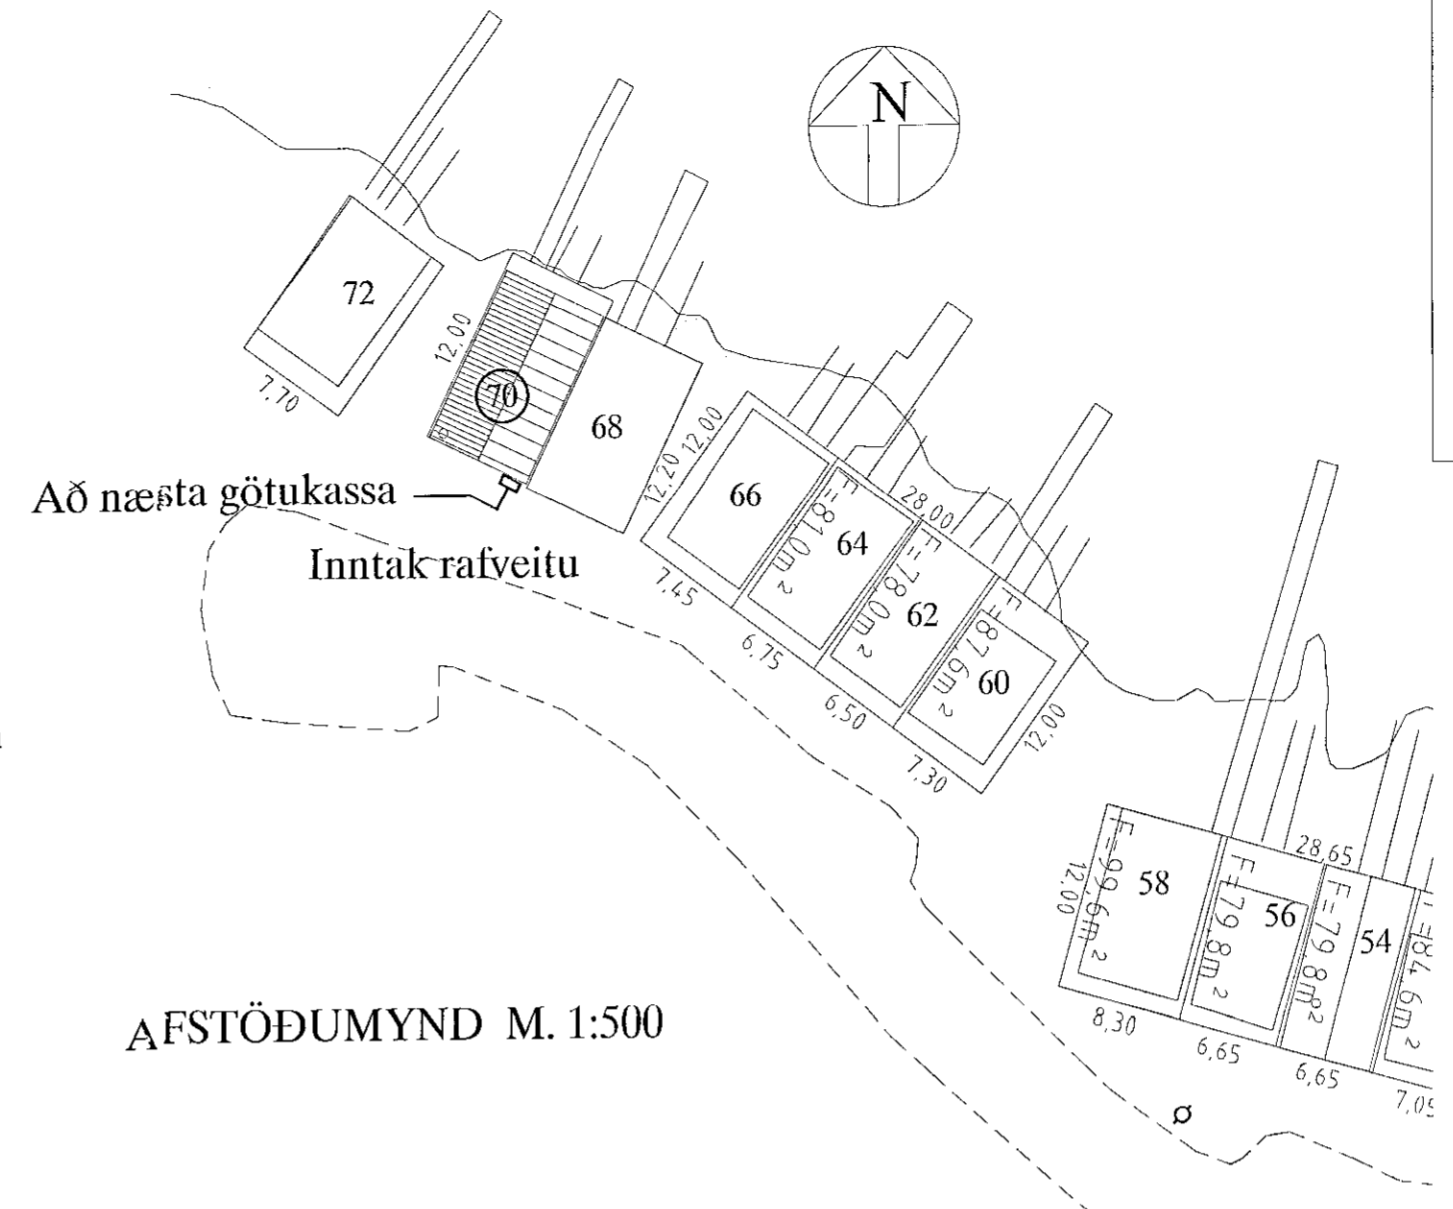

AFSTÖÐUMYND M. 1:500

Byggingarfulltrúi bann
10 FEB 2008
Byggingarfulltrúi í Hafnarfirði
F.ú. Sigurður Steinar Jónsson

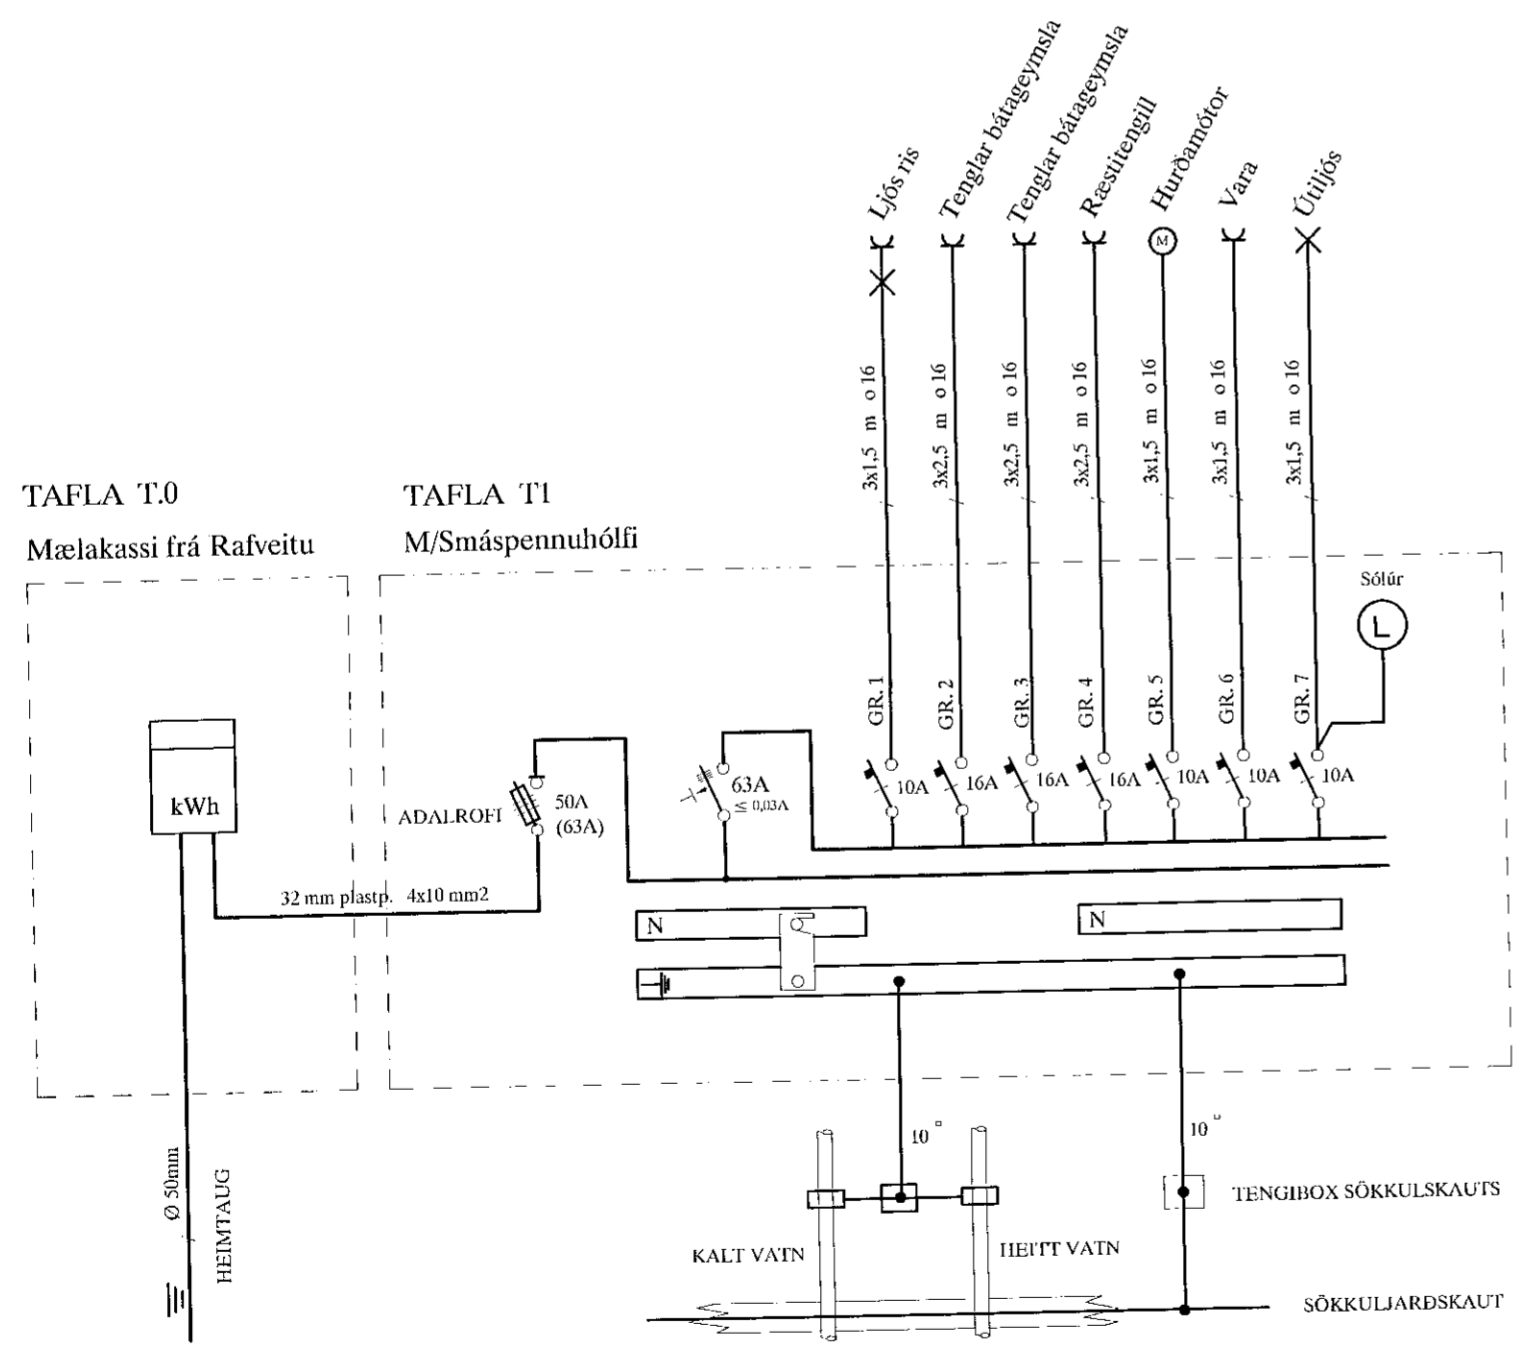

BRUNAPÉTTINGAR

Þar sem lagnir fara í gegnum göt á milli brunahólfa skal þetta með sérstökum brunapéttingum á viðurkenndan hátt. Þéttingar sem notað verða skulu notað í samræmi við leiðbeiningar framleiðenda eða seljenda efna og vera viðurkennd af Mannvirkjastofnun. Verkið skal unnið af vönum fagmönnum sem hafa hlotið viðurkenningu frá MVS.

Um eigið eftirlit eigenda og forráðamanna með brunavörnum í húsinu gildir reglugerð nr. 200/1994. Eftirlit skal vera í samræmi við ákvæði í 4. kafla í NFPA-850, 4.3.1 Greinagerð um brunavarnir aðaluppdráttu samkvæmt lið a.

ALMENNAR SKÝRINGAR

Stuð er við leiðbeiningar Mannvirkjastofnunar 4.5.3.-7.2.4. Raf og fjarskiptalagnir. Hönnunarforsendur eru að lágmarki skv. nýjustu útgáfu af ÍST 150 og TS151 Inntakspípur raf- og fjarskiptalagna eru lagðar að lóðamörkum

Öll mál eru í cm.
Til spennujöfnunar skal járnalögn í grunni vandlega bundin saman þannig að hún myndi leiðandi samband. Þar sem lagnir fara á milli brunahólfa skal þetta með þar til gerðum brunapéttingum.
Þar sem lagnir fara í gegnum gölf, loft og vegg skal einnig ganga fagmannlega frá brunapéttingum raflagna. (sjá ISO834)

SKÝRINGAR

LAGNIR ERU HULDAR 16mm PLASTPÍPUR OG TAUGAR 3x1,5².
TAUGAR FYRIR 16A TENGLA SÉU 3x2,5².
HÆÐ Á ROFUM SÉ 105 sm.
TENGLAR VIÐ ROFA SÉU Í SÖMU HÆÐ OG ROFAR.
HÆÐ Á TENGLUM SÉ 20sm.
HÆÐ Á VEGGLJÓSUM YFIR VÖSKUM SÉ 200sm.
MÁLSTRAUMUR ROFA SÉ 10A, EN TENGLA 16A.
L = SJÓNVARP, F = BÆJARSÍMI, T = HITANEMAR F. GÓLFHITA H=160sm
H = HÁTALARADÓSIR H=20sm, DS = DYRASÍMI H=130sm
DS = DYRASÍMI H=130sm

□ REYKSKYNNJARI jóniskur
□ REYKSKYNNJARI optiskur
○ HREYFISKYNNJARI ÞJÓFAVARNARKERFIS H=V/LOFT
⊙ = HITANEMAR F. GÓLFHITA H=160sm

NEMA ANNARS SÉ GETIÐ

Artun aðalhönnuðar

					LÓNSBRAUT 70 HAFNARFIRÐI		SKV. 1:100, 1:500	
					AFSTAÐA, SNIEÐ, SKÝRINGAR OG EINLÍNUMYND		TÆKN. 1	
							SÍÐASTA TÆKN.	
A	19.05.05	REYNDARTEIKNING	B.P.T.	T.S.	220146-2439	INR 1 AF 2		ÚTG.
ÚTG.	DAGS.		TEKN.	HANNAÐ	SAMPYKKT	KENNTALA	VERNR.	TS-013 (19)
					TERA S/F		RAFMAGNSVERKFRÆÐISTOFA	
							EDMUND BELLERSEN RAFMAGNS/ÆKNIR SÍMÍ 5087388	
							TRAUSTI SVEINBJÖRNSSON RAFMAGNSDINFR. SÍMÍ 8982523	