

Kr. 220564-4364

ÁRITUN HÖNNUNARSTJÓRA: KT. SÉRUPDRÁTTUR ER Í SAMRÆMI VID ADALUPPDRETTI. VERKNR: 14-04-R DAGS.ÚTG: 23.07.19


SKÝRINGAR:

- SJÁ FLEIRI ALMENNAR SKÝRINGAR Á TEIKNINGU 1-0000
- ÖLL MÁL ERU Í MILLIMETNUM OG ALLIR KÓTAR OG HNIT ERU Í METRUM
- UNDIRSTÖÐUR ERU GRUNDADAR Á FYLINGU LEYFILEGUR PRÝSTINGUR Á FYLINGU ER 0,5 MPa Í BROTMARKAÁSTANDI
- GÖT Í SÖKKLA ERU SÝND Á GATAPLANI FRÁ FERLI
- SÖKKULSKAUT ERU SÝND Á SÖKKULSKAUTS-TEIKNINGUM FRÁ VERKHÖNNUN
- SETJA SKAL 2K12 VIÐ DYRAOP SEM NÁI SKEYTILENGD UPP FYRIR BOTNPLÖTU NEMA ANNAD SÉ SÝNT Á TEIKNINGUM

TÁKN:


- TÁKNAR NÝJA STEYPU
- TÁKNAR BOTNPLÖTU MED TVÖFALDRI JÁRNAGRIND

GN GÖLFNIÐURFALL - STAÐSETNING OG TEGUND SKAL VERA Í SAMRÆMI VID GRUNNLAGNATEIKNINGAR FRÁ FERLI BENDING BOTNPLÖTU Í KRINGUM NIÐURFÖLL SKAL VERA:

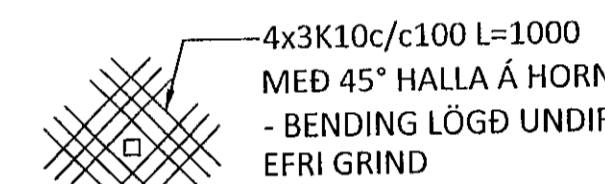

TÁKNAR HLID Á VEGG MED SJÓNSTEYPUÁFERÐ - KRÖFUR UM GÆÐI FLEKAMÖTA O.FL. SKV. VERKLÝSINGU

LYKILMYND

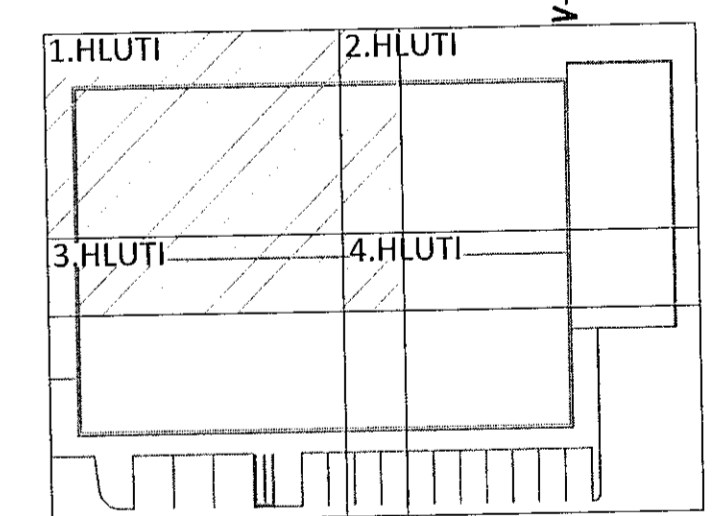

C 07.01.20 STEYPTRI PLÖTU BÆTT VID
B 31.10.19 HURÐA- OG GLUGGAGÖT UPPFÆRD
A 10.10.19 UNDIRSTÖÐUM BREYTT
NR. DAGS. LYSING



NORÐURHELLA 1
KRÓNAN - MATVÖRUVERSLUN HAFNARFJÖRÐUR
BURÐARVIRKI UNDIRSTÖÐUR GRUNNMYND

SAMÞYKKT ÞANN 09.08.19
HÖNNUNUR: YERFARID DAGS. ÚTG. DAGS. BREYTT.
AK ak@ferill.is PÓ 09.08.19 07.01.20
MKV. (A1) VERKNR. TEIKN. NR. BREYTT.
1:50 19040 1-0101 C

