

Samþykkt þann
07 FEB 2020
Byggingarfulltrúi í Hafnarfjarðar
F.Þ. Sigurður Stálar Jónsson


KT.
NÚM. 220504-4309

ÁRITUN HÖNNUNARSTJÓRA: KT.
SÉRUPPRÁTTUR ER Í SAMRÆMI VÍÐ ABALUPPDRETTI.
VERKNR. 14-04-R DAGS.ÚTG. 23.07.19


SKÝRINGAR:

- SJÁ TEIKNINGU 1-0000 FYRIR ALMENNAR SKÝRINGAR
- ÖLL MÁL ERU Í MILLIMETRUM OG ALLIR KÓTAR ERU Í METRUM
- STÁL Í BITUM OG VINKLUM SKAL VERA S235
- STÁL Í SÚLUM (RHS) SKAL VERA S355
- SJÁ TEIKNINGAR 1-3050 OG 1-3051 FYRIR STÁLFASTINGAR F1, F2,....
- SJÁ TEIKNINGU 1-2001 FYRIR INNSTEYPTA FESTINGU IF-01


S1 M1:50

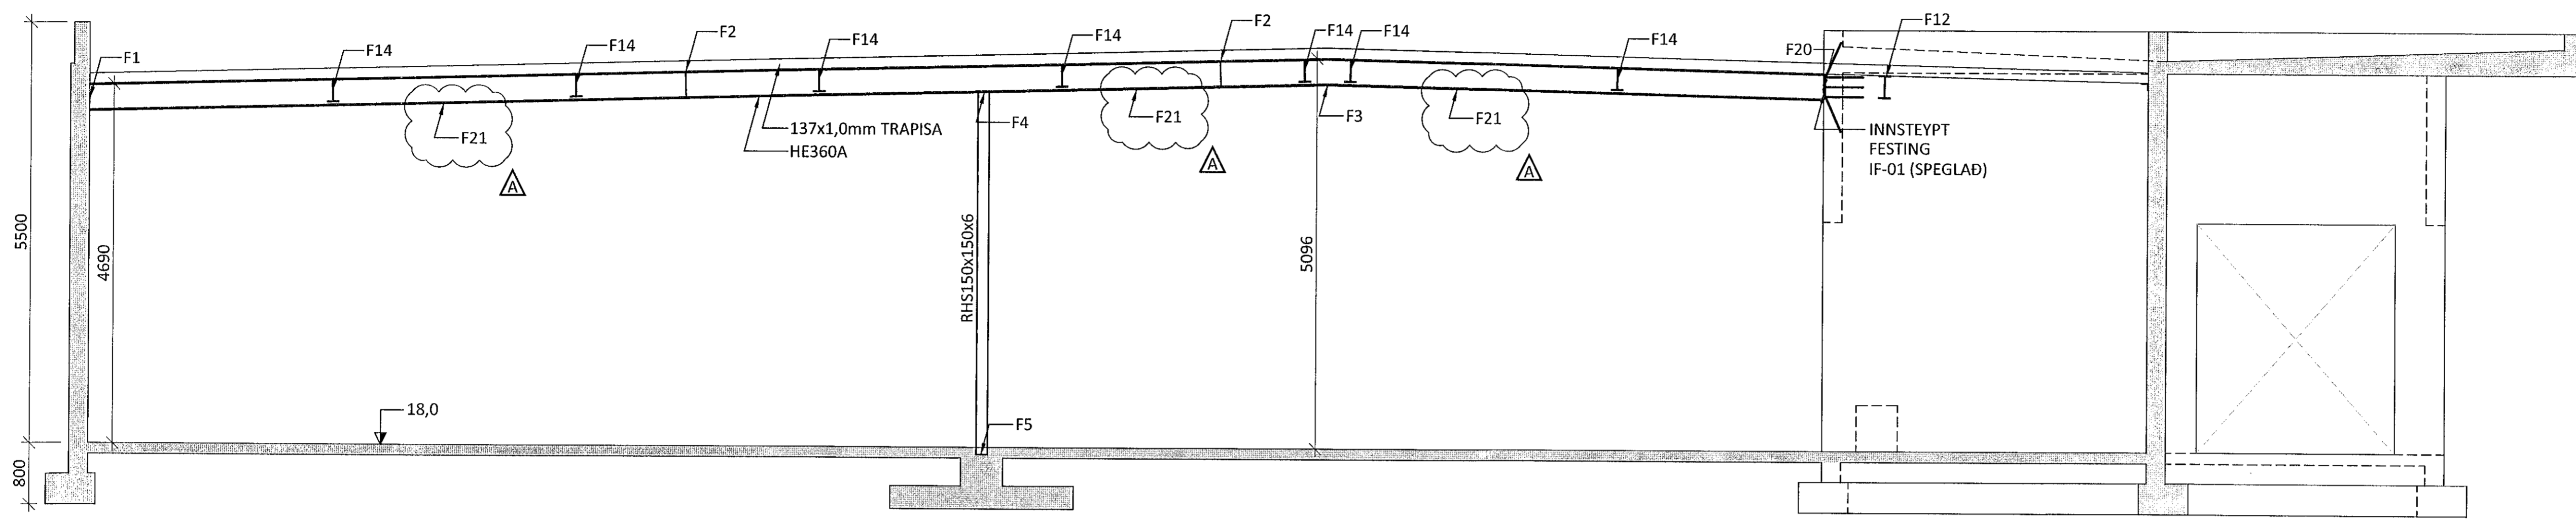

S2 M1:50

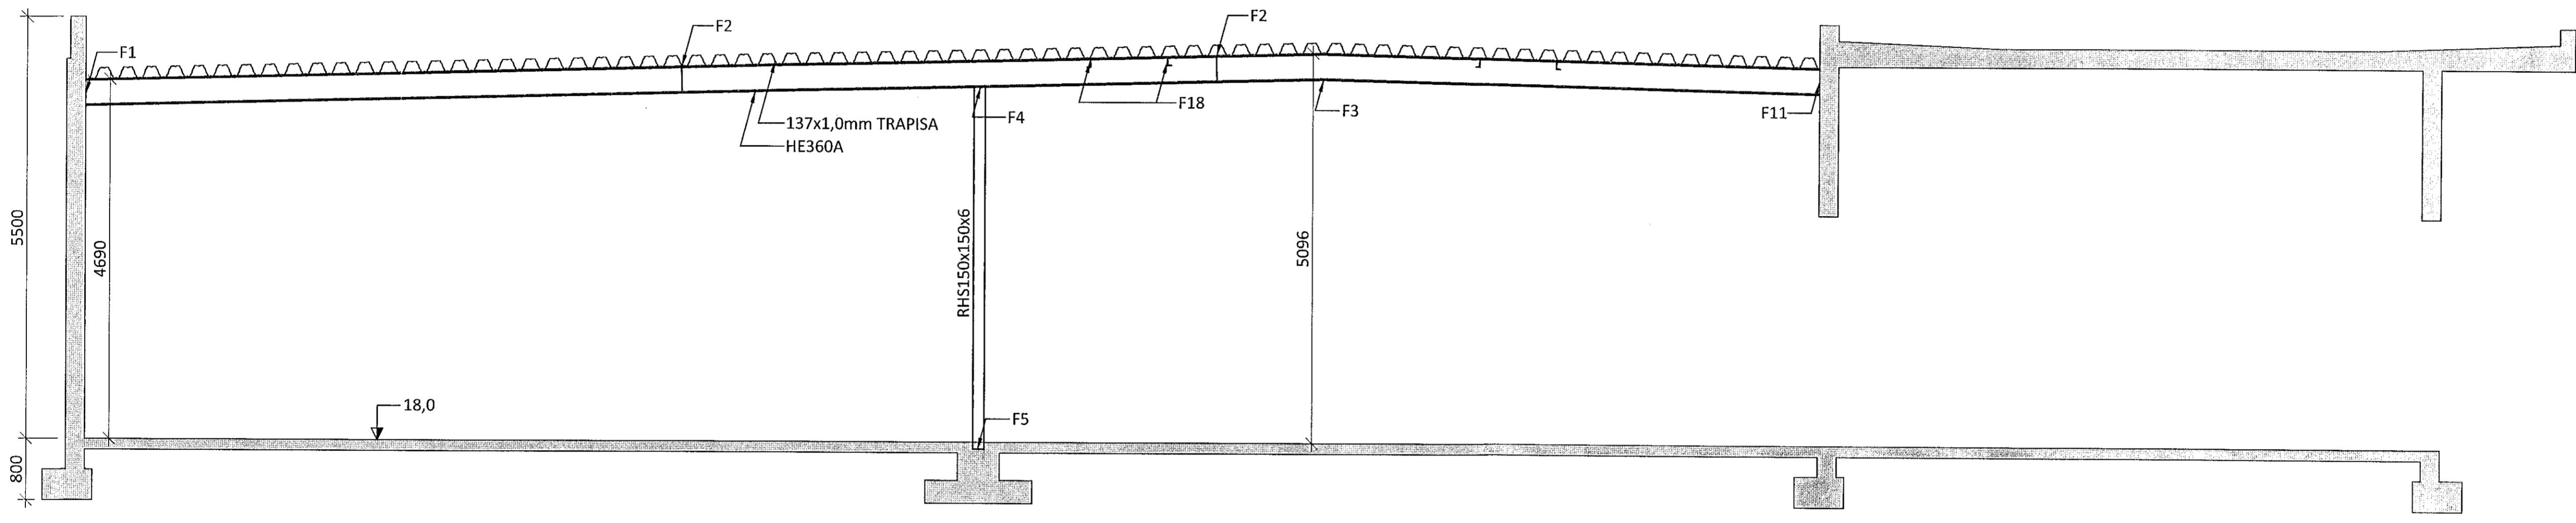

S3 M1:50

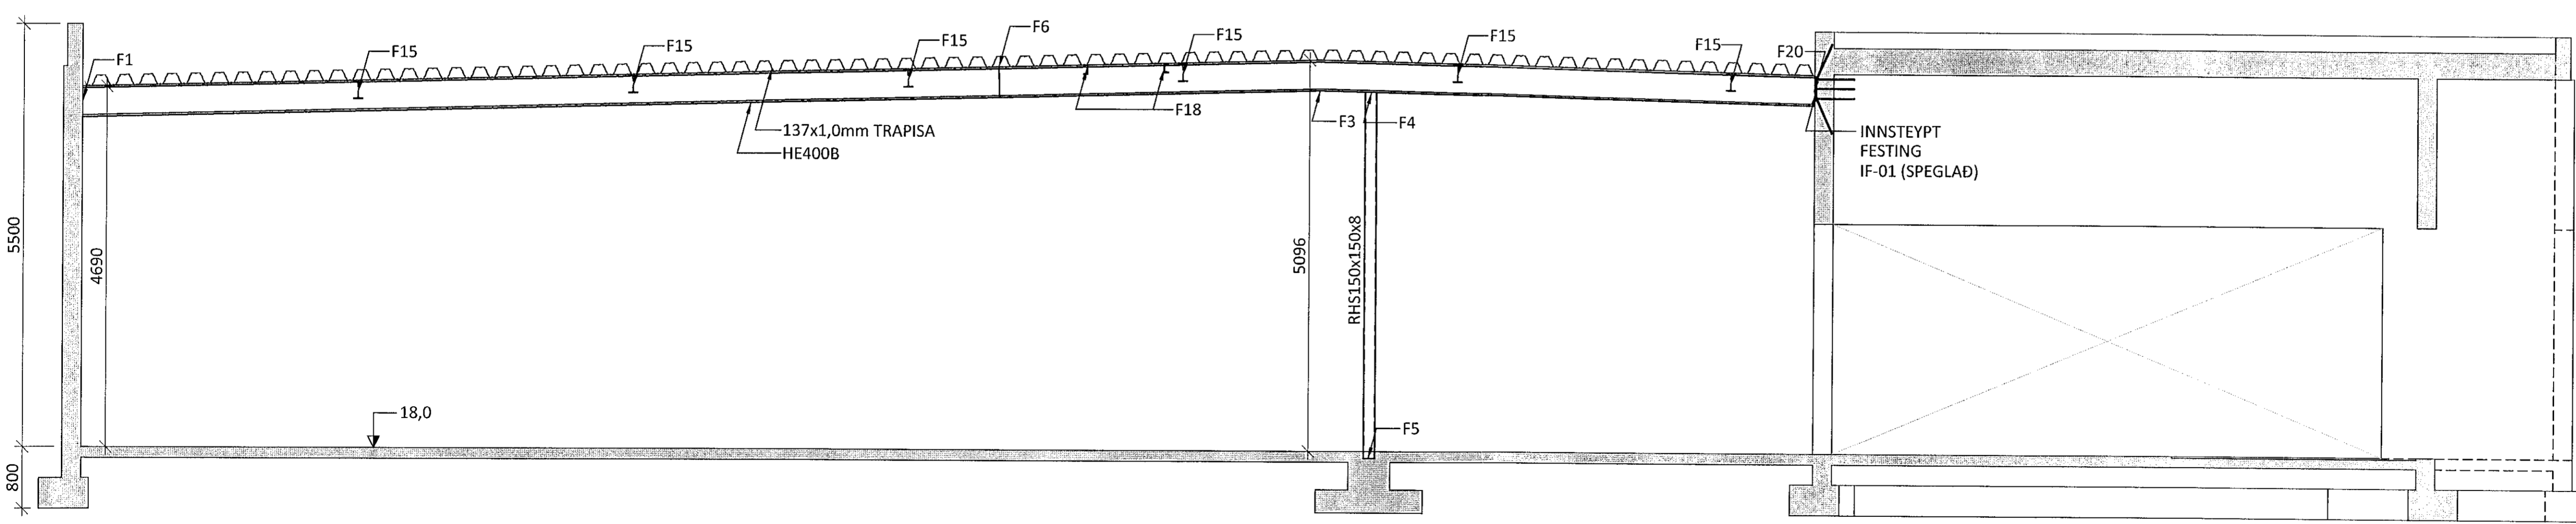

A 26.11.19 F21 BÆTT VÍÐ
NR. DAGS. LÝSING



NORÐURHELLA 1
KRÓNAN - MATVÖRUVERSLUN HAFNARFJÖRDUR

BURÐARVIRKI
ÞAKVIRKI
SNID

SAMÞYKKT
HÖNNUÐUR YFIRFARID DAGS. ÚTG. DAGS. BREYT.
AK ak@ferill.is ÞÓ 10.10.19 26.11.19
MKV. (A1) VERKNR. TEIKN. NR. BREYT.
1:50 19040 1-3000 A
Ferill ehf. Mörkin 1 108 Reykjavík Sími: 575 1600 www.ferill.is