



ARITUN BYGGINGARFULLTRÚA

Samþykkt þann
24 JAN 2020

Byggingarfulltrúi í Helnu
F.H. Sigurður Sigrúnar Jónsson

HÖNNUNARSTJÓRI KT. NETFANG SIMI
G. ODDUR VÍBÍSSON 220564-4369 Oddur@dap.is 660 4200

ARITUN HÖNNUNARSTJÓRA: 220504-1589
SÉRUPPRÁTTUR ER Í SAMRÆMI VÍÐ ADALUPPDRETTI.
VERKNA: DAGS.ÚTG.

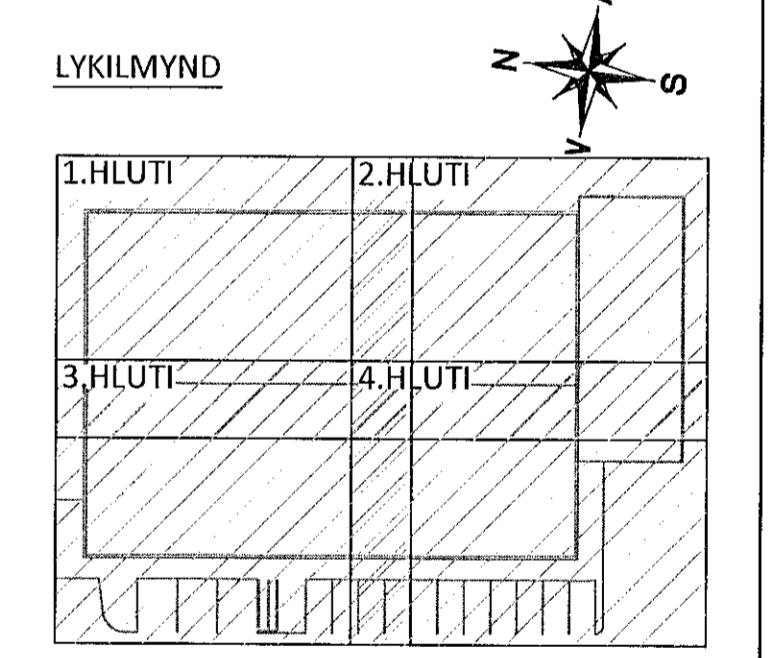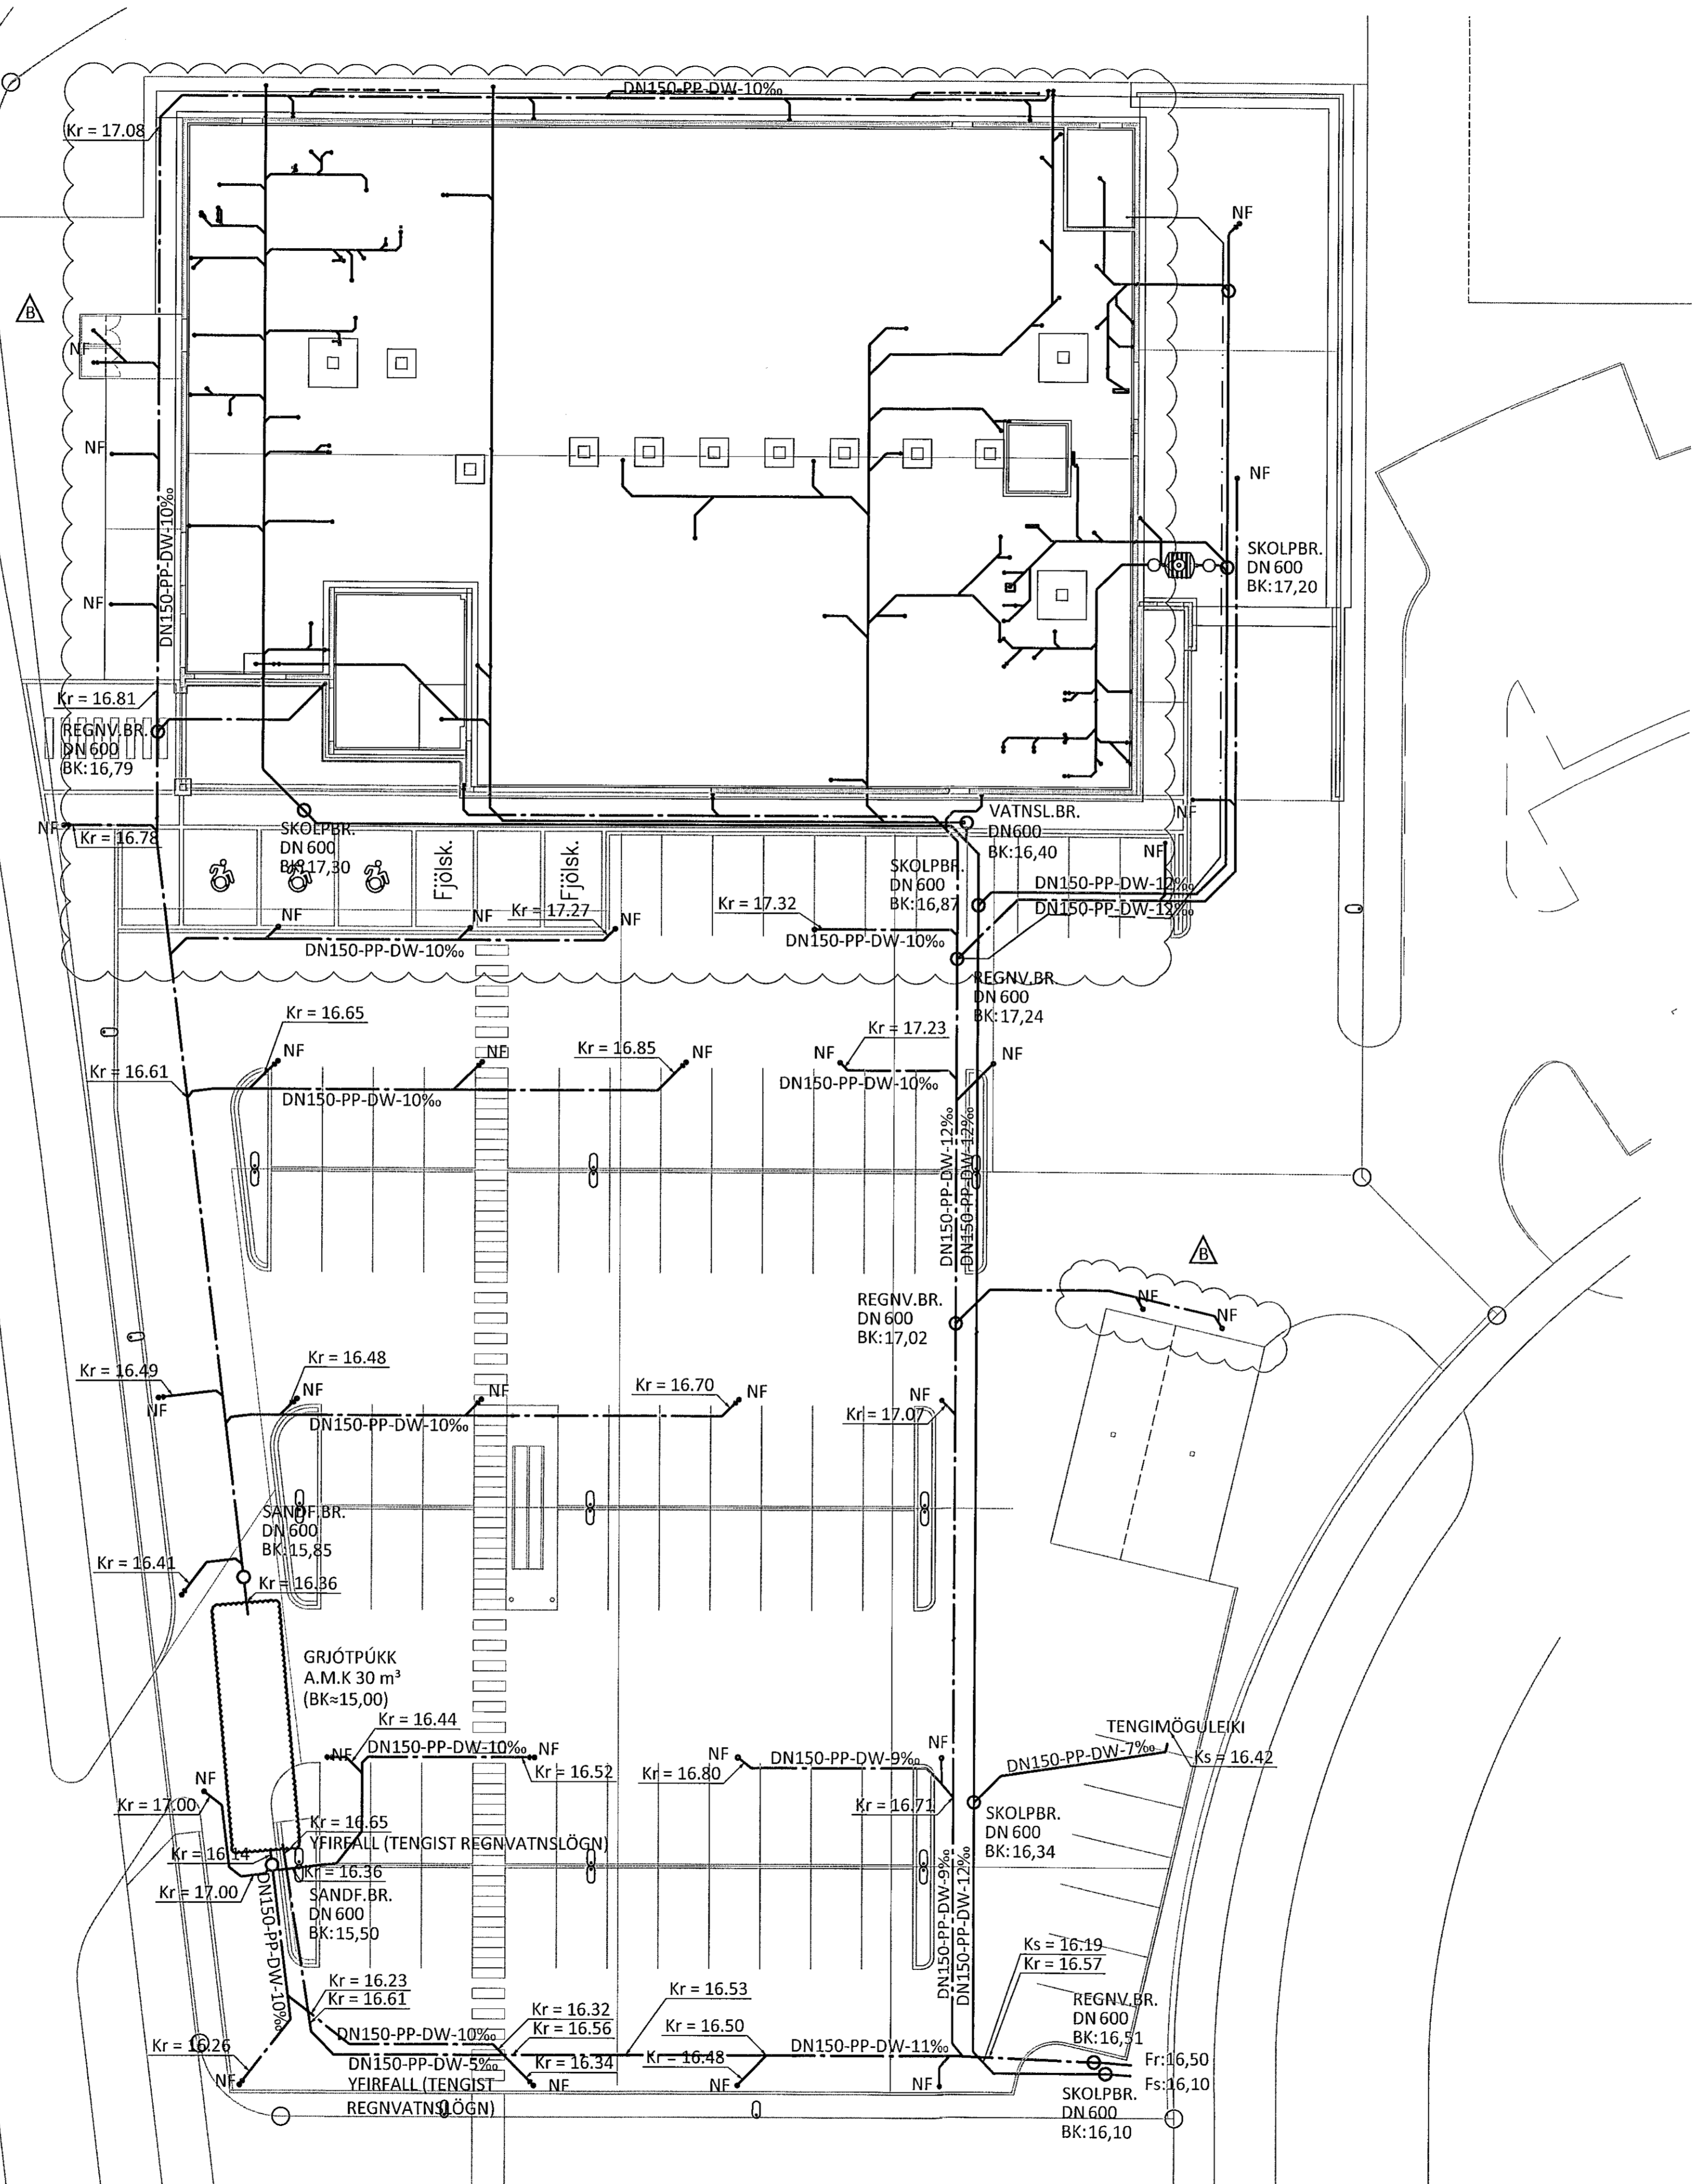

B 02.12.19 NÝTT SKIPULAG, ÞN FÆRD OG BÆTT VÍÐ NF
A 17.10.19 GRJÓTPÚKK FÆRT OG LEGU LAGNA BREYTT
NR. DAGS. LYSING

ferill
VERKFRÆÐISTOFA

NORDURHELLA 1
KRÓNAN - MATVÖRUVERSLUN HAFNARFJÓRÐUR

FRÁVEITUKERFI
LAGNIR Í LÓÐ
GRUNNMÝND - YFIRLITSMÝND

SAMÞYKKT: KT. 270760-4229

DAGS. ÚTG. DAGS. BREYTT. YFIRFARID
09.09.19 02.12.19 PAG

HÖNNUÐUR KT. NETFANG SIMI
GUDMUNDUR PÉTURSSON 020672-5539 gummi@ferill.is 575 1600

MKV. (A1) VERKNR. TEIKN. NR. BREYTT.
1:200 19040 2-0100 B

Ferill ehf. Mörkin 1 108 Reykjavík Sími: 575 1600 www.ferill.is