



HÖNNUNARSTJÓRI KT. NETFANG SÍMI  
G. ODDUR VÍÐISSON 220564-4369 Oddur@edp.is 660 4200  
ÁRITUN HÖNNUNARSTJÓRA: KT. 220664-4369  
SÉRUPPRÁTTUR ER Í SAMRÆMI VID ADALUPPDRAETTL DAGS.ÚTG.  
DAGS.ÚTG.

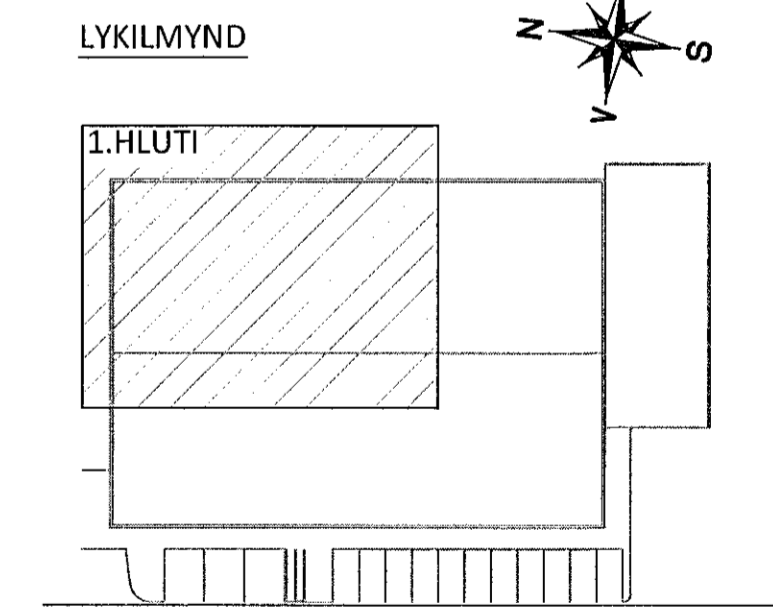

C 02.12.19 NÝTT SKIPULAG OG ÞN FÆRT  
B 17.10.19 KOMIÐ FYRIR HREINSISTÚT, NF OG DRENLOGN  
A 09.09.19 TEIKNING UPPFÆRD  
NR. DAGS. ÚTSGING

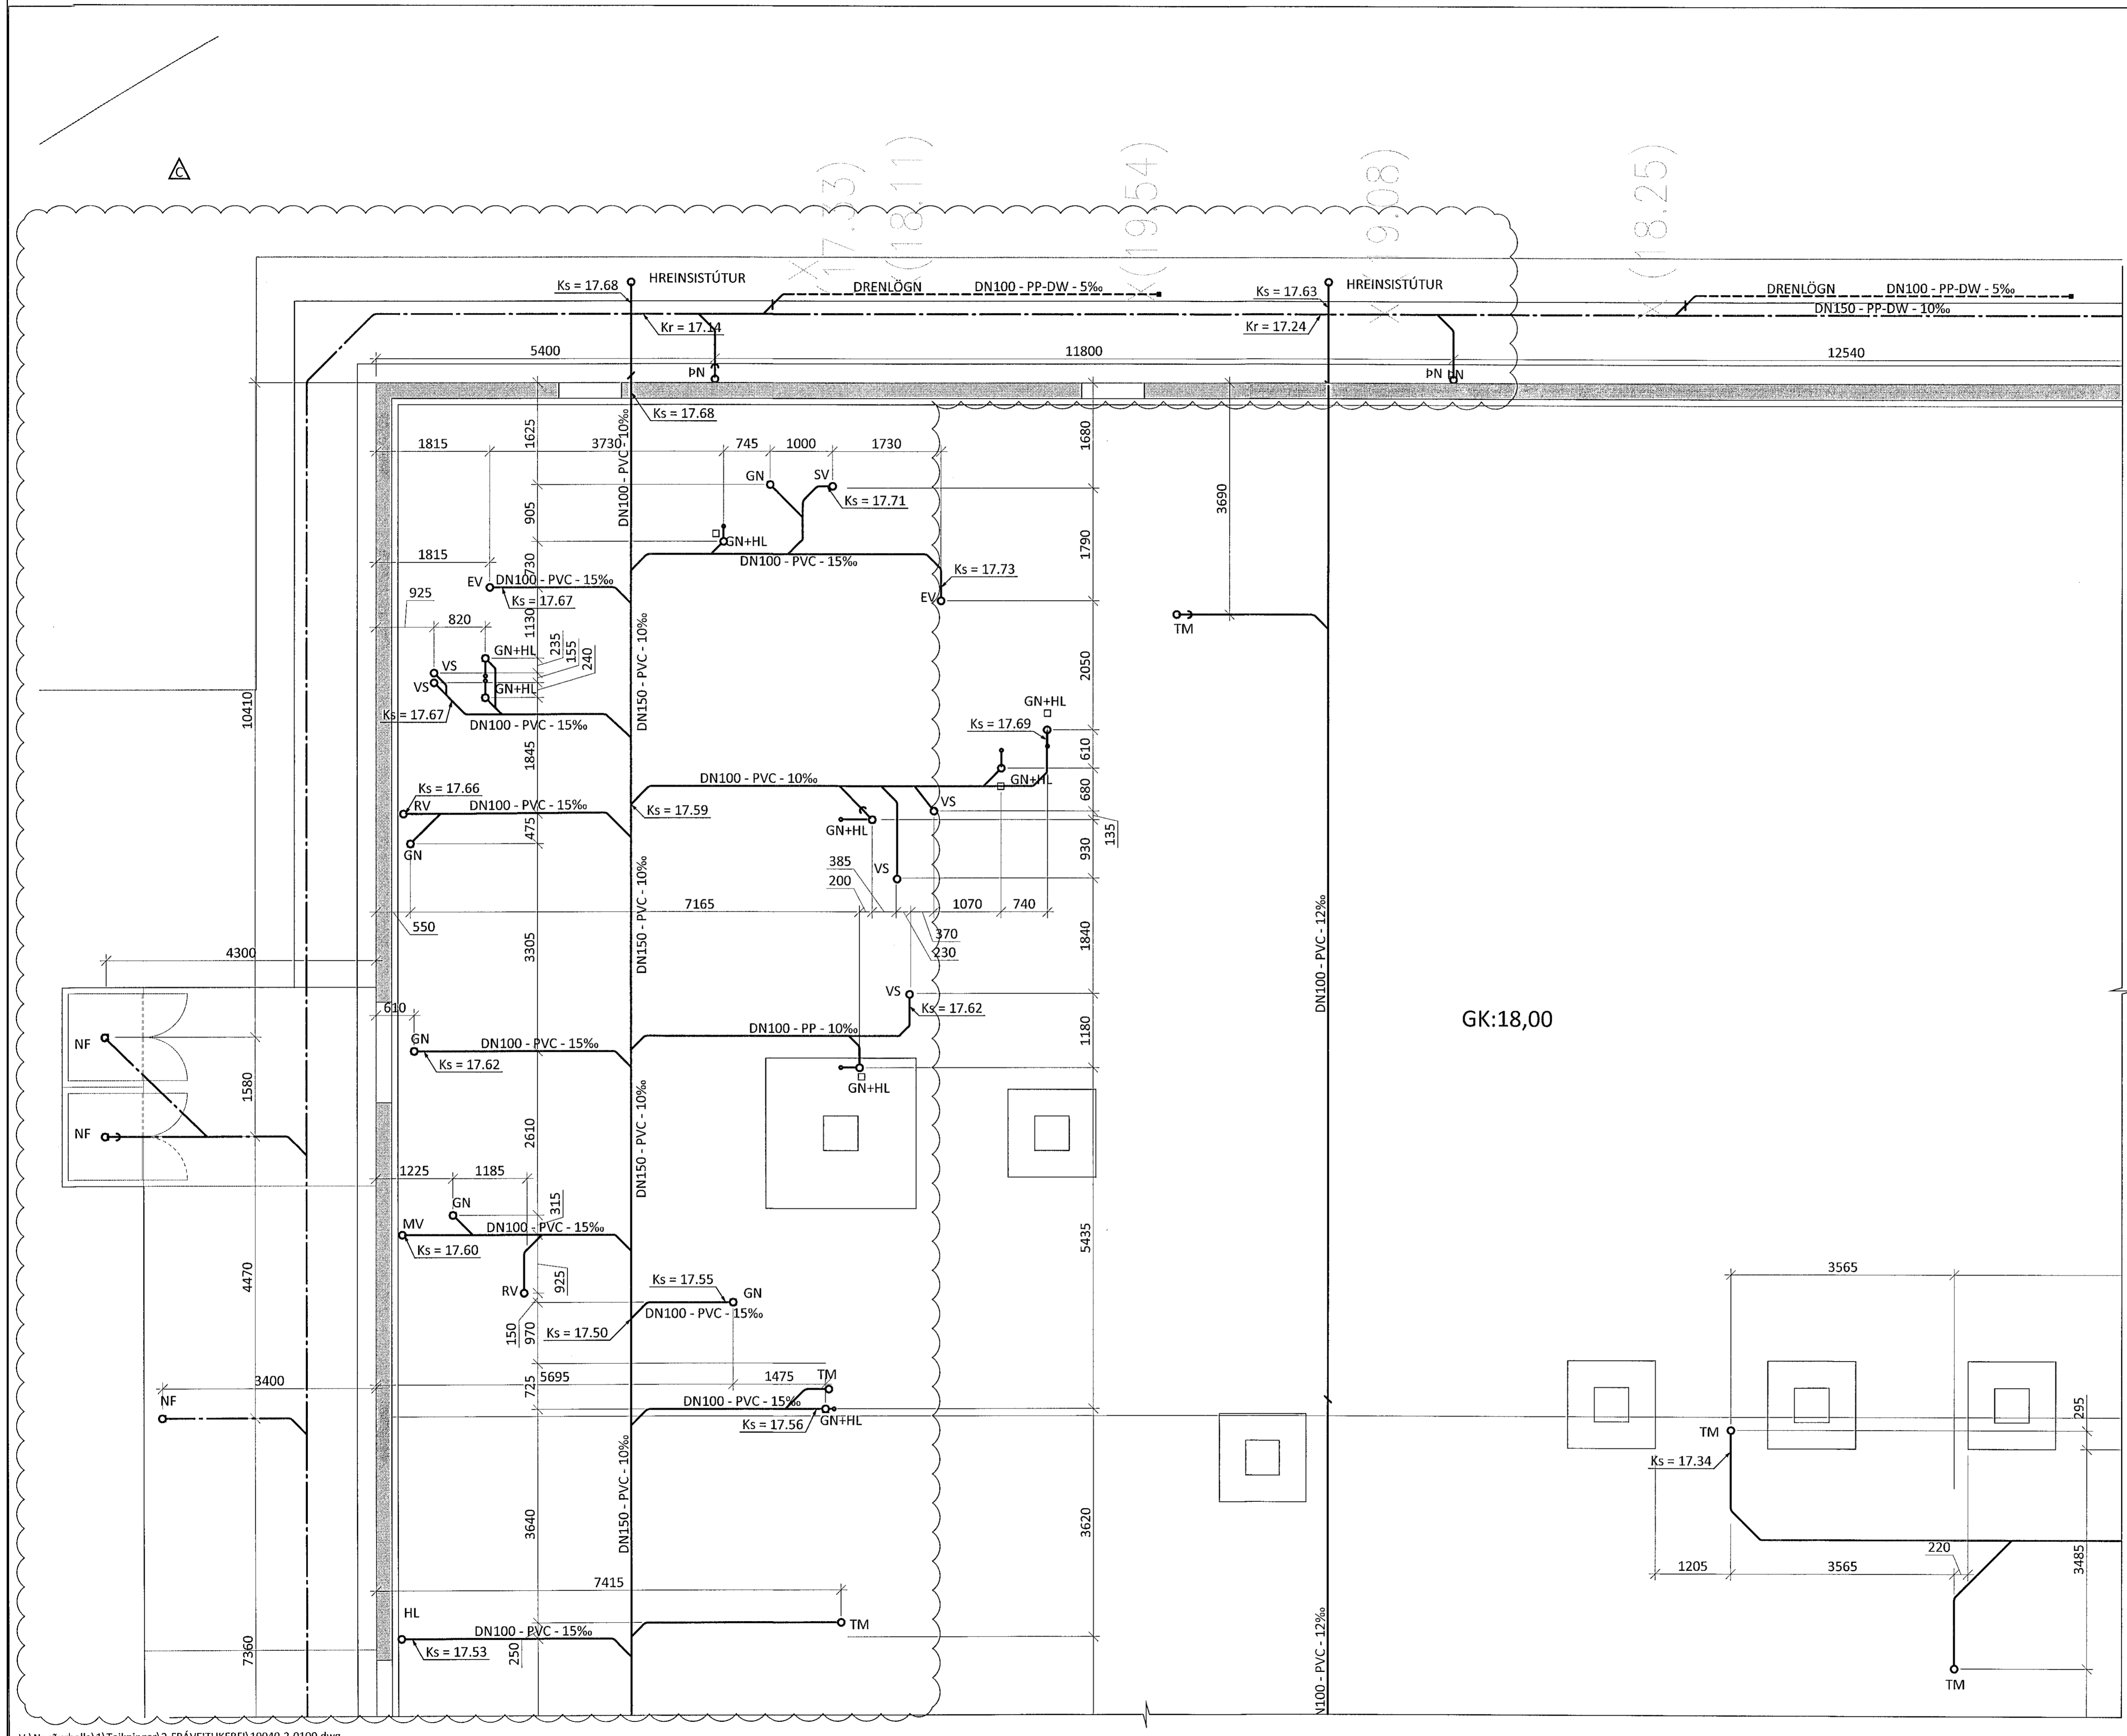

**NORÐURHELLA 1**  
KRÓNAN - MATVÖRUVERSLUN HAFNARFJÖRÐUR  
FRÁVEITUKERFI  
LAGNIR Í LÖÐ  
GRUNNMYND

SAMÞYKKT: KT. NETFANG SÍMI  
DAGS. ÚTG. DAGS. BREYTT. YHRFARID  
09.08.19 02.12.19 DAG  
HÖNNUNDIR KT. NETFANG SÍMI  
GUÐMUNDUR PÉTURSSON 020672-5539 gummi@ferill.is 575 1600  
MKV. (A1) VERKNR. TEIKN. NR. BREYTT.  
1:50 19040 2-0101 C  
Ferill ehf. Mörkin 1 108 Reykjavík Sími: 575 1600 www.ferill.is