



HÖNNUNARSTJÓRI KT. NETFANG SÍMI  
G. ODDUR VÍÐISSON 220564-4369 Oddur@dap.is 660 4200

ÁRITUN HÖNNUNARSTJÓRA:  
SERUÐPRÁTTUR ER Í SAMRÆMI VÍÐ ADALUÐPRÁTTI.  
VERKNR. DAGS.ÚTG.

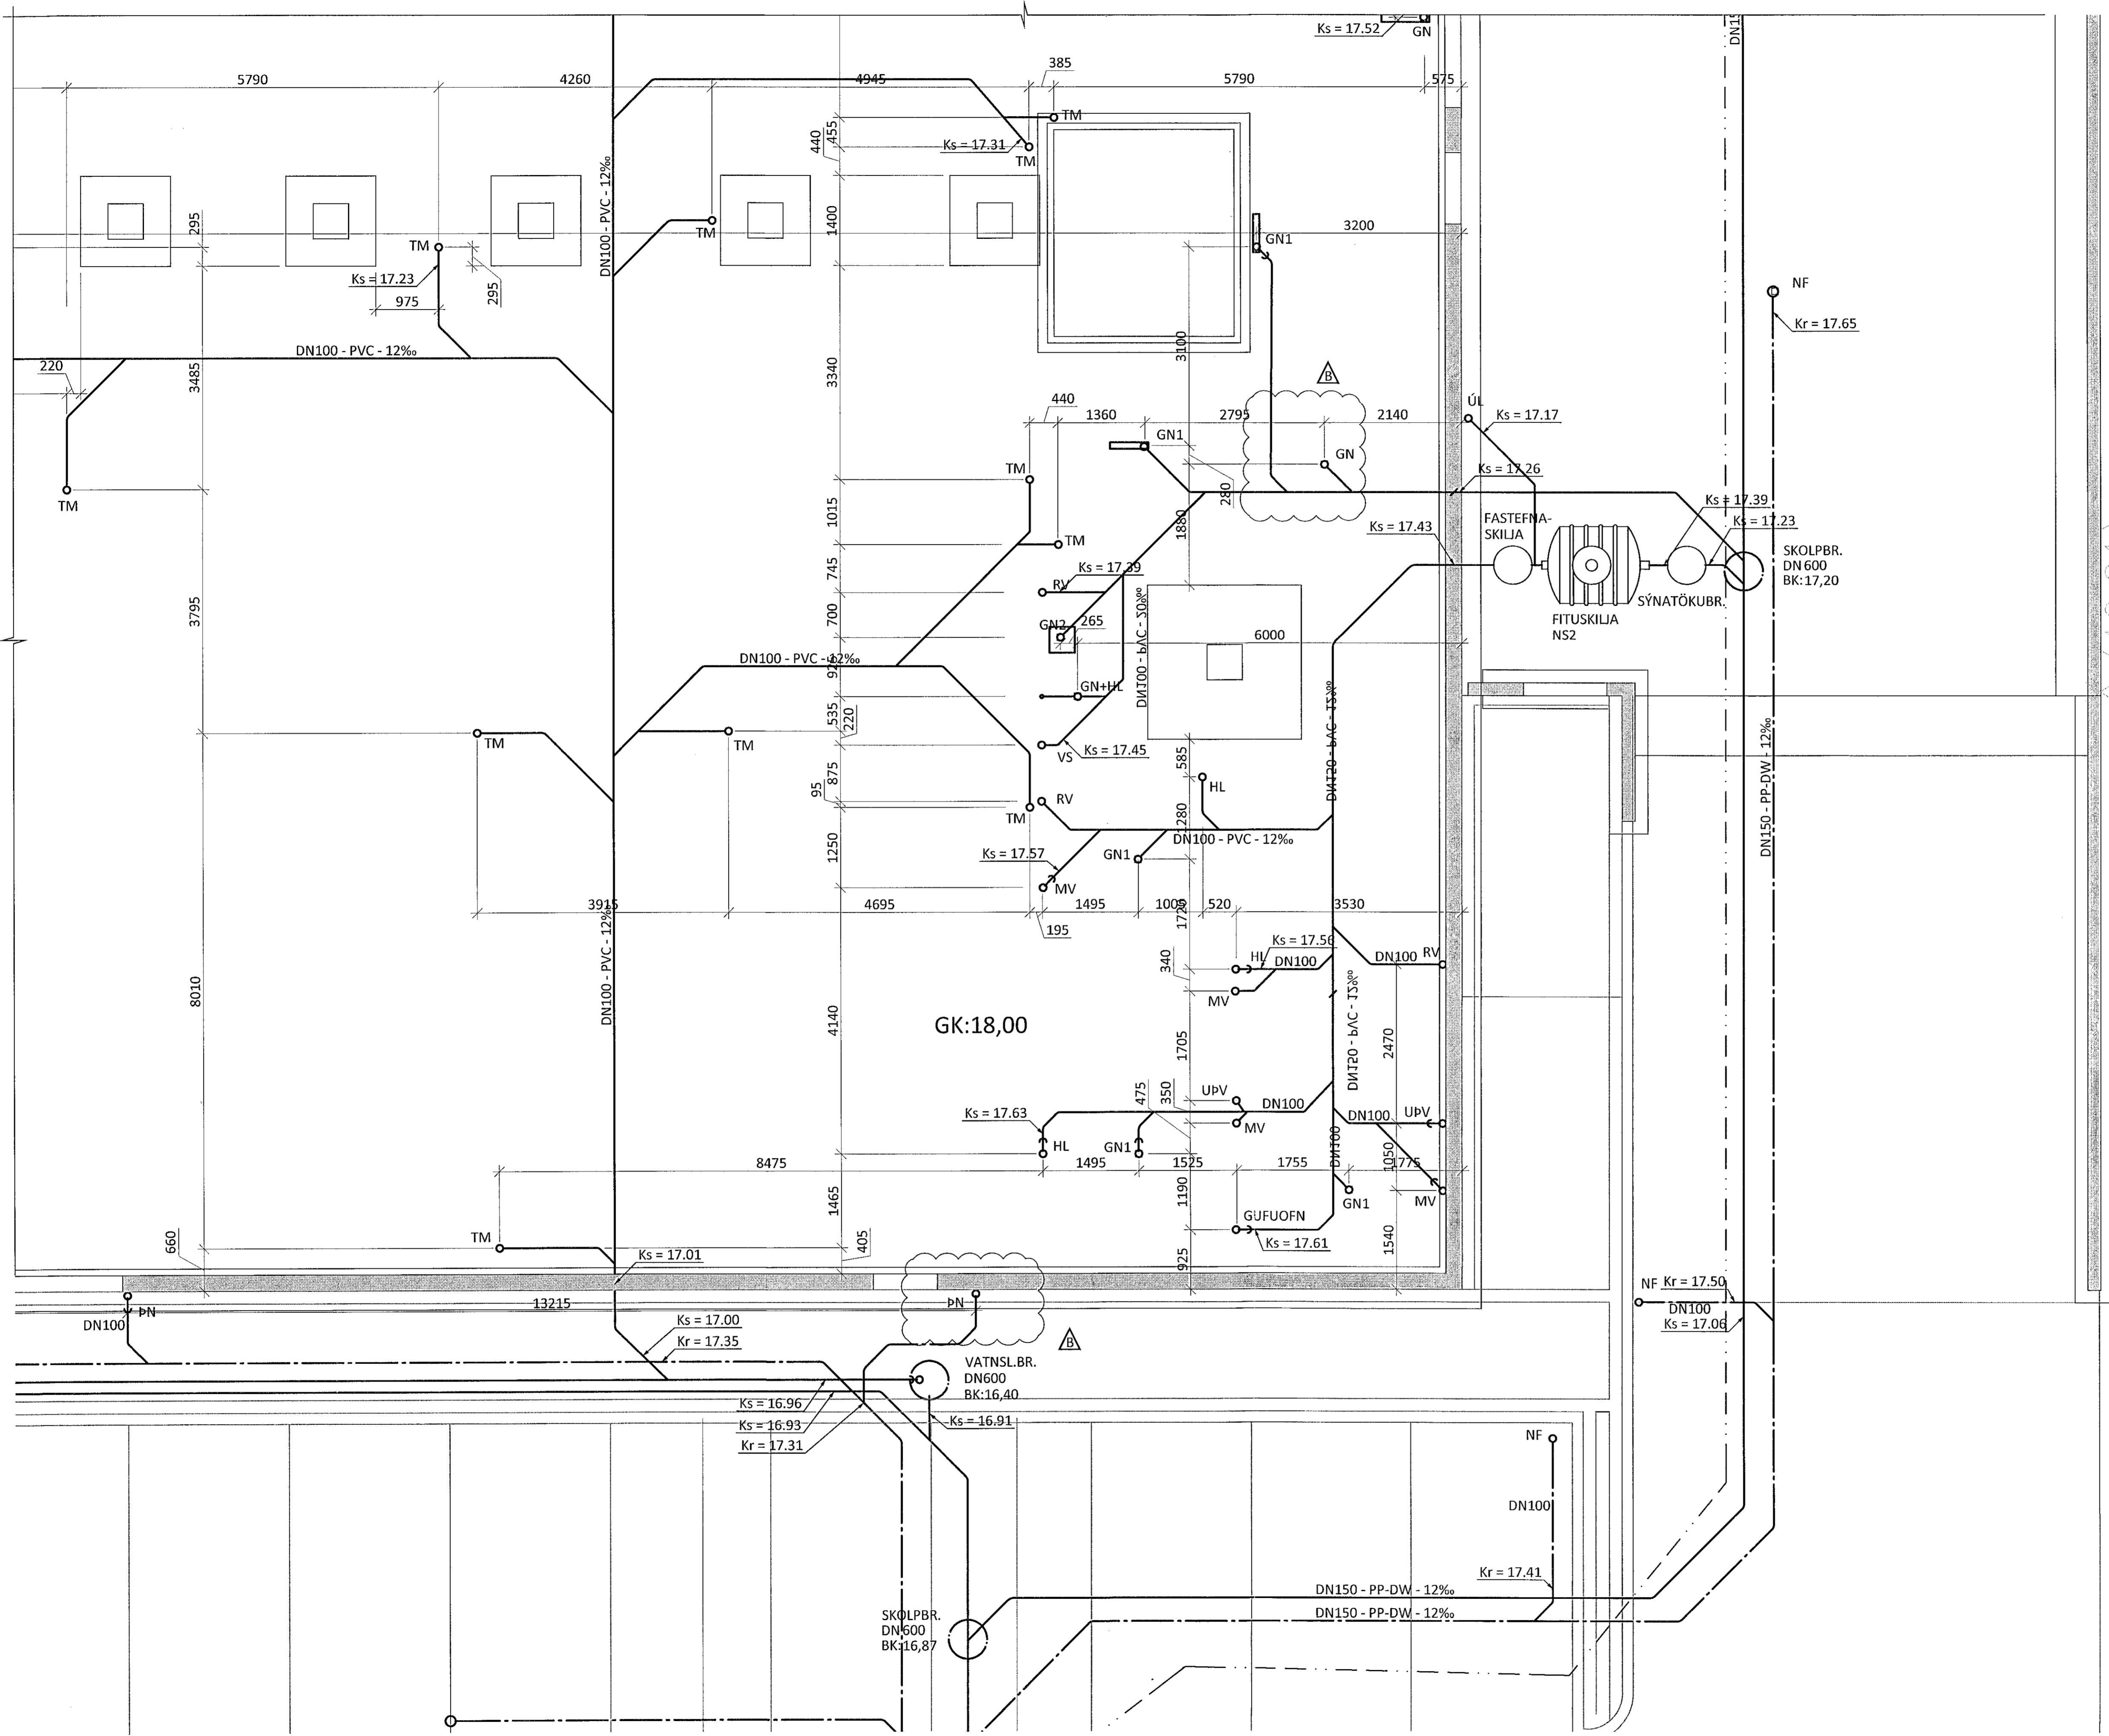

(19.3)  
(19.01)  
(17.73)

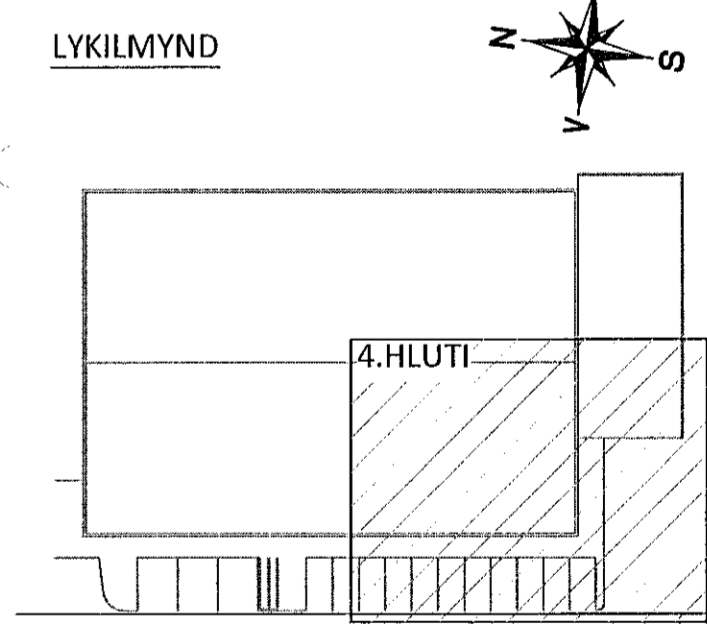

B 02.12.19 BÆTT VÍÐ GN OG PN FÆRT  
A 17.10.19 FÆRSLA Á TM, BÆTT VÍÐ NF  
NR. DAGS. LYSING



**NORÐURHELLA 1**  
KRÓNAN - MATVÖRUVERSLUN HAFNARFJÖRDUR  
FRÁVEITUKERFI  
LAGNIR Í LÓÐ  
GRUNNMÝND

SAMÞYKKT: KT. NETFANG SÍMI  
DAGS. ÚTG. DAGS. BREYTL. YFIRFARID  
09.09.19 02.12.19 DAG  
HÖNNUNÐUR KT. NETFANG SÍMI  
GUDMUNDUR PÉTURSSON 020672-5539 gummi@ferill.is 575 1600  
MKV. (A1) VERKNR. TEIKN. NR. BREYTL.  
1:50 19040 2-0104 B