

Samþykkt þann  
 12 FEB 2020  
 Byggingarfulltrúinn í Hafnarvíði  
 F.h. Sigurður Steinar Jónsson

Upprunalegur hönnuður: Ólafur Ingimundarson

**Fyrirvari**

Öll mál eru í mm. Mælið ekki af teikningum.  
 Öll mál skal athuga á staðnum áður en smíði hefst. Misræmi í teikningum og vafaatriði skal tilkynna arkitektum strax.  
 Teikning skal lesin með viðeigandi gögnum, verklýsingum og teikningum annarra hönnuða.

**BYGGINGALÝSING SJÁ TEIKN. A100**

**Skýringar:**

- R Reykskynjari
- SL Slökkvitæki
- K Hæðarkóti
- PK Þakkóti
- GN Gólfniðurfall
- ➔ Rýmingarleið

|   |                                                             |          |     |     |
|---|-------------------------------------------------------------|----------|-----|-----|
| C | Breyting á hæðarkótum í vinnustofu, gluggastæðum og tröppu. | 24.01.20 | EBÓ | JDÁ |
| B | Gluggabreytingar og trappa minnkuð                          | 18.09.19 | ÁSS | JDÁ |
| A | Gluggi á V. hlíð fjarlægður, nýr þakgluggi                  | 21.05.19 | ÁSS | JDÁ |

Útgáfa Breyting Dags. Teiknað Yfirfarið

**Hrauntunga 20**

Slgr. 1400-1-43100200 | Landeignanr. L121027

**Stækkun og breytingar á íbúðarhúsi 098**

Tegund verks Verknr.

**Sérupprættir 1:50**

Úttit Mkv.

**B-300 C 2/6 A2**

Raðnúmer Útgáfa Blað Stærð

**EBÓ JDÁ 24.01.20**

Teiknað Yfirfarið Útgáfa dags.

**TRÍPÓLÍ ARKITEKTAR**

Klaupparstíg 16 | 101 Reykjavík | s: 512-2930 | www.tripoli.is | tripoli@tripoli.is


*Jón Davíð Ásgeirsson*  
 Jón Davíð Ásgeirsson

Andri G. L. Andrésson | Arkitekt ETH FAÍ | kt: 240182-3949 | andri@tripoli.is  
 Guðni Valberg | Arkitekt FAÍ | kt: 250880-5299 | gudni@tripoli.is

Jón Davíð Ásgeirsson | Arkitekt FAÍ | kt: 250280-5729 | jon@tripoli.is


©Tripólí Arkitektar  
 Öll afnot og afritun teikningar að hluta eða í heild er háð skriflegu leyfi höfundna.

**STÆKKUN OG BREYTING**

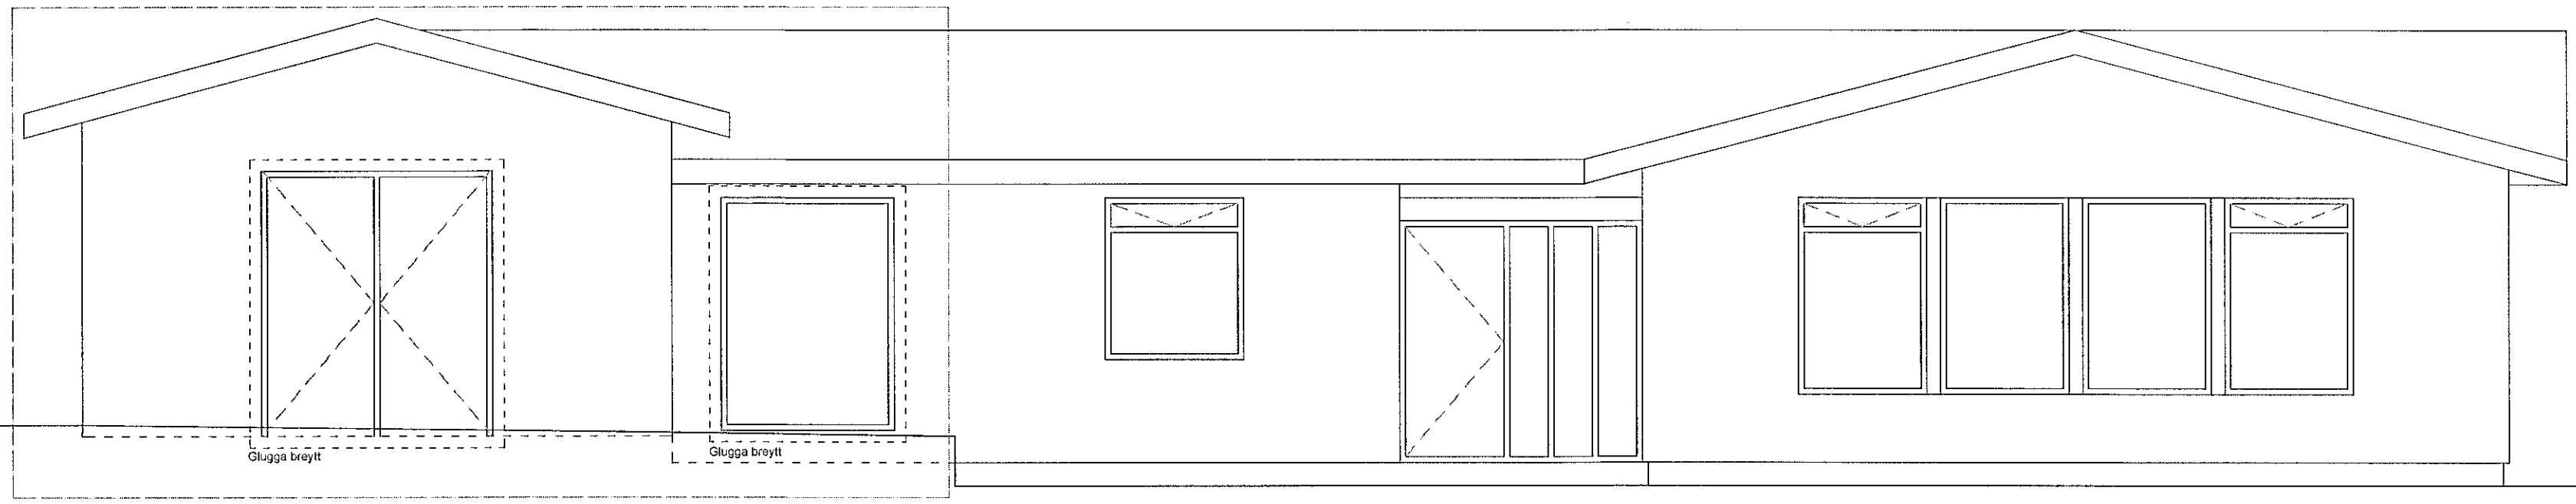

Suðurhlíð

**STÆKKUN OG BREYTING**

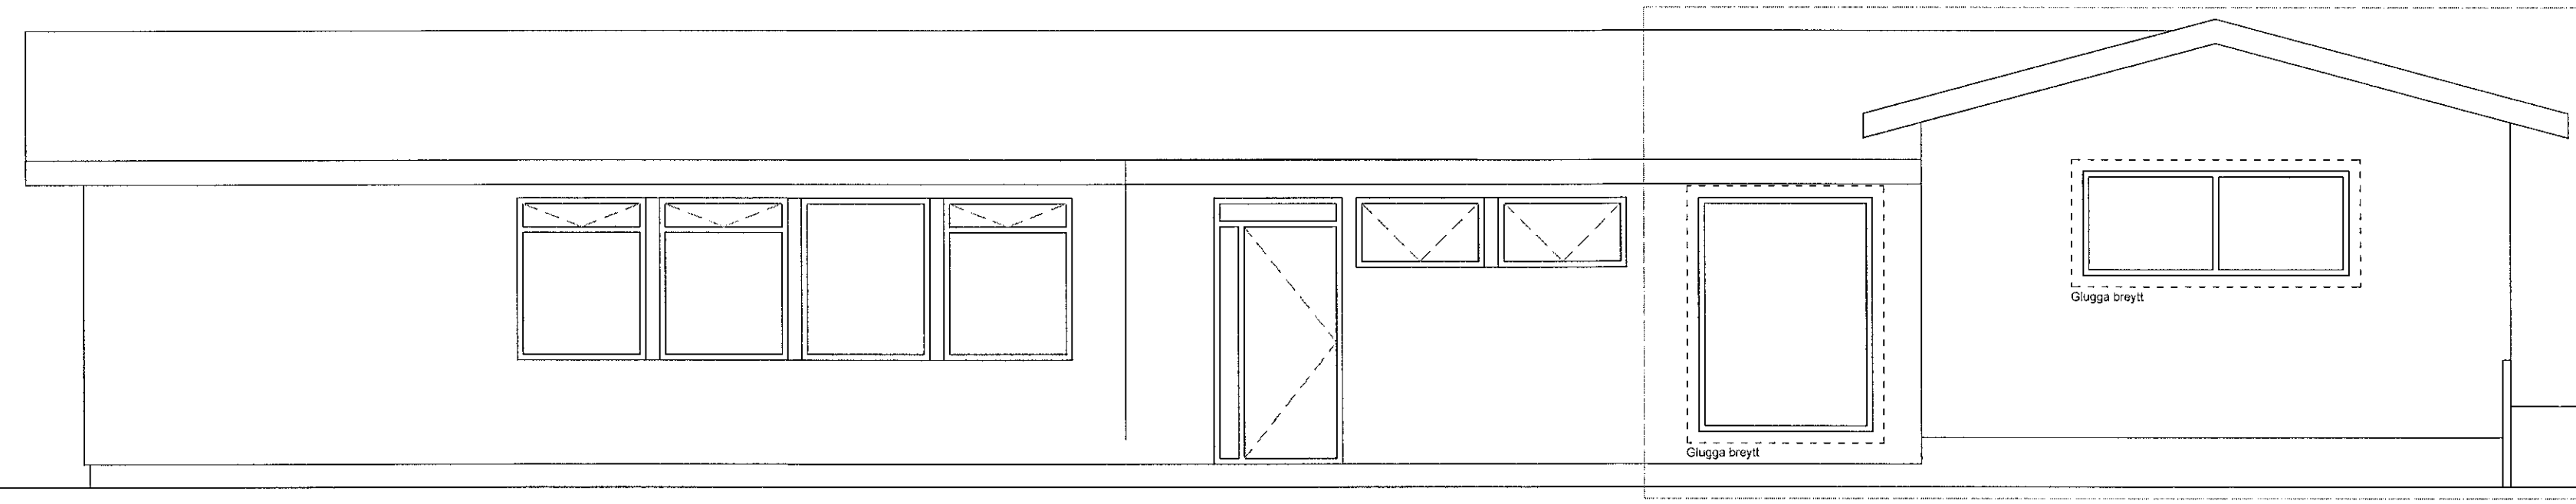

Norðurhlíð