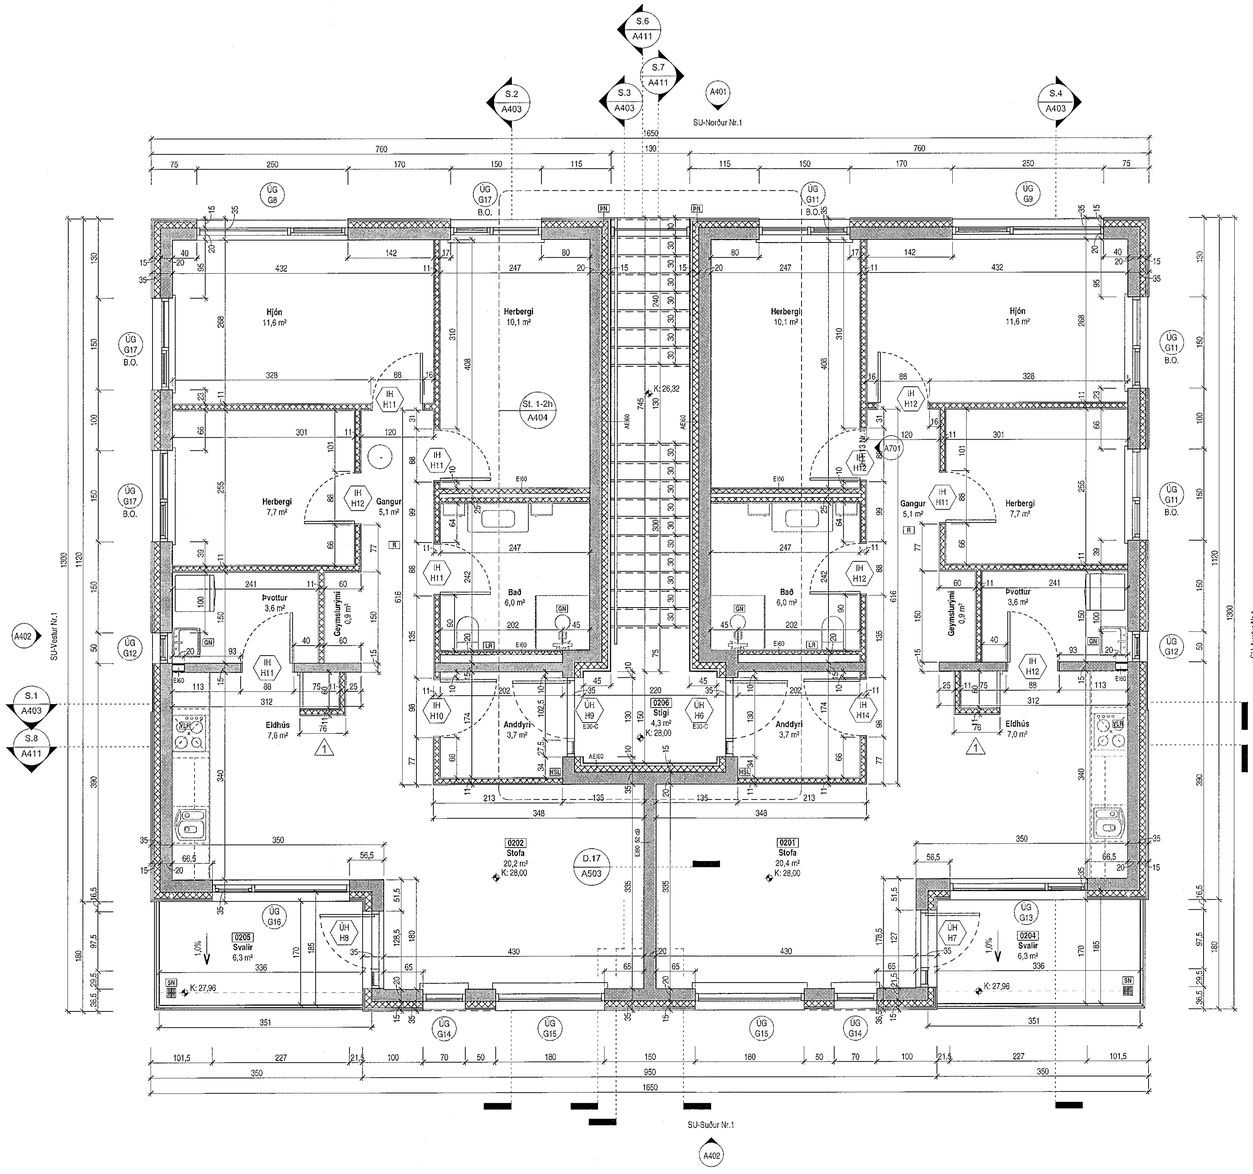

Grunnmynd 2. hæð
1 : 50

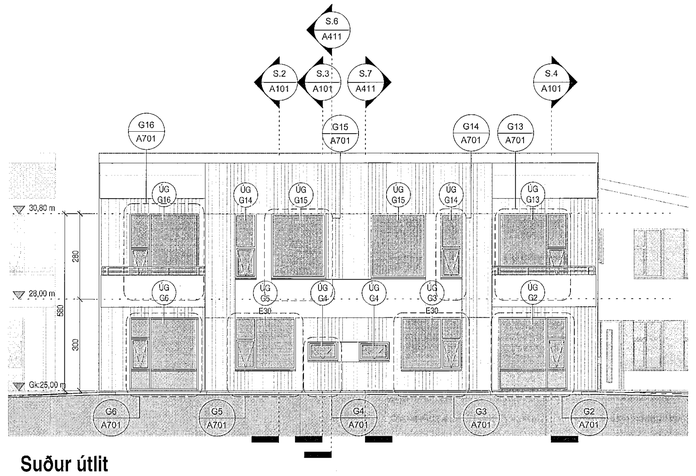

Suður útlit
1 : 100

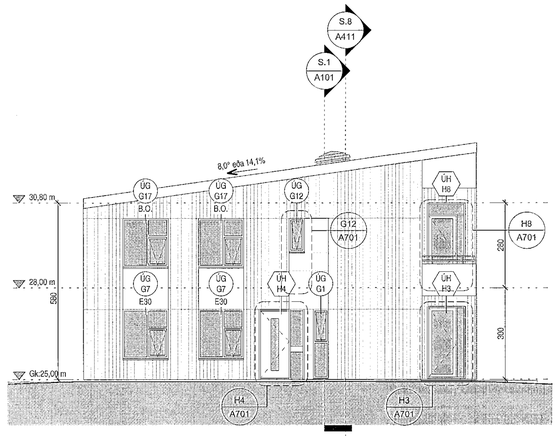

Vestur útlit
1 : 100

Tákn

GN	= Gólfniðurfall	**Brunatákn**	
ÞN	= Þaknniðurfall		
SN	= Svalaniðurfall	**Veggir og hæðaskil**	
LR	= Loftrasting	EI60	
VLR	= Veknuán loftrasting	EI90	
PK	= Póstkassar	A-EI60	
NL	= Neyðarljós	A-EI120	
BO	= Björgunarop	REI60	
FI	= Reykskynjari	REI120	
HSL	= Handslökkvitæki	A-REIM120	
ÚT	= Merktur útgangur		
HV	= Hitaveita	**Hurðir**	
VV	= Vatnsveita	EI30-CS	
RR	= Rafmagnsveita	EI30-CS	
ÚK	= Útikrani	EI60-CS	
DS	= Dyrasími		
	= Dyrasími	**Gluggar**	
	= Fellistigi við björgunarop	EI30	
	= Brunaslanga		
	= Stigieðsla		
	= Stigieðsla út		
	= Stjórnstöð brunaviðvörunarkerfis		
	= Inntak		
	= Bílastæði fyrir fatlaða		

Samþykkt þann
06 MAR 2020
Byggingarfulltrúinn í Hafnarfirði
F.h. Sigurður Steinar Jónsson

Útg.	Dags.	Lýsing	Nafn
1	01.12.2019	Breyting á klæðningu í opnu stigarými í mhl.1 og á innra skipulagi á eldhúsi í öllum mhl.	RCM

N

1:50 0 0,5 1 1,5 2 2,5 m

Frostrós hönnun og þróun ehf.
Hlíðasmári 19 - 2.hæð , 201 Kópavogur , Ísland
GSM: 896-4616
Kt. 650913-1080 email: ragnar.ilr@gmail.com

Stuðlaskarð 1-7
Hafnarfjörður

Landnúmer: 214626 | **Staðgr.:** 1400-1-56600010

Fjölbýlishús

Nr.1-Mhl.01 Grunnmynd 2.hæð og útlit

Séruppdrættir

Hönnun:	RM	**Verknúmer:**	16086IF
Verkefnastjóri:	RM	**Mælikvarði:**	As indicated
Teiknað:	HGR	**Dagsetning:**	13.02.2017
Yfirfarið:	RM	**Blað:**	**Útgáfa:**
Samþykkt: Ragnar Magnússon Kt. 190162-2229		A402	1

Copyright © Frostrós hönnun og þróun ehf. „Höfundur áskilur sér allan rétt á teikningum - Fjölföldun er háð skriflegu samþykki

Plot: 28.07.2017
Save: 18.12.2019 12:01:20
Skrá: E:\Verkefni\16086IF-Stuðlaskarð 1-7 Hafn\16086IF-Stuðlaskarð 1-7 Hsf_cao.rvt