


Samþykkt þann
06 MAR 2019
Byggingafulltrúi HÍ-stofn
F.h. Sigurður Steinar Jónsson

Tákn


GN	= Gólfurfall	Brúnatákn	
PM	= Þakurfall	E100	Veggir og hæðaskil
SN	= Svavurfall	A-E100	
LR	= Loftrásing	A-E120	
VL	= Vélknú loftrásing	REI30	
FK	= Fíðlissar	REI120	
NL	= Neyðloftás	A-REIM20	
BO	= Þjófvarnarsp		
R	= Reykskiptari		
HSL	= Handþrífakvæði		
UT	= Útrás		
HV	= Hitaveita		
VV	= Vatnsveita		
RR	= Ráðgjafaveita		
UK	= Útrás		
DS	= Dyrastíni		
DS	= Dyrastíni		
	= Fyllistigi vö þjófvarnarsp		
	= Brúnatákn		
	= Stigheðla		
	= Stigheðla út		
	= Stigsmót brúnavörðunarkerfis		
	= Inntak		
	= Blástæði fyrir falláða		

Snið 1
1:50

Snið 2
1:50

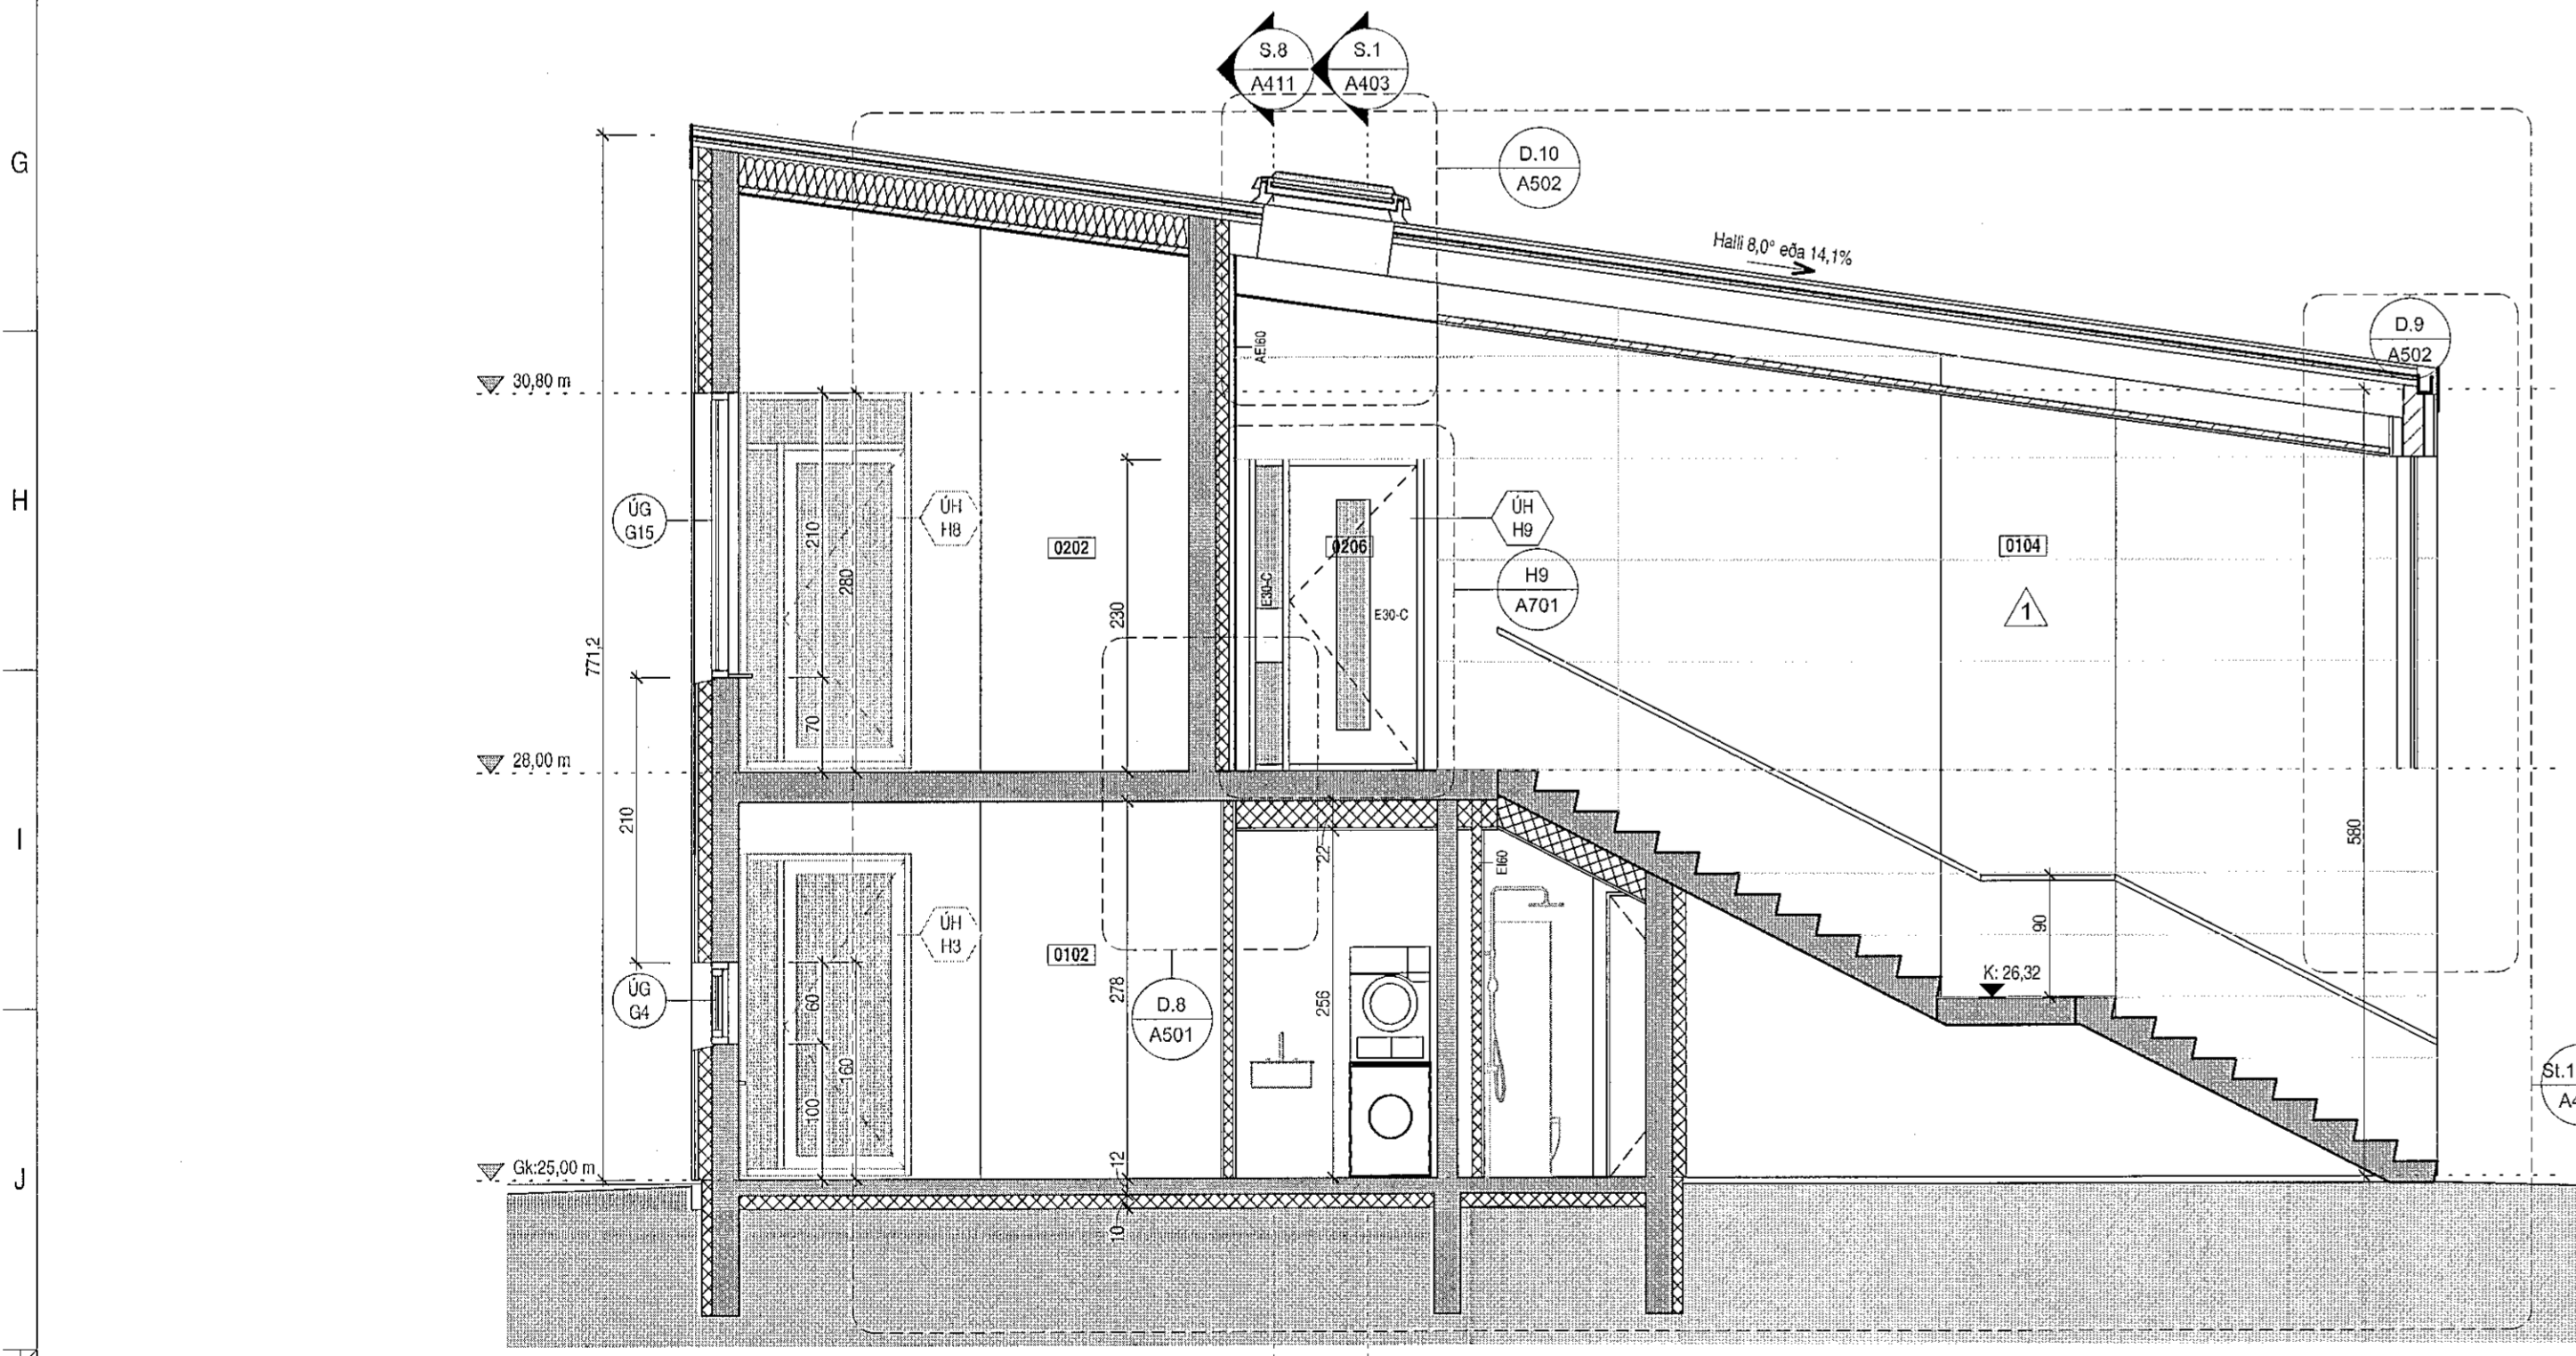


Snið 3
1:50

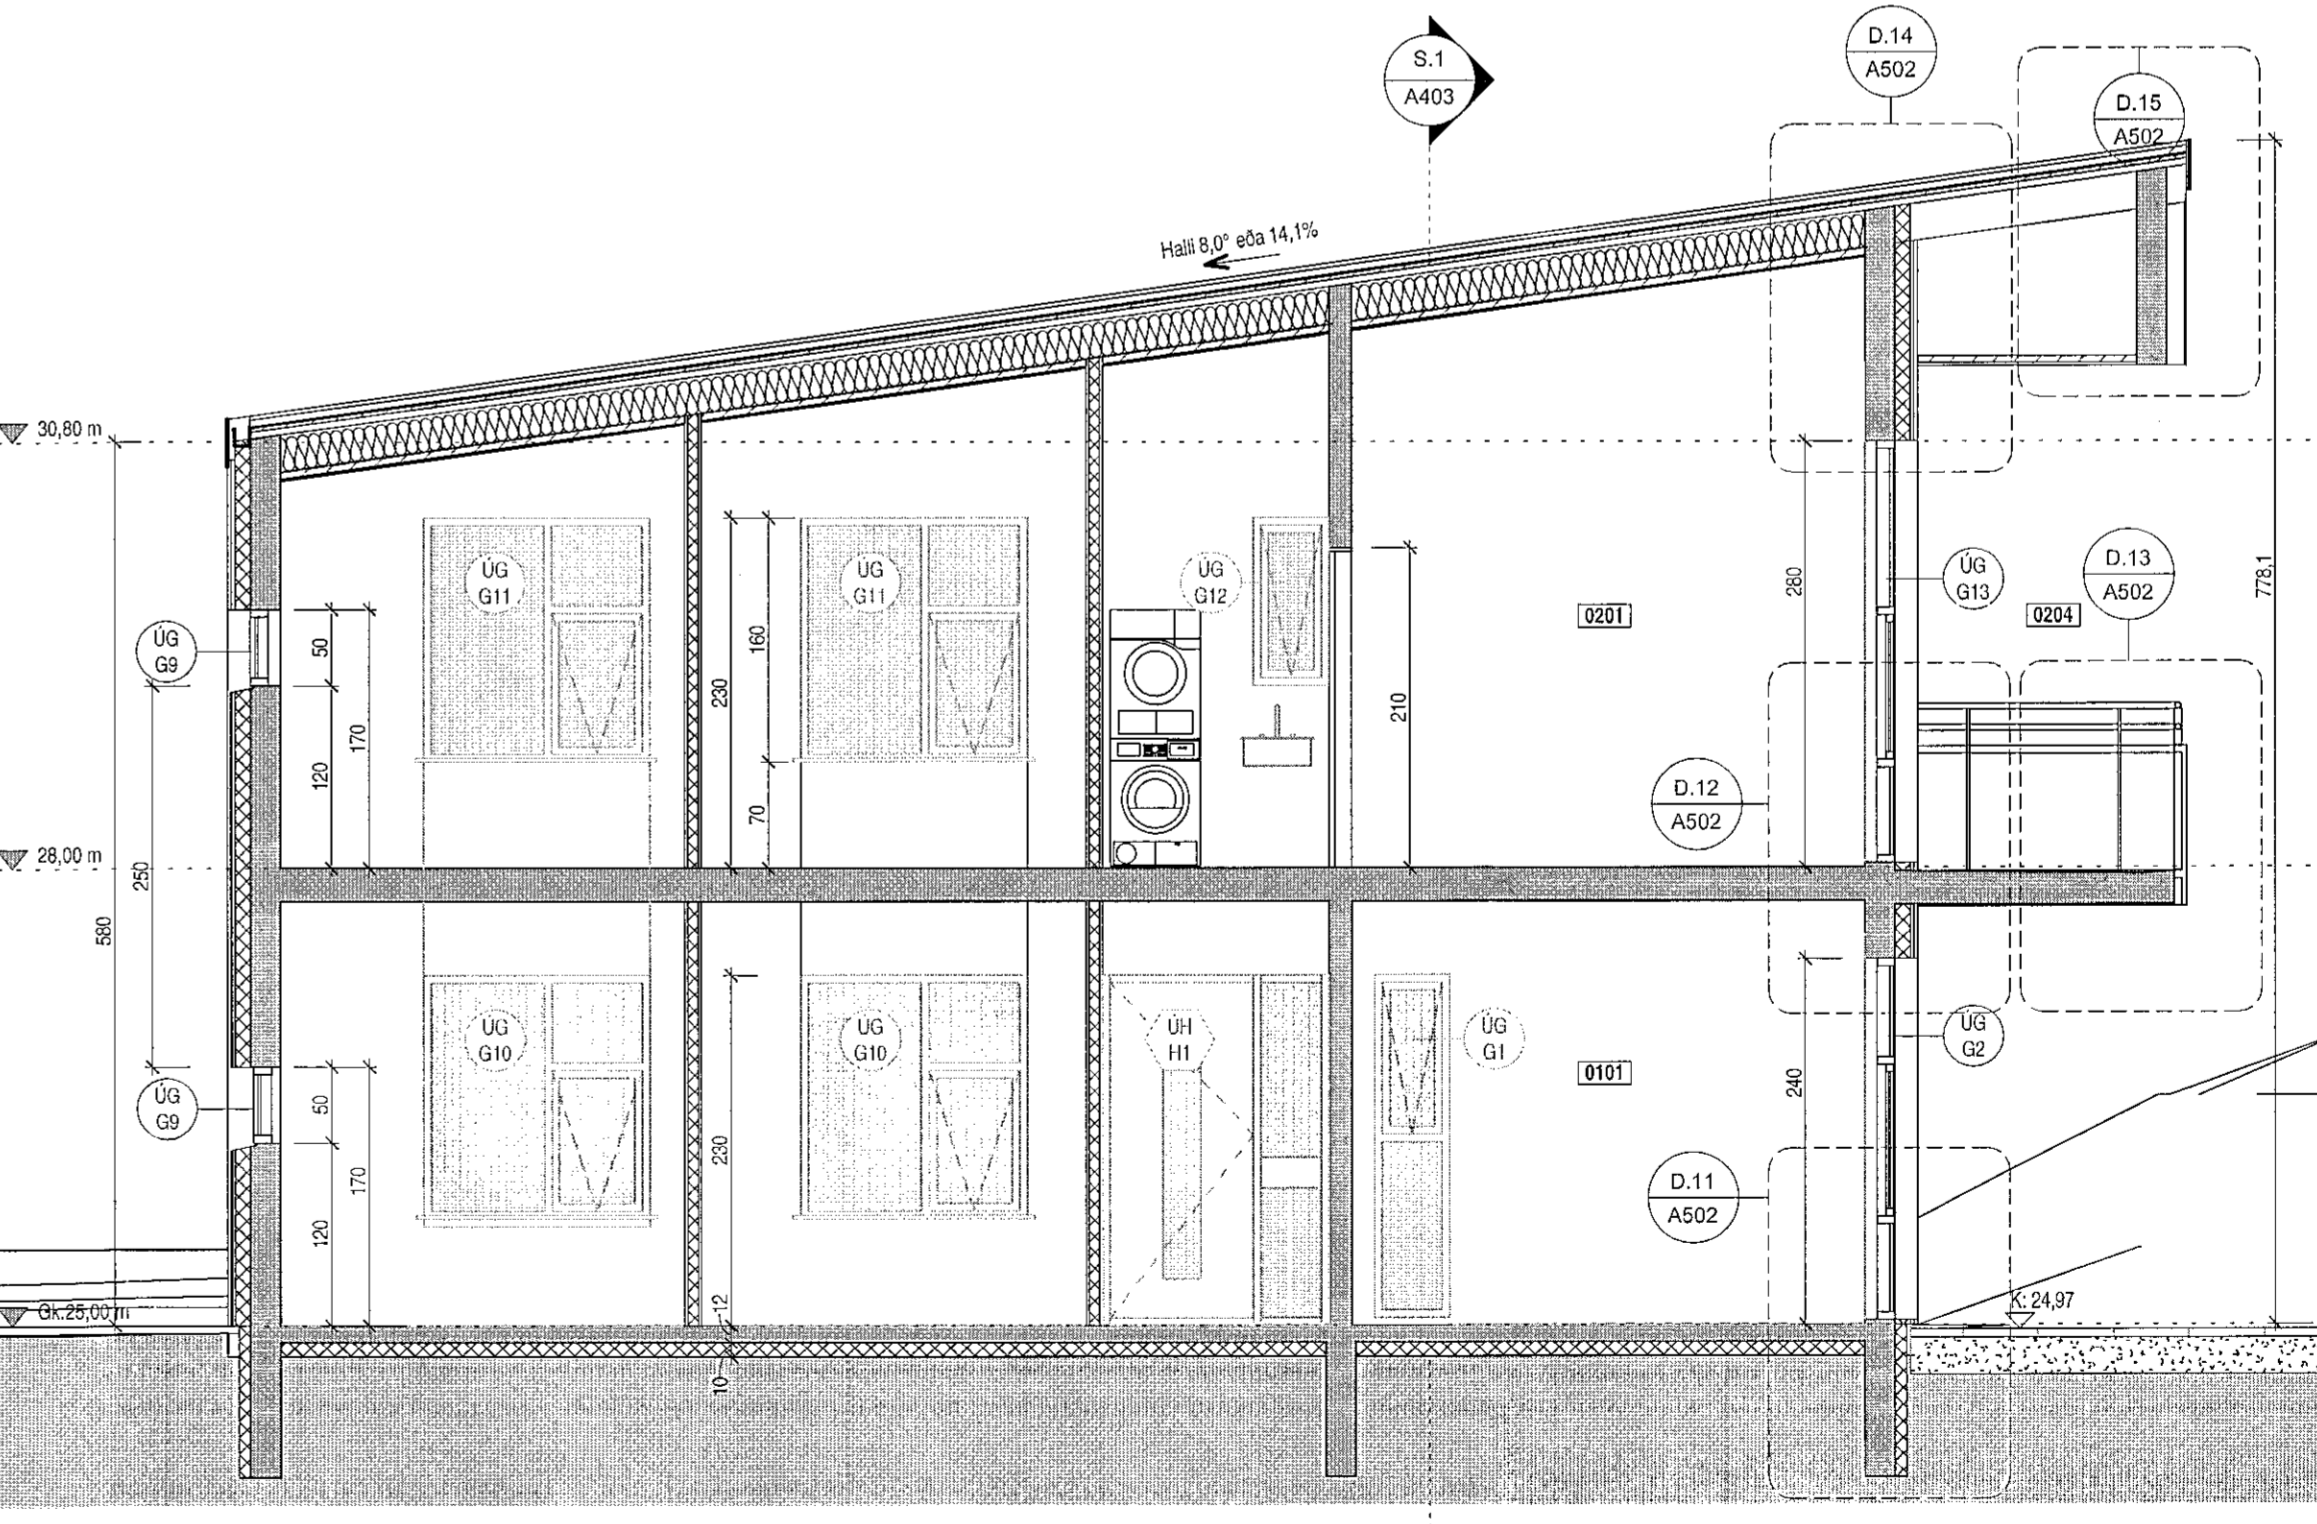

Snið 4
1:50

1	01.12.2019	Þróun og hönnun í samráði við hönnuð og á milli skipting á eðlisfalli skum mál.	RCM
Útg.	Dags.	Lýsing	Nafn

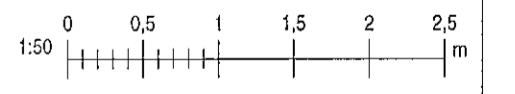

Frostrós hönnun og þróun ehf.
Hilásamírlí 19 - 2.hæð, 201 Kópavogur, Ísland
GSM: 896 4616
Kl. 659919-1980 email: ragnar.ir@gmail.com

Stuðlaskarð 1-7
Hafnarfjörður
Landnúmer: 214626 Staðgr.: 1400-1-56600010
Fjölbýlishús

Nr.1-Mhl.01 Snið 1-4
Séunúmer: 16096IF

Hönnun:	RM	Verknúmer:	16096IF
Verkefnaþjafi:	RM	Mælikvarði:	1:50
Teiknaði:	HGR	Dagsetning:	13.02.2017
Yfirfariði:	RM	Bláð:	Útgáfa:
Samþykkt:			
Ragnar Magnússon		A403	1
Kl. 190162-2229			

Skv: 18.12.2019 12:01:23
Skrá: E:\Verkefni\16096IF-Stuðlaskarð 1-7\Hafnarfjörður\Stuðlaskarð 1-7_Haf_cas.rvt

Copyright © Frostrós hönnun og þróun ehf. Hönnuð skilar sér á milli neti í lausangum - Fjöldi er hald skilings samþykkt