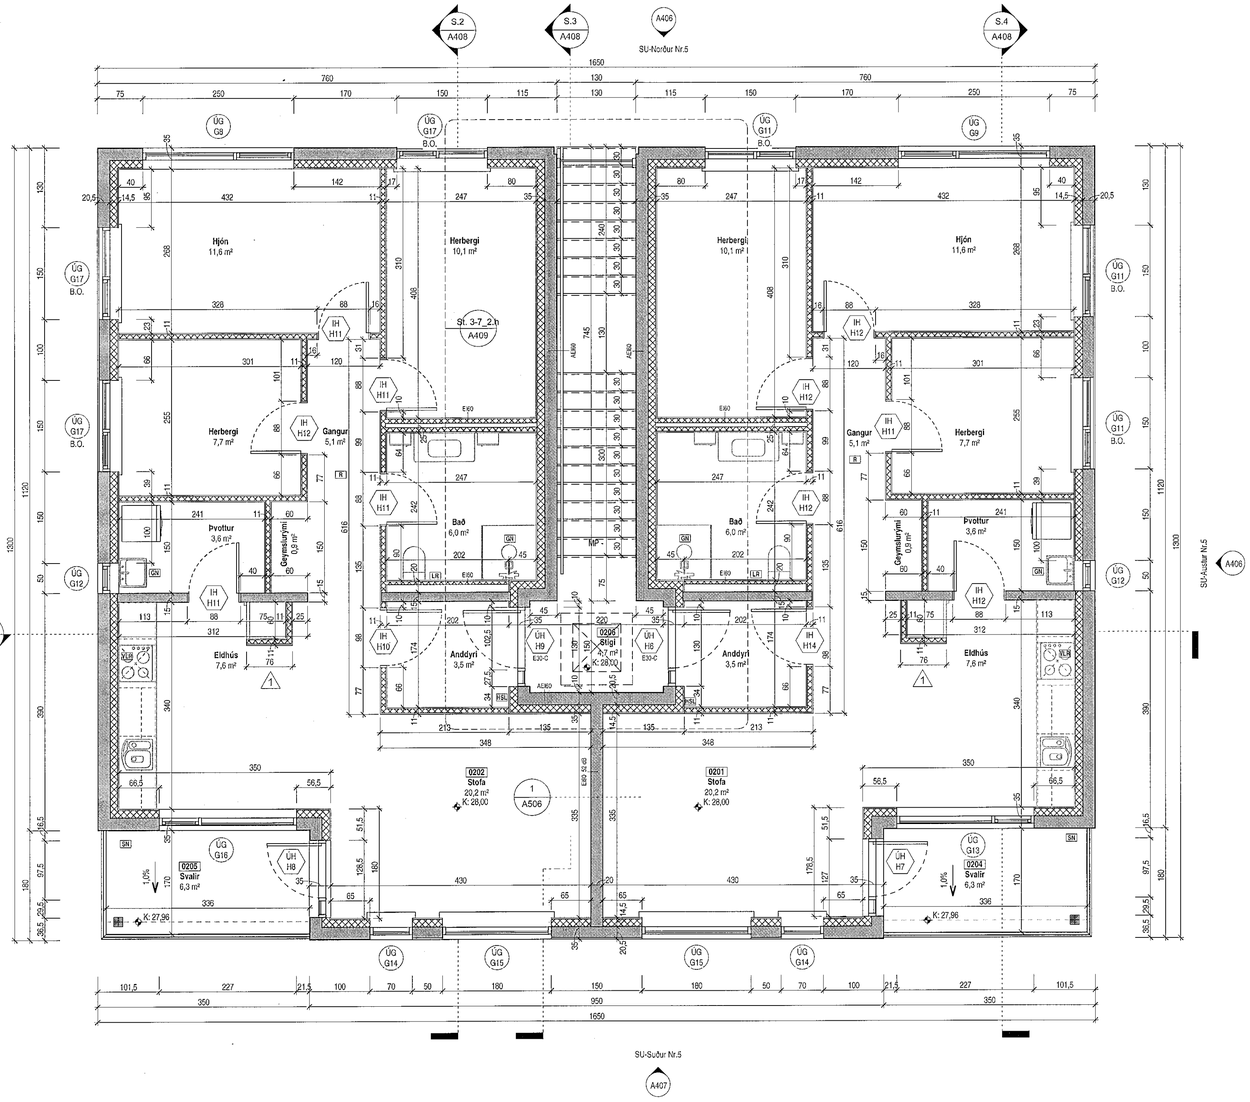

Grunnmynd 2. hæð
1 : 50

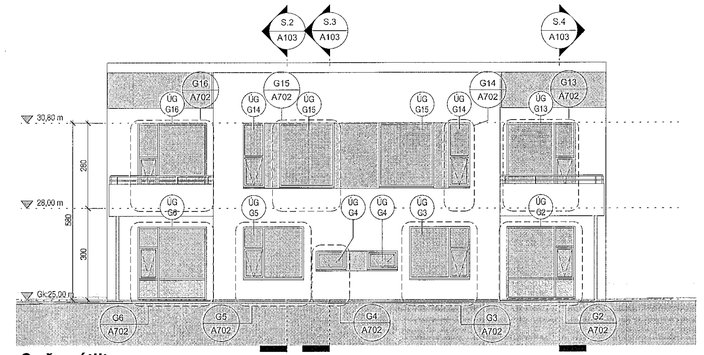

Suður útlit
1 : 100

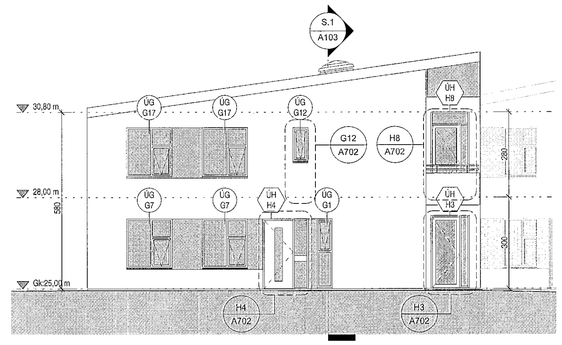

Vestur útlit
1 : 100

Tákn

GN	= Góltniðurfall	**Brunatákn**
ÞN	= Þakniðurfall	
SN	= Svalaniðurfall	**Veggir og hæðaskil**
LR	= Loftræsting	EI60
VLR	= Vélknúin loftræsting	EI90
PK	= Póstkassar	A-EI60
NL	= Neyðarljós	A-EI120
BO	= Björgunarop	REI60
R	= Reykskynjari	REI120
HSL	= Handslökkvitæki	A-REIM120
ÚT	= Merktur útgangur	
HV	= Hitaveita	**Hurðir**
VV	= Vatnsveita	E30-CS
RR	= Rafmagnsveita	EI30-CS
ÚK	= Útkrani	EI60-CS
DS	= Dyrasími	**Gluggar**
	= Dyrasími	E30
	= Fellistigi við björgunarop	
	= Brunaslanga	
	= Stigleiðsla	
	= Stigleiðsla út	
	= Stjórnstöð brunaviðvörunarkerfis	
	= Inntak	
	= Bílastæði fyrir fatlaða	

Útg.	Dags.	Lýsing	Nafn
1	01.12.2019	Breyting á klæðningu í opnu stigarými í mhl.1 og á innra skipulagi á eldhúsi í öllum mhl.	RCM

N

1:50 0 0,5 1 1,5 2 2,5 m

Frostrós hönnun og þróun ehf.
Hliðasmári 19 - 2.hæð . 201 Kópavogur . Ísland
GSM: 896.4616
Kt. 650913-1080 email: ragnar.ifr@gmail.com

Stuðlaskarð 1-7
Hafnarfjörður

Landnúmer: 214626	**Staðgr.:** 1400-1-56600010

Fjölbýlishús

Nr.3-7-Mhl.02-04 Grunnmynd 2.hæð og útlit

Sérupprættir

Hönnun:	RM	**Verknúmer:**	16086IF
Verkefnastjóri:	RM	**Mælikvarði:**	As indicated
Teiknað:	HGR	**Dagsetning:**	13.02.2017
Yfirfarið:	RM	**Blað:**	**Útgáfa:**
Samþykkt: Ragnar Magnússon Kt. 190162-2229		A407	1

Plot: 28.07.2017

Save: 18.12.2019 12:01:33

Skrá: E:\Verkefni\16086IF-Stuðlaskarð 1-7 Haf\16086IF-Stuðlaskarð 1-7 Haf_cao.rvt

Copyright © Frostrós hönnun og þróun ehf. _Hönnuður áskilur sér allan rétt á teikningum - Fjölföldun er háð skriflegu samþykki

A1