


Sampykki þann  
18 MAR 2020  
Byggingarfulltrúinn í Húsi  
F.h. Stigurður Steinar Jónsson

KT. 220564-4369

ÁRITUN HÖNNUNARSTJÓRA: KT.  
SÉRUPPRÁTTUR ER Í SAMRÆMI VÍÐ ADALUPPDRETTI.  
VERKNR: 14-04-R DAGS.ÚTG: 23.07.19

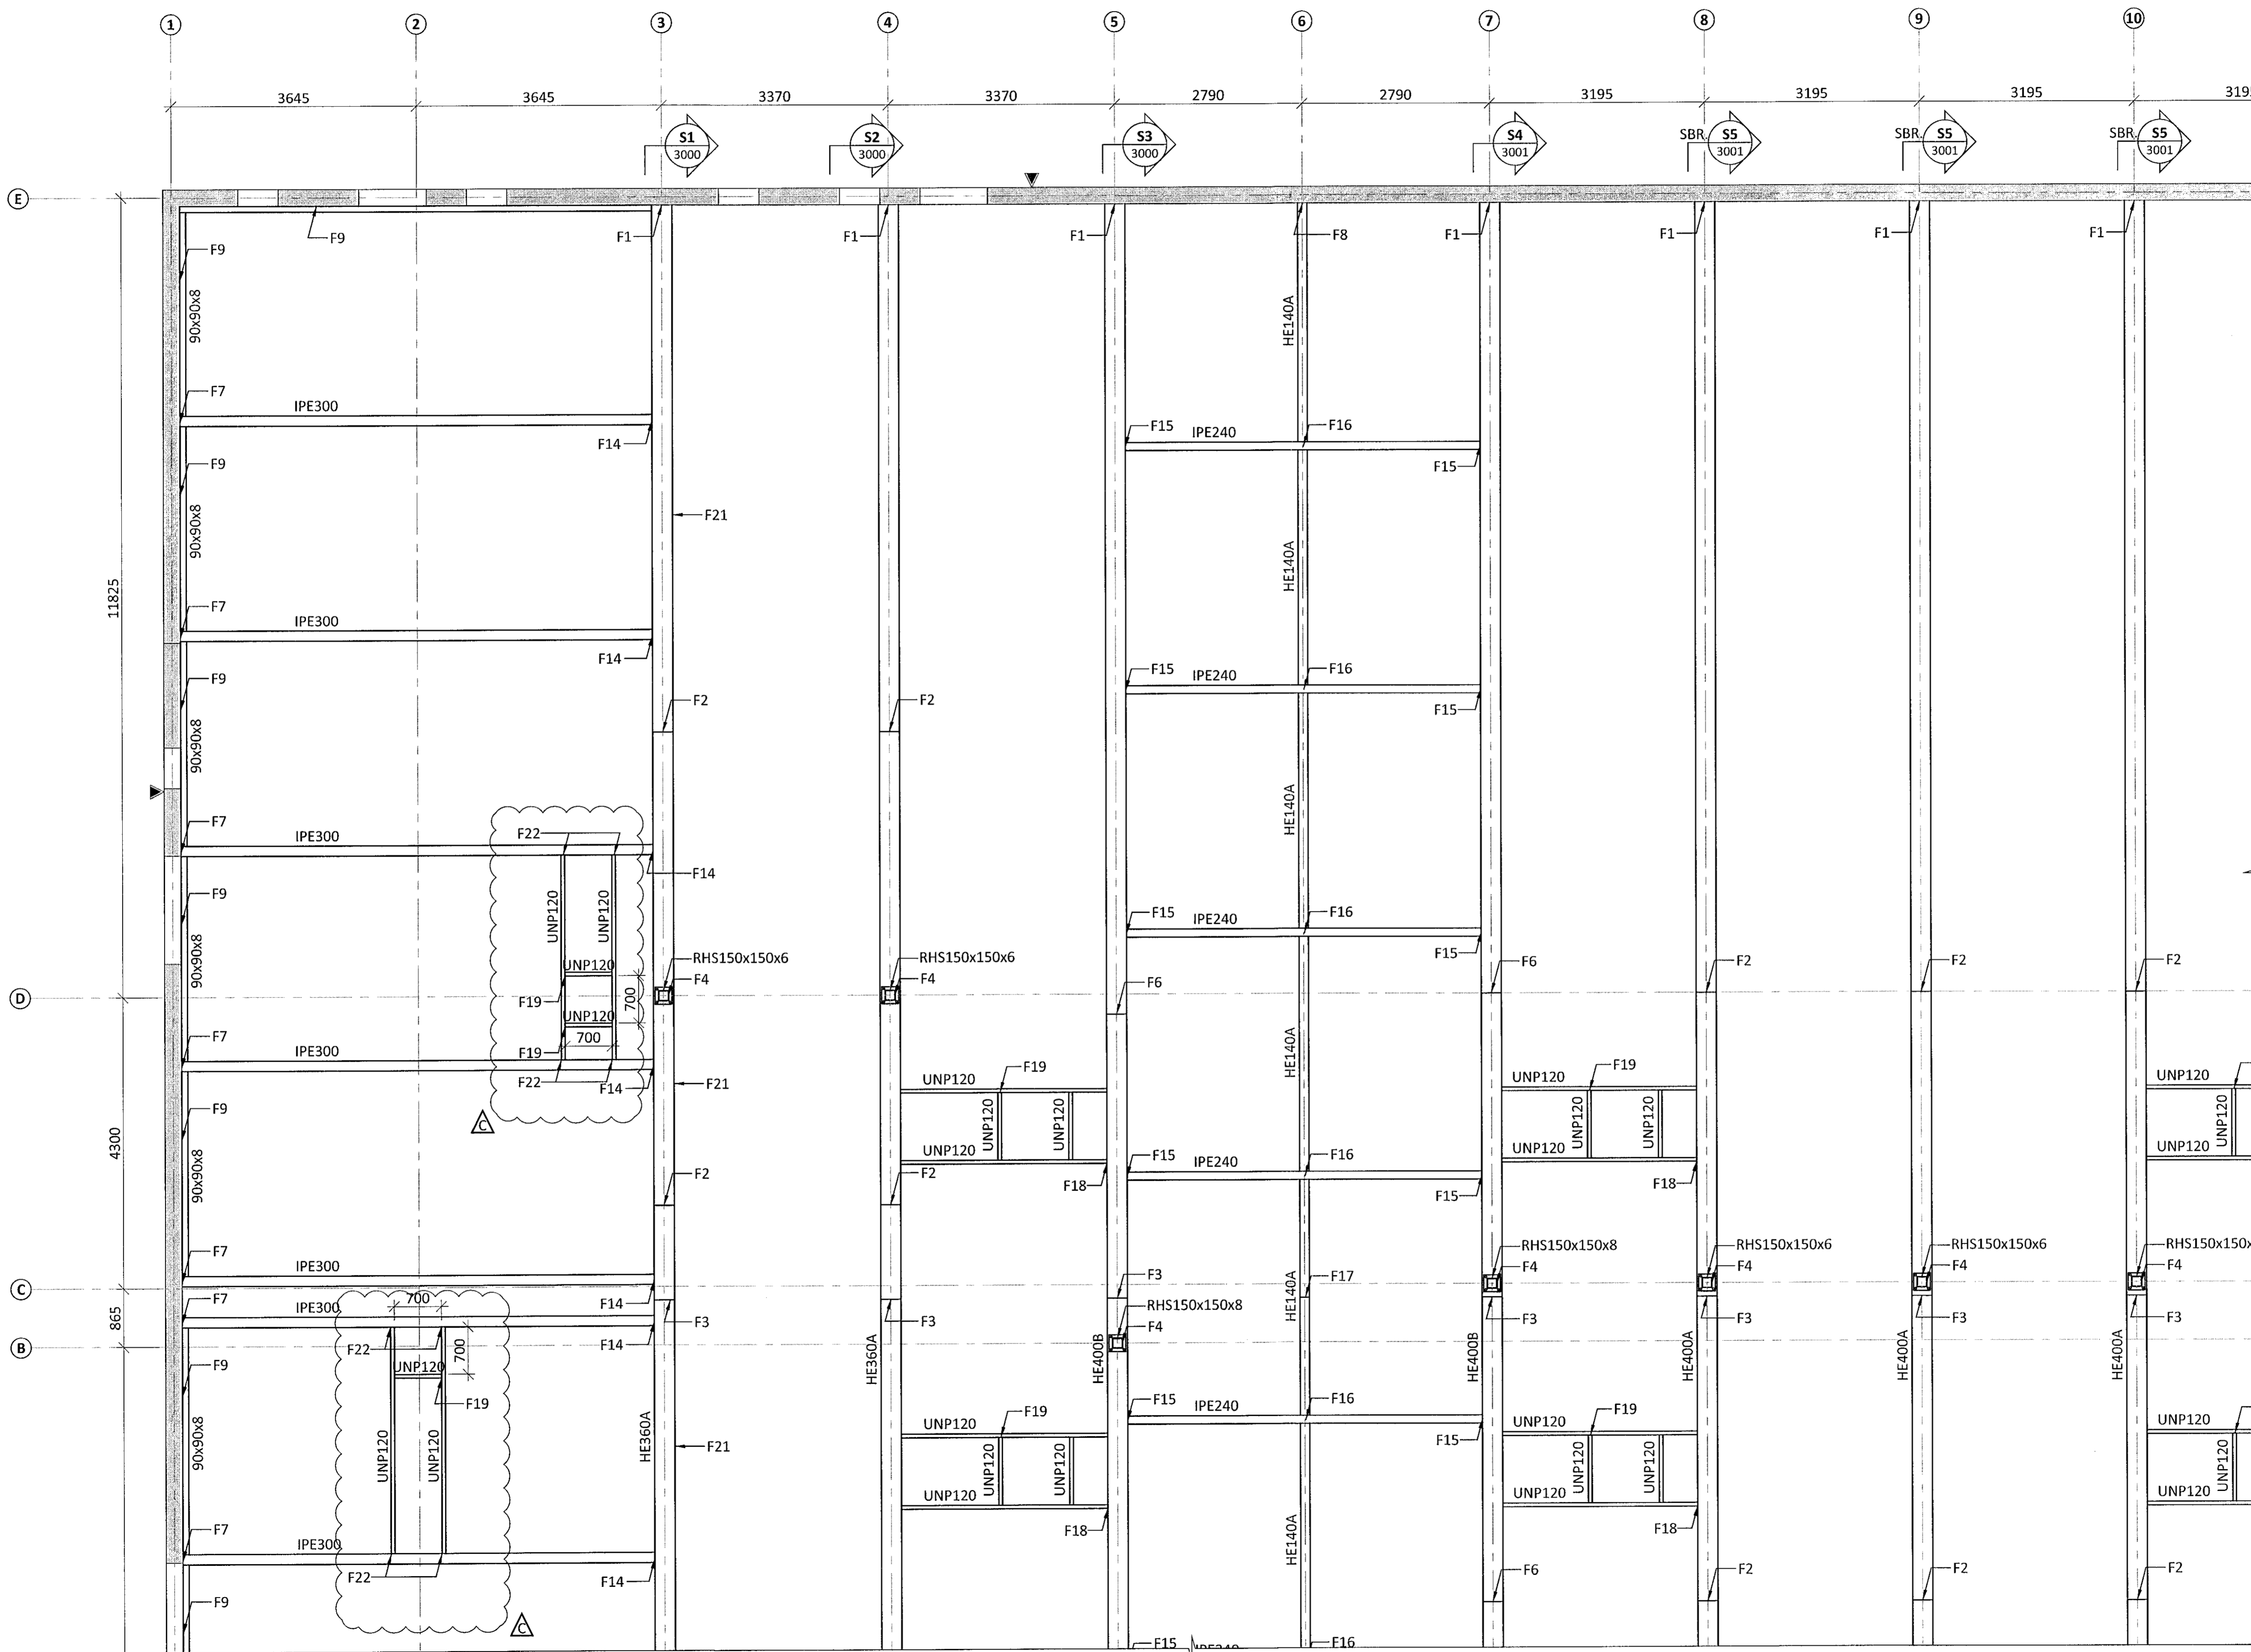


SKÝRINGAR:

- SJÁ TEIKNINGU 1-0000 FYRIR ALMENNAR SKÝRINGAR
- ÖLL MÁL ERU Í MILLIMETRUM OG ALLIR KÓTAR ERU Í METRUM
- STÁL Í BITUM OG VINKLUM SKAL VERA S235
- STÁL Í SÚLUM (RHS) SKAL VERA S355
- SJÁ TEIKNINGU 1-2000 FYRIR ALMENN SNID Í VEGGI OG PLÖTUR
- EF STAÐSETNING JÁRNABENDINGAR ER EKKI MÁLSETT Á GRUNNMYND SKAL ALMENNT GERT RÁÐ FYRIR AD HÚN SÉ MIÐJUSETT YFIR ÁSETUM EDA MITT Á MILLI ÁSETA
- SJÁ GATAPLÖN FRÁ FERLI FYRIR STÆRD OG STAÐSETNINGU GATA Í PLÖTUR OG VEGGI
- SJÁ TEIKNINGAR 1-3050 OG 1-3051 FYRIR STÁLFESTINGAR F1, F2,....
- SJÁ TEIKNINGU 1-2001 FYRIR INNSTEYPTA FESTINGU IF-01

TÁKN:

- TÁKNAR NÝJA STEYPU
- TÁKNAR RÁÐANDI STEFNU BENDINGAR Í NEDRI BRÚN
- TÁKNAR RÁÐANDI STEFNU BENDINGAR Í EFRI BRÚN
- ▲ TÁKNAR HLIÐ Á VEGG MED SJÓNSTEYPUÁFERÐ - KRÖFUR UM GÆÐI FLEKAMÓTA O.FL. SKV. VERKLÝSINGU

LYKILMYND

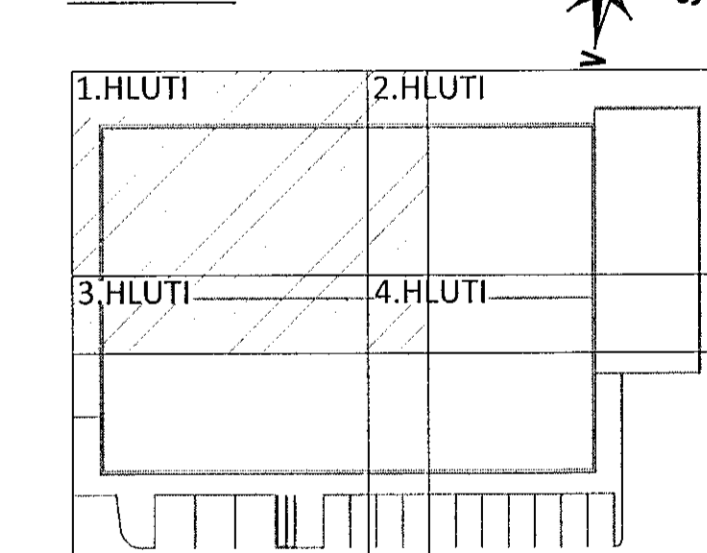

C 20.02.20 STÁLVIKRI FYRIR GAT  
B 26.11.19 REYKLUGA FIARLÆGD OG F21 BÆTT VÍÐ  
A 31.10.19 HURDA- OG GLUGGAGÖT UPPFERÐ  
NR. DAGS. LÝSING



**NORÐURHELLA 1**  
KRÓNAN - MATVÖRUVERSLUN HAFNARFJÖRÐUR  
BURÐARVIRKI  
ÞAKVIRKI  
GRUNNMYND

SAMPYKKT: KT. 260172-3879  
HÖNNUÐUR YFIRFARID DAGS. ÚTG. DAGS. BREYT.  
AK ak@ferill.is ÞÓ 10.10.19 20.02.20  
MKV. (A1) VERKNR. TEIKN. NR. BREYT.  
1:50 19040 1-1001 C