
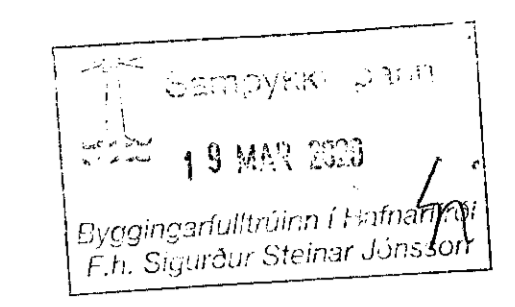


PRENTAÐ: miðvikudagur, 26. febrúar 2020 14:25:33


TÖLUVISKA: S:\2\NR110157\Hlabær\Colas\7 TEIKNINGAR\BURÐARVIRKI\10157-000-SDR-0001.dwg

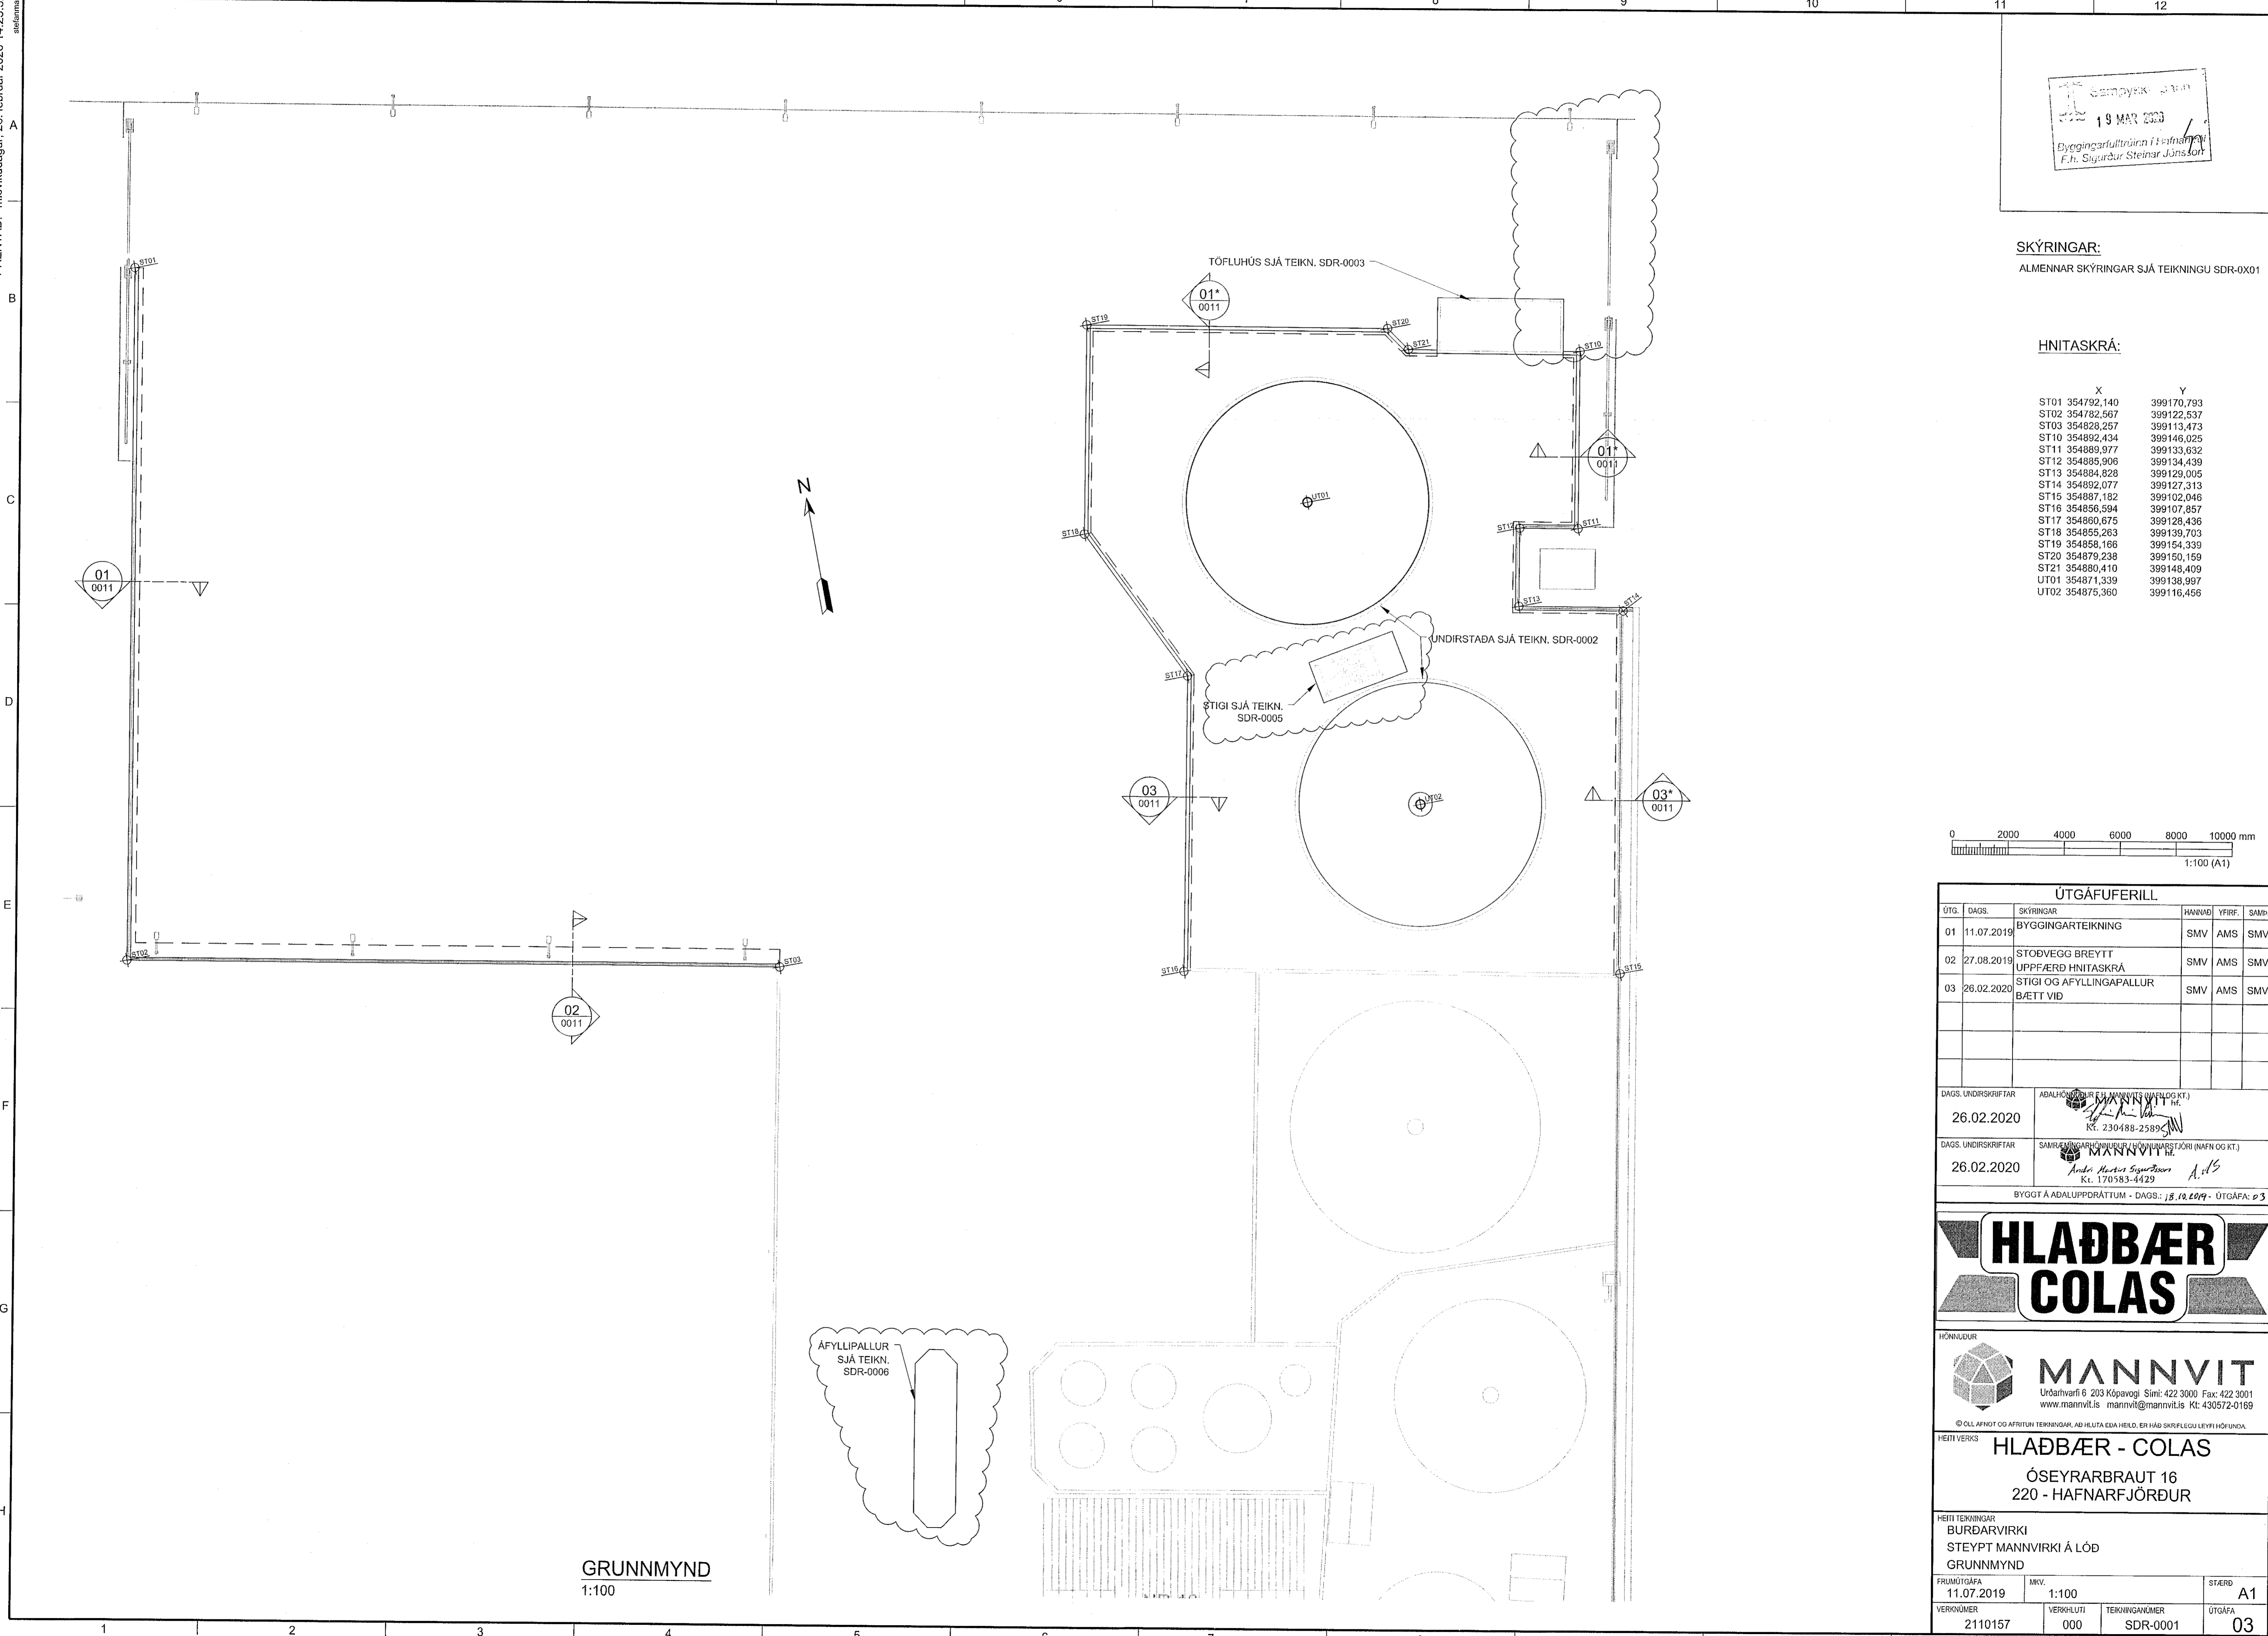

SKÝRINGAR:
ALMENNAR SKÝRINGAR SJÁ TEIKNINGU SDR-0X01

HNITASKRÁ:

	X	Y
ST01	354792,140	399170,793
ST02	354782,567	399122,537
ST03	354828,257	399113,473
ST10	354892,434	399146,025
ST11	354889,977	399133,632
ST12	354885,906	399134,439
ST13	354884,828	399129,005
ST14	354892,077	399127,313
ST15	354887,182	399102,048
ST16	354856,594	399107,857
ST17	354860,675	399128,436
ST18	354855,263	399139,703
ST19	354858,166	399154,339
ST20	354879,238	399150,159
ST21	354880,410	399148,409
UT01	354871,339	399138,997
UT02	354875,360	399116,456

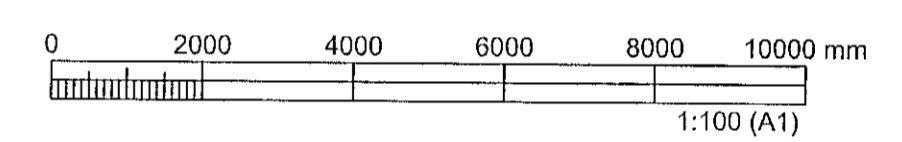


ÚTGÁFUFERILL					
ÚTG.	DAGS.	SKÝRINGAR	HANNAÐ	YFIRF.	SMÞ.
01	11.07.2019	BYGGINGARTEIKNING	SMV	AMS	SMV
02	27.08.2019	STODVEGG BREYTT UPPFÆRD HNITASKRÁ	SMV	AMS	SMV
03	26.02.2020	STIGI OG AFYLLINGAPALLUR BÆTT VID	SMV	AMS	SMV

DAGS. UNDRISKRIFTAR
26.02.2020
ADALHÖNNUÐUR F.L. MANNVIT (NAFN OG KT.)
Kt. 230488-25895

DAGS. UNDRISKRIFTAR
26.02.2020
SAMRÆMINGARHÖNNUÐUR F.L. MANNVIT (NAFN OG KT.)
Kt. 170583-4429

BYGGT Á AÐALUPPDRATTUM - DAGS.: 18.10.2019 - ÚTGÁFA: 03

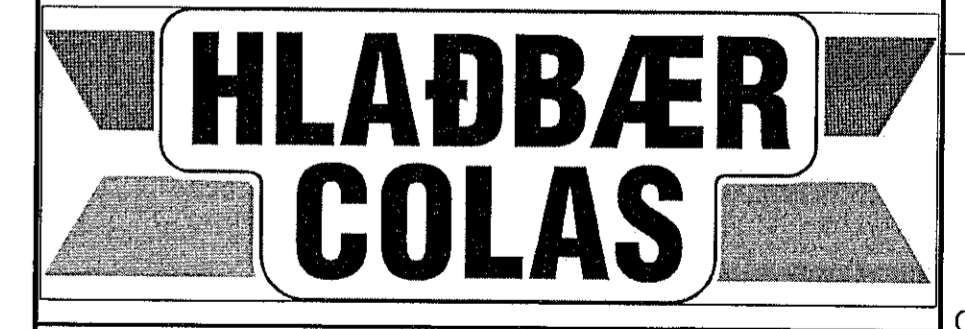

HÖNNUÐUR
MANNVIT
Úrdáttarhlí 6 203 Kópavogi Sími: 422 3000 Fax: 422 3001
www.mannvit.is mannvit@mannvit.is Kt: 430572-0169

HEITI VERKS
HLABBÆR - COLAS
ÓSEYRARBRAUT 16
220 - HAFNARFJÖRÐUR

HEITI TEIKNINGAR BURÐARVIRKI STEYPT MANNVIRKI Á LÖÐ GRUNNMYND		FRUMÚTGÁFA 11.07.2019	SKV. 1:100	STÆRÐ A1
VERKNÚMÉR 2110157	VERKHLUÐI 000	TEIKNINGANÚMÉR SDR-0001	ÚTGÁFA 03	

GRUNNMYND
1:100