



LAMPAPLAN
1:50

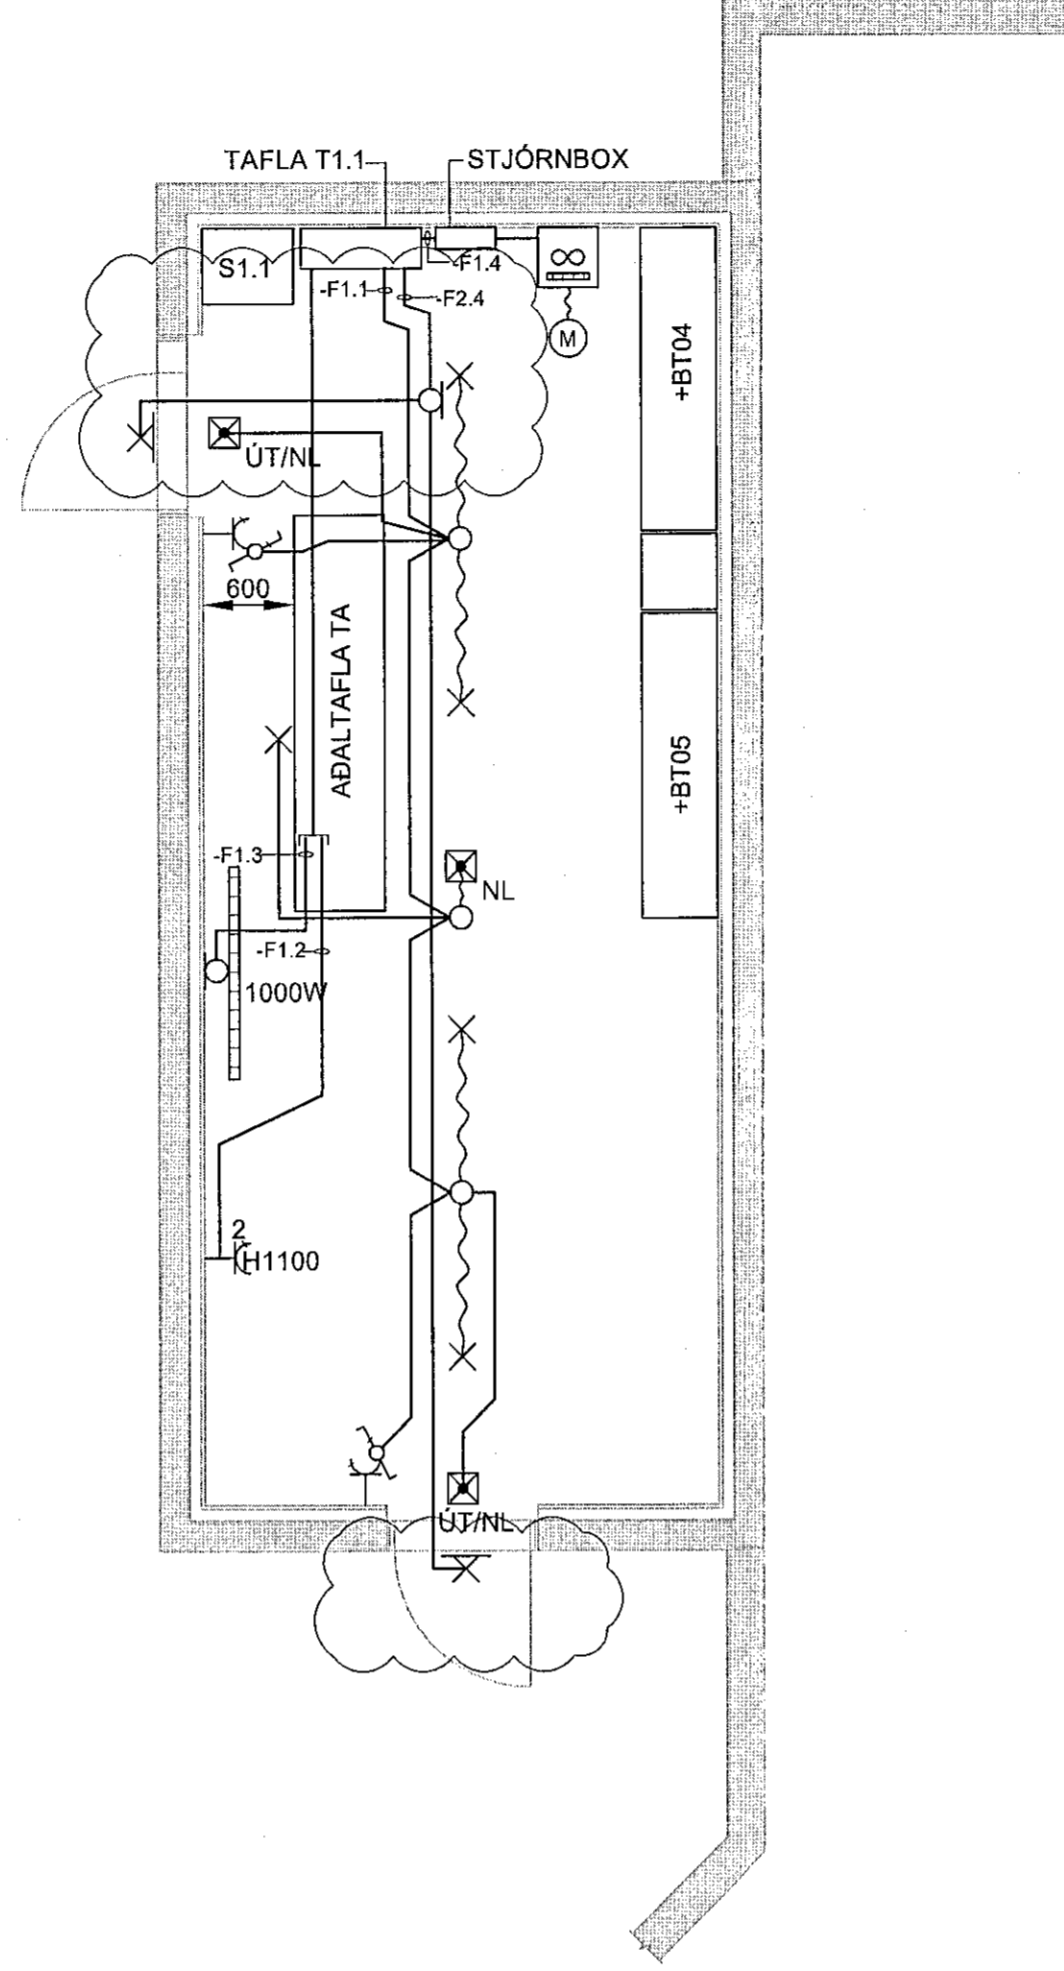


LÁGSPENNA
1:50

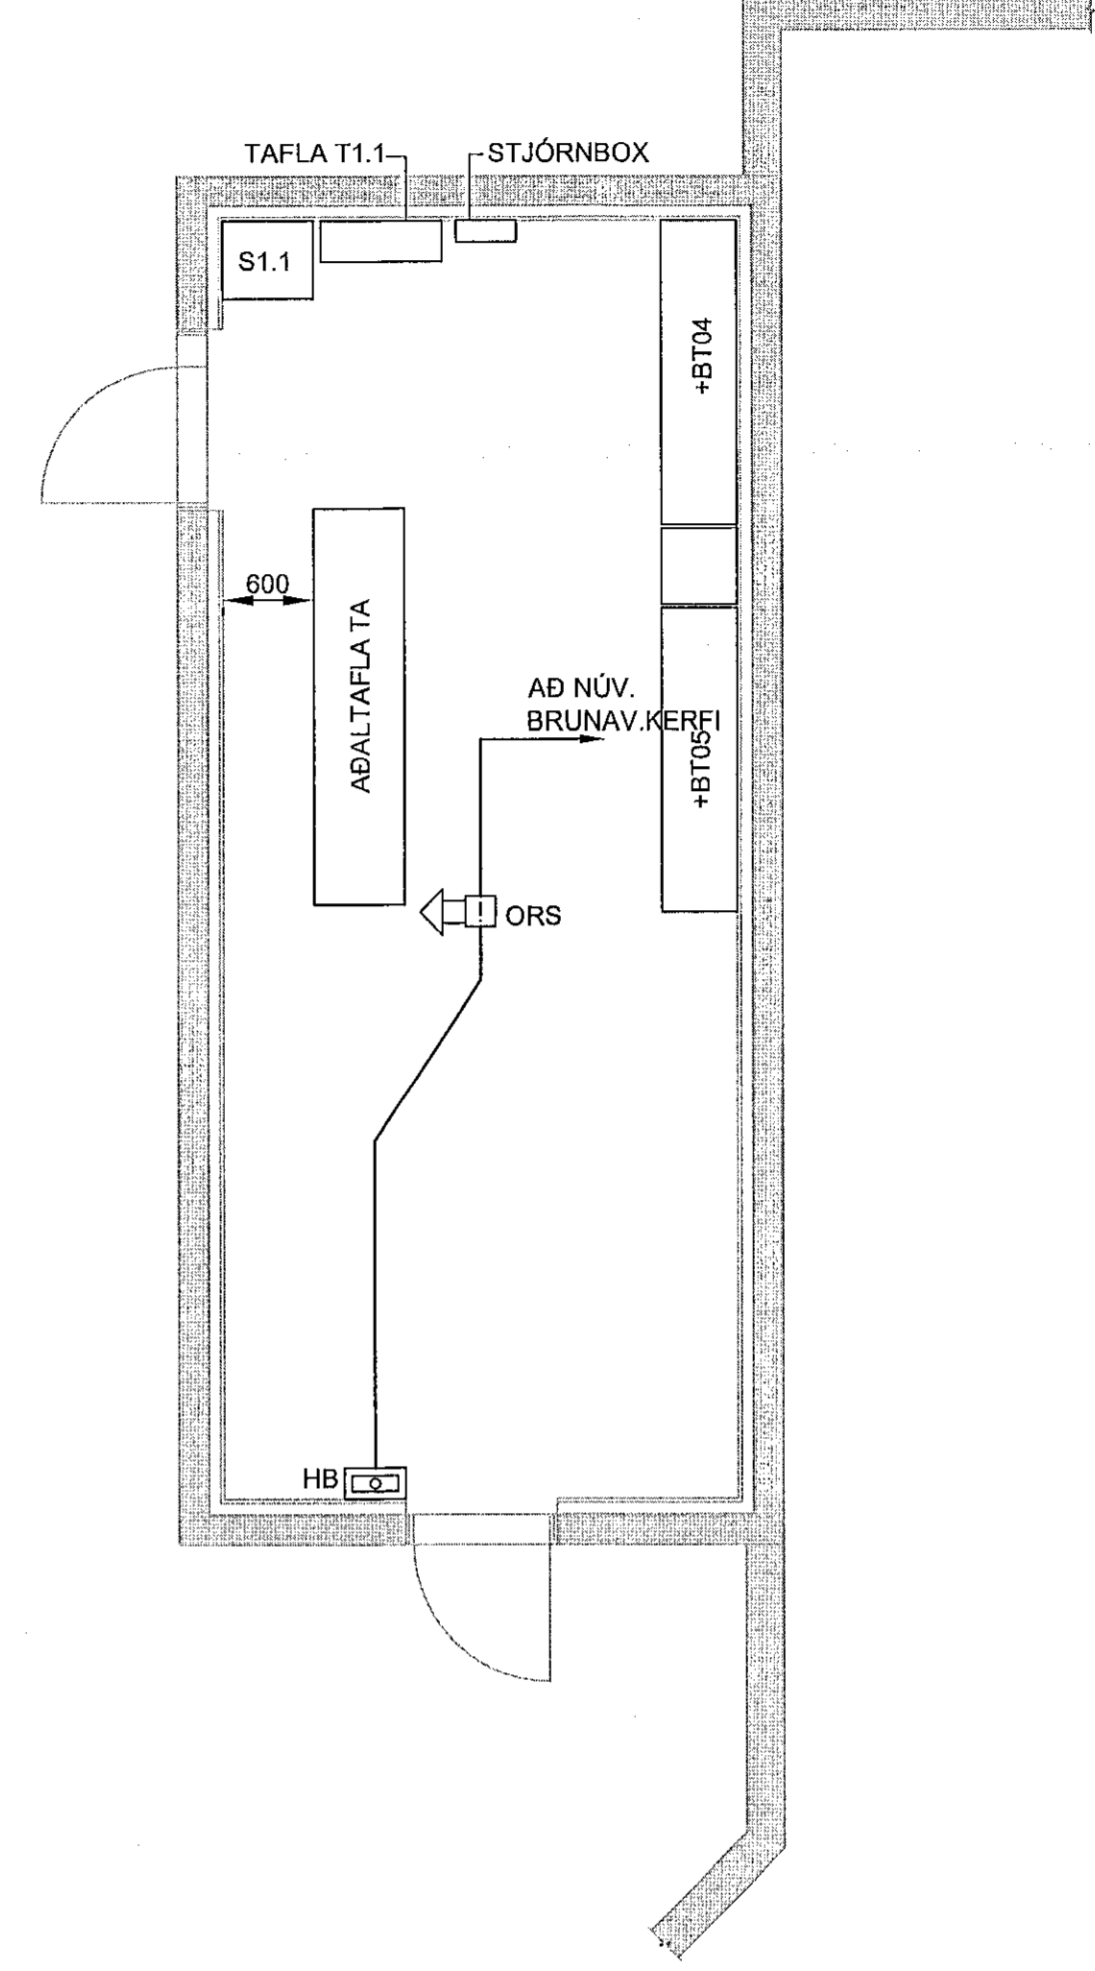

SMÁSPENNA
1:50


- LAMPASKÝRINGAR:**
- L1 TREFJAPLAST LED LAMPI, IP66, 5500lm T.D. MODUS PL5000M2 W4ND, 4000K, EDA SAMBÆRILEGUR.
 - NL1-NL NEYÐARLJÓÐ LED, IP65, 6W 920lm, LOGTÍMI EFTIR STRAUMROF 1 KLST. LAMPI MEÐ RAFHLÖÐU OG HLEÐSLUTÆKI T.D. AWEX HELIOS, LED 6W, EDA SAMBÆRILEGUR.
 - NL2-ÚT/NL NEYÐARLJÓÐ, ÚT-LJÓÐ LED 6W, IP65. LOGTÍMI EFTIR STRAUMROF 1 KLST. LAMPI MEÐ RAFHLÖÐU OG HLEÐSLUTÆKI T.D. AWEX EXIT L, EDA SAMBÆRILEGUR.

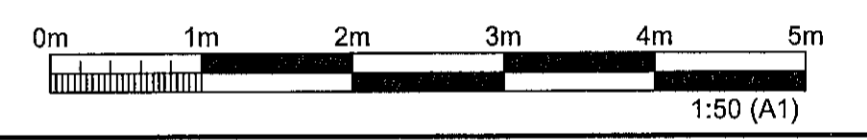

ÚTGÁFUFERILL					
ÚTG.	DAGS.	SKÝRINGAR	HANNAÐ	YFIRE.	SAMP.
01	17.01.2020	VERKTEIKNING	JPAJ	PJ	
02	17.02.2020	ÚTILÝSINGU BÆTT VID	PJ	JPAJ	H

DAGS. UNDRSKRIFAR	ADALHÖNNUÐUR F.H. MANNVITS (NAFN OG KT.) 3. 03. 2020 <i>[Signature]</i> MANNVIT HE. Kt. 250953-492,0
DAGS. UNDRSKRIFAR	SAMRÆMINGARHÖNNUÐUR / HÖNNUNARSTJÓRI (NAFN OG KT.) 03.03.2020 <i>[Signature]</i> MANNVIT HE. Kt. 170583-4429

BYGGT Á ABALUPPDRATTUM - DAGS.: 27.06.2019 - ÚTGÁFA: 01

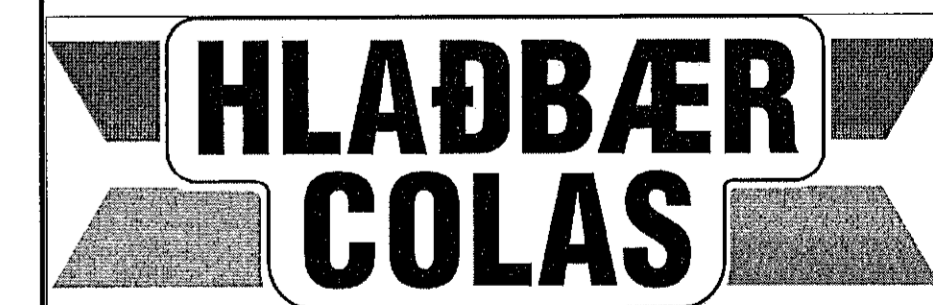

MANNVIT
 Úrdarhvarfi 6 203 Kópavogi Sími: 422 3000 Fax: 422 3001
 www.mannvit.is mannvit@mannvit.is Kt: 430572-0169

HEITI VERKS
HLAÐBÆR - COLAS
 ÓSEYRARBRAUT 16
 220 - HAFNARFJÖRÐUR

FRUMÚTGÁFA	17.01.2020	MKV.	1:50	STÆRÐ	A1
VERKNUMÉR	2110157	VERKILITI	000	TEKNIÐANUMÉR	EDR-1X04
				ÚTGÁFA	02