
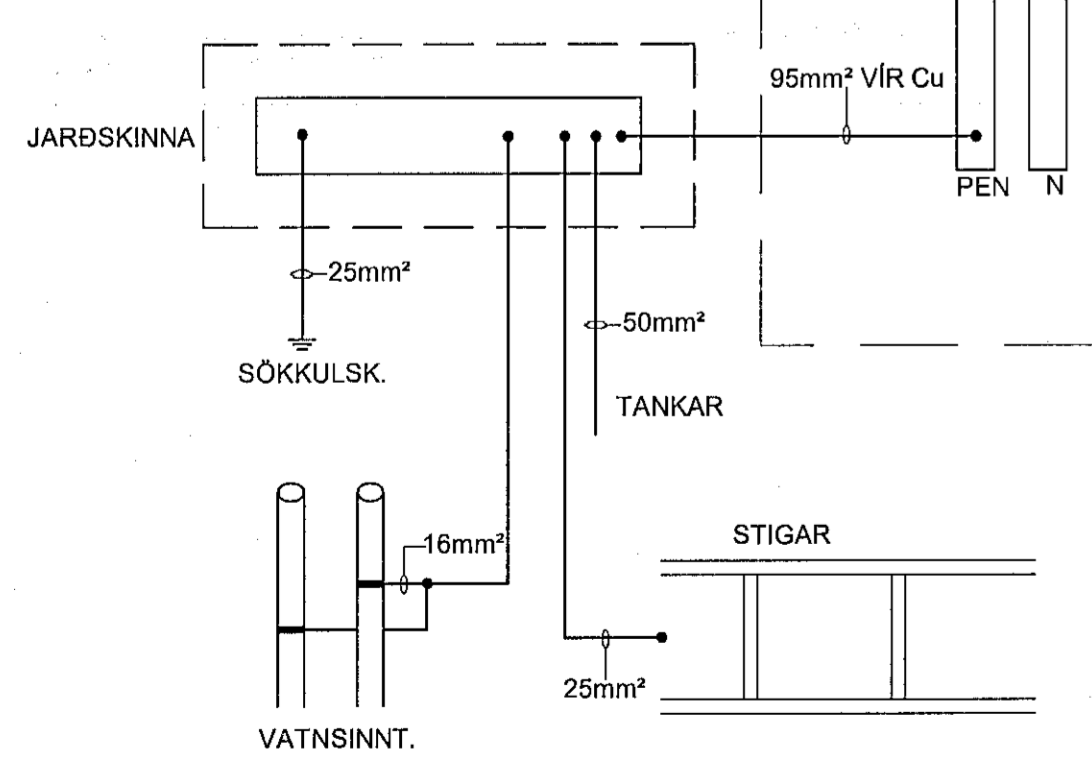
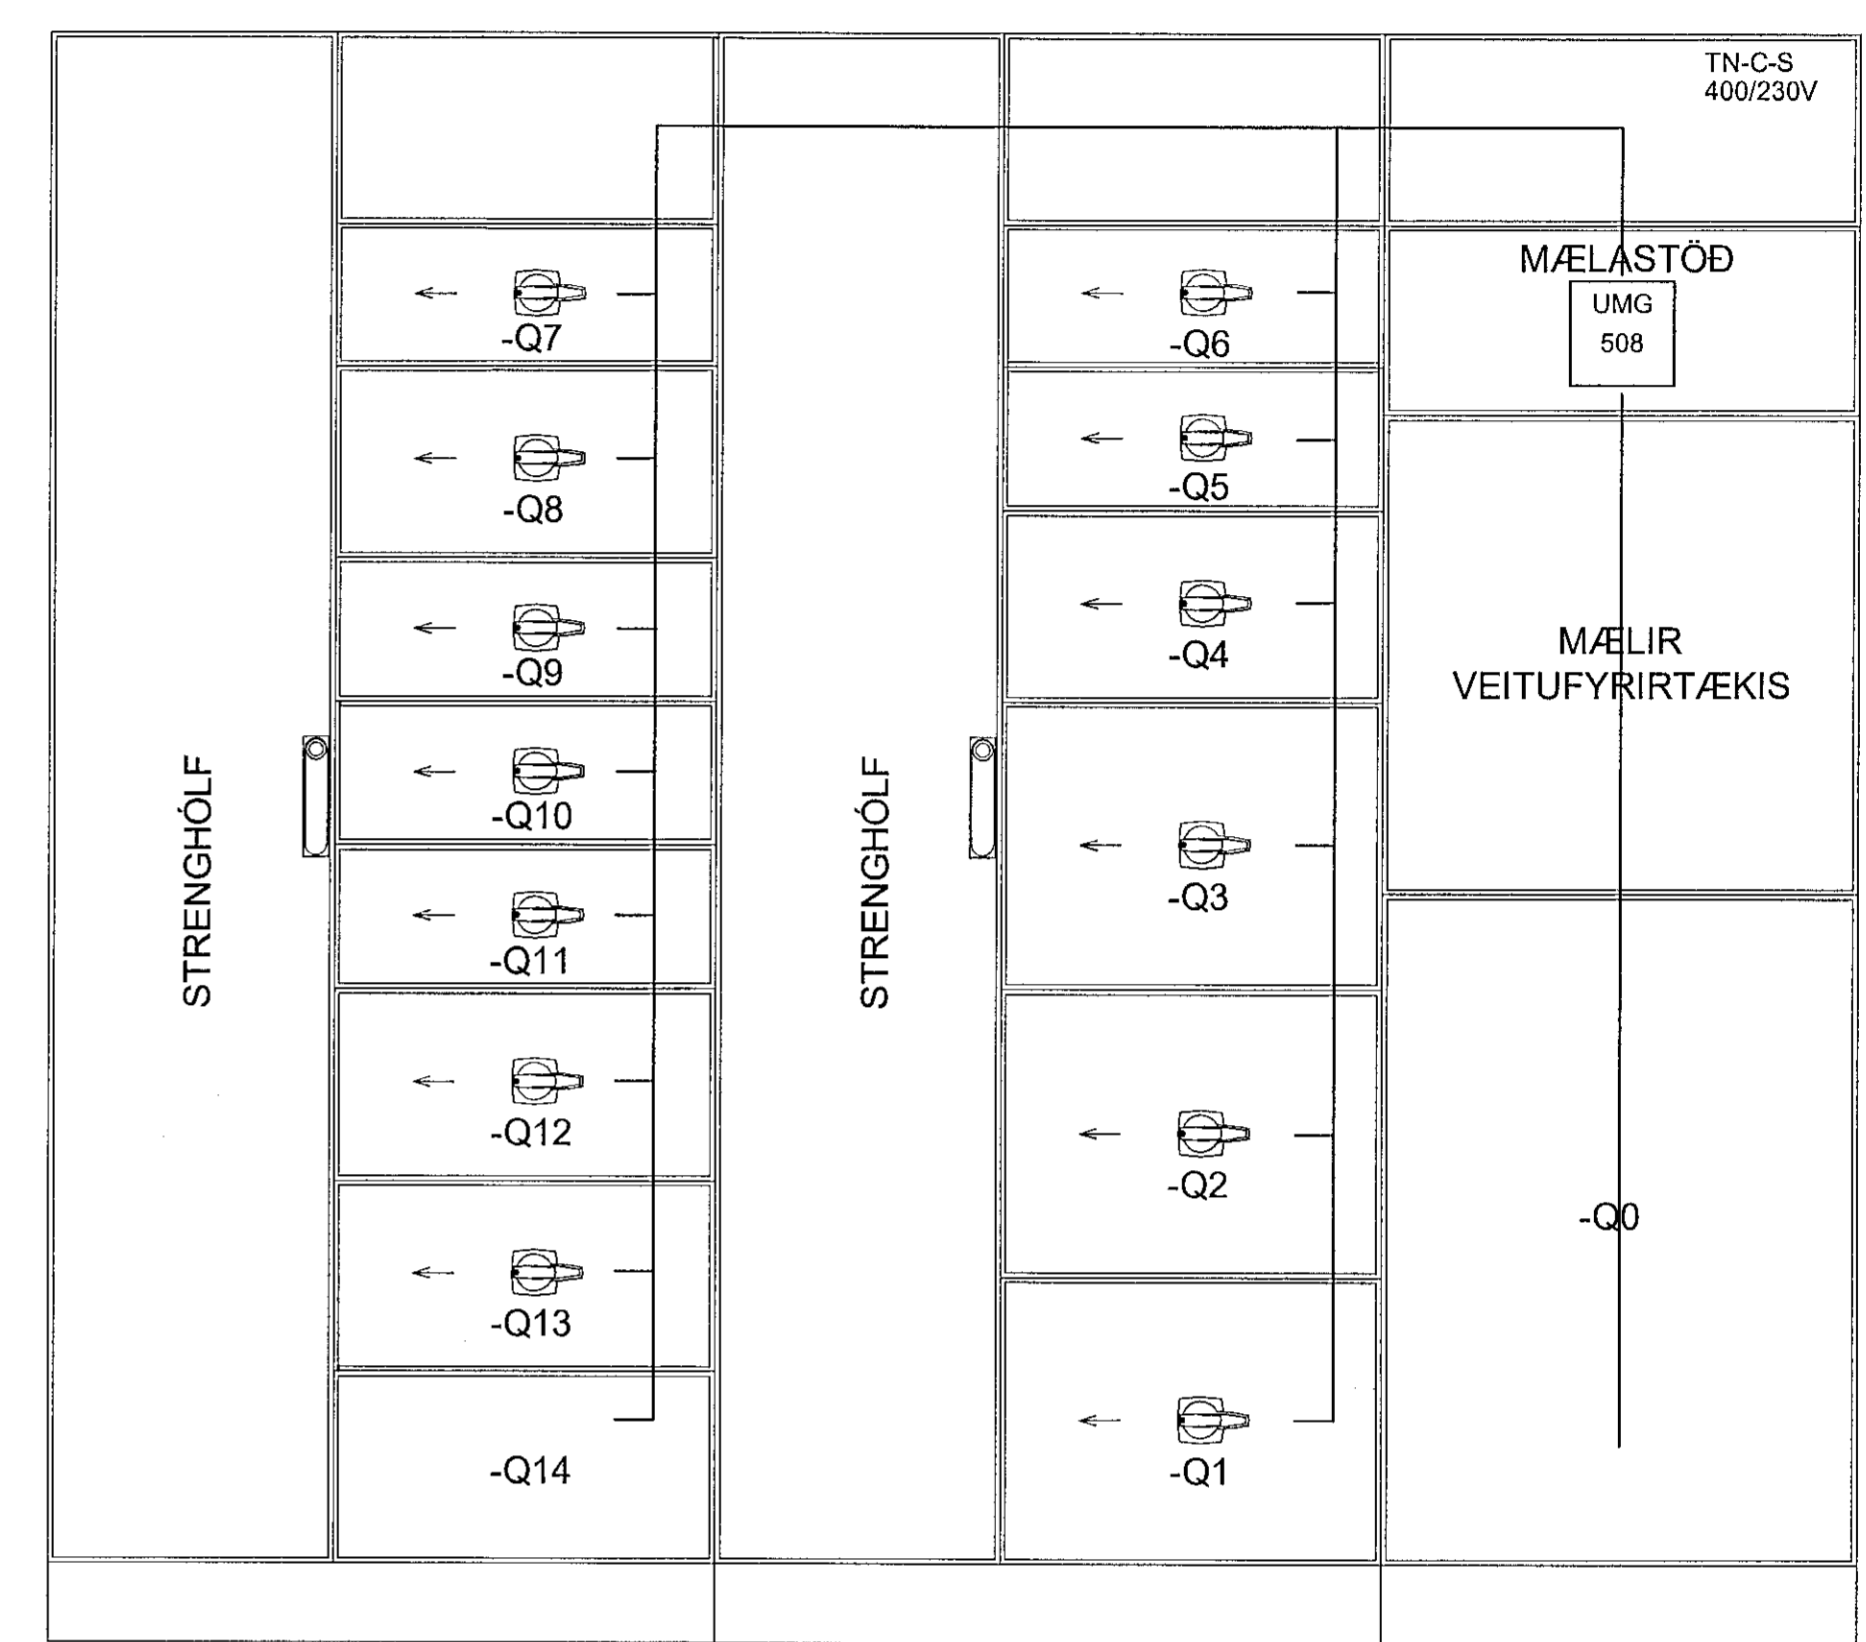


PRENTAD: föstudagur, 22. nóvember 2019 16:05:10

Sampykki Dagn
19 MAR 2020
Byggingarfulltrúinn í Hlíðarhól
F.H. Sigurður Steinar Jónsson

DÆMIGERT ÚTLIT ADALTÖFLU -
TIL VIÐMIÐUNAR

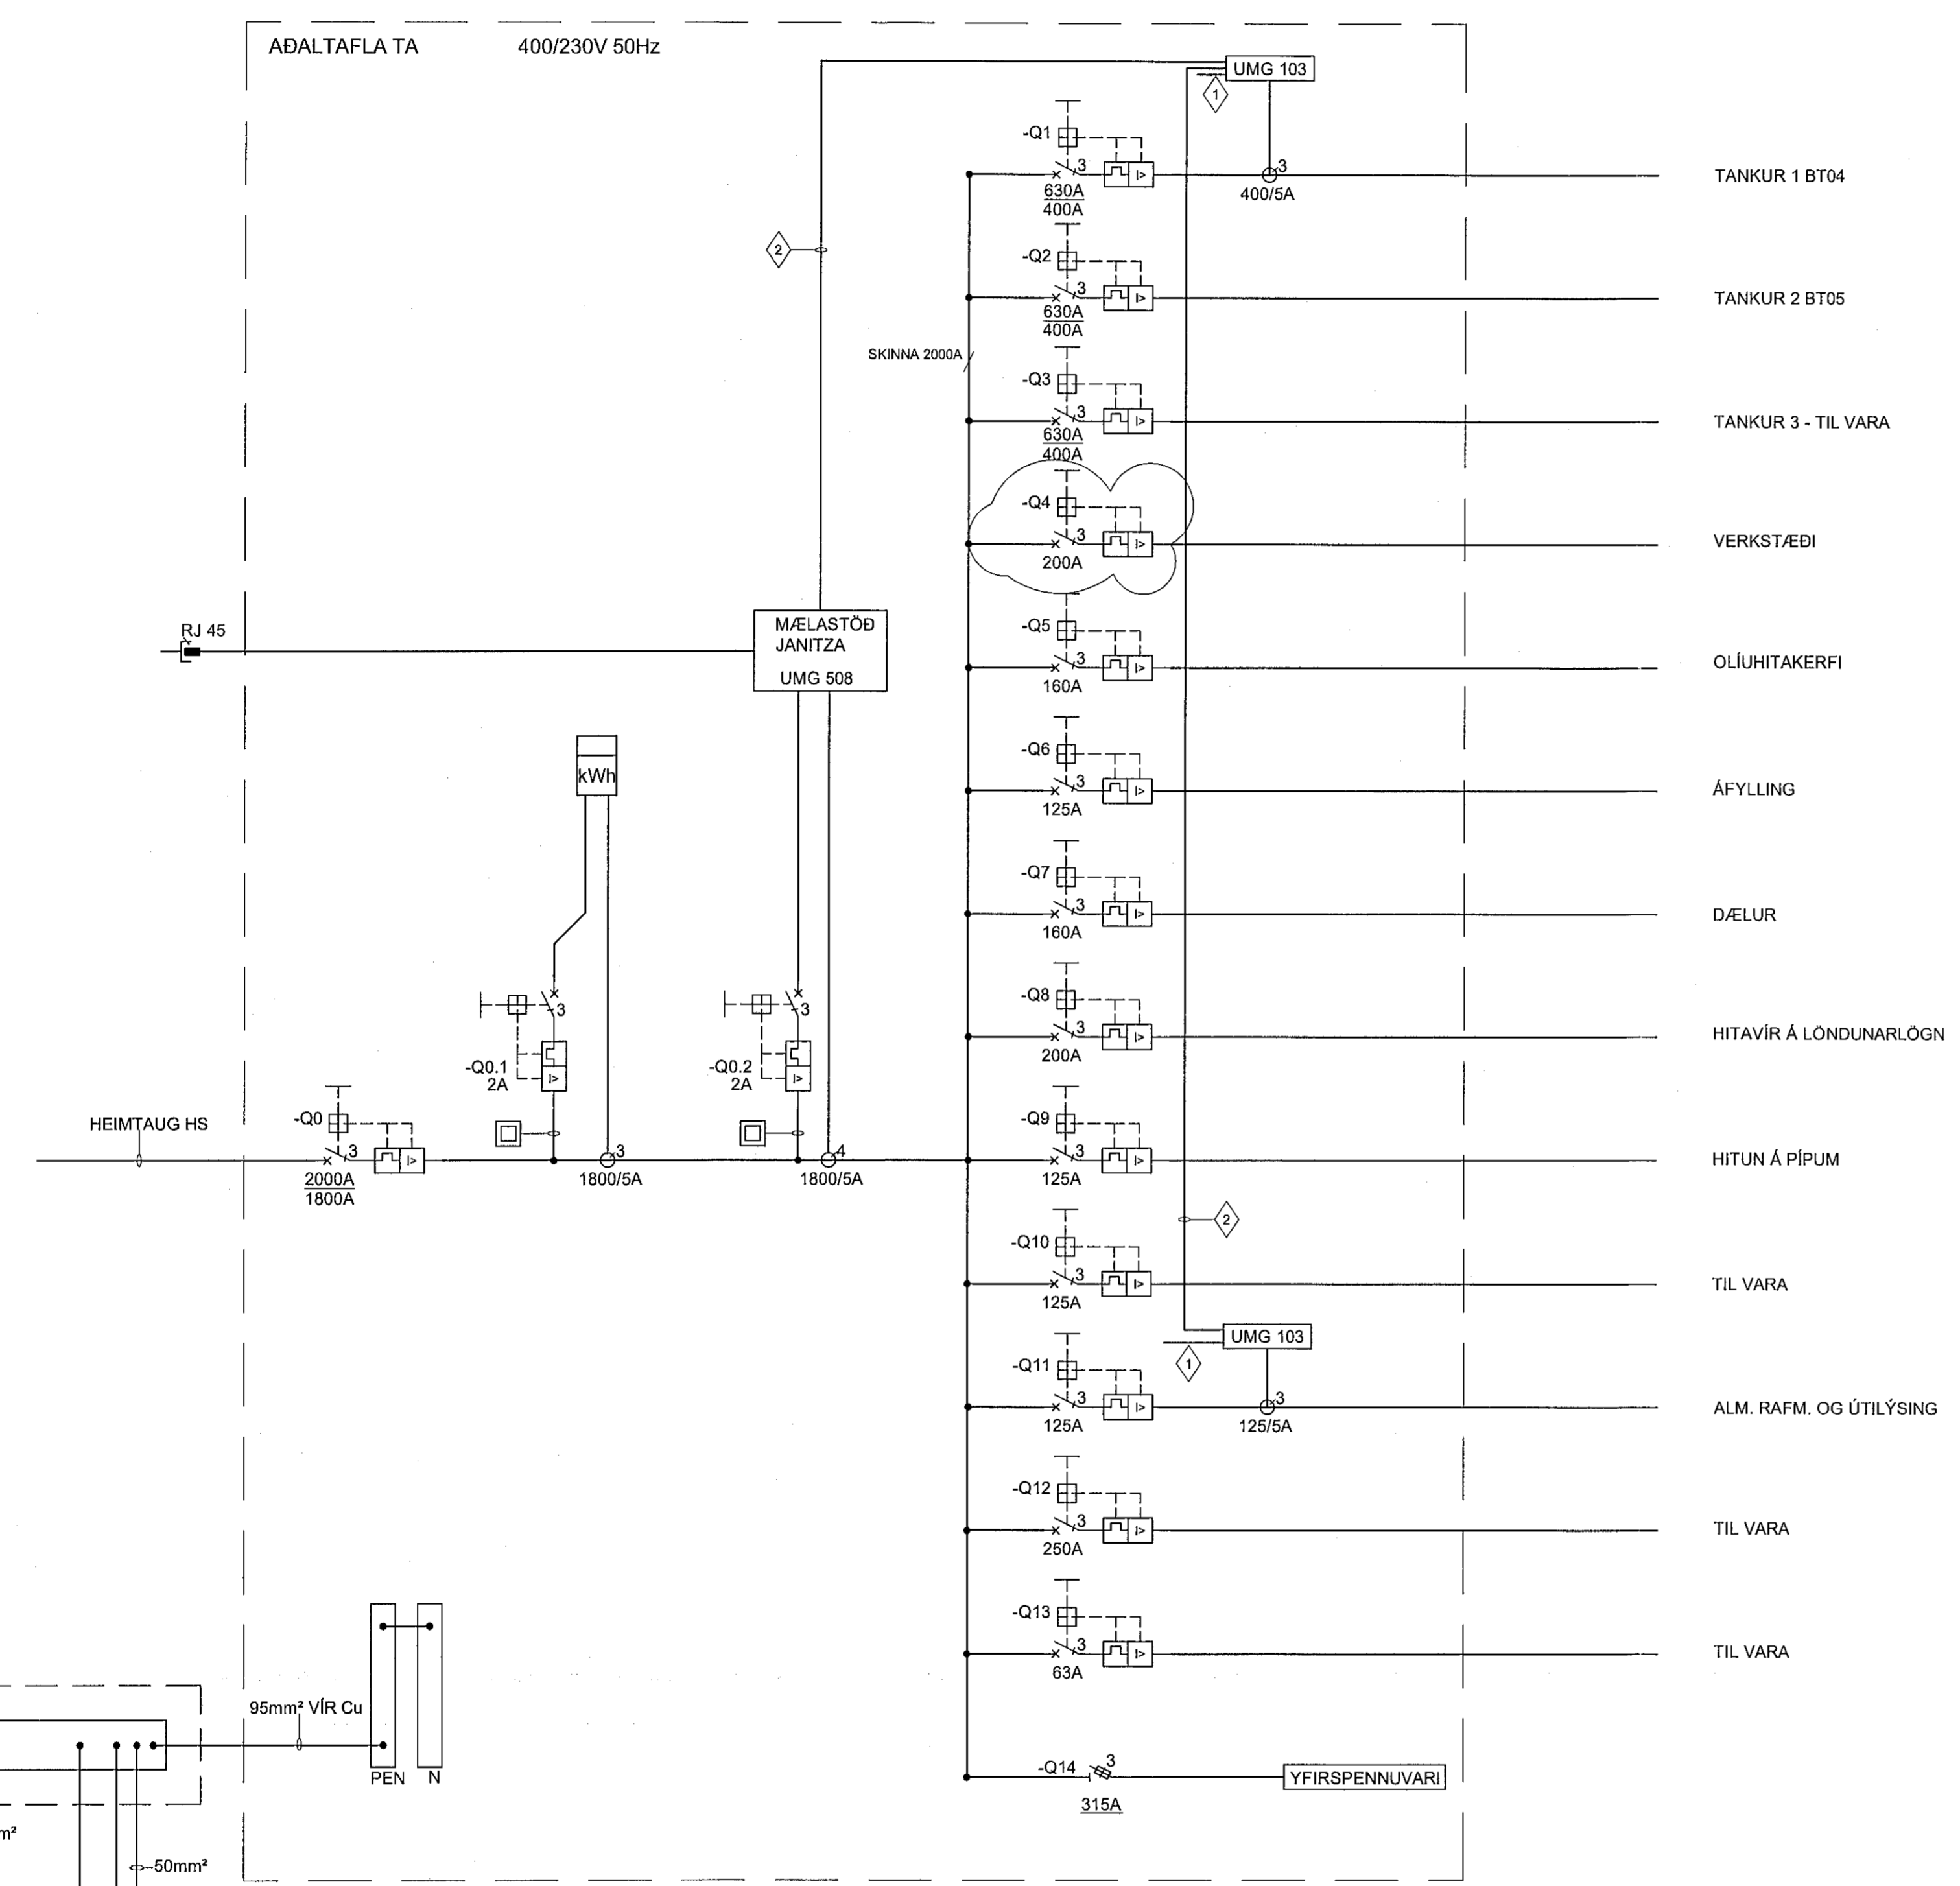

SKÝRINGAR:
1 SPENNA TEKIN FRÁ -Q0.2
2 MODBUS
MESTA SKAMMHLAUPSÁFL
ADALTÖFLU : Isk 3ph : 40 kA

ÚTGÁFUFRILL					
ÚTG.	DAGS.	SKÝRINGAR	HANNAÐ	YFRF.	SAMB.
01	27.06.2019	VERKTEIKNING	PJ	BK	PJ
02	22.11.19	BREYTING Á ROFASTÆRÐ ÚTLIT TÖFLU BÆTT VIÐ	SFB	PJ	PJ

DAGS. UNDIRSKRIFTAR	ADALHÖNNUBUR F.H. MANNVITS (NAFN OG KT.)
3.03.2020	<i>[Signature]</i>
DAGS. UNDIRSKRIFTAR	SAMRÁÐSSTJÓRNUNDIR (NAFN OG KT.)
03.03.2020	<i>[Signature]</i> MANNVIT

BYGGT Á ADALUPPDÁTTUM - DAGS.: 27.06.2019 - ÚTGÁFA: 01

HÖNNUBUR

MANNVIT
Úrðarhvarfi 6 203 Kópavogi Sími: 422 3000 Fax: 422 3001
www.mannvit.is mannvit@mannvit.is Kt. 430572-0169

HEITI VERKS
HLAÐBÆR - COLAS
ÓSEYRARBRAUT 16
220 - HAFNARFJÖRÐUR

HEITI TEIKNINGAR RAFKERFI ADALTAFLA TA EINLÍNUMYND			
FRUMÚTGÁFA	MKV.	STÆRÐ	
27.06.2019	-	A1	
VERKNUMER	VERKILÖUTI	TEIKNINGANUMER	ÚTGÁFA
2110157	000	EDR-2X01	02

TOLVUSKÝRÁ: C:\Mannvit\211002-110-157050\DWG\RefkerfiEinlinumynd\2110157-000-EDR-2X01-Einlinumynd.dwg