


Samþykkt  
 09 MAR 2020  
 Byggingarfulltrúi / e. íbúðarfróði  
 F.h. Sigurður Steinar Jónsson

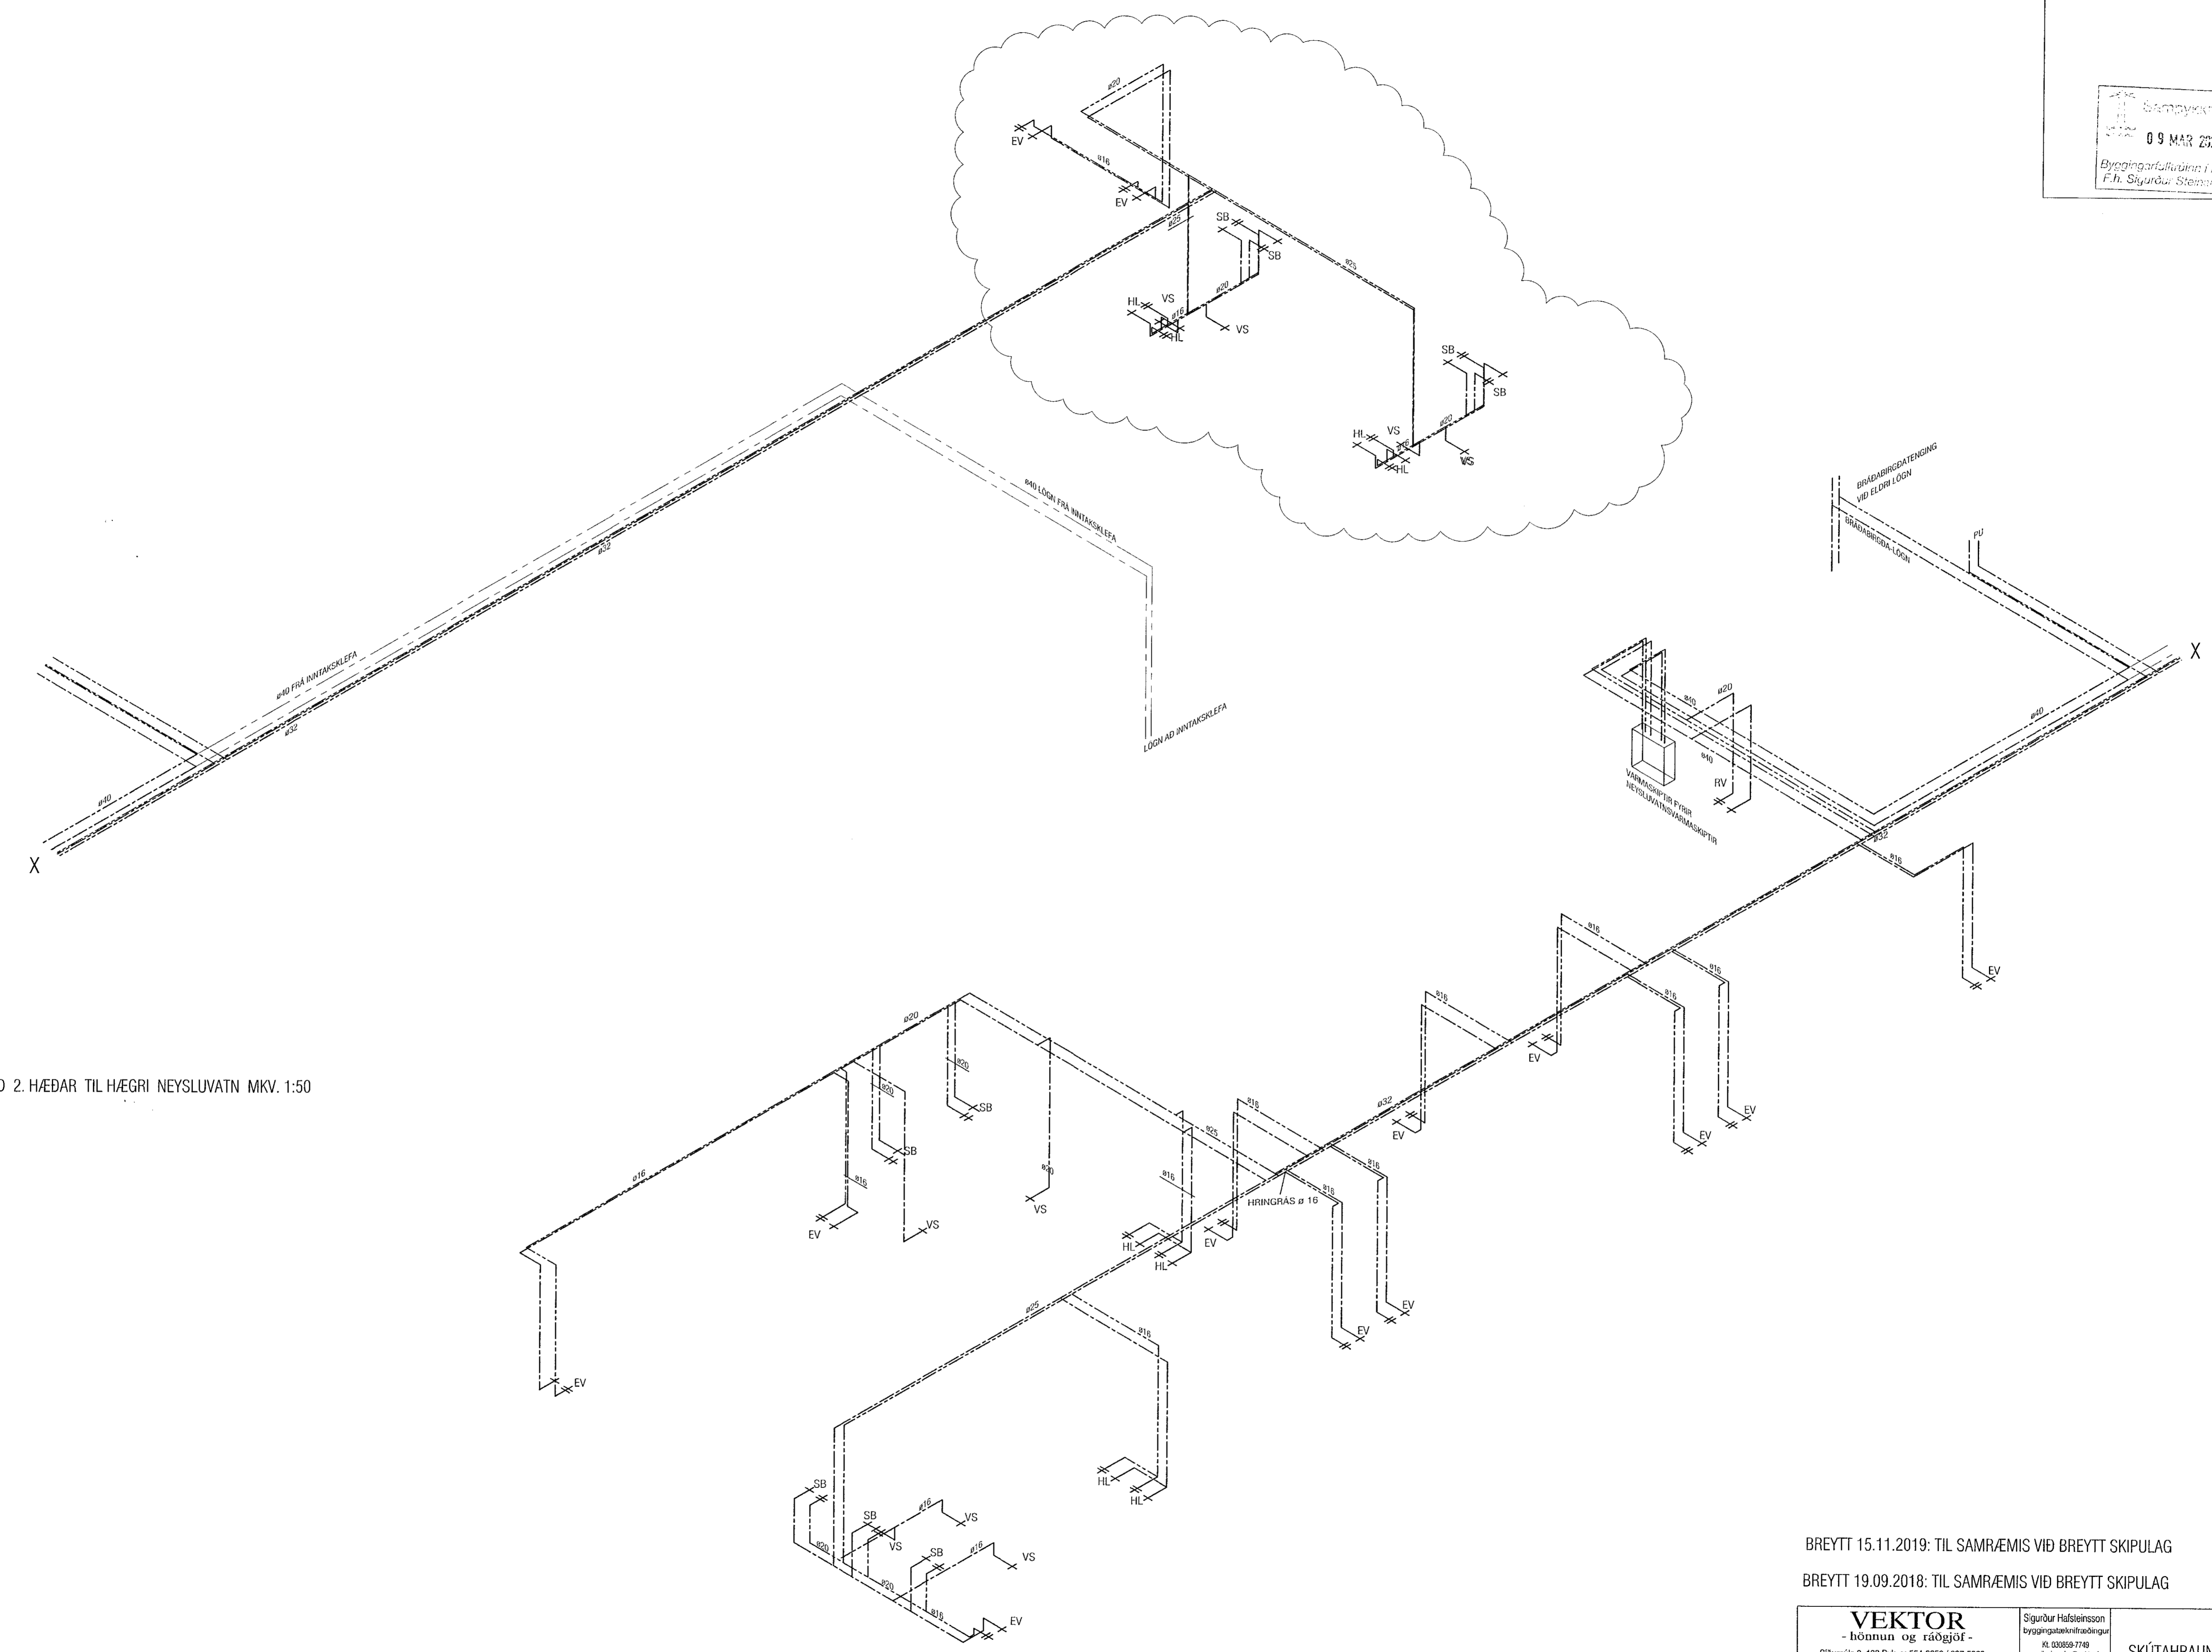

RÚMMYND 2. HÆÐAR TIL HÆGRI NEYSLUVATN MKV. 1:50

RÚMMYND 2. HÆÐAR TIL VINSTRI NEYSLUVATN MKV. 1:50

BREYTT 15.11.2019: TIL SAMRÆMIS VIÐ BREYTT SKIPULAG  
 BREYTT 19.09.2018: TIL SAMRÆMIS VIÐ BREYTT SKIPULAG

<b>VEKTOR</b> - Iðunn og ráðgjöf - Síðumúla 3, 108 Rvk, s: 554-6650 / 897-5363		Sigurður Halsteinnsson Byggingateknifræðingur Kt. 030859-7749 email: sigurdur@vektor.is		SKÚTAHRAUN 2, HAFNARFJÖRDUR NEYSLUVATN RÚMMYND 2. HÆÐAR	
Tekn. nr.	Tíðisnúmer teikningar	Br.	Dagst.	Hannað	Tekin
Samþykkt				SH	SA
kt: 030859-7749		Dagsetning	Vorkr.	Málfræði	Tekn. nr.
		10.03.18		1:50	L-203