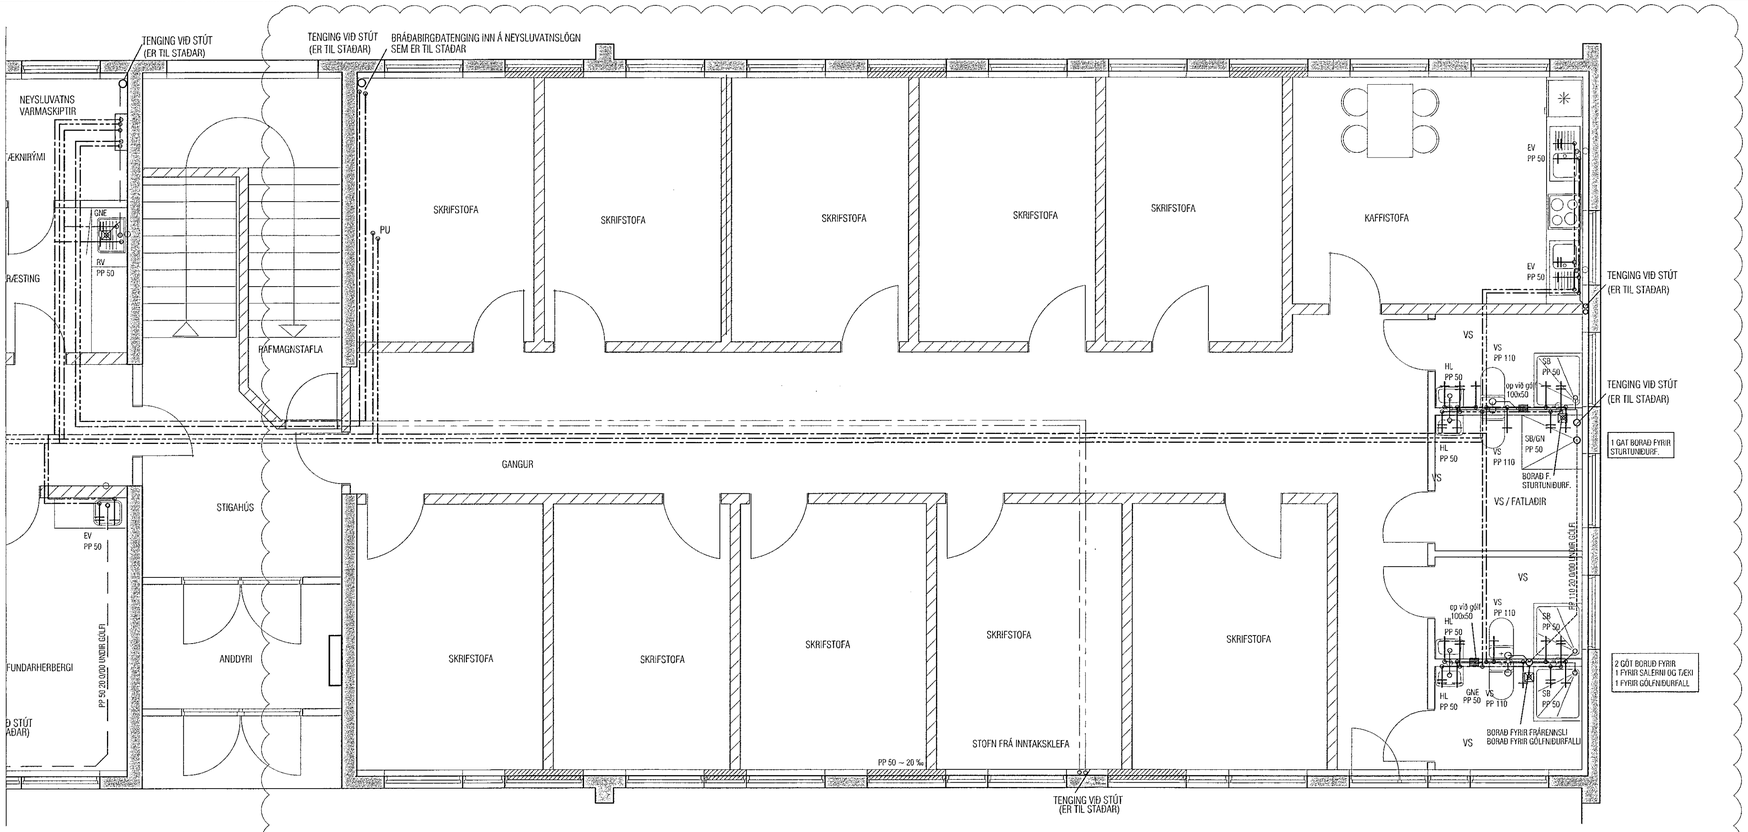

GRUNNMYND 2. HÆÐAR TIL HÆGRI NEYSLUVATN MKV. 1:50

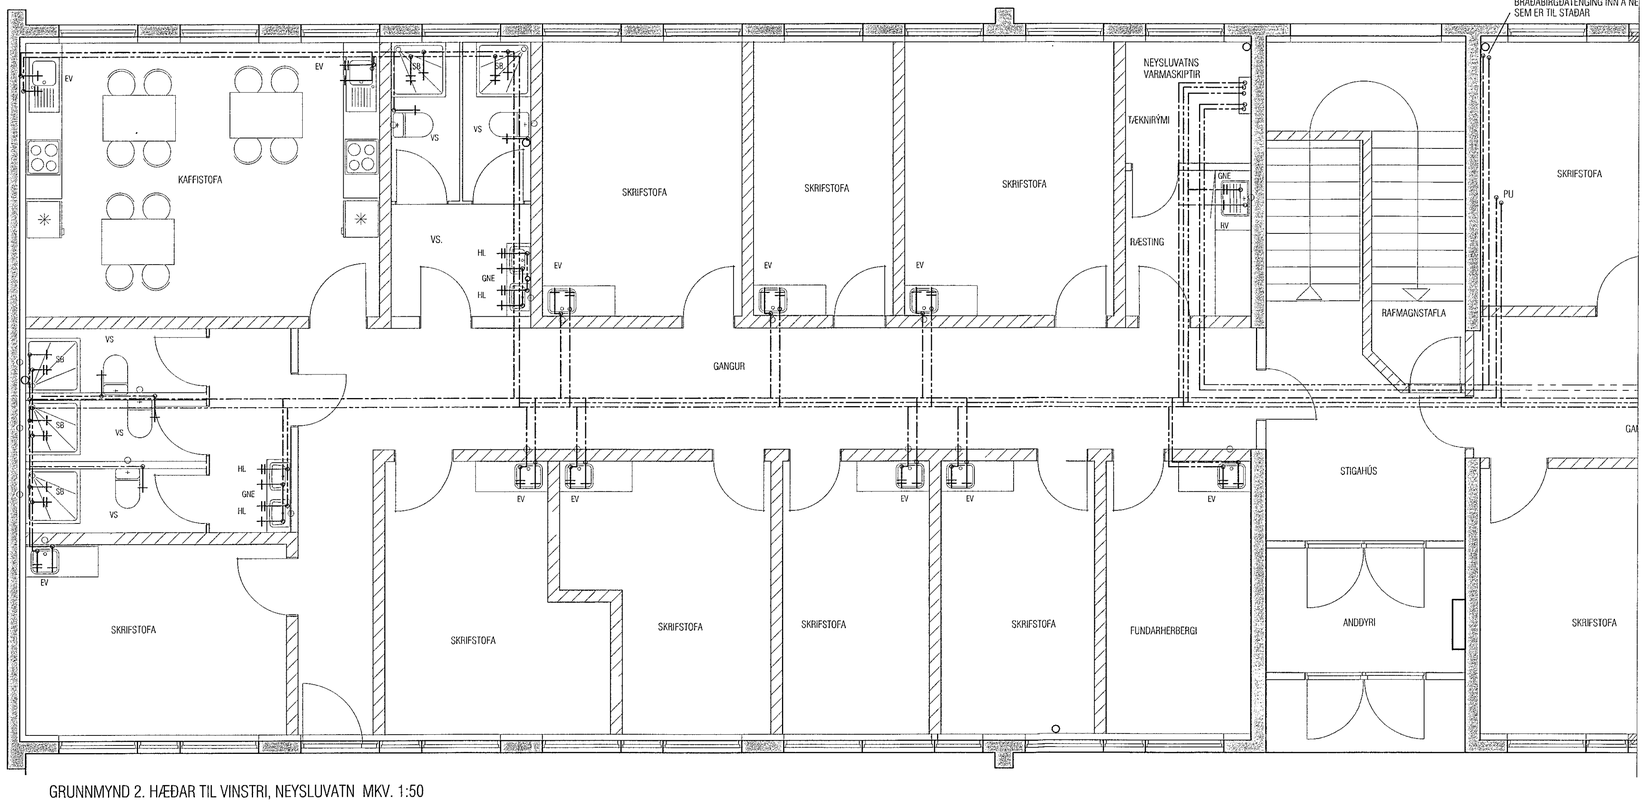

GRUNNMYND 2. HÆÐAR TIL VINSTRI, NEYSLUVATN MKV. 1:50

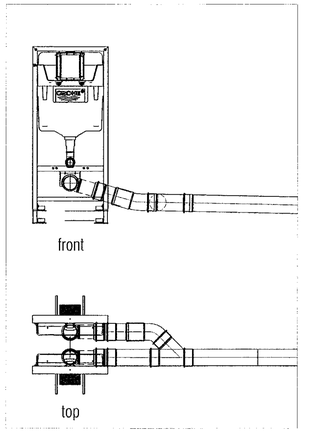

TENGING SALERNA

ATH! Þar sem lagnir fara í gegnum brunahólfandi veggi eða plötur skal koma brunaþétting, á fallstamma skal setja eldvarnarkraga eða eldvarnarborða á plötuskilum.
Um frágang lagnastokka er vísað til séruppdrátta aðalhönnuðar.

ATH!
SJÁ SKÝRINGABLAÐ P-01
Nákvæm staðsetning á götum fyrir frárennslis-, neysluvatns- og hitalagnir skal ákvarða í samráði við eiganda og pípara.

BREYTT 15.11.2019: TIL SAMRÆMIS VIÐ BREYTT SKIPULAG
BREYTT 19.09.2018: TIL SAMRÆMIS VIÐ BREYTT SKIPULAG
BREYTT 10.03.2018: TIL SAMRÆMIS VIÐ BREYTT SKIPULAG

Samþykkt
09 MAR 2020
Byggingarfulltrúinn í Hafnarfirði
F.h. Sigurður Steinar Ásgeirsson

VEKTOR
- hönnun og ráðgjöf -
Síðumúla 3, 108 Rvk, s: 554-6650 / 897-5363
Sigurður Hafsteinsson
byggingatæknifræðingur
Kt. 030659-7749
email: sigurdur@vektor.is

Teikn. nr.	Tilvísun á teikningu	Br.	Dags.

Samþykkt
Sigurður Hafsteinsson
kt: 030659-7749

SKÚTAHRAUN 2, HAFNARFJÖRÐUR
NEYSLUVATN
GRUNNMYND 2. HÆÐAR

Hannað	Teiknað
SH	SA

Dagsetning	Verk nr.	Mælikvarði	Teikn. nr.
10.03.'18		1:50	L-201