


25 MAR 2020
 Byggingarfulltrúinn í Hafnarfirði
 F.h. Sigurður Steinar Jónsson

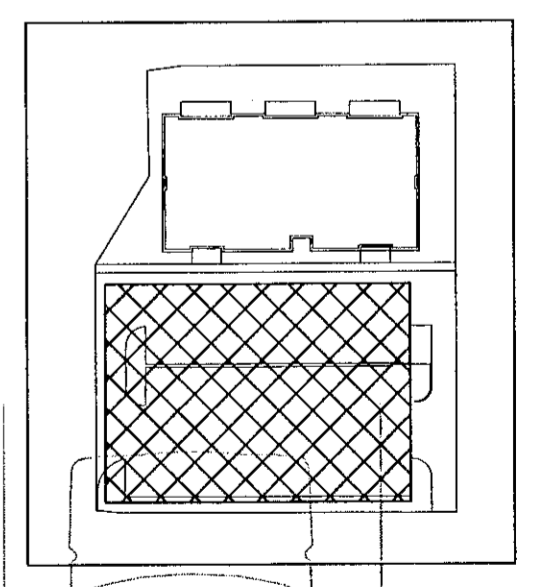

YFIRLITSMYND



ÁRITUN HÖNNUNARSTJÓRA:
ÚTI INNI
 ARKITEKTAR
 JÓN ÞÓR ÞORVALDSSON
 ARKITEKT F.A. SAHARK
 Kf.: 021256 7579

Norðurhella 13, 221 Hafnarfirði

Hita og þrífalagnir
 Grunnlagir
 Lagnir í jörð

VÍÐSJÁ
 VERKFRÆÐISTOFA FRV
 TRYGVAGÖTU 11, 101 REYKJAVÍK
 Sími: 561 9040 FAX: 561 9044
 NETFANG: vidsja@vidsja.is
 www.vidsja.is

A	Halla breytt á regnvatnslögn	12.02.2020	PP	FRANNAÐ	PP	TEKNAÐ	PP	MKV.	1:50	VEPNAÐ	19-092
UTGAFA		DAGS.	NAFN	SAÐ				SKRÁ	Lagnir	TEKNI. NR.	P 01-2
				NAFN OG ÞÉNNITALA				DAGS.	19.12.2019		
				Ágúst Birgisson Kf. 160557-4199							

