



Samþykkt þann
25 MAR 2020
Byggingarfulltrúinn í Hafnar
F.h. Sigurður Steinar Jónsson

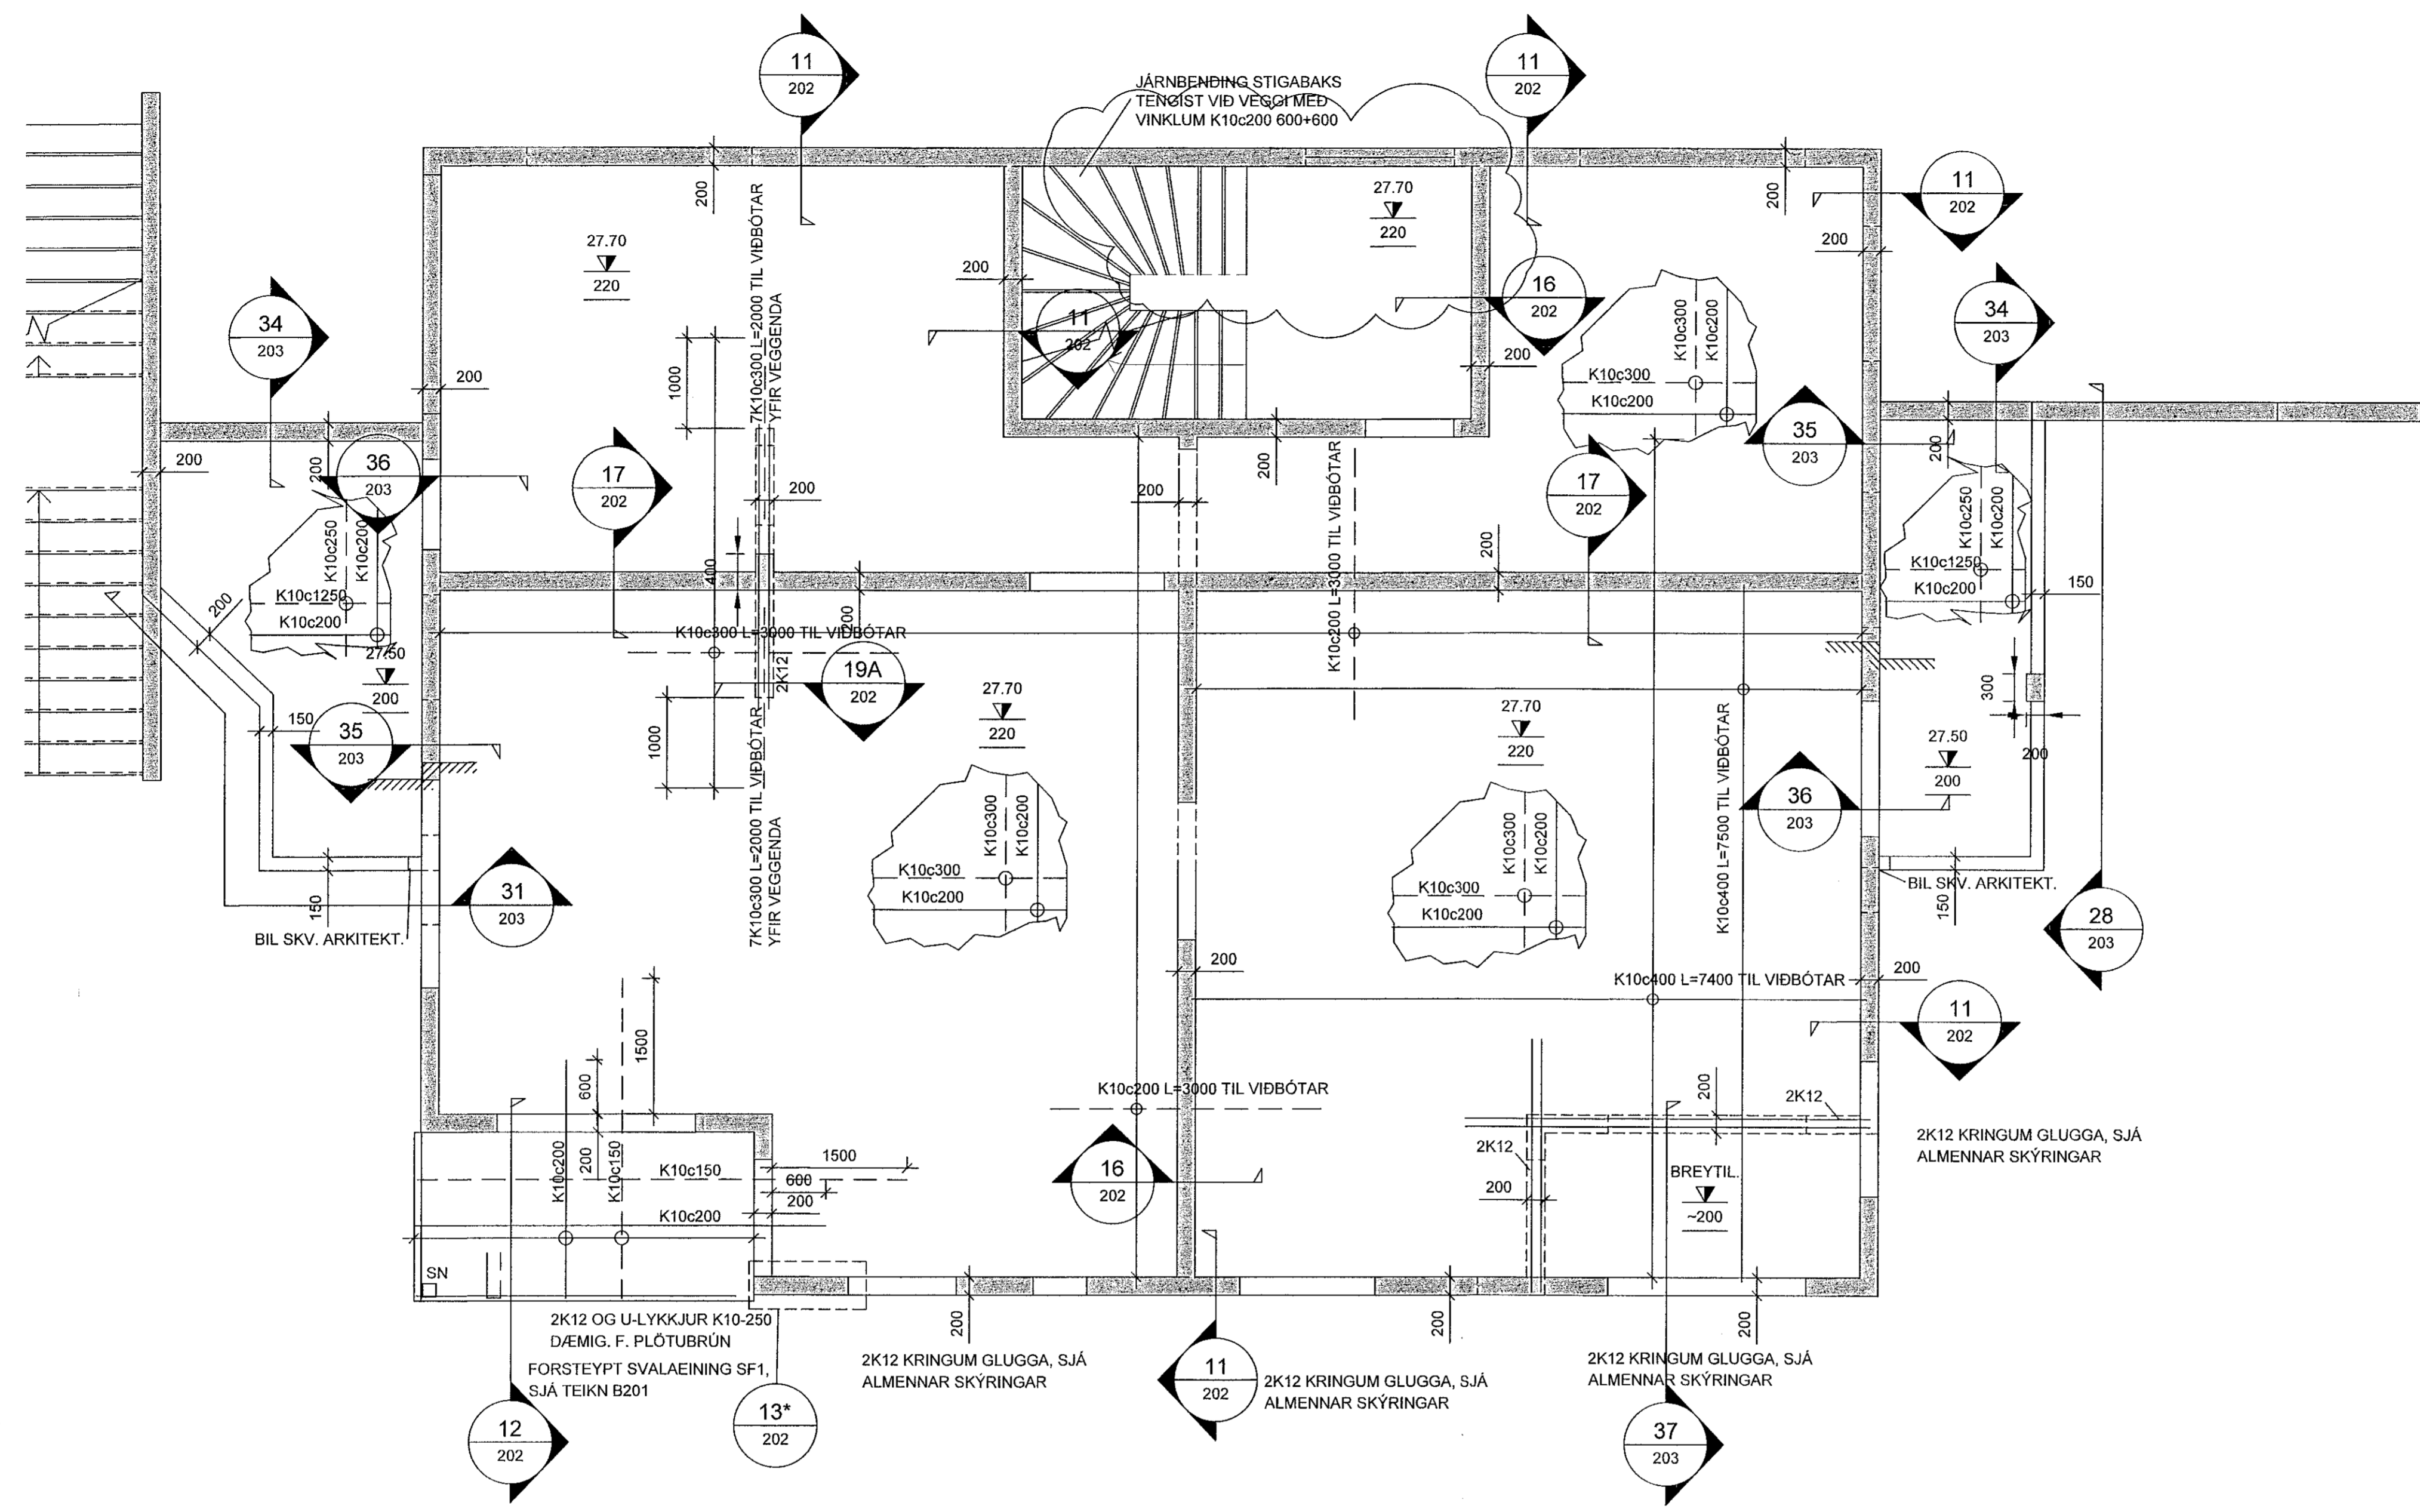

ATH!
ALMENNAR SKÝRINGAR SJÁ TEIKN. B001
BENDING VEGGJA NEMA ANNAD SÉ TEKID FRAM.
150mm ÞYKKIR:
EINFALT NET K10c200 LÖBRETÐ OG K10c250 LÁRÉTT
180/200mm ÞYKKIR:
TVÖFALT NET K10c200 LÖBRETÐ OG K10c250 LÁRÉTT
JÄRNUM KRINGUM OP ER 2K12 OG JÄRNFYRIRKOMULAG SKV SKÝRINGARBLADI (NEMA ANNAD KOMI FRAM) Í INNVEGGJUM KOMA 2K12 Í VEGGENDA
SÉU JÄRNABAKKAR NOTADIR Í STAÐ VINKLAU-LYKKJA SKULU ÞEIR VALDIR ÞANNIG AÐ JÄRNAMAGNID SÉ ÞAD SAMA.
EINANGRUNARÞYKKTIR ERU
-100mm PLASTEINANGRUN UNDIR BOTNPLÖTU (24kg/m³)
GRUNNUR FYLLIST MED FROSTPOLINI GRÚS EÐA ÖÐRU VIÐURKENNDU FROSTPOLNU EFNI.
ÞJAPPA SKAL Í 300mm LÖGUM MEÐ 60kg VIBRASLEDA.
FARA SKAL A.M.K. ÞRJAR YFIRFERÐIR Á HVERT LAG. VID ÞJÖPPUN MÁ HÆÐARMUNUR FÝLLINGAR EKKI VERA MEIRA EN 500mm (NEMA Í STÖÐVEGGJUM). HLUTFALL KORNA MINNA EN 0.02mm SKAL EKKI VERA MEIRA EN 3% AF ÞYNGD FÝLLINGAREFNISINS. ENGINN STEINN Í FÝLLINGUNNI MÁ VERA STÆRRI EN 1/4 AF LAGÞYKKT VID ÞJÖPPUN.
LAGNAGÓT SJÁST Á GATAPLANSTEIKNINGUM LAGNA.
KJARNBORASAGA MÁ FYRIR LÖGNUM EF EKKI HEFUR VERID GERT FYRIR ÞEIM Í UPPSTEYPU.
LAGNAGÓT ERU BREIDD OG HÆÐ 200x200 NEMA ANNAD KOMI FRAM. LAGNAGÓT SJÁST Á LAGNAÐTEIKNINGUM. LENDI KÓTI Á GATI UNDIR NEDRI BRÚN SÖKKULS (HÁÐ SÖKKULDÝPT)ÞÁ LIGGUR LÖGNIN UNDIR SÖKKULVEGG.
YFIRFARA SKAL ALLAR MÁLSETNINGAR OG HÆÐARKÓTA M.T.T. TEIKNINGARARKITEKTA OG GERA HÖNNUDUM VIÐVART EF MISRÆMI FINNST.
① BITASKÓR BMF 51x195 FULLNELGDUR MEÐ 40/40 KAMBSAUM

GRUNNMYND - LOFTAPLATA 1 HÆÐAR
MKV. 3

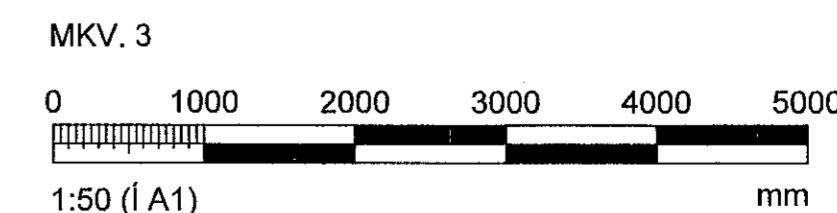

ÁRITUN HÖNNUNARSTJÓRA KRISTINN RAGNARSSON 120944-2000			
BREYTINGAR			
NR.	DAGS.	BREYTING	SB.
1	30.01.2020	Frumútgáfa	SAO
2	26.02.2020	BREYTING	SAO
VERKFRÆÐISTOFA			
NEW NORDIC ENGINEERING ehf. tel: 520914-1450 HÆDASMÁRI 6, 201 KÖPAVOGUR nne@nne.is S: 8544080 (JP) 8993577 (HO) 8993077 (SAO)			
SAMÞYKKT Hákon Ólafur Ólafsson 300577-3189			
VERK STUÐLASKAÐ 13 HAFNARFJÖRÐUR			
TEIKNING BURÐARVIRKI LOFTAPLATA 1 HÆÐAR GRUNNMYND			
HANNAÐ SAO	TEIKNAD SAO	YFIRFARID HOÓ	MÆLKVARÐI 1/50 /A1
DAGS. 26.02.2020	VERK NR. 19004	TEIKNING NR. B102	ÚTGAFA NR. 2