



Sampykkt þann
25 MAR 2020
Byggingarfulltrúinn í Hafnarfjörð
F.h. Sigurður Steinar Jónsson

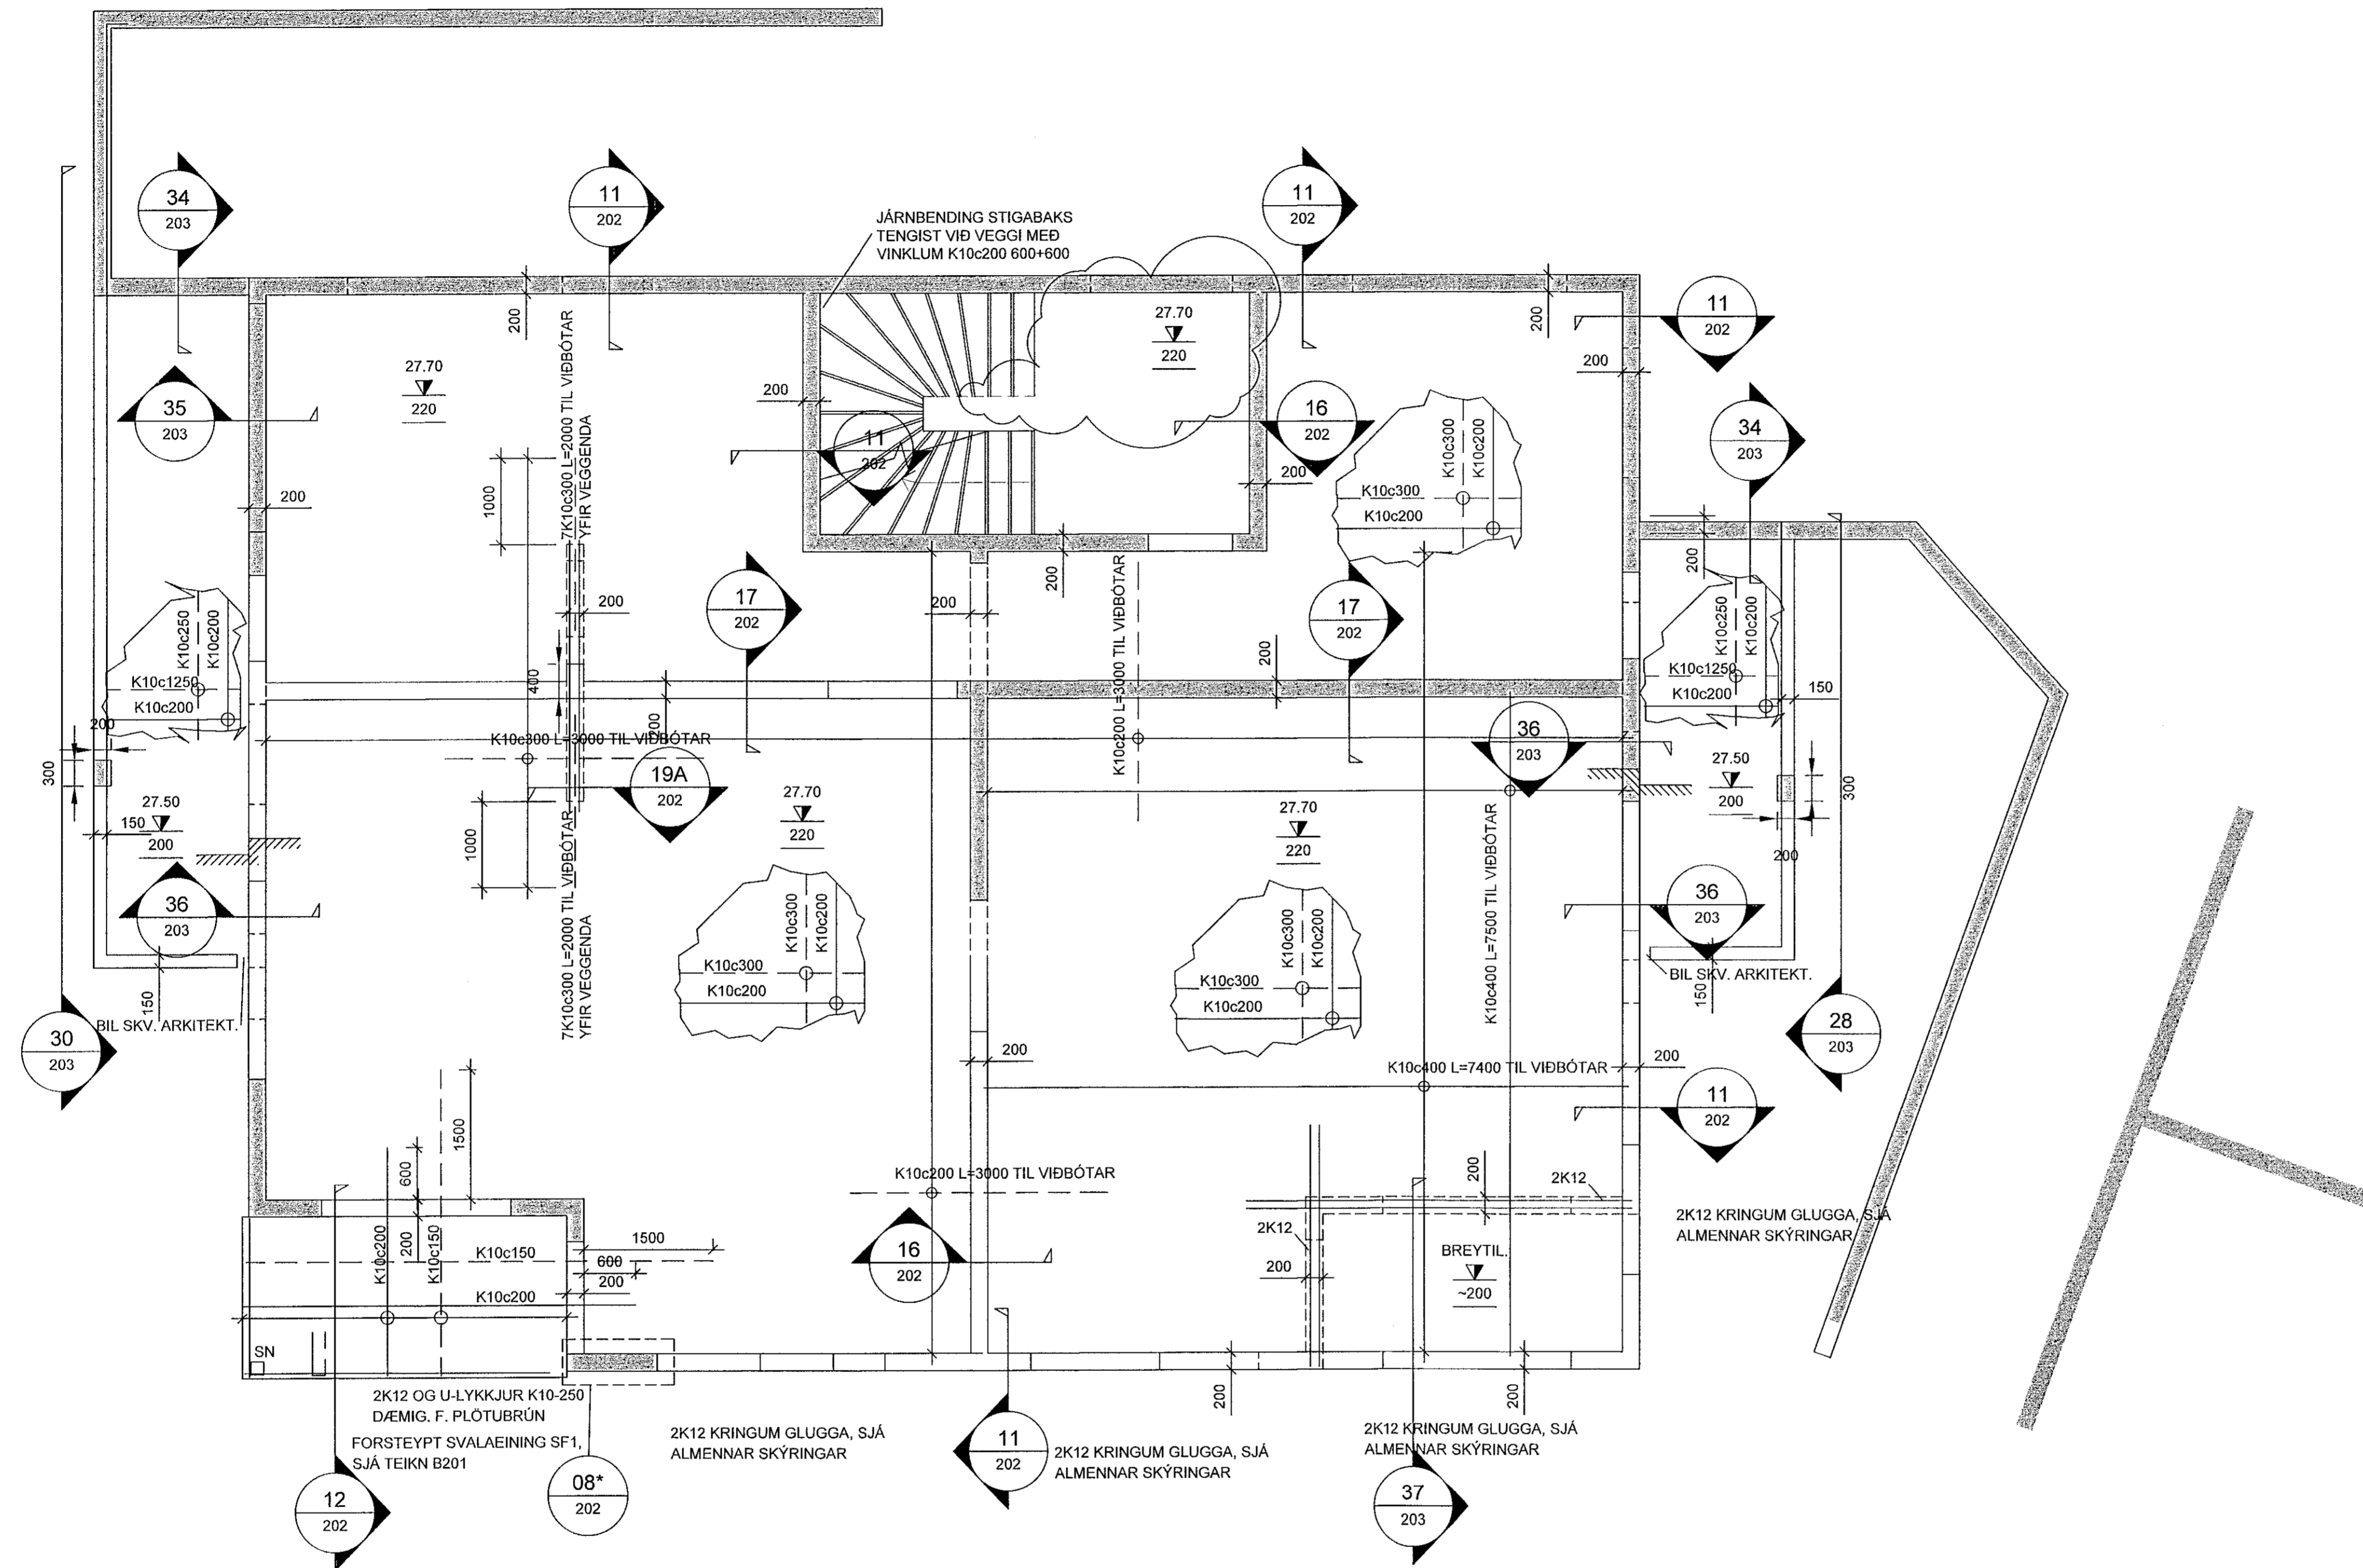

ATH!
ALMENNAR SKÝRINGAR SJÁ TEIKN. B001
BENDING VEGGJA NEMA ANNAD SÉ TEKID FRAM:
150mm ÞYKKIR:
EINFALT NET K10c200 LÓDRÉTT OG K10c250 LÁRÉTT
180/200mm ÞYKKIR:
TVÓFALT NET K10c200 LÓDRÉTT OG K10c250 LÁRÉTT
JÁRNUN KRINGUM OP ER 2K12 OG JÁRNAFYRIRKOMULAG SKV SKÝRINGARBLADI (NEMA ANNAD KOMI FRAM) Í INNVEGGJUM KOMA 2K12 Í VEGGENDA
SÉU JÁRNABAKKAR NOTADIR Í STAÐ VINKLAU-LYKKJA SKULU ÞEIR VALDIR ÞANNIG AD JÁRNAMAGNIÐ SÉ ÞAD SAMAN.
EINANGRUNARÞYKKTIR ERU
-100mm PLASTEINANGRUN UNDIR BOTNPLÖTU (24kg/m³)
GRUNNUR Fyllist með frostþolinni grús eða öðru víðurkenndu frostþolnu efni.
ÞJAPPA SKAL Í 300mm LÖGUM MEÐ 60kg VIBRASLEÐA. FARA SKAL A.M.K. ÞRÍJÁR YFIRFERDIR Á HVERT LAG. VIÐ ÞJÓPPUN MÁ HÆÐARMUNUR Fyllingar ekki vera meira en 500mm (NEMA Í STÖDVEGGJUM). HLUTFALL KORNA MINNA EN 0.02mm SKAL EKKI VERA MEIRA EN 3% AF ÞYNGD Fyllingarefnisins. Enginn steinn í fyllingunni má vera stærri en 1/4 af lagþykkt við þjóppun.
LAGNAGÓT SJÁST Á GATAPLANSTEIKNINGUM LAGNA.
KJARNABORA/SAGA MÁ FYRIR LÖGNUM EF EKKI HEFUR VERID GERT FYRIR ÞEIM Í UPPSTEYPU.
LAGNAGÓT ERU BREIDD OG HÆÐ 200x200 NEMA ANNAD KOMI FRAM. LAGNAGÓT SJÁST Á LAGNATEIKNINGUM. LENDI KÓTI Á GATI UNDIR NEDRI BRÚN SÖKKULS (HÁÐ SÖKKULDÝPT)ÞÁ LIGGUR LÖGNIN UNDIR SÖKKULVEGG.
FYRIFARA SKAL ALLAR MÁLSETNINGAR OG HÆÐARKÓTA M.T.T TEIKNINGAARKITEKTA OG GERA HÖNNUÐUM VIÐVART EF MISR/EMI FINNST.
① BITASKÖR BMF 51x195 FULLNELGDUR MEÐ 40/40 KAMBSAUM

GRUNNMYND - LOFTAPLATA 1 HÆÐAR
MKV. 3

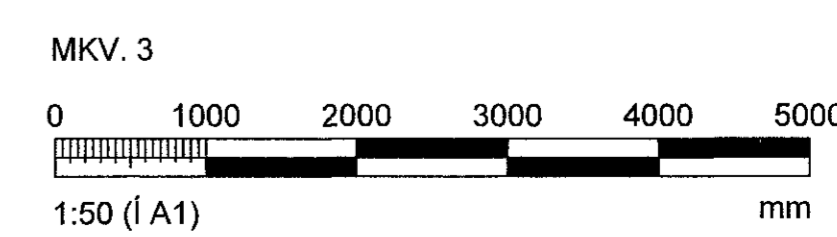

ÁRITUN HÖNNUNARSTJÓRA KRISTINN HAFNARSSON120944-2898			
Breytingar			
NR.	DAGS.	BREYTING	Sp.
1	30.01.2020	Frumtálfra	SAÓ
2	26.02.2020	BREYTING	SAÓ
VERKFRÆÐISTOFA			
NEW NORDIC ENGINEERING ehf kt: 520914-1450 HÆÐASMÁRI 6, 201 KÖPAVOGUR nne@mne.is S: 8544080,JPJ/8993577(HOOJ)/8993077(SAO)			
SAMÞYKKT	Hákon Óni Ólafsson	300577-3189	
VERK STUÐLASKARÐ 15 HAFNARFJÖRÐUR			
TEIKNING BURÐARVIRKI LOFTAPLATA 1 HÆÐAR GRUNNMYND			
HANNAÐ SAÓ	TEIKNAD SAÓ	YFRIFARID HÓÓ	MELKIVARID 1/50
DAGS. 26.02.2020		VERK NR. 19004	TEIKNING NR. B102
		ÚTGÁFA NR. 2	