


Samykktt þann
25 MAR 2020
Byggingarfulltrúinn í Hafnarfjörð
F.H. Sigurður Steinar Jónsson

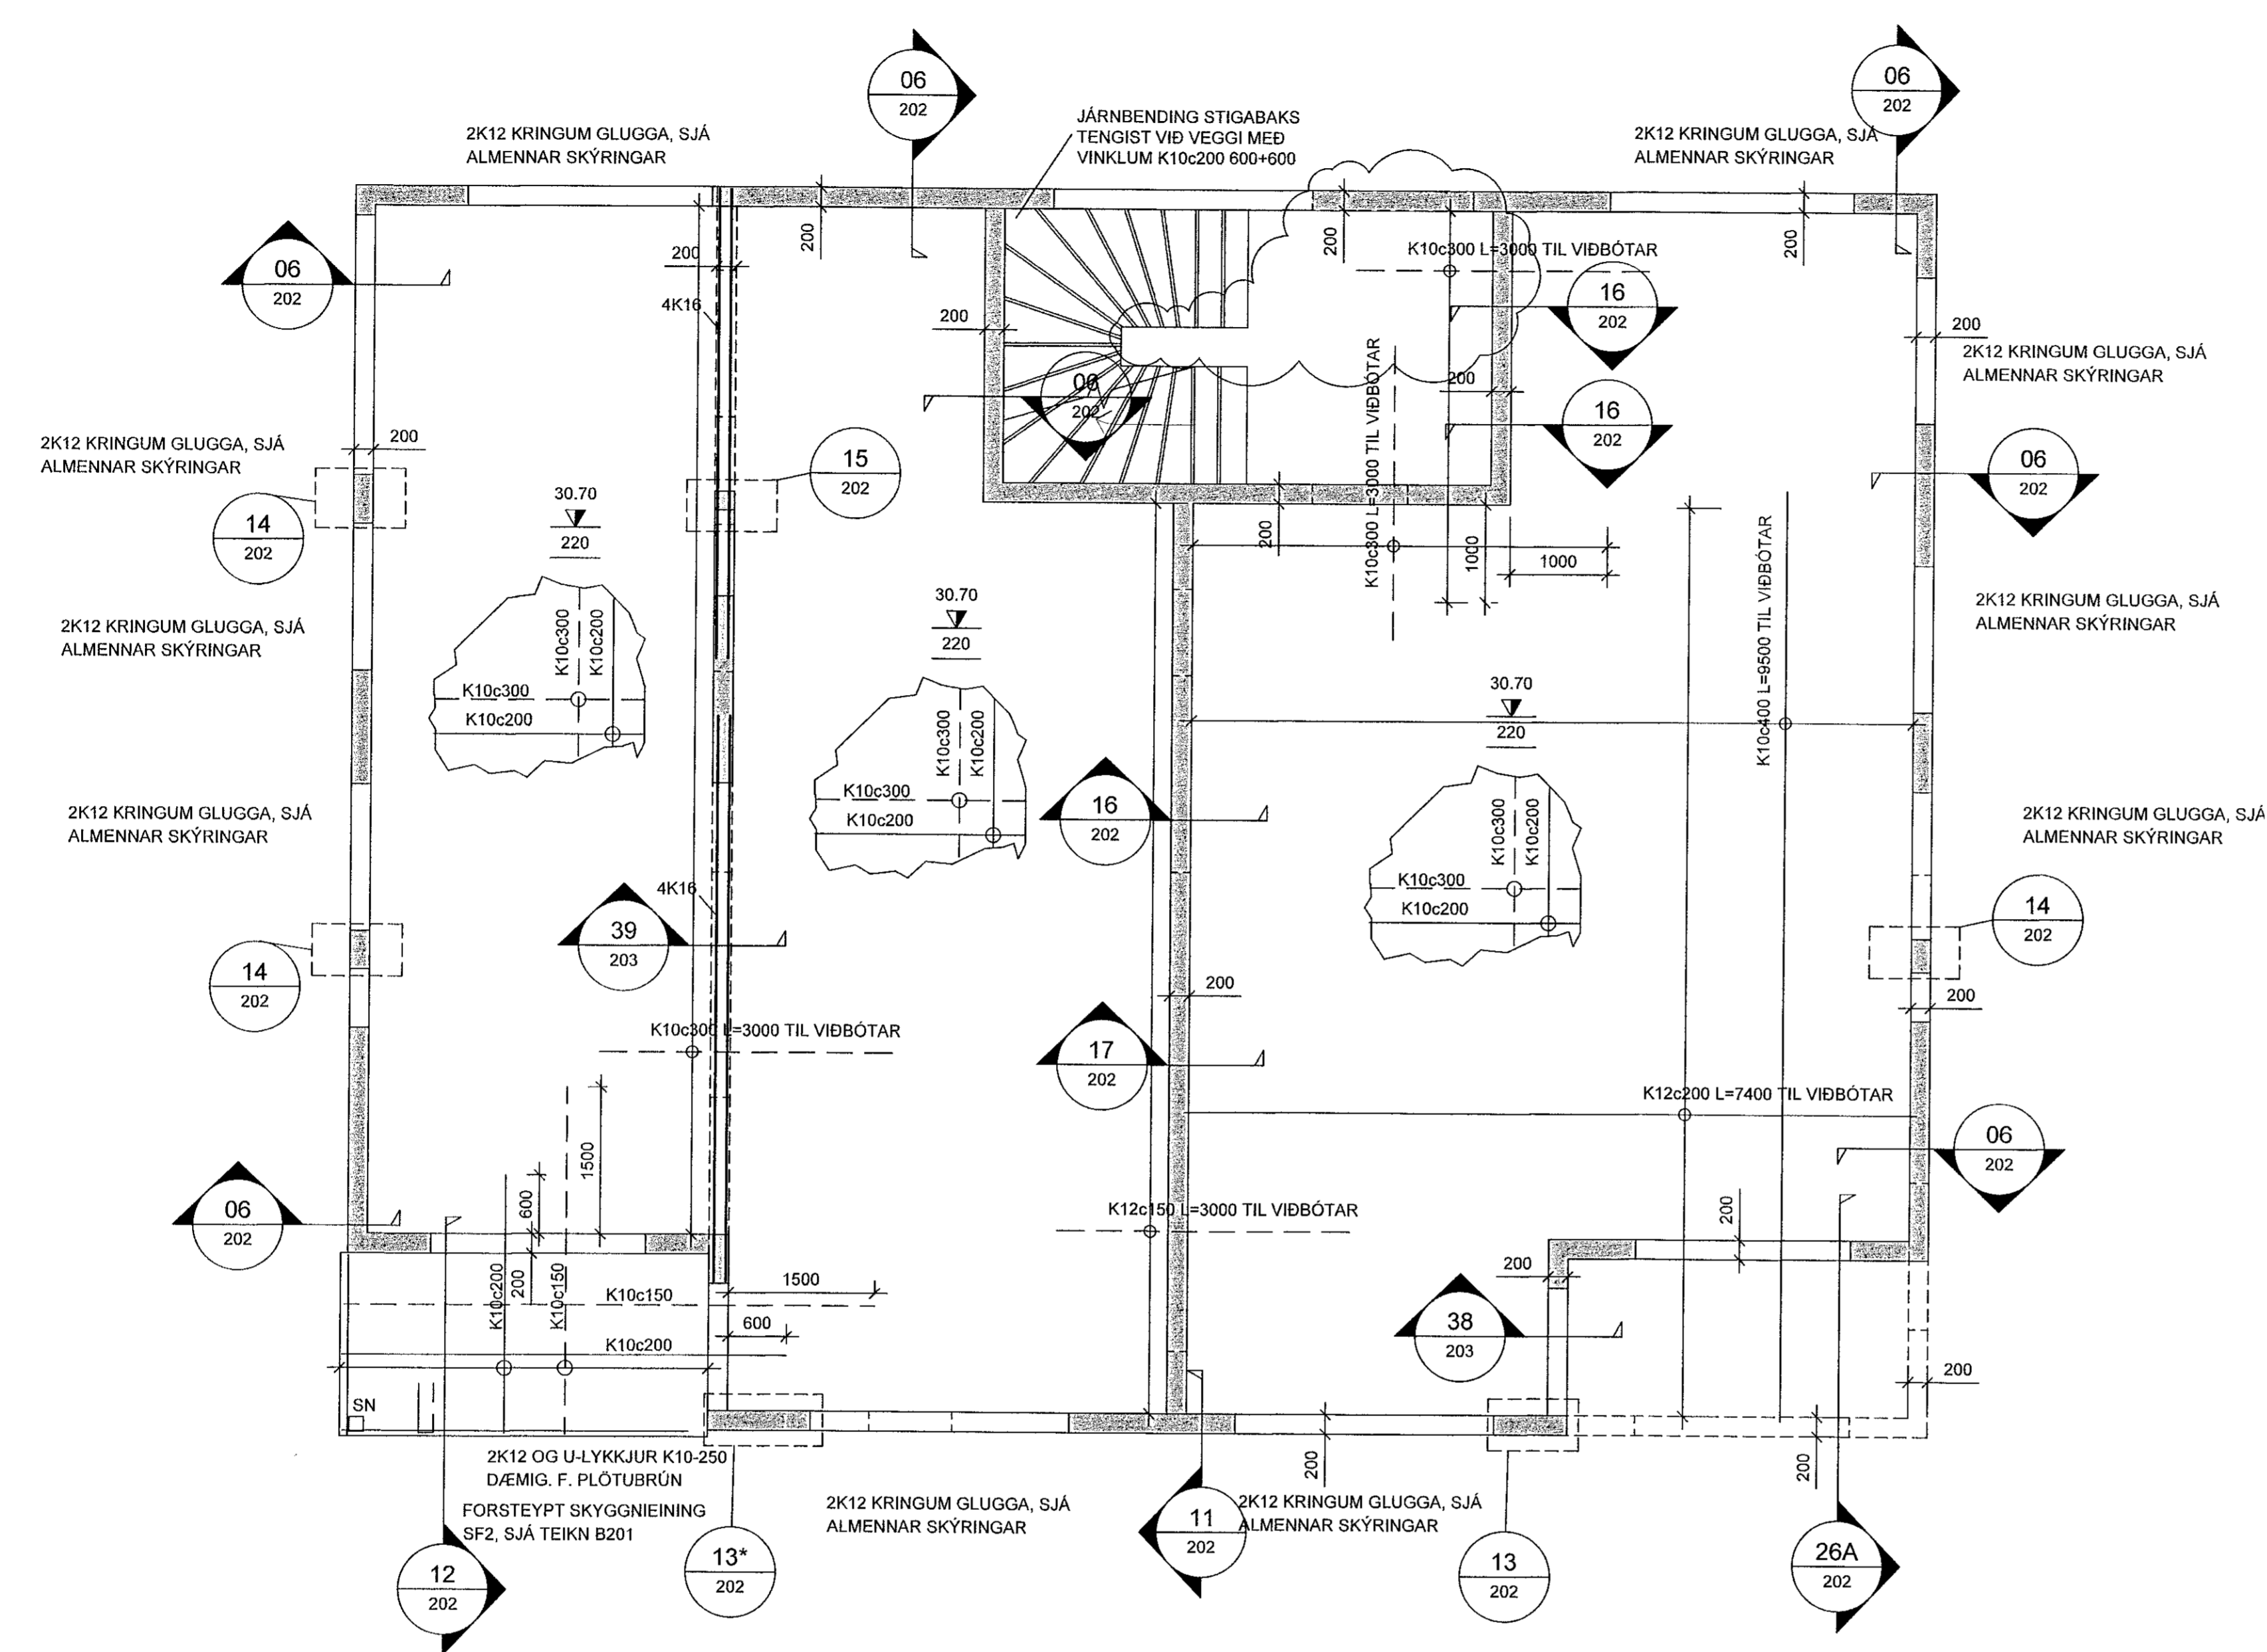

ATH!
ALMENNAR SKÝRINGAR SJÁ TEIKN. B001

BENDING VEGGJA NEMA ANNAD SÉ TEKID FRAM:

150mm ÞYKKIR:
EINFALT NET K10c200 LÓDRÉTT OG K10c250 LÁRÉTT

180/200mm ÞYKKIR:
TVÖFALT NET K10c200 LÓDRÉTT OG K10c250 LÁRÉTT

JÄRNUM KRINGUM ÖP ER 2K12 OG JÄRNAFYRIRKOMULAG SKV SKÝRINGARBLAÐI (NEMA ANNAD KOMI FRAM) Í INNVEGGJUM KOMA 2K12 Í VEGGENDA

SÉU JÄRNABAKKAR NOTADIR Í STAD VINKLAU-LYKKJA SKULU ÞEIR VALDIR ÞANNIG AD JÄRNAMAGNIÐ SÉ ÞAD SAMAN.

EINANGRUNARÞYKKTIR ERU
-100mm PLASTEINANGRUN UNDIR BOTNPLOTU (24kg/m³)

GRUNNUR Fyllist með frostoplinni grús eða öðru víðurkenndu frostoplnu efni.
ÞJAPPA SKAL Í 300mm LÖGUM MEÐ 60kg VIBRASLEDA.
FARA SKAL A.M.K. ÞRJÁR YFIRFERDIR Á HVERT LAG. VÍD ÞJÖPPUN MÁ HÆÐARMUNUR FYLLINGAR EKKI VEIRA MEIRA EN 500mm (NEMA Í STODVEGGJUM). HILUFALL KORNA MINNA EN 0.02mm SKAL EKKI VEIRA MEIRA EN 3% AF ÞYNGD FYLLINGAREFNISINS. ENGINN STEINN Í FYLLINGUNNI MÁ VERA STÆRRI EN 1/3 AF LAGÞYKKT VÍD ÞJÖPPUN.

LAGNAGÖT SJÁST Á GATAPLANSTEIKNINGUM LAGNA.


KJARNABORA/SAGA MÁ FYRIR LÖGNUM EF EKKI HEFUR VERID GERT FYRIR ÞEIM Í UPPSTEYPU.

LAGNAGÖT ERU BREIDD OG HÆÐ 200x200 NEMA ANNAD KOMI FRAM. LAGNAGÖT SJÁST Á LAGNA TEIKNINGUM.
LENDI KÖTI Á GATI UNDIR NEDRI BRUN SÖKKULS (HÆÐ SÖKKULDÝPT) MÁ LIGGUR LÖGNIN UNDIR SÖKKULVEGG.

YFIRFARA SKAL ALLAR MÁLSETNINGAR OG HÆÐARKÓTA M.T.T TEIKNINGAARKITEKTA OG GERA HÖNNUDUM VÍÐVART EF MISRÆMI FINNST.

① BITASKÖR BMF 51x195 FULLNELGDUR MEÐ 40/40 KAMBSAUM

GRUNNMYND - MILLIGÖLF 1 HÆÐAR
MKV. 3

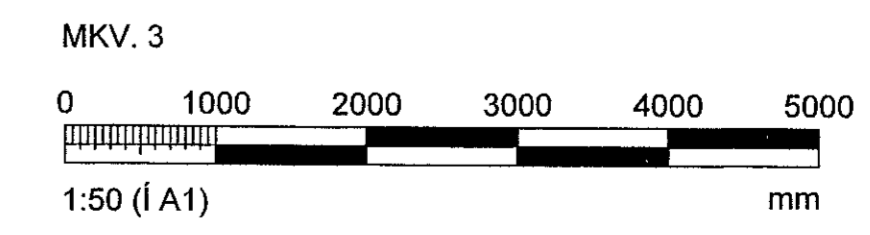

ÁRITUN HÖNNUNARSTJÓRA KRISTINN RAGNARSSON 120944-266			
BREYTINGAR			
NR.	DAGS.	BREYTING	SR.
1	30.01.2020	Framútgáfa	SAO
2	26.02.2020	BREYTING	SAO
VERKFRÆÐISTOFA			
NEW NORDIC ENGINEERING ehf. kt. 520914-1450 HUEDASMARI 6, 201 KÓPAVOGUR mne@mne.is S. 8544080 (JP.J) 8993577 (HOO) 8993077 (SAO)			
SAMÞYKKT Hökon Örn Ómarsson		300577-3189	
VERK STUÐLASKARÐ 15 HAFNARFJÖRDUR			
TEIKNING BURÐARVIRKI MILLIGÖLF 1 HÆÐAR GRUNNMYND			
HANNAÐ SAO	TEIKNAD SAO	YFIRFARID HOO	MELKOJARID 1/50
DAGS. 26.02.2020		VERK NR. 19004	TEIKNING NR. B103
		ÚTGÁFA NR. 2	