

Samþykkt þann
25 MAR 2020
Byggingarfulltrúinn í Hafnarfórð
F.h. Sigurður Steinar Jónsson

Aritun hönnunarstjóra:
Krisinn Ragnarsson Kt. 270575-4209

- SKÝRINGAR - FRÁRENSLI:
- SKÓPLÖGN
 - - - - - JARÐVATNSLÖGN
 - - - - - REGNVATNSLÖGN
 - - - - - AFFALLSLÖGN


SJÁ ALMENNAR SKÝRINGAR Á TEIKN. P0-01 OG P0-02.

SKÓPLAGNIR ERU Ø110 PVC MED RENNSLISHALLA 20% NEMA ANNAD SÉ TEKID FRAM Á TEIKNINGU.

JARÐVATNSLAGNIR ERU Ø110 PVC MED RENNSLISHALLA 10% NEMA ANNAD SÉ TEKID FRAM Á TEIKNINGU.

REGNVATNSLAGNIR ERU Ø110 PVC MED RENNSLISHALLA 10% NEMA ANNAD SÉ TEKID FRAM Á TEIKNINGU.

FRÁRENSLISLAGNIR UNDIR ÁLAGI ÖKUTÆKJA SKULU HAFNA HRINGSTÍFNI SN8.

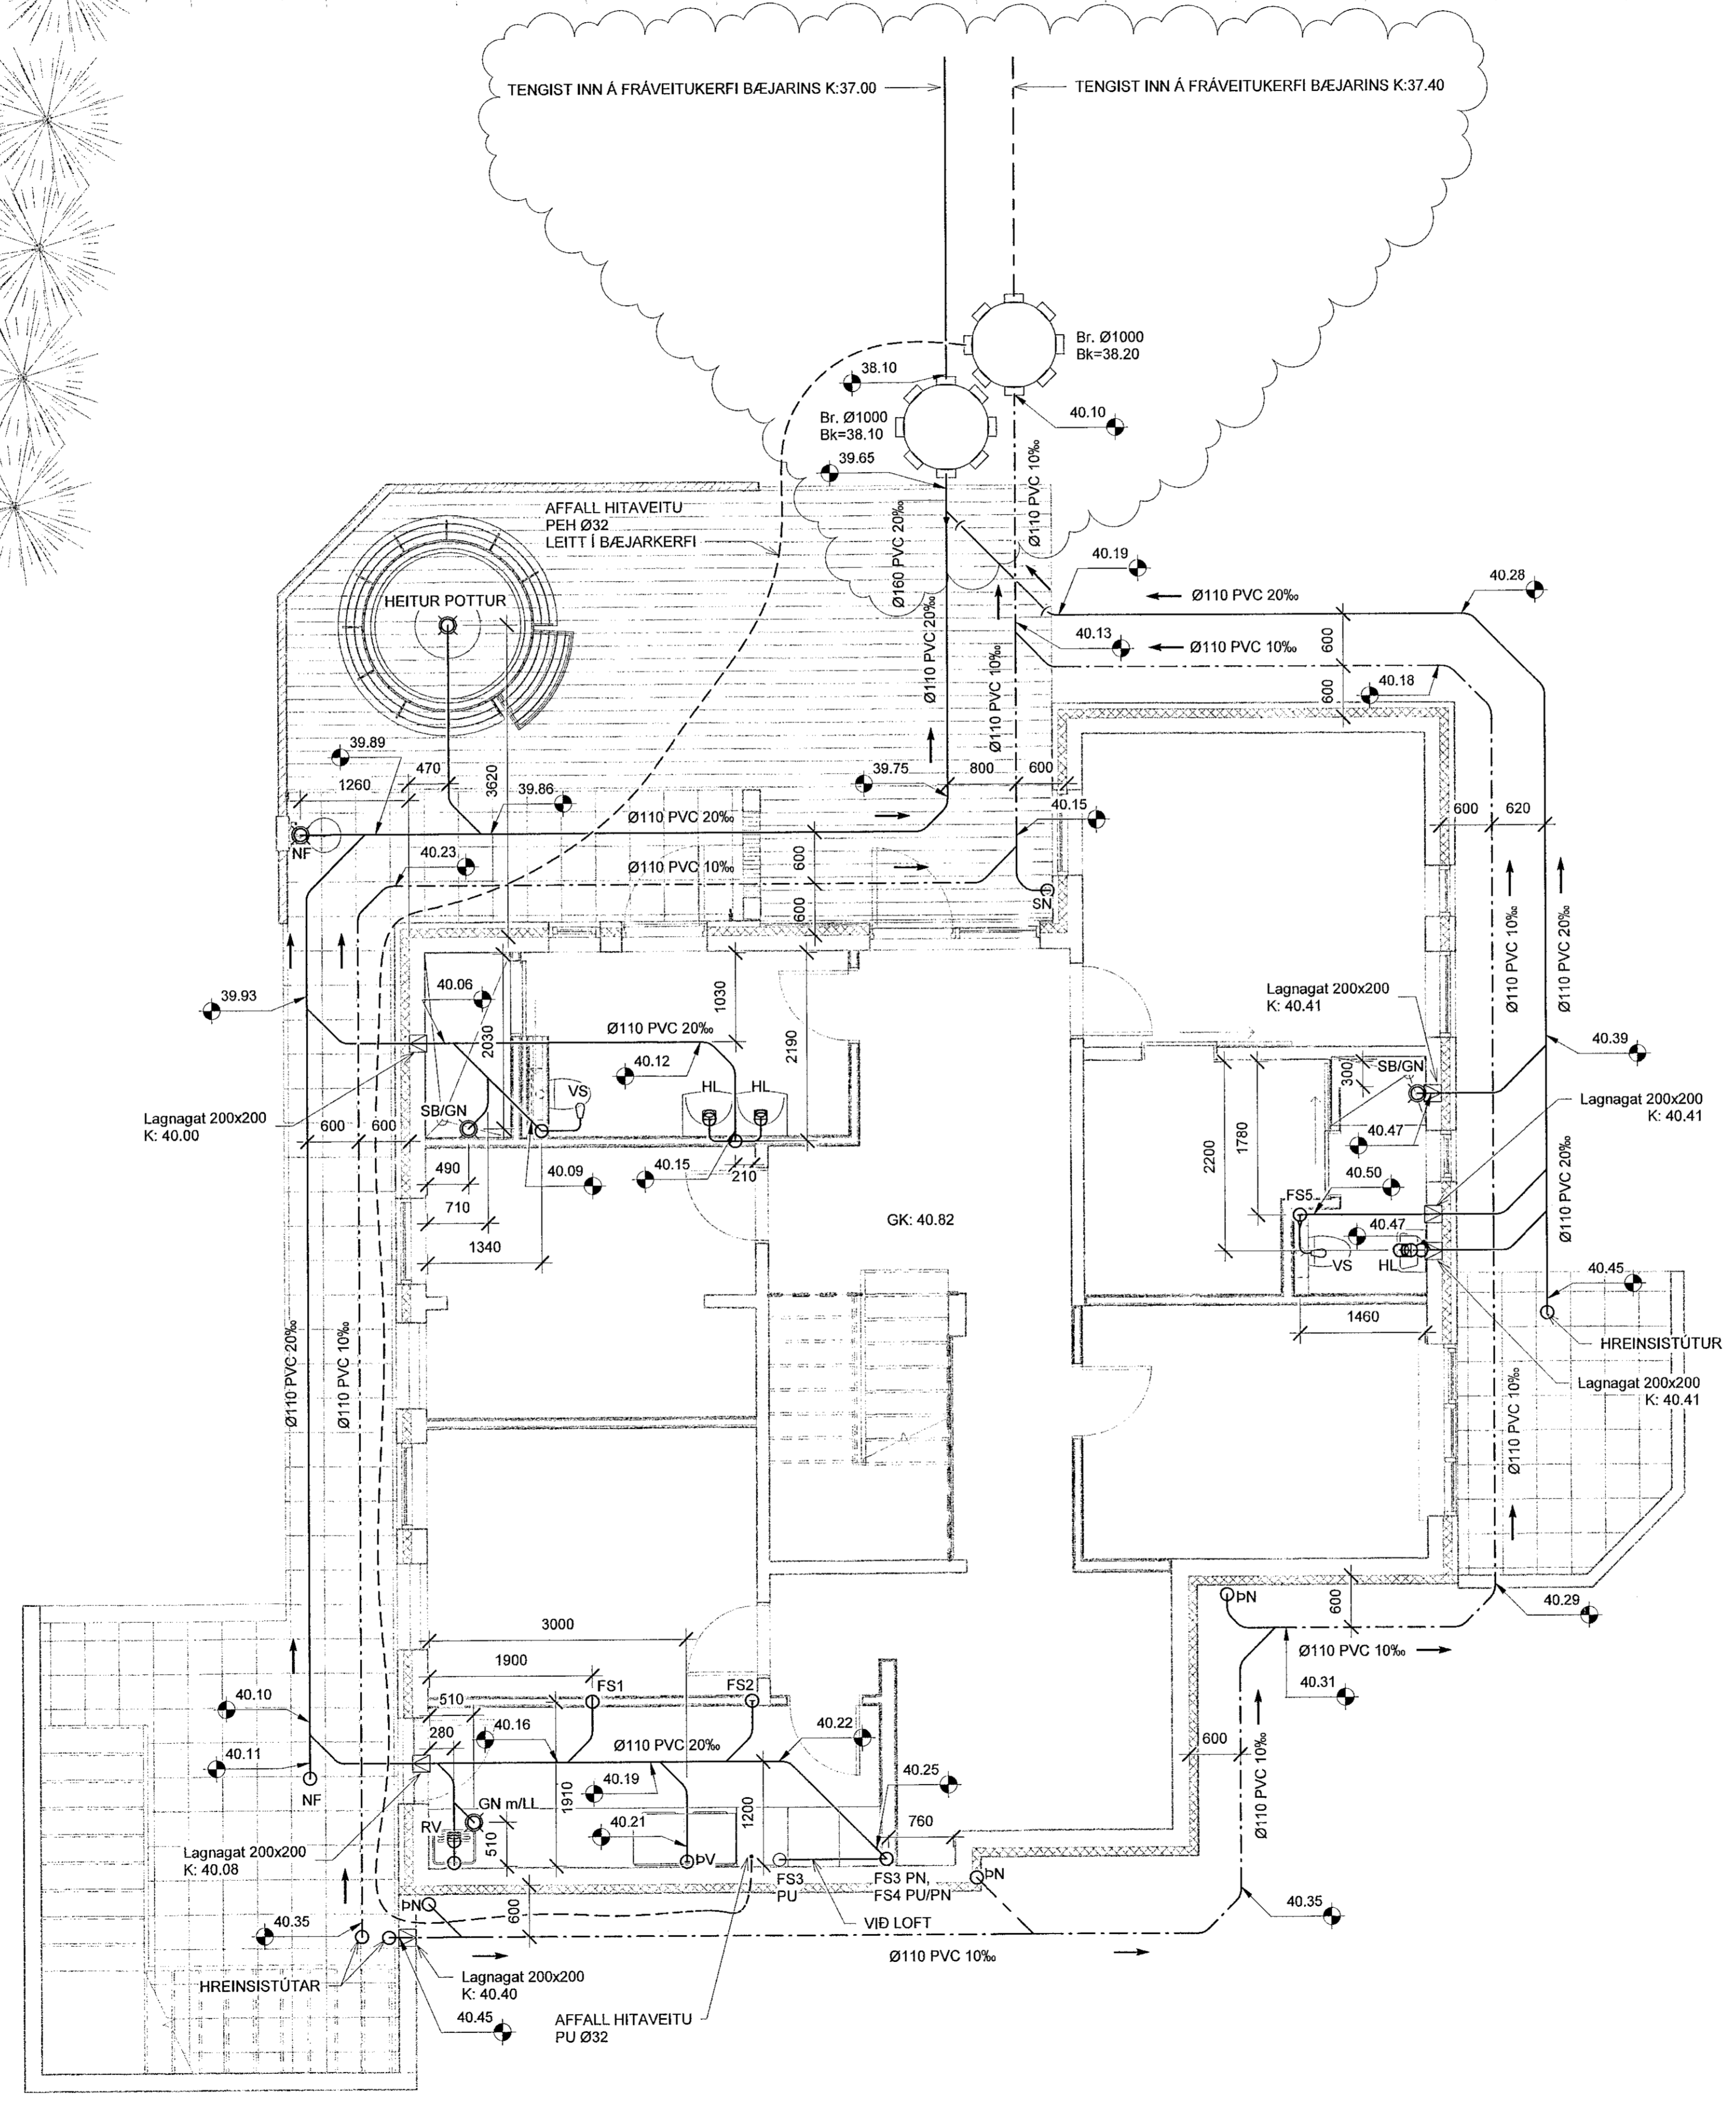

GRUNNMYND MKV. 1:50


2	16.03.2020	BREYTING Á BRUNNUM	JJ
1	23.01.2020	FRUMÚTGÁFA	JJ
Útg.	Dags.	Lýsing	Nafn

VERKFRÆDISTOFA

NEW NORDIC ENGINEERING ehf
Hæðarní 6 - 201 Kópavogur Ísland
s. 854-4080 / 899-3077 / 899-3577
Kl. 520914-1450. nne@nne.is www.nne.is

VÖLUSKARÐ 7
221 HAFNARFJÖRÐUR
FRÁRENSLI - GRUNNLAGNIR

Hönnun:	JJ	Verknúmer:	19051
Verkefnastjóri:	JJ	Mælikvarði:	1:50
Teiknað:	SJ	Dagsetning:	16.03.2020
Yfirfarið:	ÞBE	Blað:	Útgáfa:
Samþykkt:	Jökull Jónsson	Kt. 270575-4209	P1-11
			2

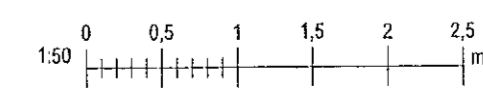

Skrá: M:\AVR19\19051 - Völuskarð 7\02 DESIGN\02 P - PÍPULAGNIR\Völuskarð 7 - Frárenslit

Copyright © New Nordic Engineering ehf. - Hönnuður skilur sér ábyrgð á teikningum. - Fjölútdan er með skilríkum samþykkt