
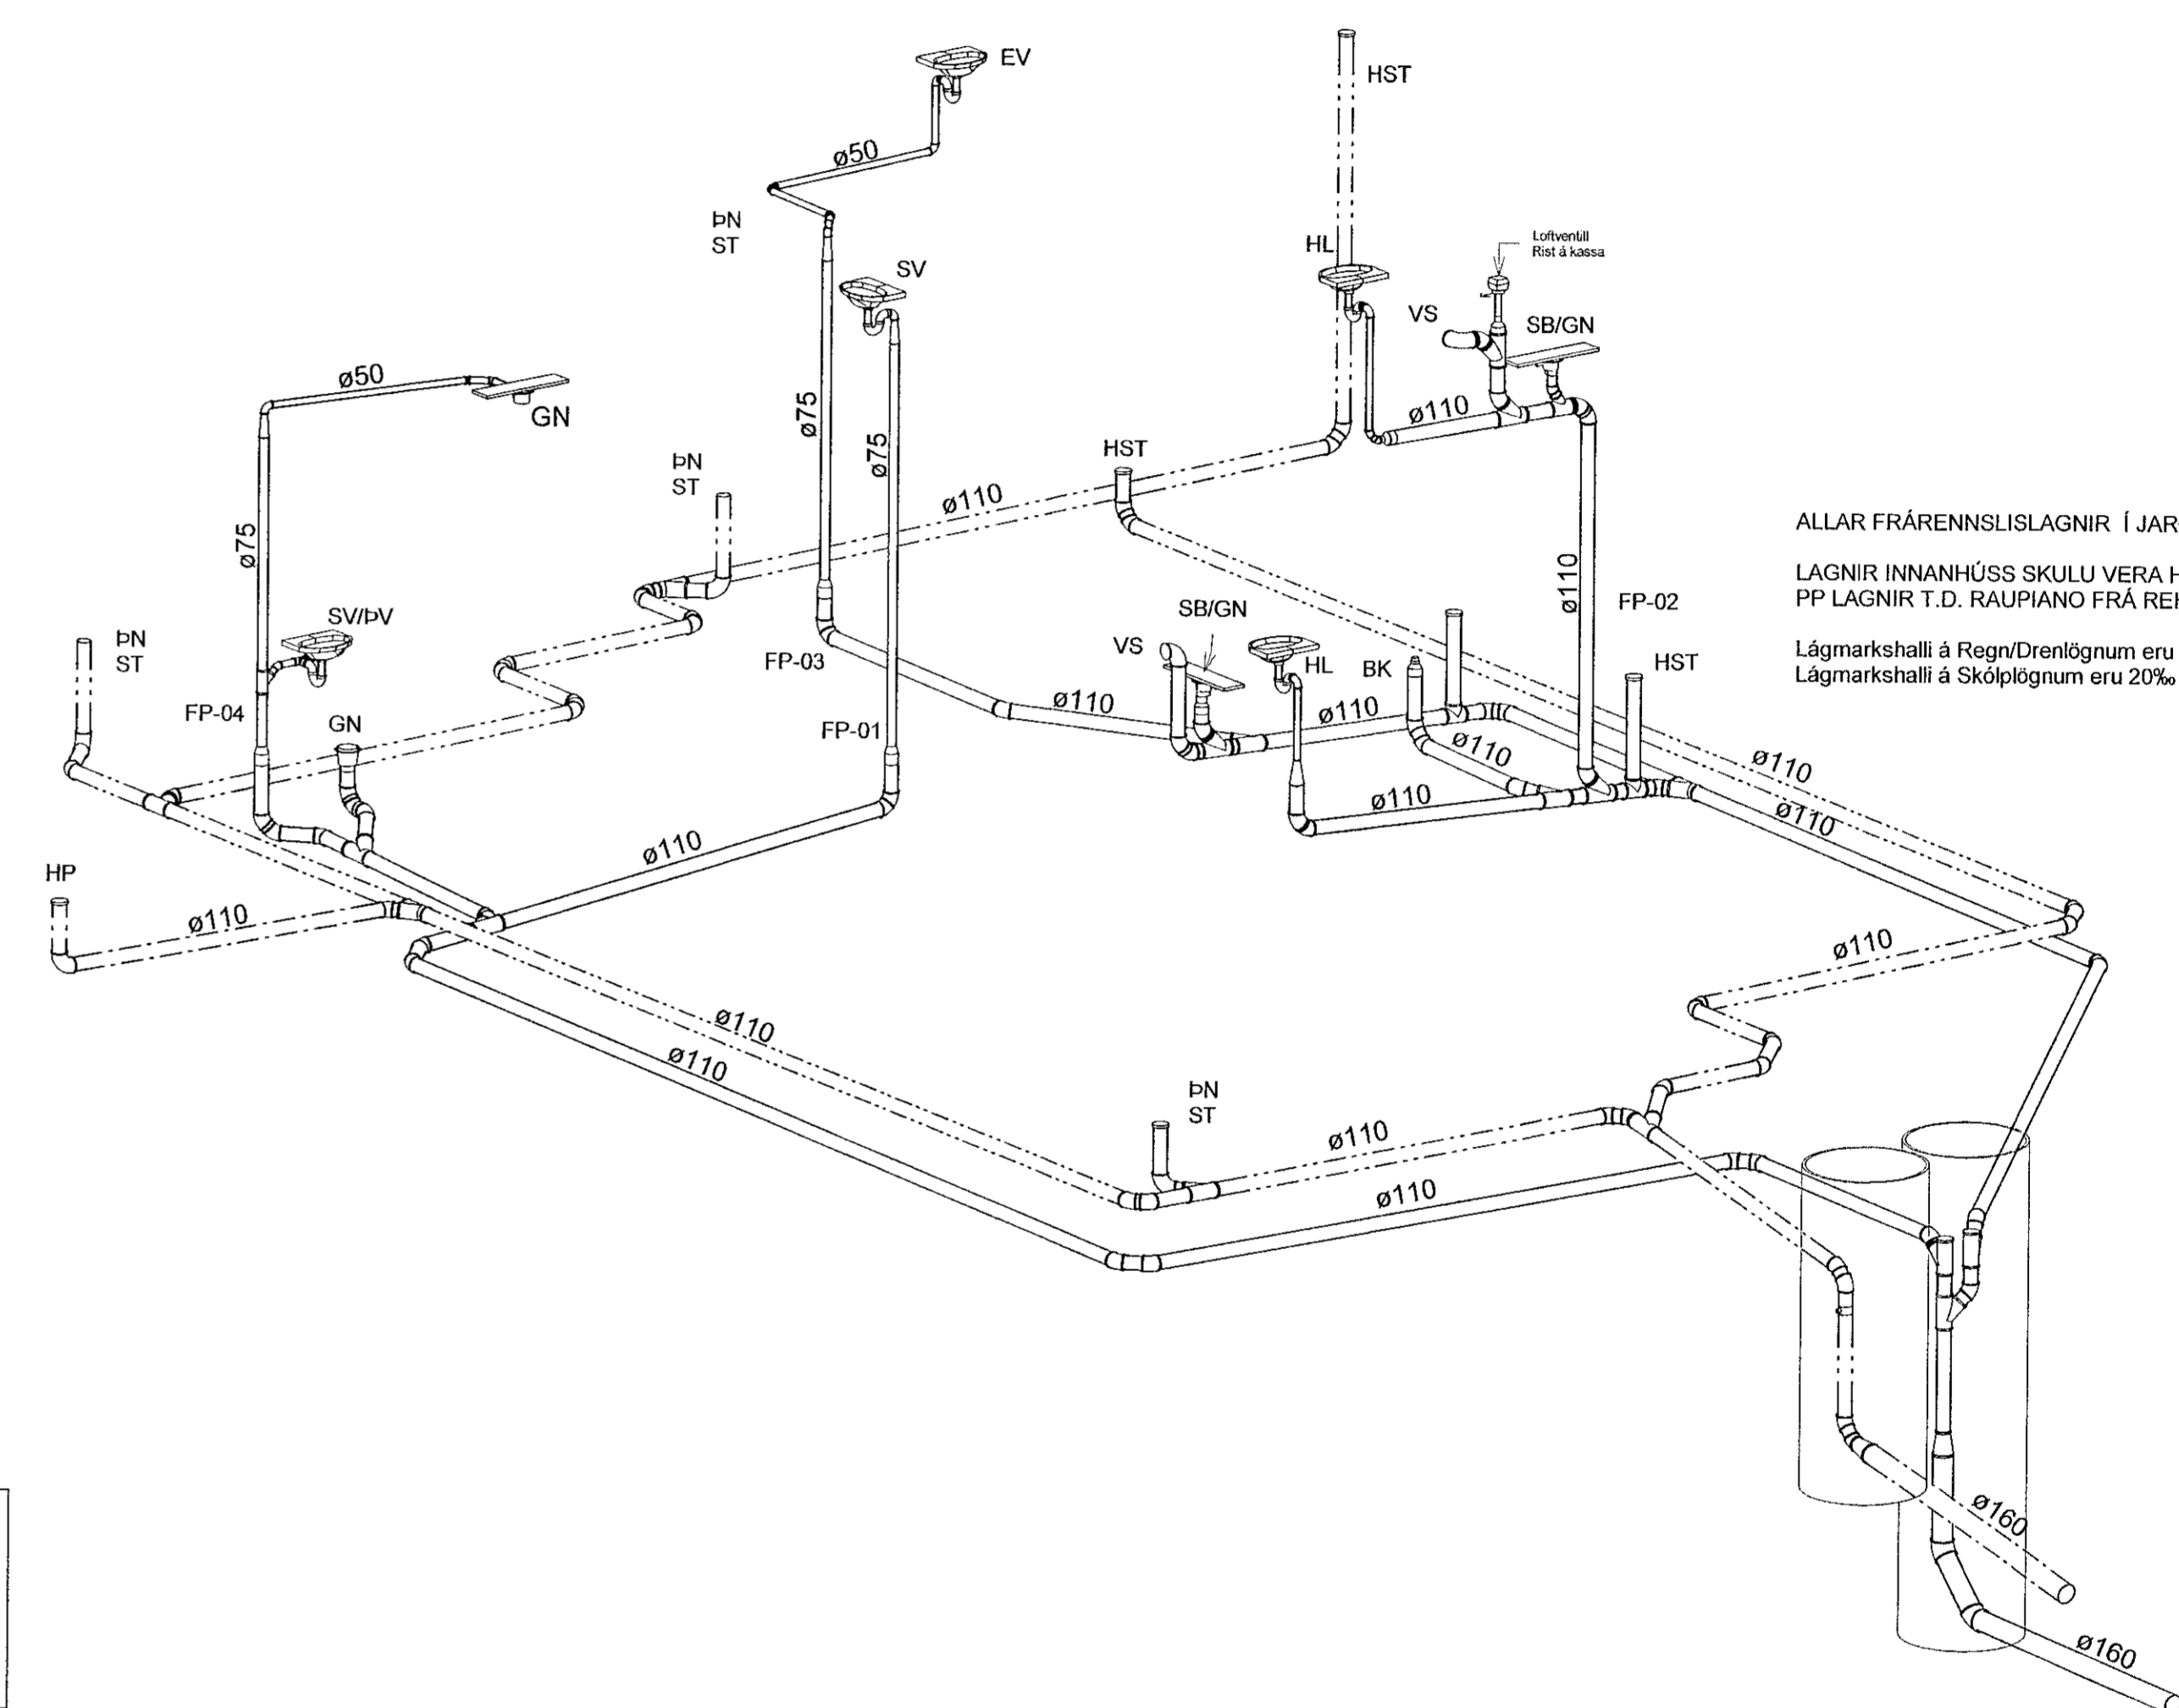


Útg.	Lýsing	Dags.
A	Þakniðurföll færð til	25.02.2020

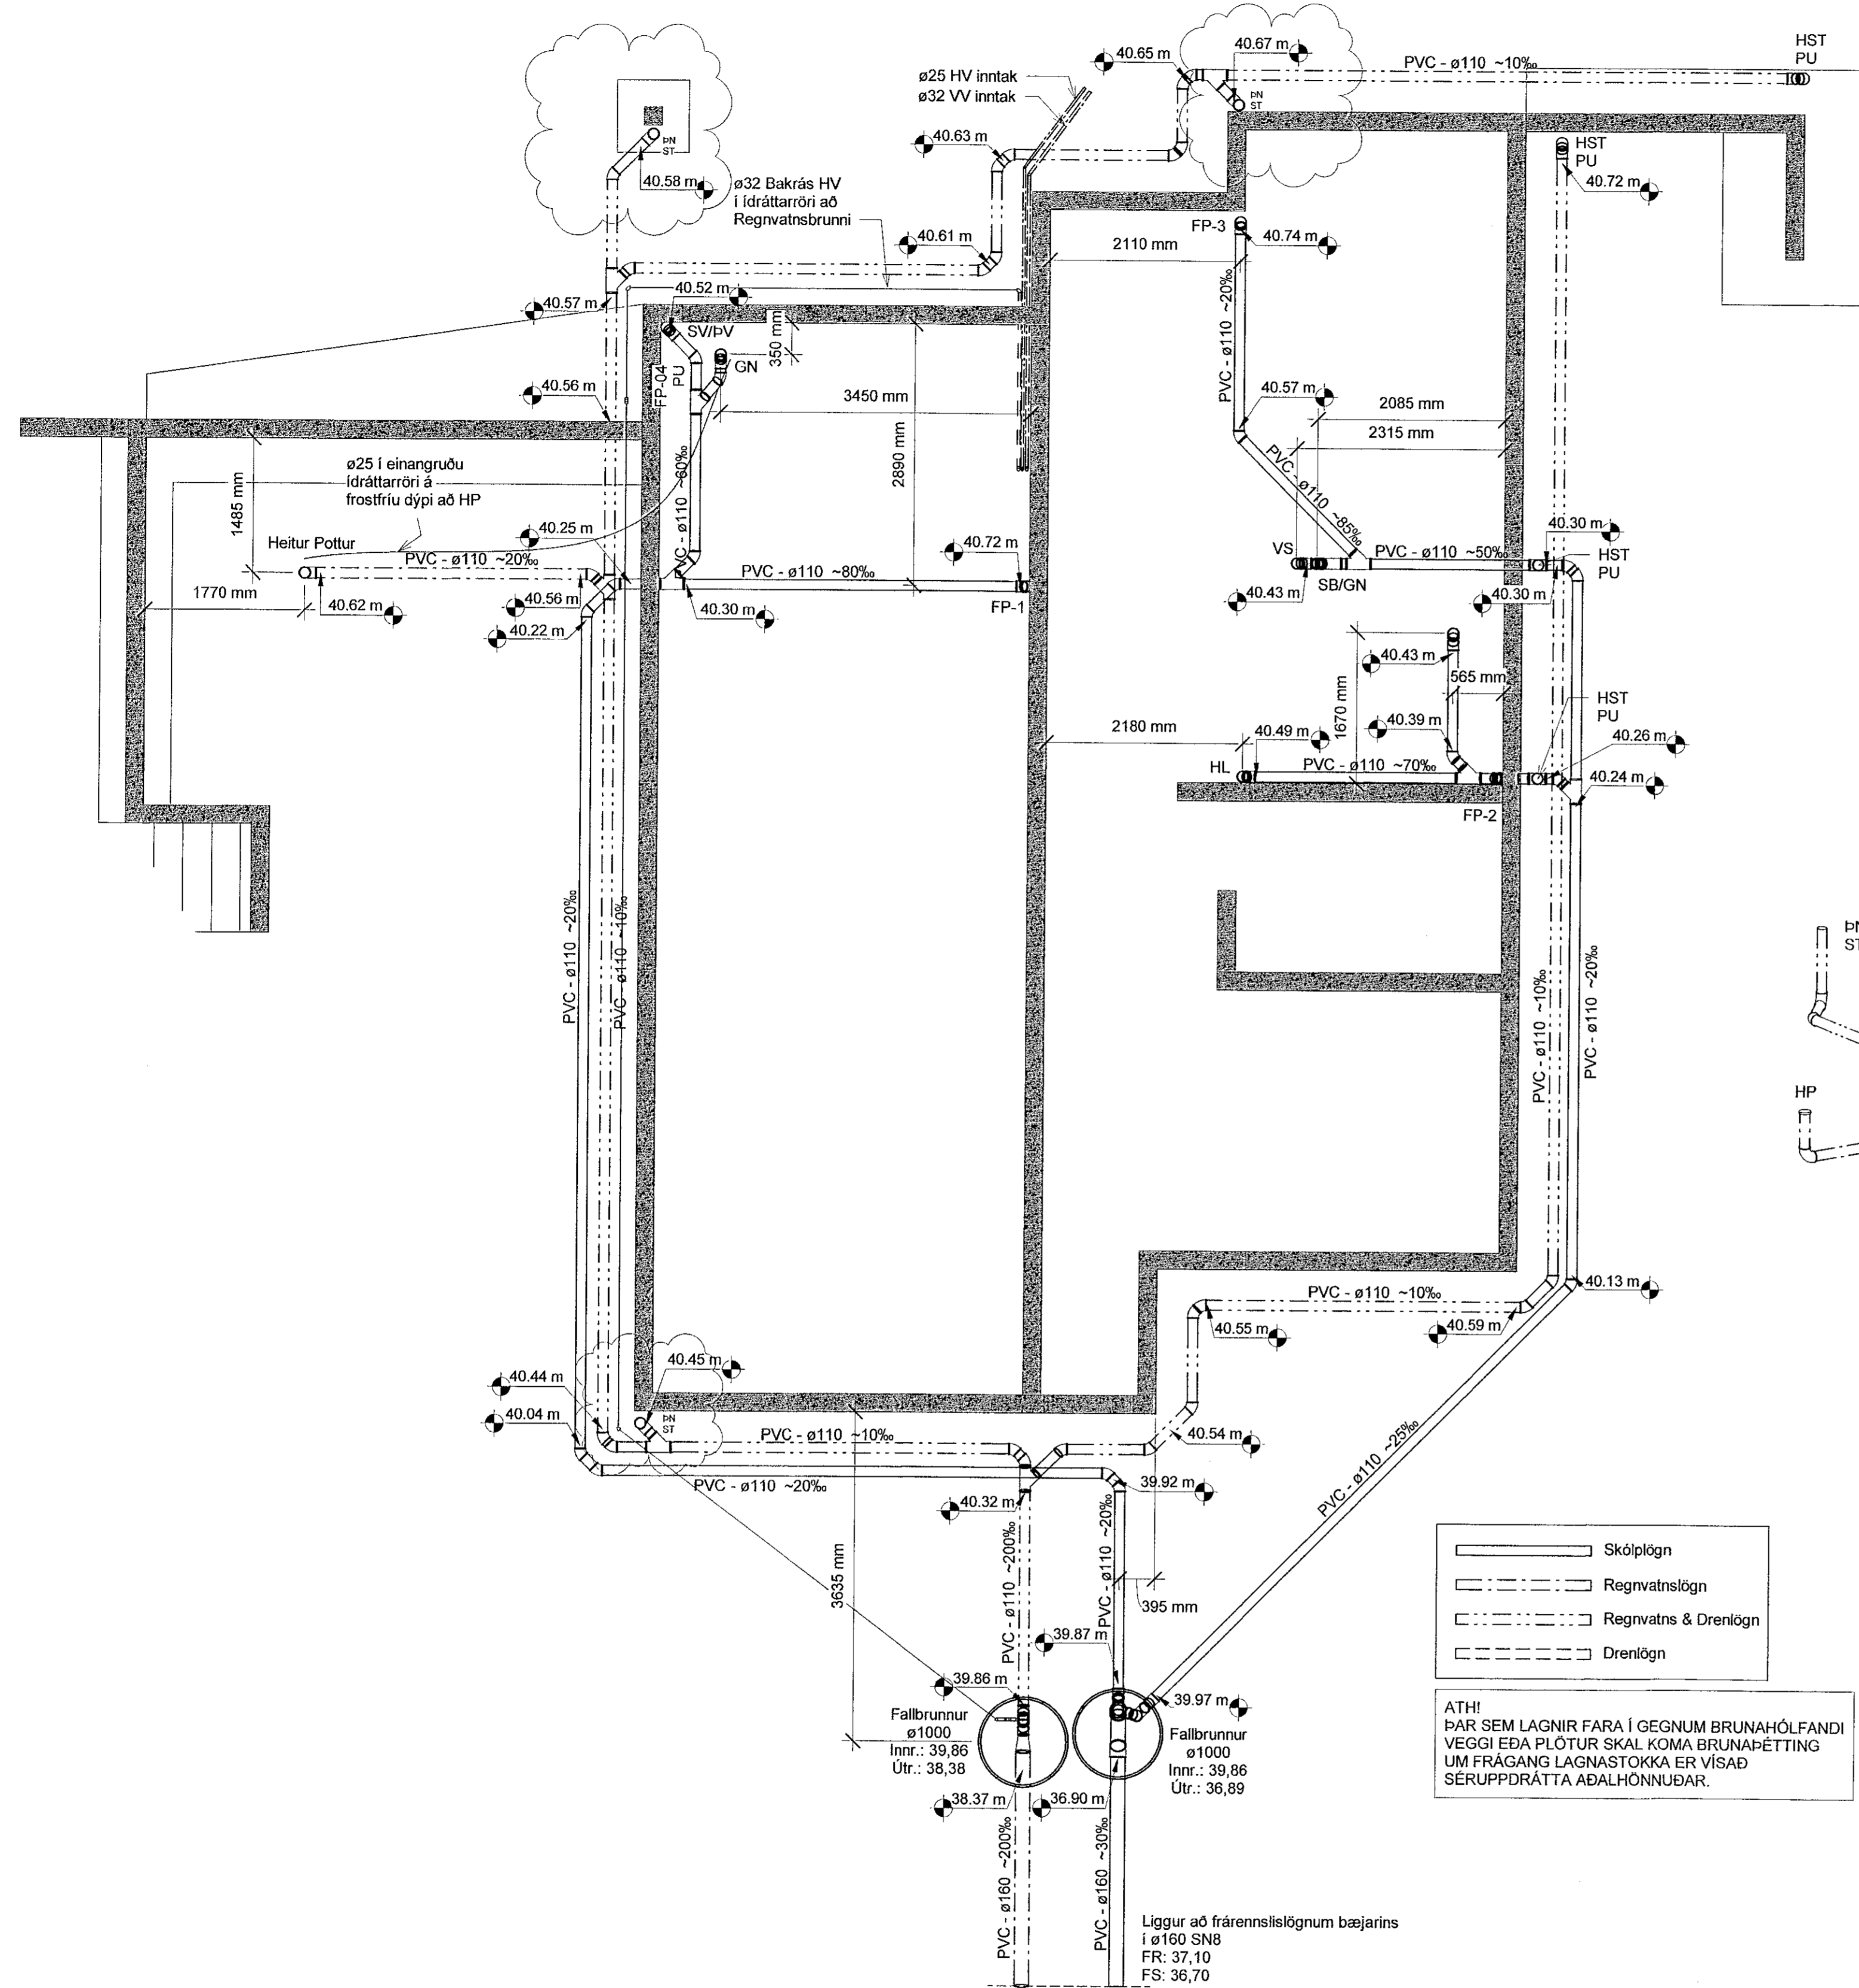

ALLAR FRÁRENNISLAGNIR Í JARÐVEGI ERU PVC  
LAGNIR INNAHÚSS SKULU VERA HLJÓÐDEMPANDI  
PP LAGNIR T.D. RAUPIANO FRÁ REHAU  
Lágmarkshalli á Regn/Drenlögnum eru 10%  
Lágmarkshalli á Skólplögnum eru 20%.

	Skólplögn
	Regnvatnslögn
	Regnvatns & Drenlögn
	Drenlögn

ATH!  
ÞAR SEM LAGNIR FARA Í GEGNUM BRUNAHÓLFANDI  
VEGGI EÐA FLÓTUR SKAL KOMA BRUNAPÉTTING  
UM FRÁGANG LAGNASTOKKA ER VISAÐ  
SERUPPDRÁTTA AÐALHÖNNUÐAR.

Liggur að frárennislögnum bæjarins  
í ø160 SN8  
FR: 37,10  
FS: 36,70

**VEKTOR**  
- hönnun og ráðgjöf -  
Síðumúla 3, 108 Rvk, s: 554-6650 / 897-5363

Völuskarð 9 - Hafnarfjörður

Frárennislagnir  
Grunnmynd og Rúmmynd

Mynd EÞK/OJH	Teikn OJH	Teikn nr. L-100-0
Dagsetning 21/11/19	Msk. 1:50	Bláskt. A1

Sigurður Halsteinnsson kt. 0308597749  
Byggingaáskvæðingur  
Netfang: sigurdur@vektor.is

Sigurður Halsteinnsson  
kt: 0308597749