

Ártun hönnunarstjóra:  
Kristinn Ragnarsson kt.120944-2669

- SKÝRINGAR - FRÆRENSLI:
- SKÓLPLÖGN
  - - - - - JARÐVATNSLÖGN
  - - - - - REGNVATNSLÖGN
  - - - - - AFFALLSLÖGN


SJÁ ALMENNAR SKÝRINGAR Á TEIKN. P0-01 OG P0-02.

SKÓLPLAGNIR ERU Ø110 PVC MEÐ RENNSLISHALLA 20% NEMA ANNAD SÉ TEKID FRAM Á TEIKNINGU.

JARÐVATNSLAGNIR ERU Ø110 PVC MEÐ RENNSLISHALLA 10% NEMA ANNAD SÉ TEKID FRAM Á TEIKNINGU.

REGNVATNSLAGNIR ERU Ø75 PP MEÐ RENNSLISHALLA 10% NEMA ANNAD SÉ TEKID FRAM Á TEIKNINGU.

FRÆRENSLISLAGNIR UNDIR ÁLAGI OKUTÆKJA SKULU HAFNA HRINGSTÍFNI SN8.

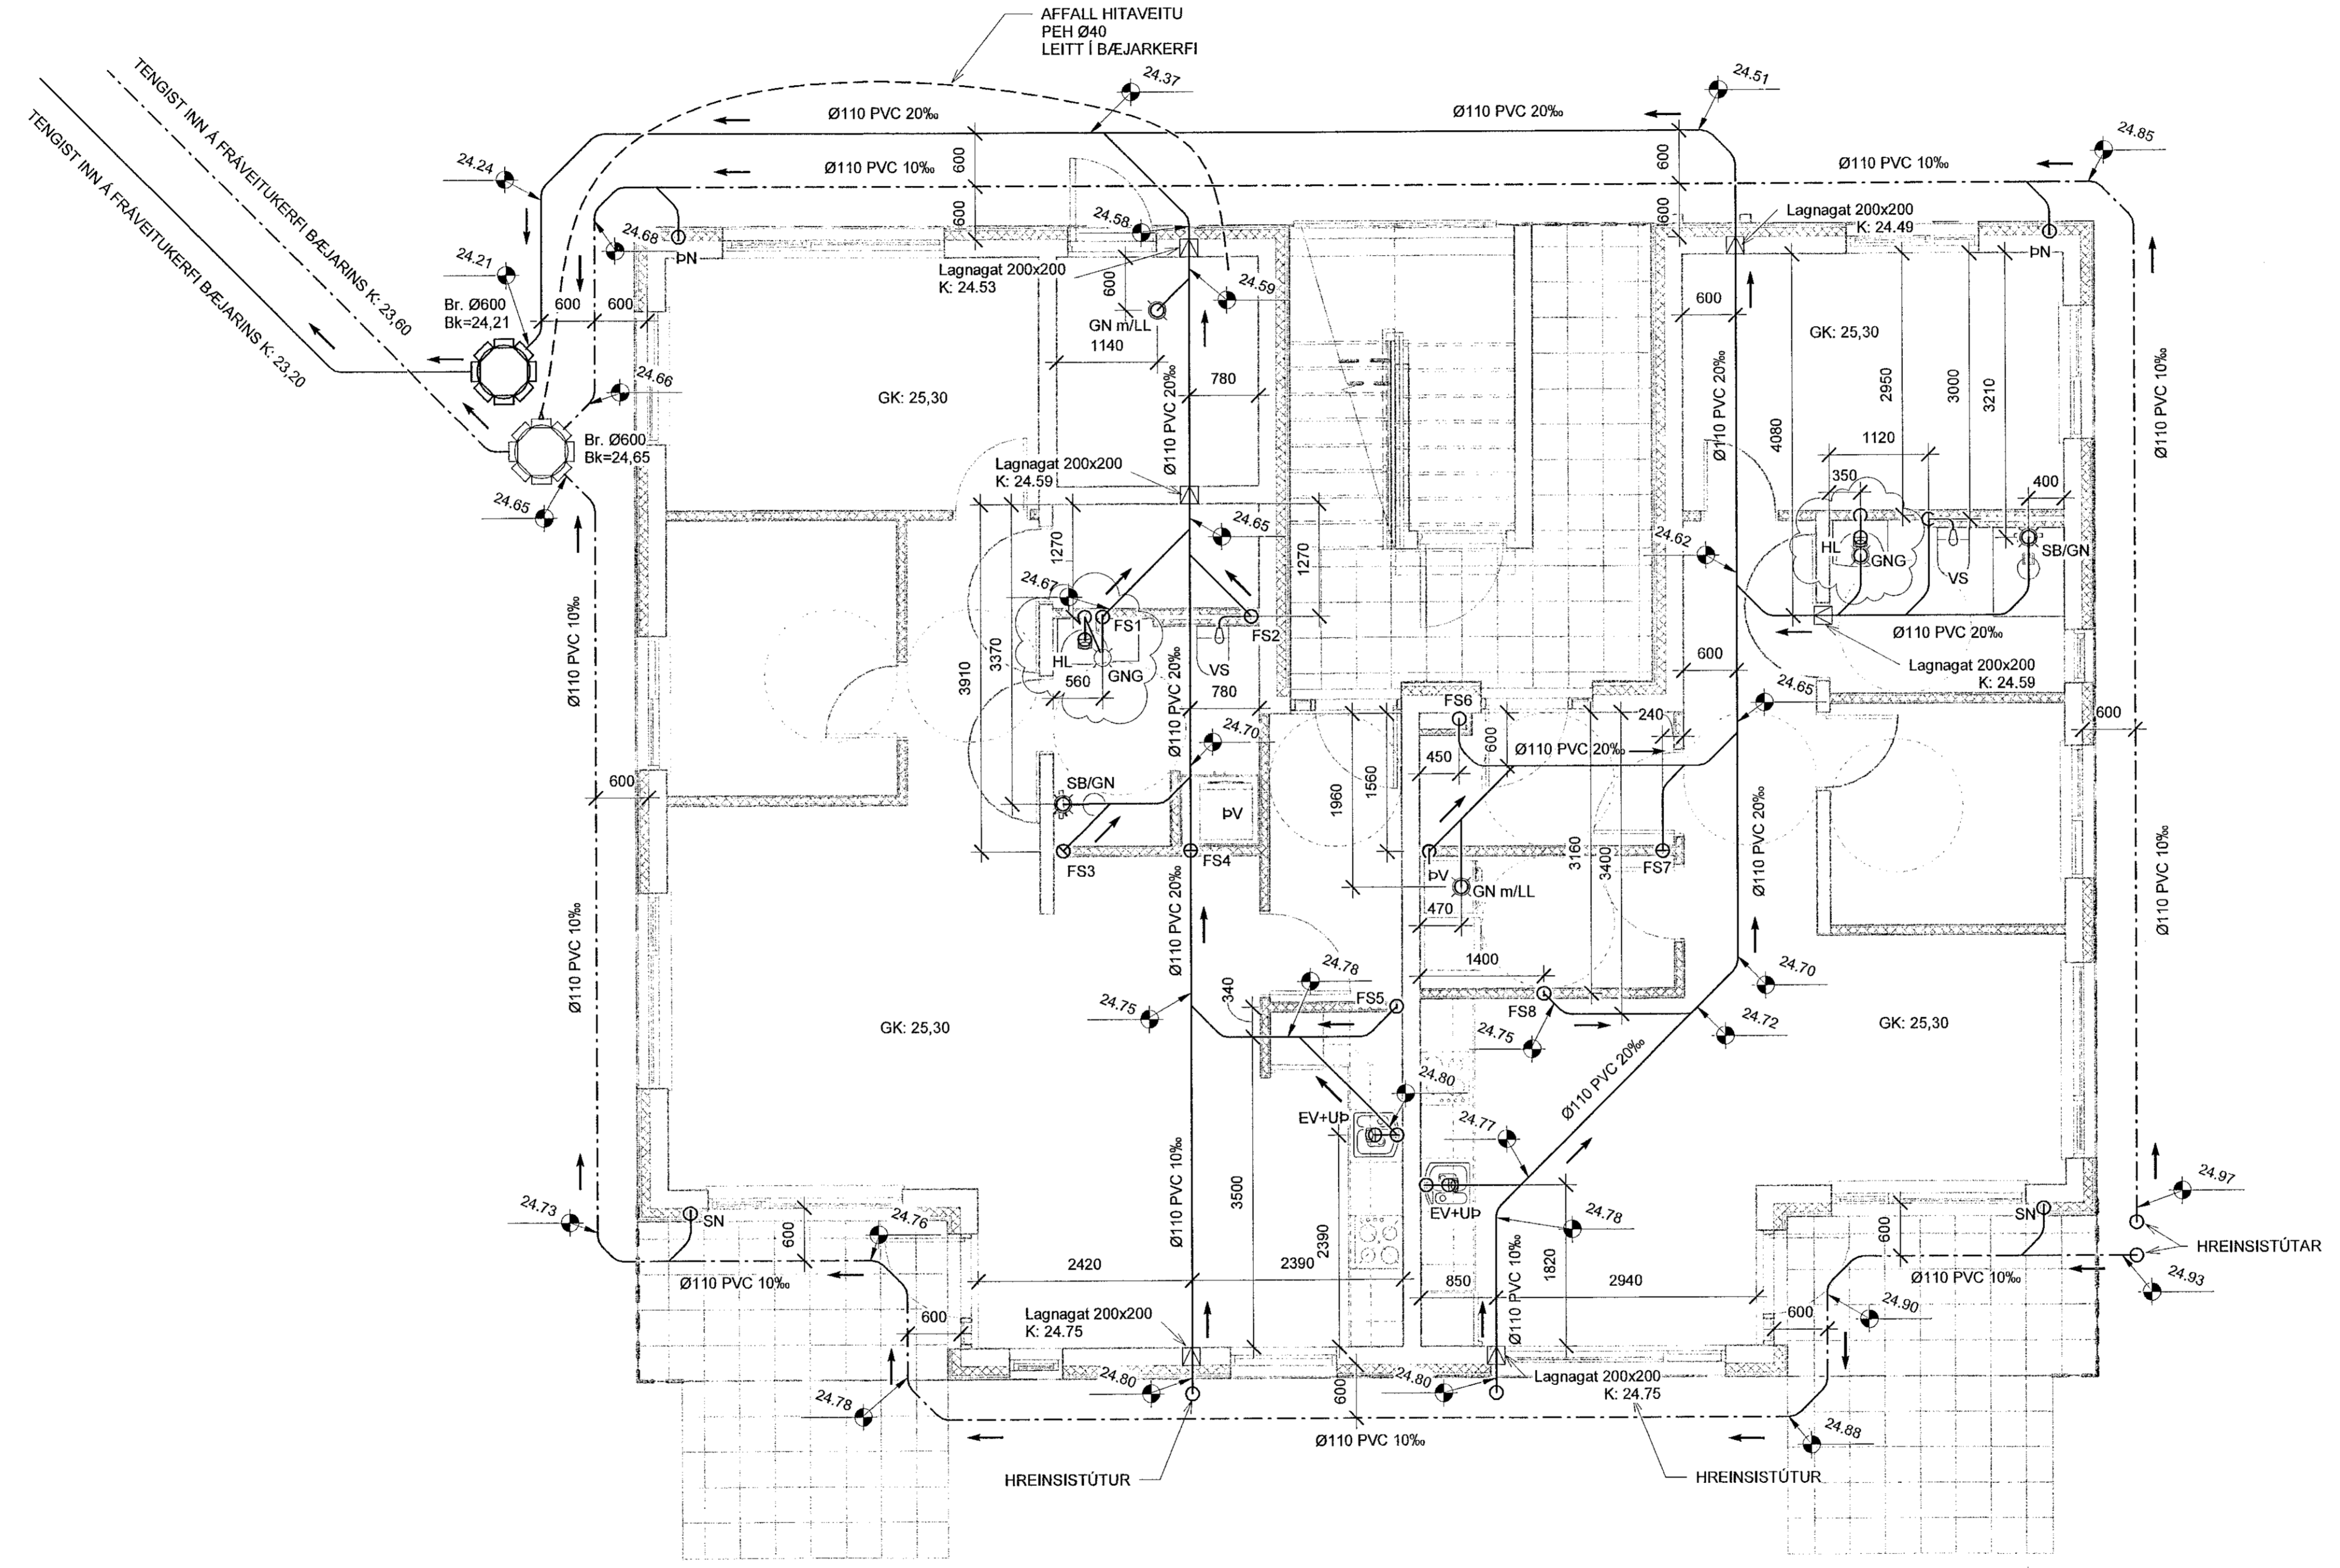

GRUNNMYND  
MKV. 1:50


3	20.02.2020	Þætt við gegnumsteymsmáuráðgjafi á badherbergi	JJ
2	05.11.2019	BREYTING A SVANANURFÖLLUM	JJ
1	02.10.2019	FRAMTUGAFA	JJ
Útg.	Dags.	Lýsing	Nafn

**VERKFRÆÐISTOFA**

NEW NORDIC ENGINEERING ehf  
Háðamari 6 - 201 Kópavogur Ísland  
s. 854-4080 / 895-3077 / 895-3577  
Kl. 520914-1450, nne@nne.is www.nne.is

**STUÐLASKAÐ 11**  
221 HAFNARFJÖRÐUR  
FRÆRENSLI - GRUNNLAGNIR

Hönnun:	JJ	Verkúmer:	19004
Verkefnastjóri:	JJ	Mælikvarði:	1:50
Teiknaði:	SJ	Dagsetning:	20.02.2020
Yfirfari:	PBE	Bláð:	Útgáfa:
Samþykkt:	Jökull Jónsson Kt. 270575-4209	P1-01	3

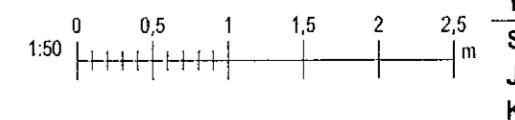

Skrá: 21.2.2020 10:46:28 Pict: 09/27/19

