



Samþykkt þann
03 APR 2020
Byggingarfulltrúinn í Hafnarfjarði
F.h. Sigurður Steinar Jónsson

Áritun hönnunarstjóra:
Kristinn Ragnarsson kt:1209442669

SKÝRINGAR - FRÆRENNSLI:
 ————— SKÓLPLOGN
 - - - - - REGNVATNSLÖGN

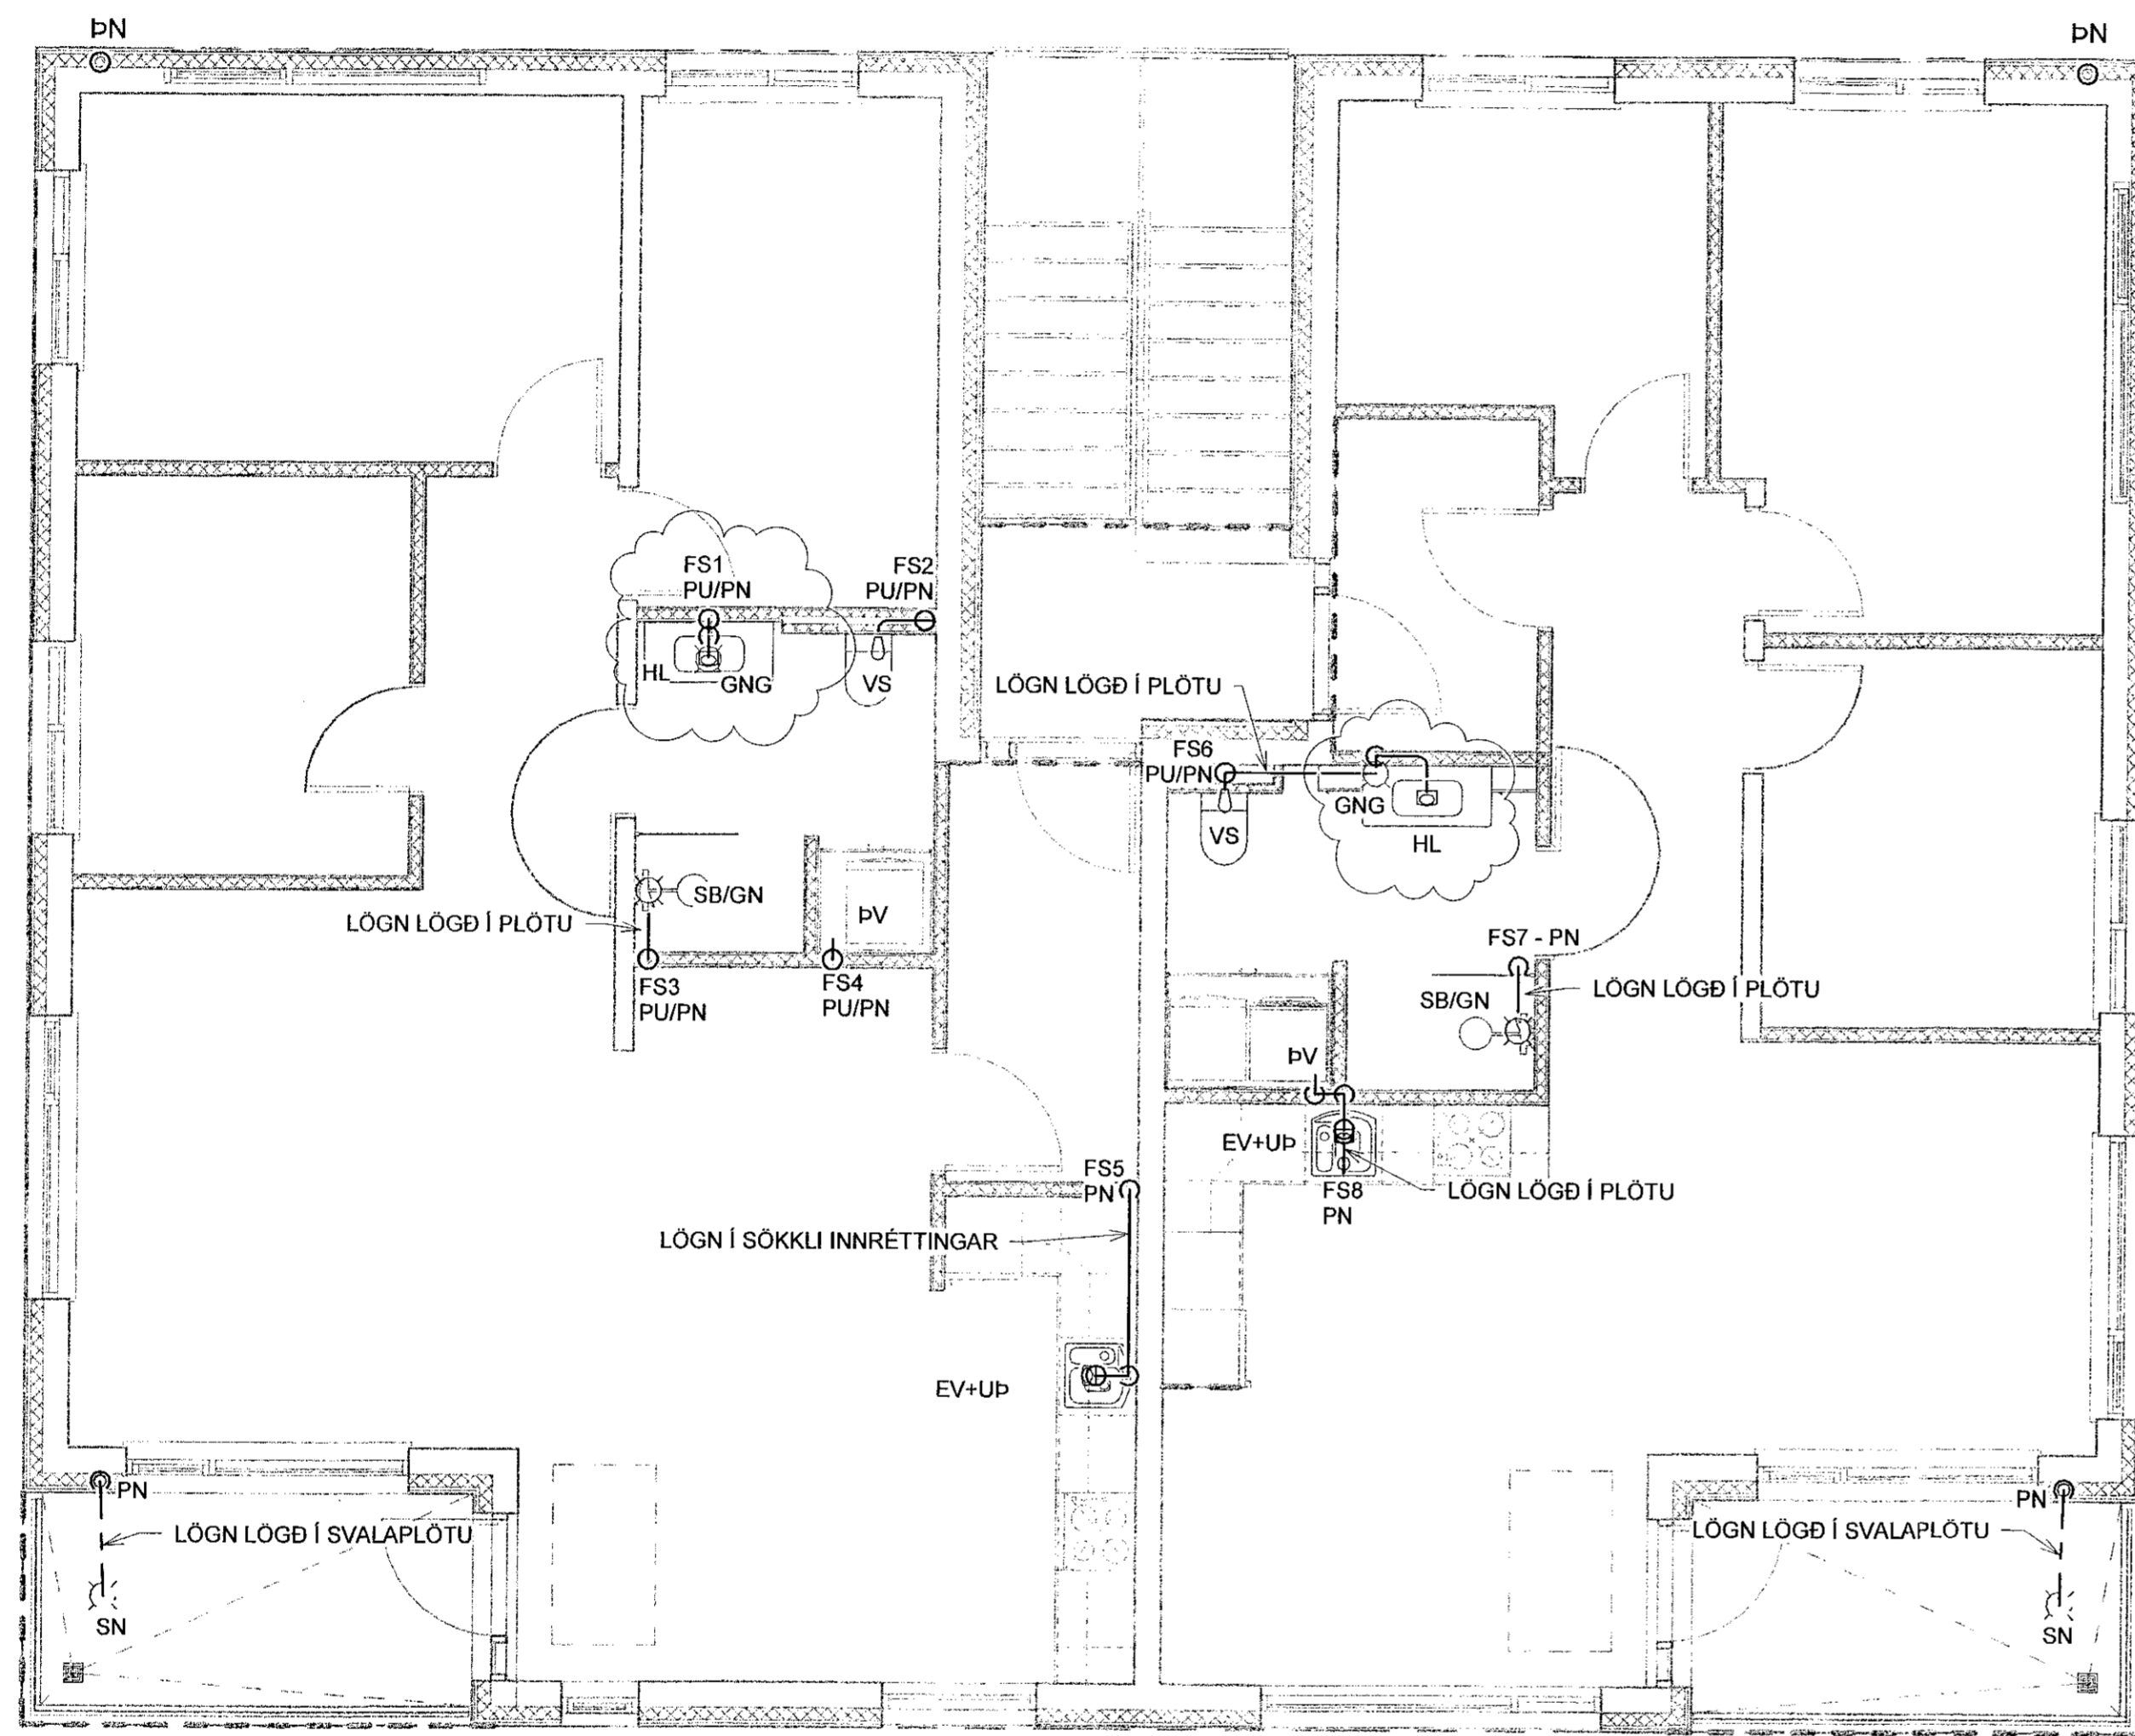

GRUNNMYND
MKV. 1:50

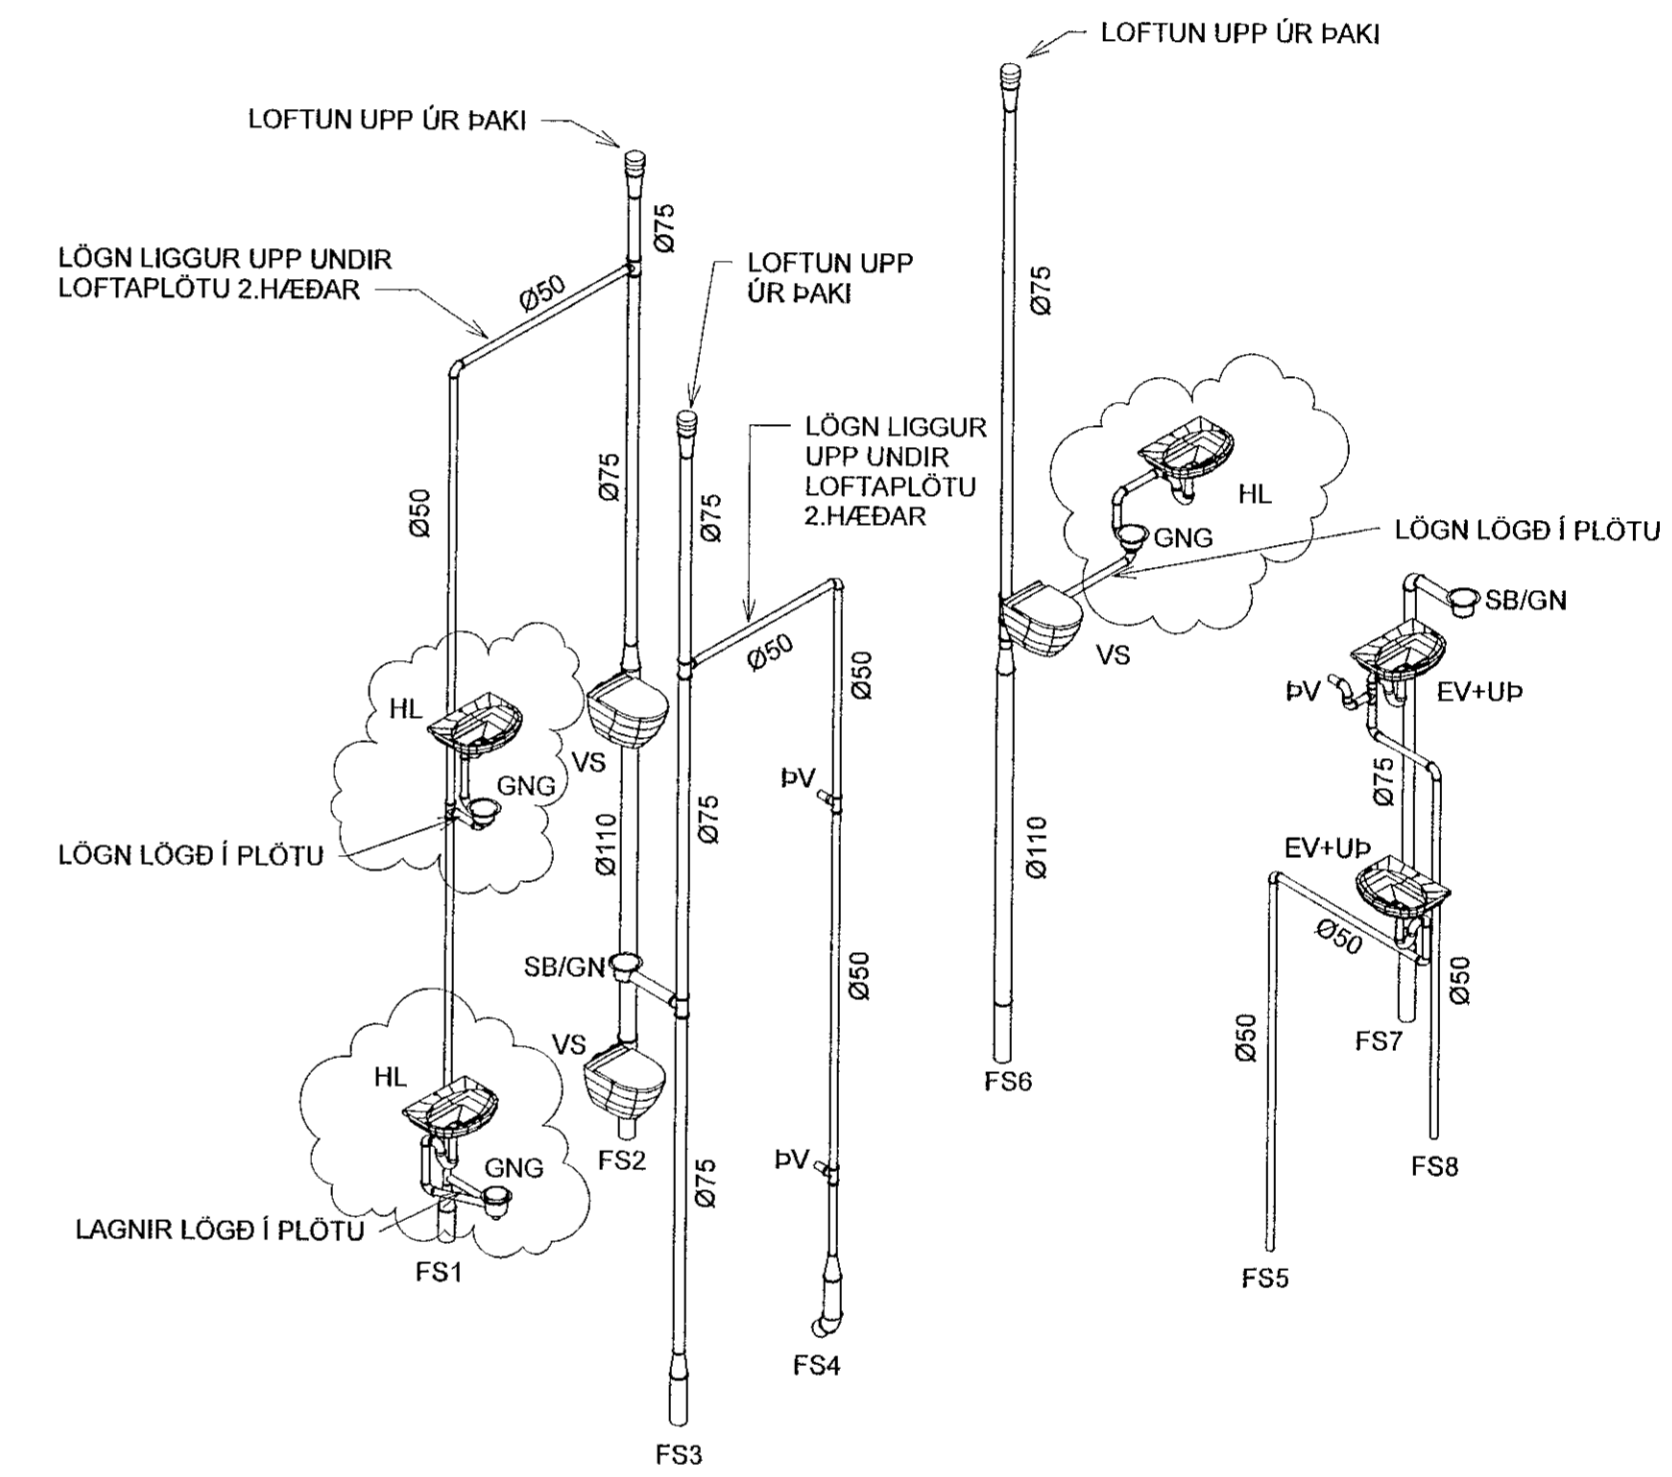


RÚMMYND
MKV. 1:50

3	20.02.2020	Þeitt við gegnumsteymsritunir Eilífur á baðherbergi	JJ
2	06.11.2019	BREYTING Á SVALANBURFÖLLUM	JJ
1	02.10.2019	FRUMTGAFA	JJ
Útg.	Dags.	Lýsing	Nafn

VERKFRÆÐISTOFA
 NEW NORDIC ENGINEERING ehf
 Háðamirí 6 - 201 Kópavogur Ísland
 s. 854-4080 / 859-3077 / 859-3577
 kt. 520914-1450. rne@nne.is www.nne.is

STUÐLASKAÐ 11
 221 HAFNARFJÖRÐUR
 FRÆRENNSLI - GRUNNMYND 2.HÆÐ
 RÚMMYND

Hönnun:	JJ	Verknúmer:	19004
Verkefnastjóri:	JJ	Mælikvarði:	1:50
Tilknað:	SJ	Dagsetning:	20.02.2020
Yfirfarið:	HBE	Bláð:	Útgáfa:
Samþykkt:	Jökull Jónsson Kt. 270575-4209	P1-02	3

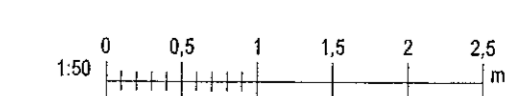

Save: 21.2.2020 10:18:23

Copyright © New Nordic Engineering ehf. - Hönnuð af Eilífur Steinar Jónsson - Frærennslint samþykkt