



Samþykkt þann
03 APR 2020
Byggingarfulltrúinn í Hafnarfjörð
F.H. Sigurður Steinar Jónsson

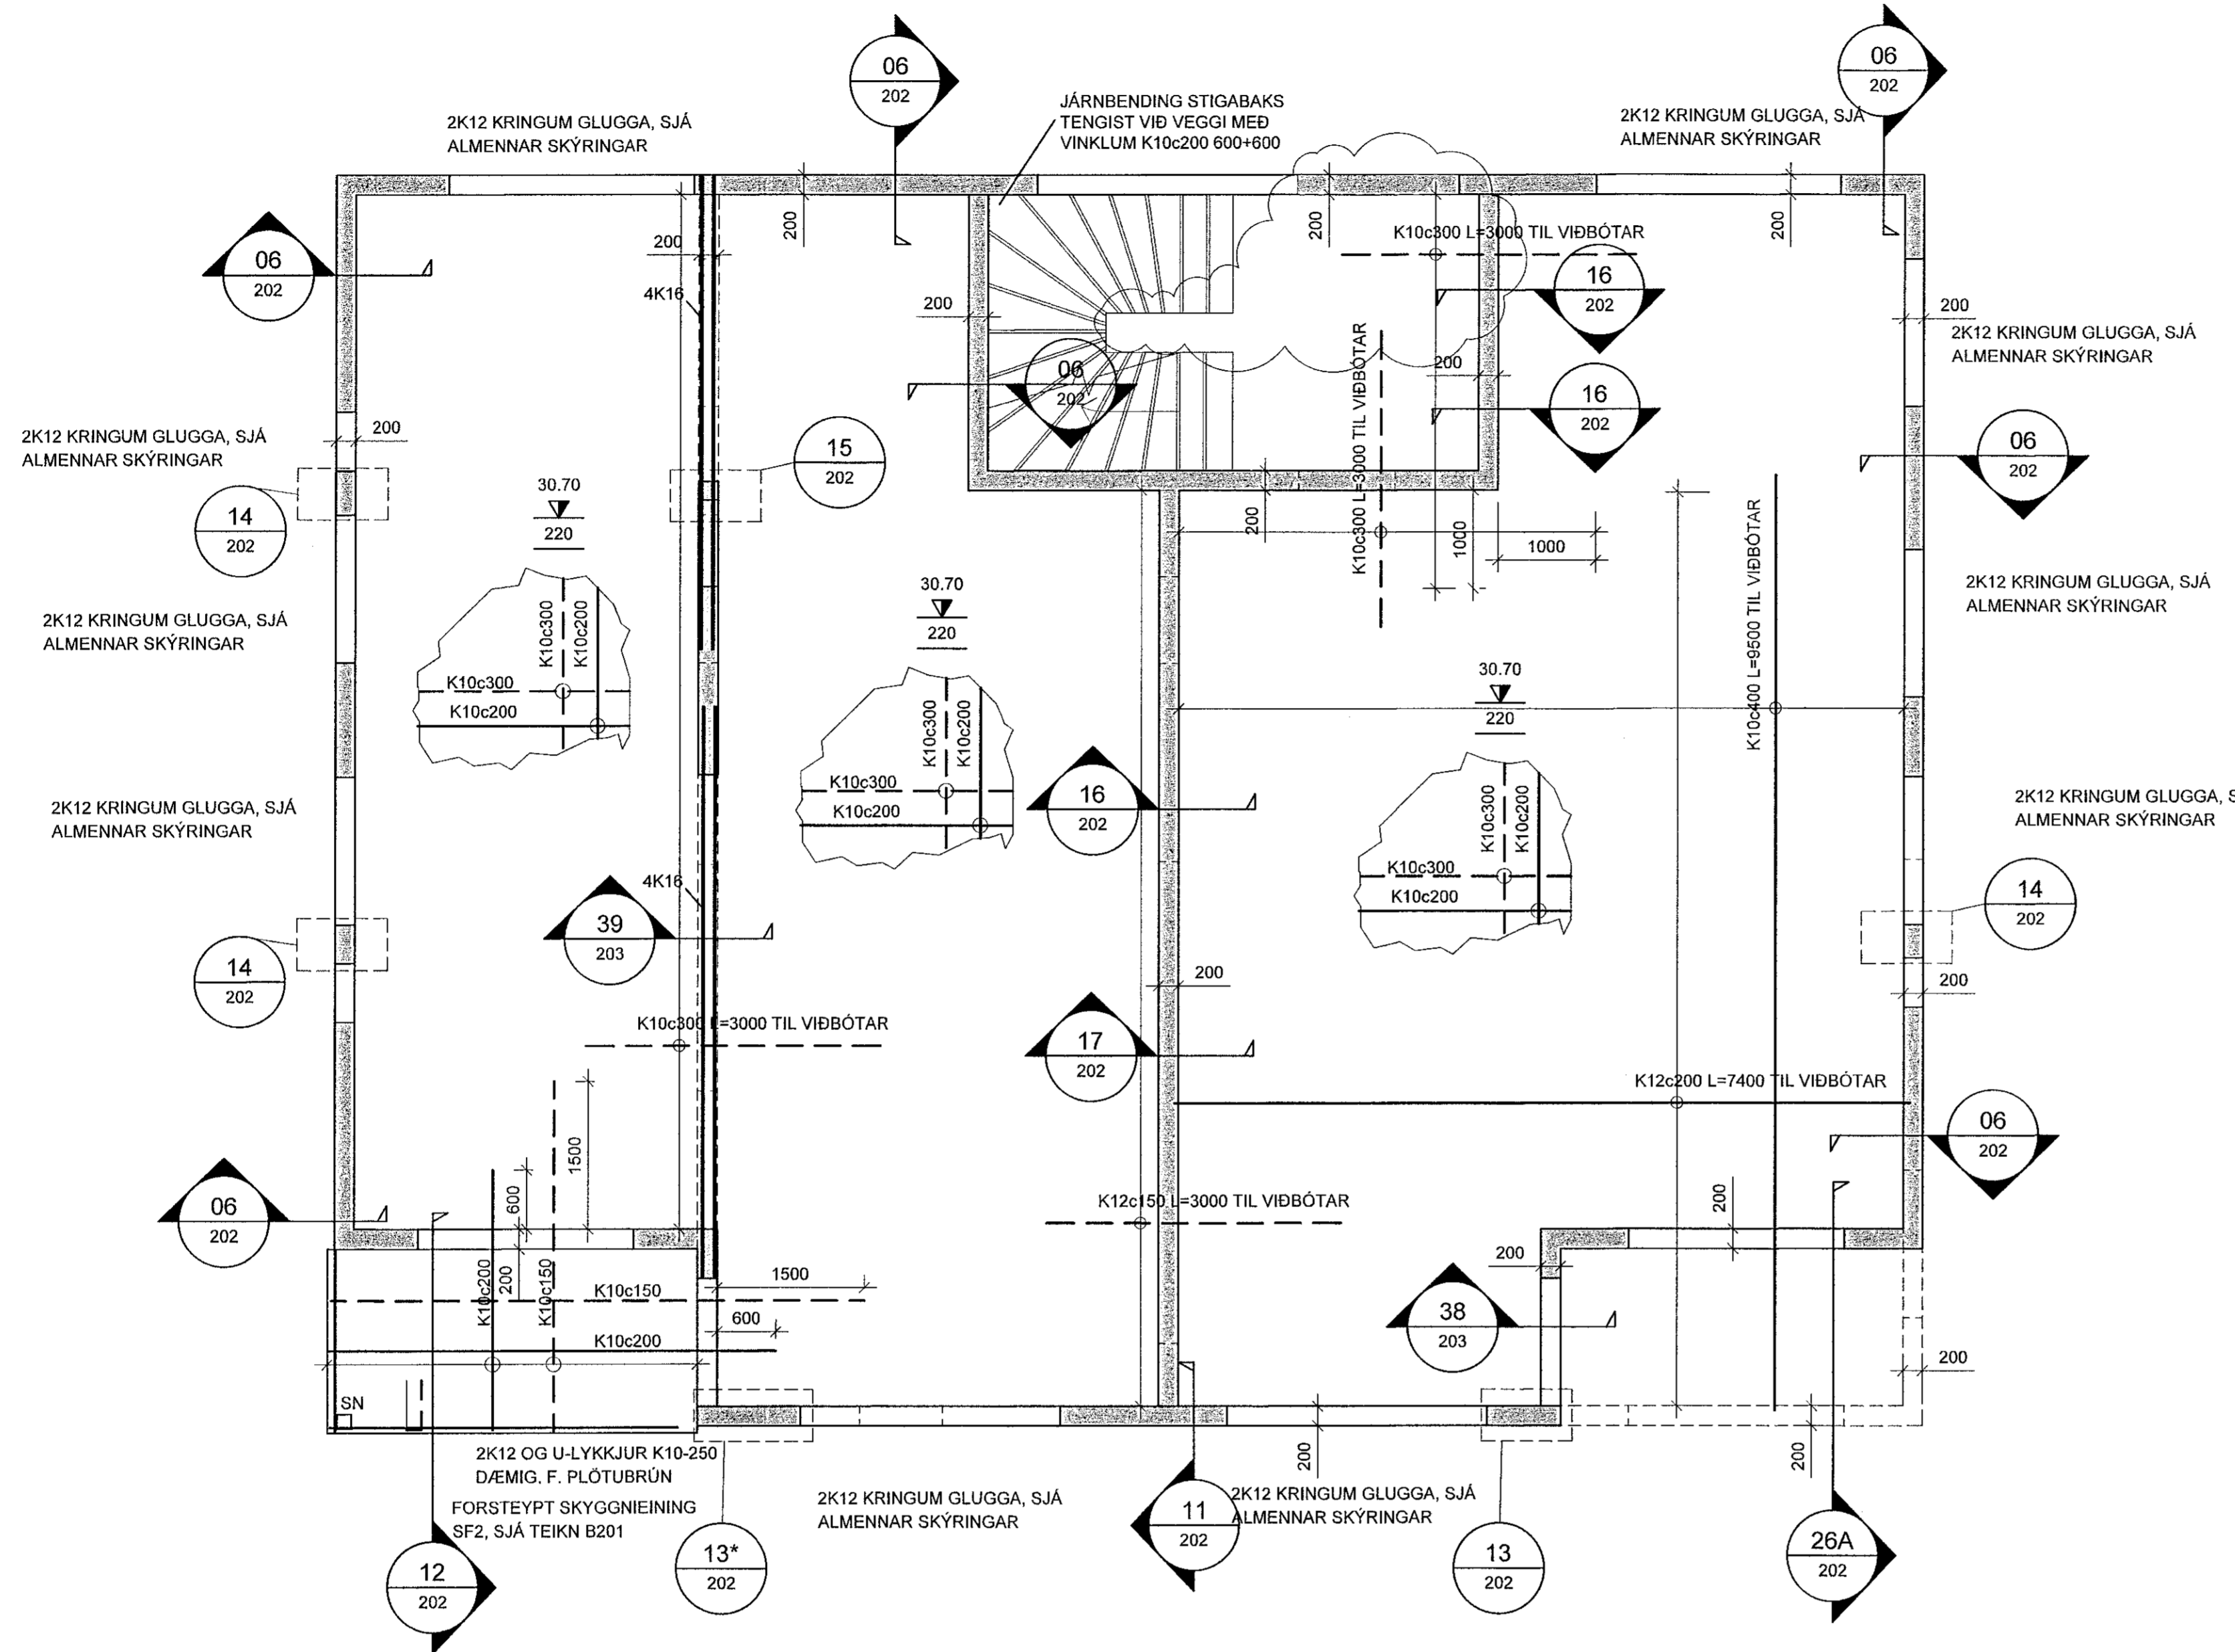

ATH!
ALMENNAR SKÝRINGAR SJÁ TEIKN. B001
BENDING VEGGJA NEMA ANNAD SÉ TEKID FRAM:
150mm ÞYKKIR:
EINFALT NET K10c200 LÖÐRÉTT OG K10c250 LÁRÉTT
180/200mm ÞYKKIR:
TVÓFALT NET K10c200 LÖÐRÉTT OG K10c250 LÁRÉTT
JÄRNUN KRINGUM OP ER 2K12 OG JÄRNAFYRIRKOMULAG SKV SKÝRINGARBLADI (NEMA ANNAD KOMI FRAM) Í INNVEGGJUM KOMA 2K12 Í VEGGENDA
SÉU JÄRNABAKKAR NOTADIR Í STAÐ VINKLA/U-LYKKJA SKULU ÞEIR VALDIR ÞANNIG AD JÄRNAMAGNID SÉ ÞAD SAMAN.
EINANGRUNARÞYKKIR ERU
-100mm PLASTEINANGRUN UNDIR BOTNPLÖTU (24kg/m³)
GRUNNUR FYLLIST MED FROSTPOLINI GRÚS EBA ÖBRU VIÐURKENNDU FROSTPOLNU EFNI.
ÞJAPPA SKAL Í 300mm LÖGUM MED 60kg VIBRASLEDA. FARA SKAL A.M.K. ÞRJÁR YFIRFERDIR Á HVERT LAG. VIÐ ÞJÖPPUN MÁ HÆÐARMUNUR FYLLINGAR EKKI VERA MEIRA EN 500mm (NEMA Í STÖDVEGGJUM). HLUTFALL KORNA MINNA EN 0.02mm SKAL EKKI VERA MEIRA EN 3% AF ÞYNGD FYLLINGAREFNISINS. ENGINN STEINNI Í FYLLINGUNNI MÁ VERA STÆRRI EN 1/4 AF LAGÞYKKT VIÐ ÞJÖPPUN.
LAGNAGÓT SJÁST Á GATAPLANSTEIKNINGUM LAGNA.
KJARNABORA/SAGA MÁ FYRIR LÖGNUM EF EKKI HEFUR VERID GERT FYRIR ÞEIM Í UPPSTEYPU.
LAGNAGÓT ERU BREIDD OG HÆÐ 200x200 NEMA ANNAD KOMI FRAM. LAGNAGÓT SJÁST Á LAGNATEIKNINGUM. LENDI KÓTI Á GATI UNDIR NEÐRI BRÚN SÖKKULS (HÁÐ SÖKKULDÝPT) ÞÁ LIGGUR LÖGNIN UNDIR SÖKKULVEGG.
FYRIFARA SKAL ALLAR MÁLSETNINGAR OG HÆÐARKÓTA M.T.T TEIKNINGAARKITEKTA OG GERA HÖNNUÐUM VIÐVART EF MISRÆMI FINNST.
① BITASKÖR BMF 51x195 FULLNELGDUR MED 40/40 KAMBSAUM

GRUNNMYND - MILLIGÓLF 1 HÆÐAR
MKV. 3

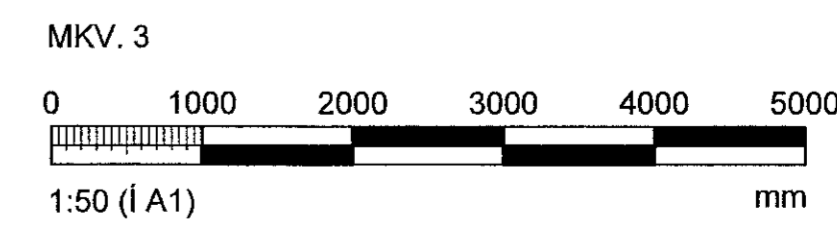

ARITUN HÖNNUNARSTJÓRA KRISTINN RAGNARSSON 120944-2685			
BREYTINGAR			
NR.	DAGS.	BREYTING	SB.
1	30.01.2020	Frumútgáfa	SAO
2	26.02.2020	BREYTING	SAO
VERKFRÆÐISTOFA			
NEW NORDIC ENGINEERING ehf. Mt. 520914-1450 HÆÐASMÁRI 6, 201 KÖPAVOGUR nne@nne.is S:8544080/(FJ)8993577/(HO)8993077/(SAG)			
SAMÞYKKT Hákon Örn Órnason 300577-3169			
VERK STUÐLASKARÐ 13 HAFNARFJÖRÐUR			
TEIKNING BURÐARVIRKI MILLIGÓLF 1 HÆÐAR GRUNNMYND			
HANNAÐ	TEIKNAD	YRFRFARID	MÆLKVARÐI
SAO	SAO	HOÓ	1/50
			/A1
DAGS.	VERK NR.	TEIKNING NR.	ÚTGÁFA NR.
26.02.2020	19004	B103	2