


Sambýkkt þann
03 APR 2020
Byggingarfulltrúinn í Hafnarfirði
F.h. Sigurður Steinar Jónsson

Áritun hönnunarstjóra:
Kristinn Ragnarsson kt:120944-2669

SKÝRINGAR - FRÁRENNSLI:
 ————— SKÓLPLÖGN
 - - - - - REGNWATNSLÖGN

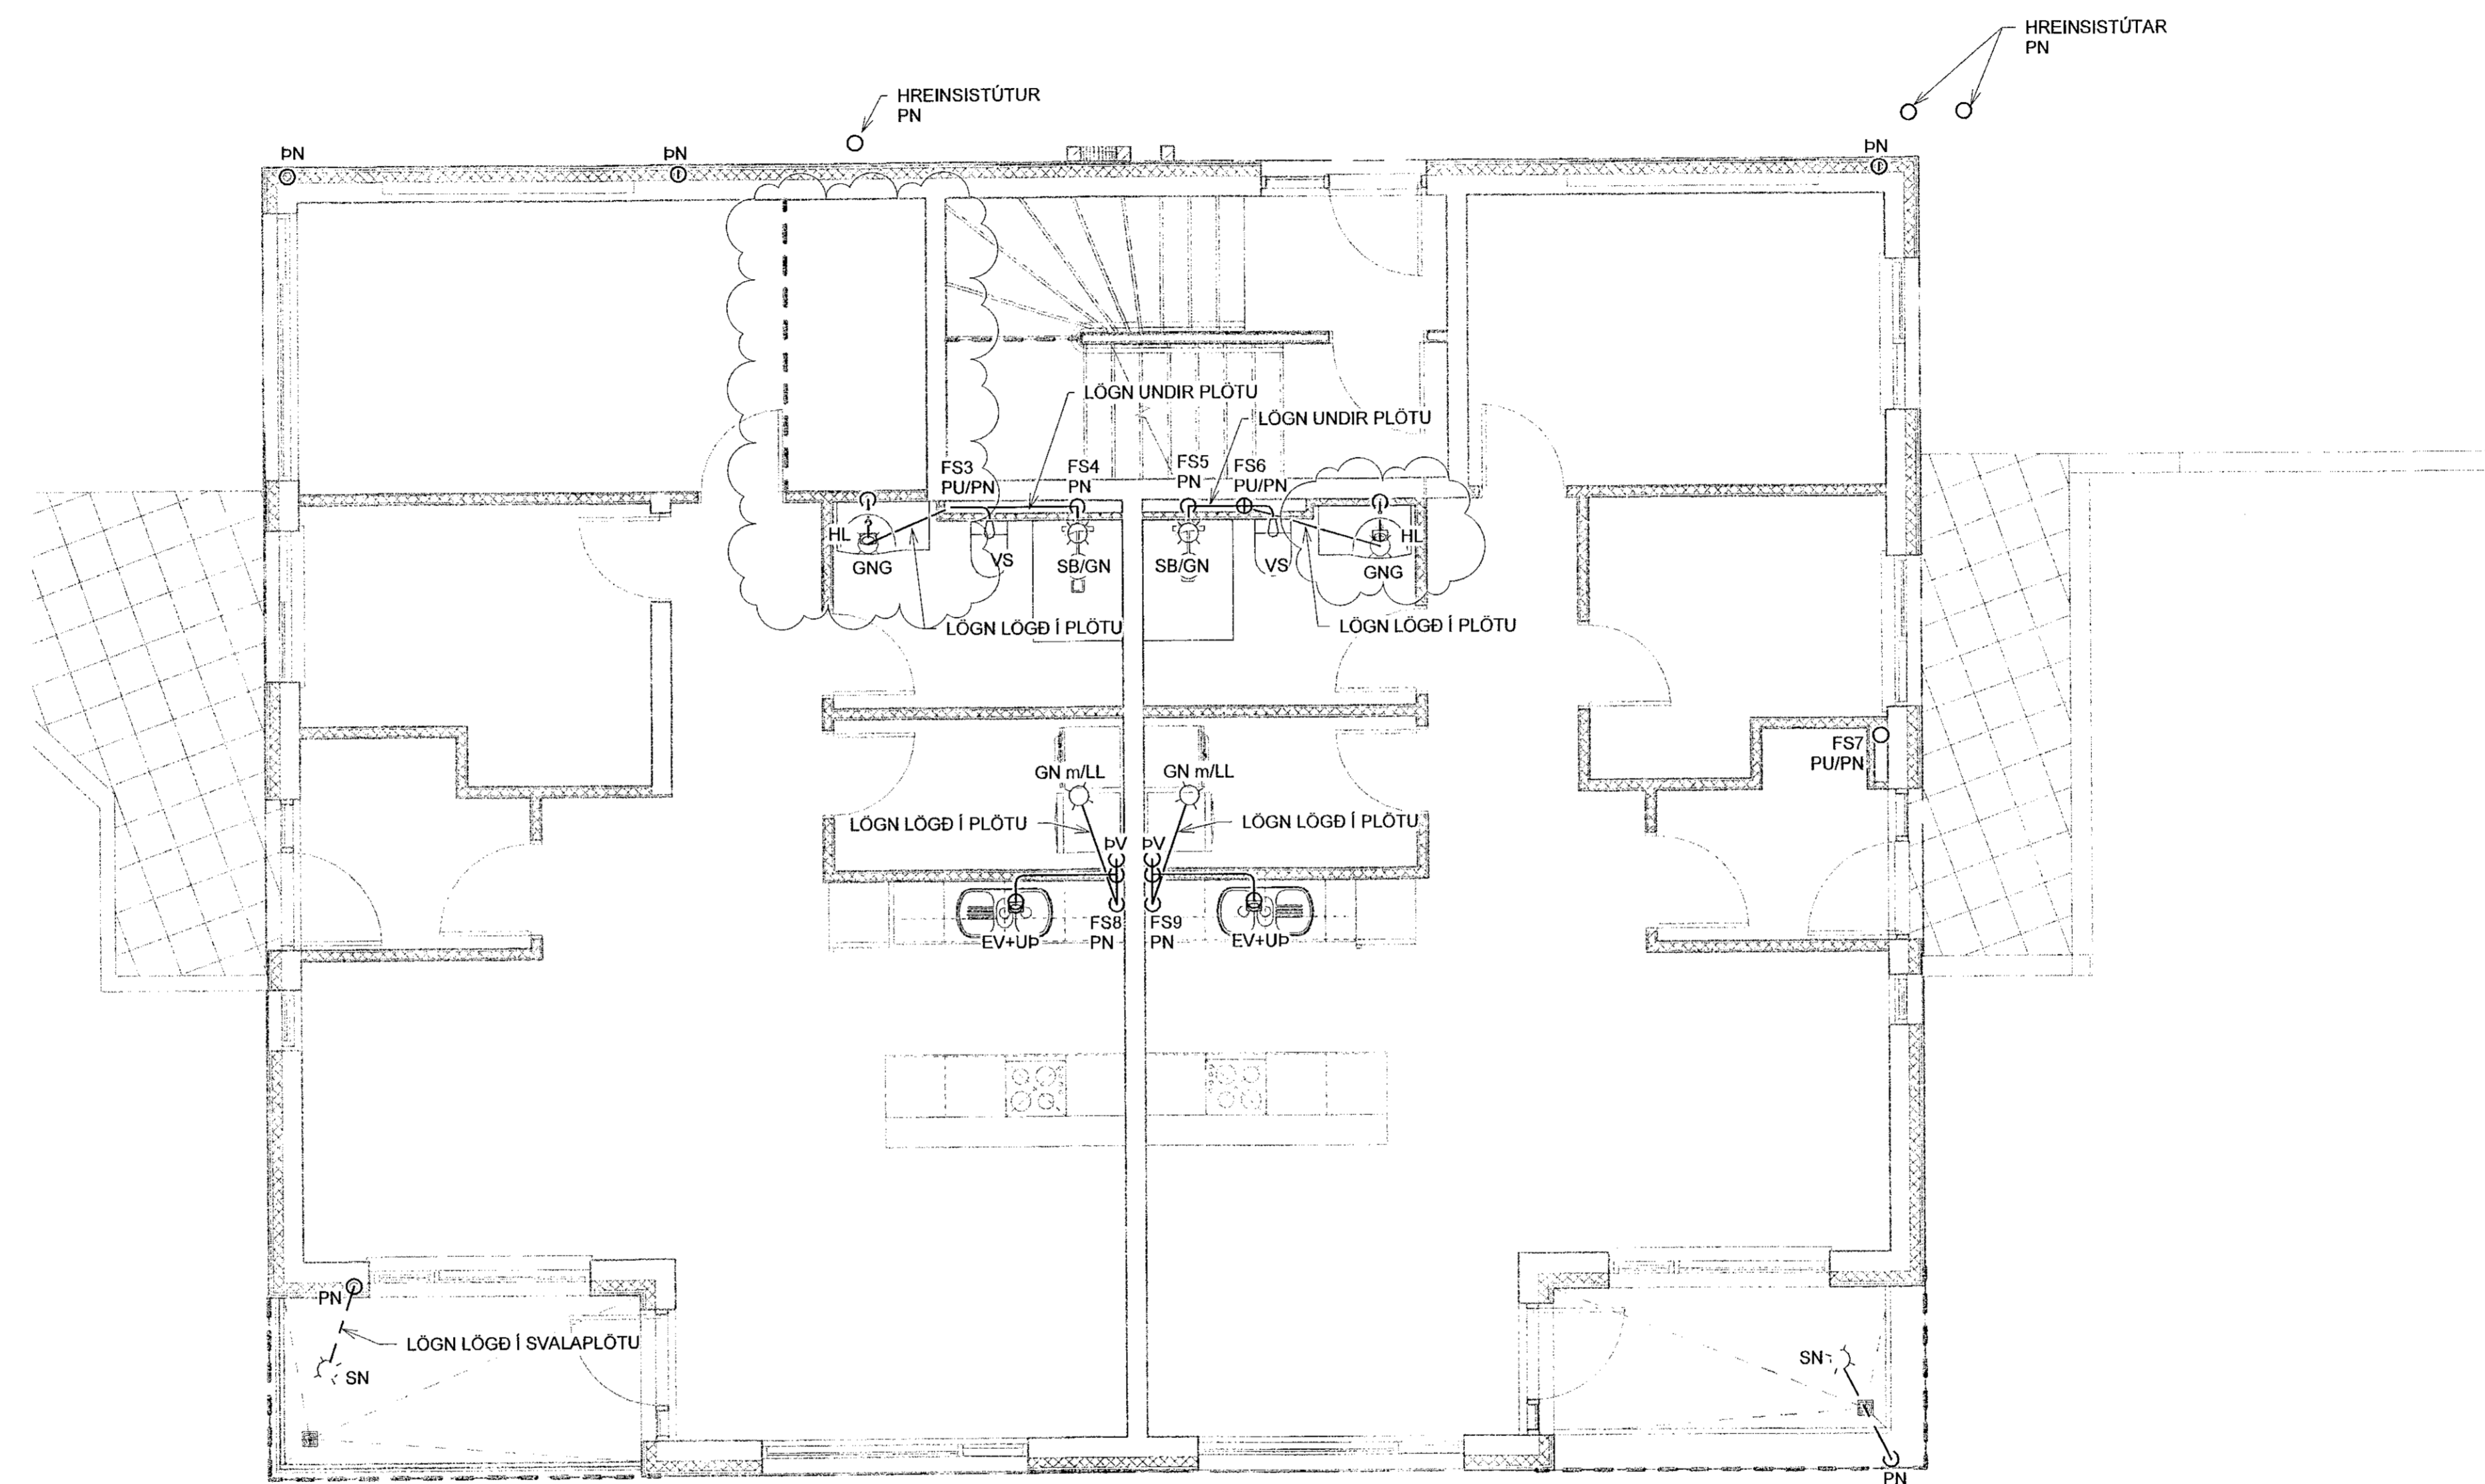

GRUNNMYND
MKV. 1:50

3	20.02.2020	Bætt við gegnumdreymisdrúrfillum, breytt einna ókþulag. FS2 í sýslagur	JJ
2	05.11.2019	Bætt við niðurfalli, breyting á fallstimmum 4 & 5 og svalanúrfillum	JJ
1	02.10.2019	FRUMÚTGÁFA	JJ
Útg.	Dags.	Lýsing	Nafn


VERKFRÆÐISTOFA

NEW NORDIC ENGINEERING ehf
Hæðanári 6 - 201 Kópavogur Ísland
s. 854-4080 / 899-3077 / 899-3577
Kt. 520914-1450. nne@nne.is www.nne.is

STUÐLASKARÐ 13

221 HAFNARFJÖRÐUR
FRÁRENNSLI - GRUNNMYND 1.HÆÐ

Hönnun:	JJ	Verknúmer:	19004
Verkefnastjóri:	JJ	Mælikvarði:	1:50
Teyknað:	SJ	Dagsetning:	20.02.2020
Yfirfari:	SBE	Blað:	Útgáfa:
Sambýkkt:	Jökull Jónsson Kt. 270575-4209	P1-02	3

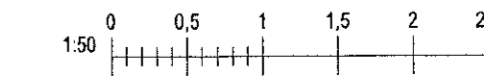

Save: 20.02.2020 14:48:32 Pkt: 1000719

Copyright © New Nordic Engineering ehf. - Hönnuð skýringar eru alinn með vörumerki - Flóðskur og 304 skýringar samþykkt