



Samþykkt þann
03 APR 2020
Byggingarfulltrúinn í Hafnarfrói
F.h. Sigurður Steinar Jónsson

Áritun hönnunarstjóra:
Kristinn Ragnarsson kt. 120844-2669

SKÝRINGAR - FRÆNNSLI:
 ————— SKÓLPLOGN
 - - - - - REGNVATNSLOGN

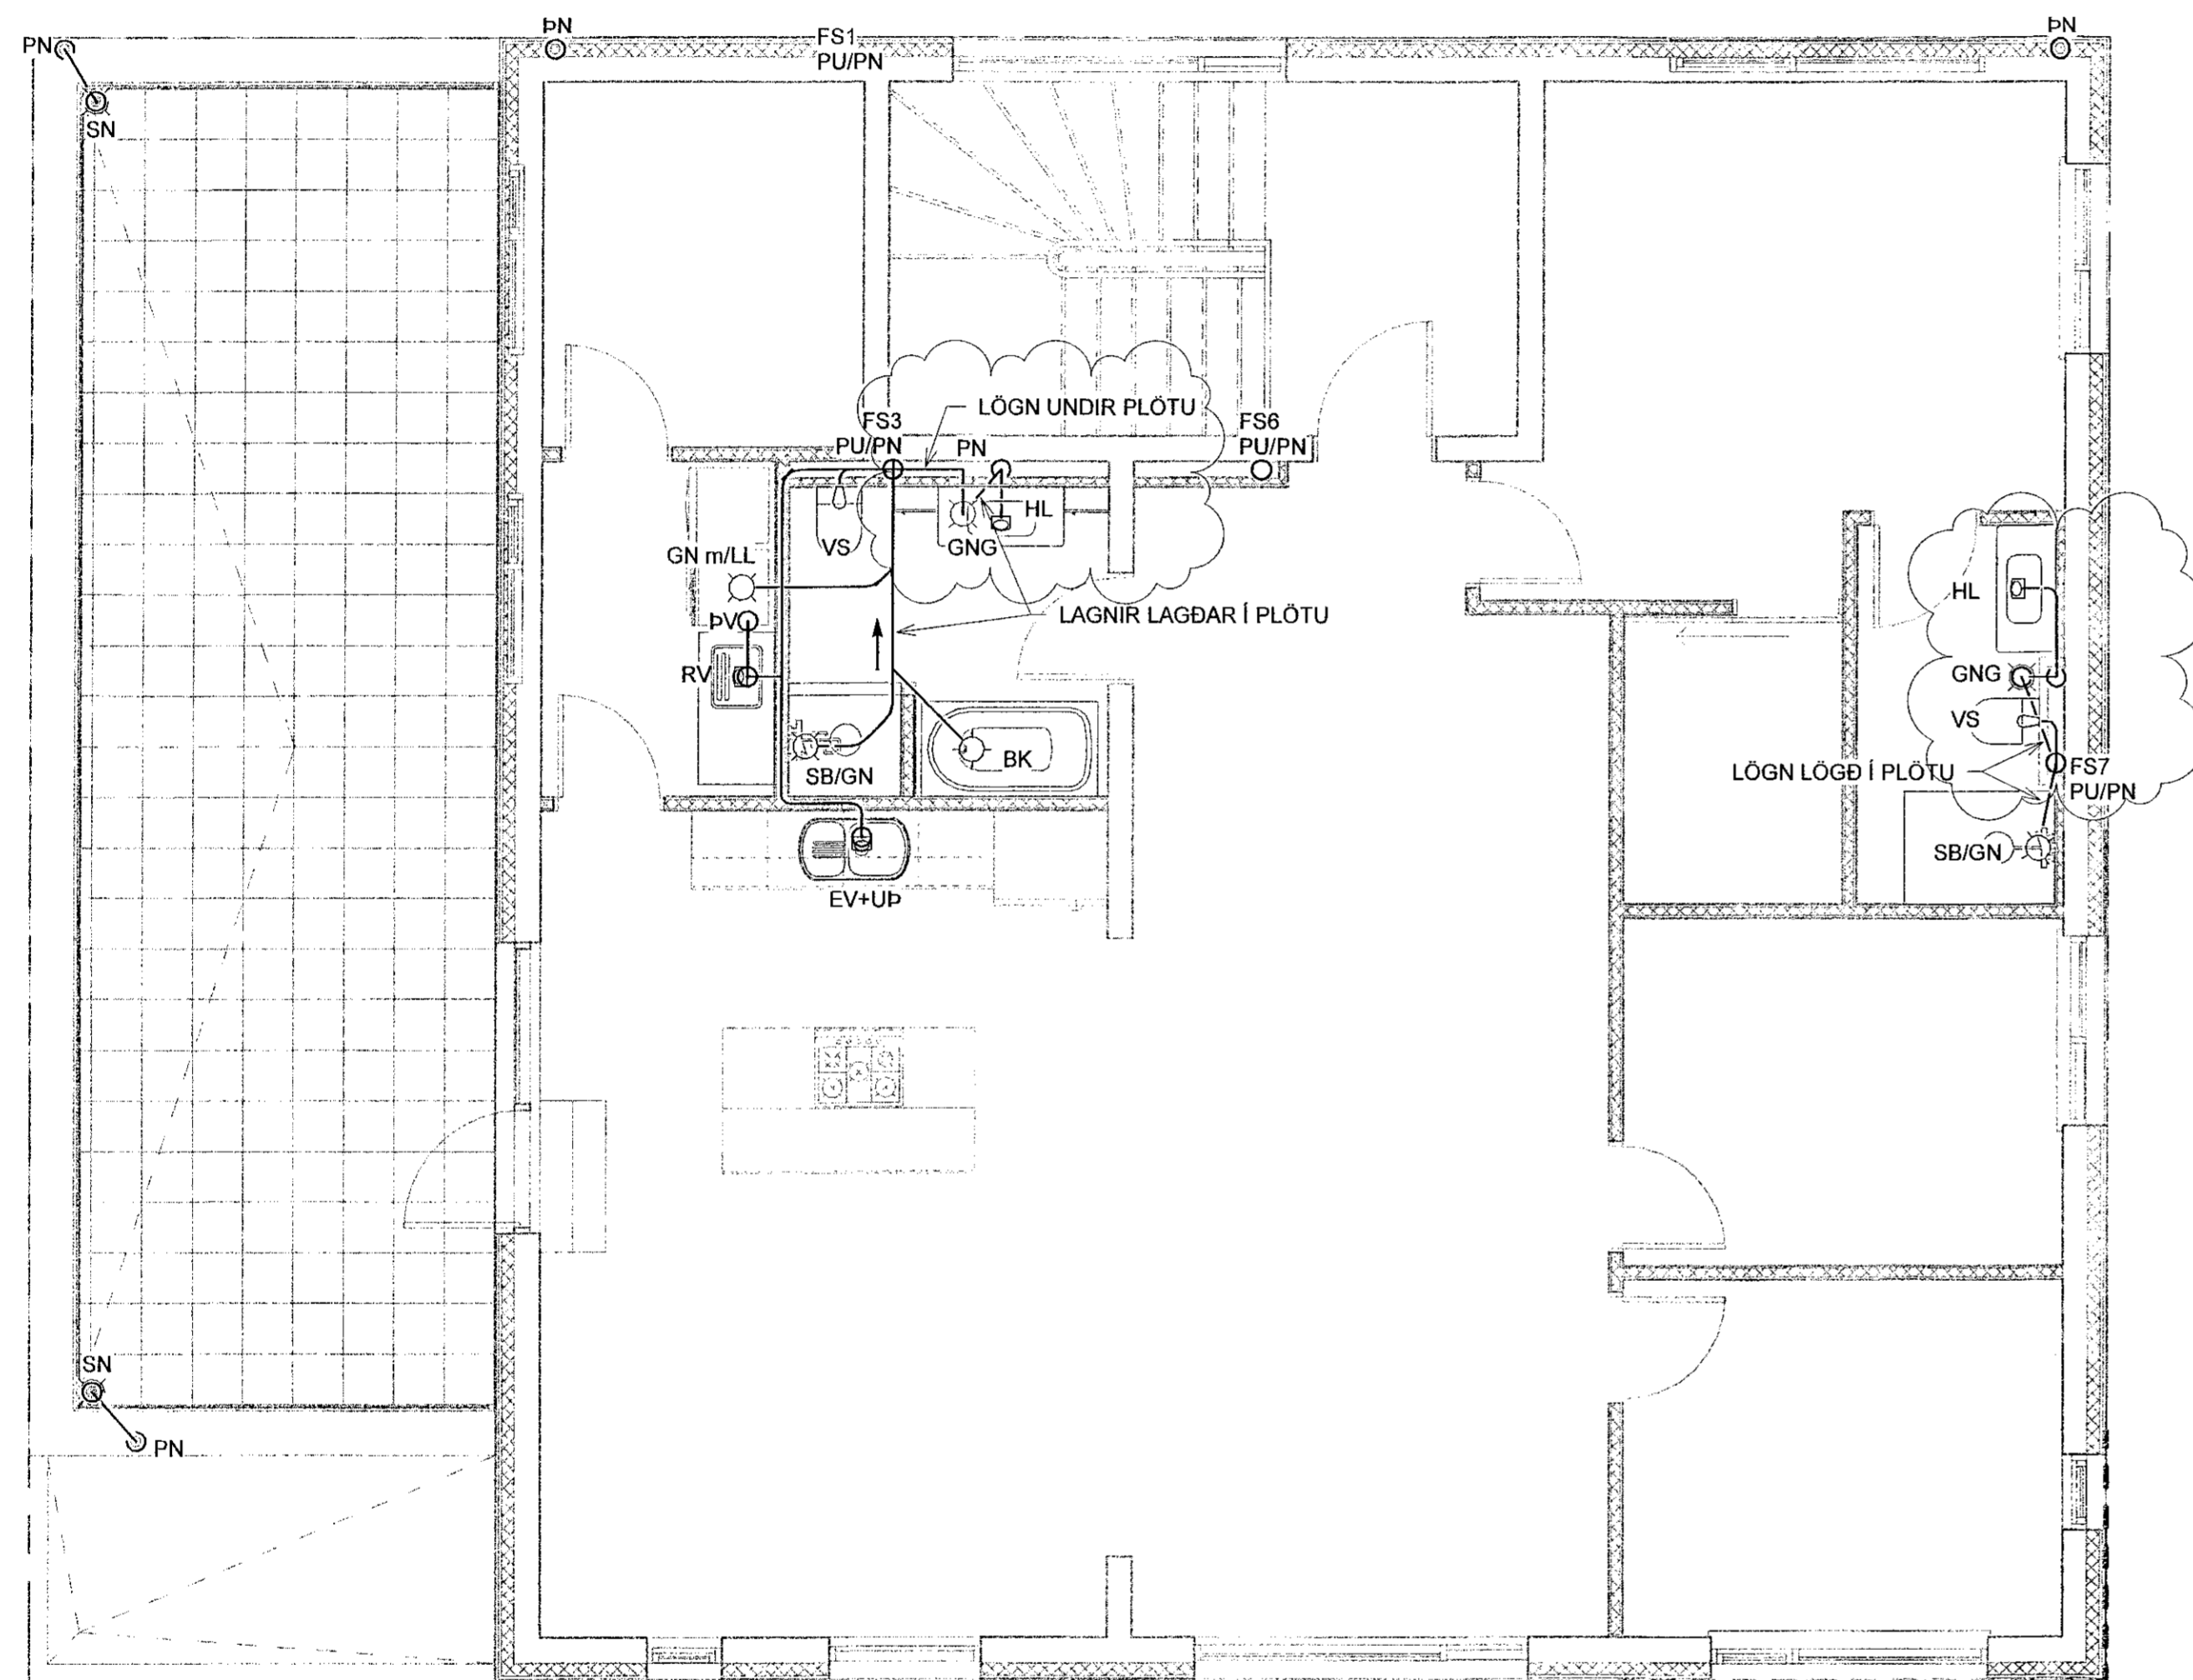

GRUNNMYND
MKV. 1:50

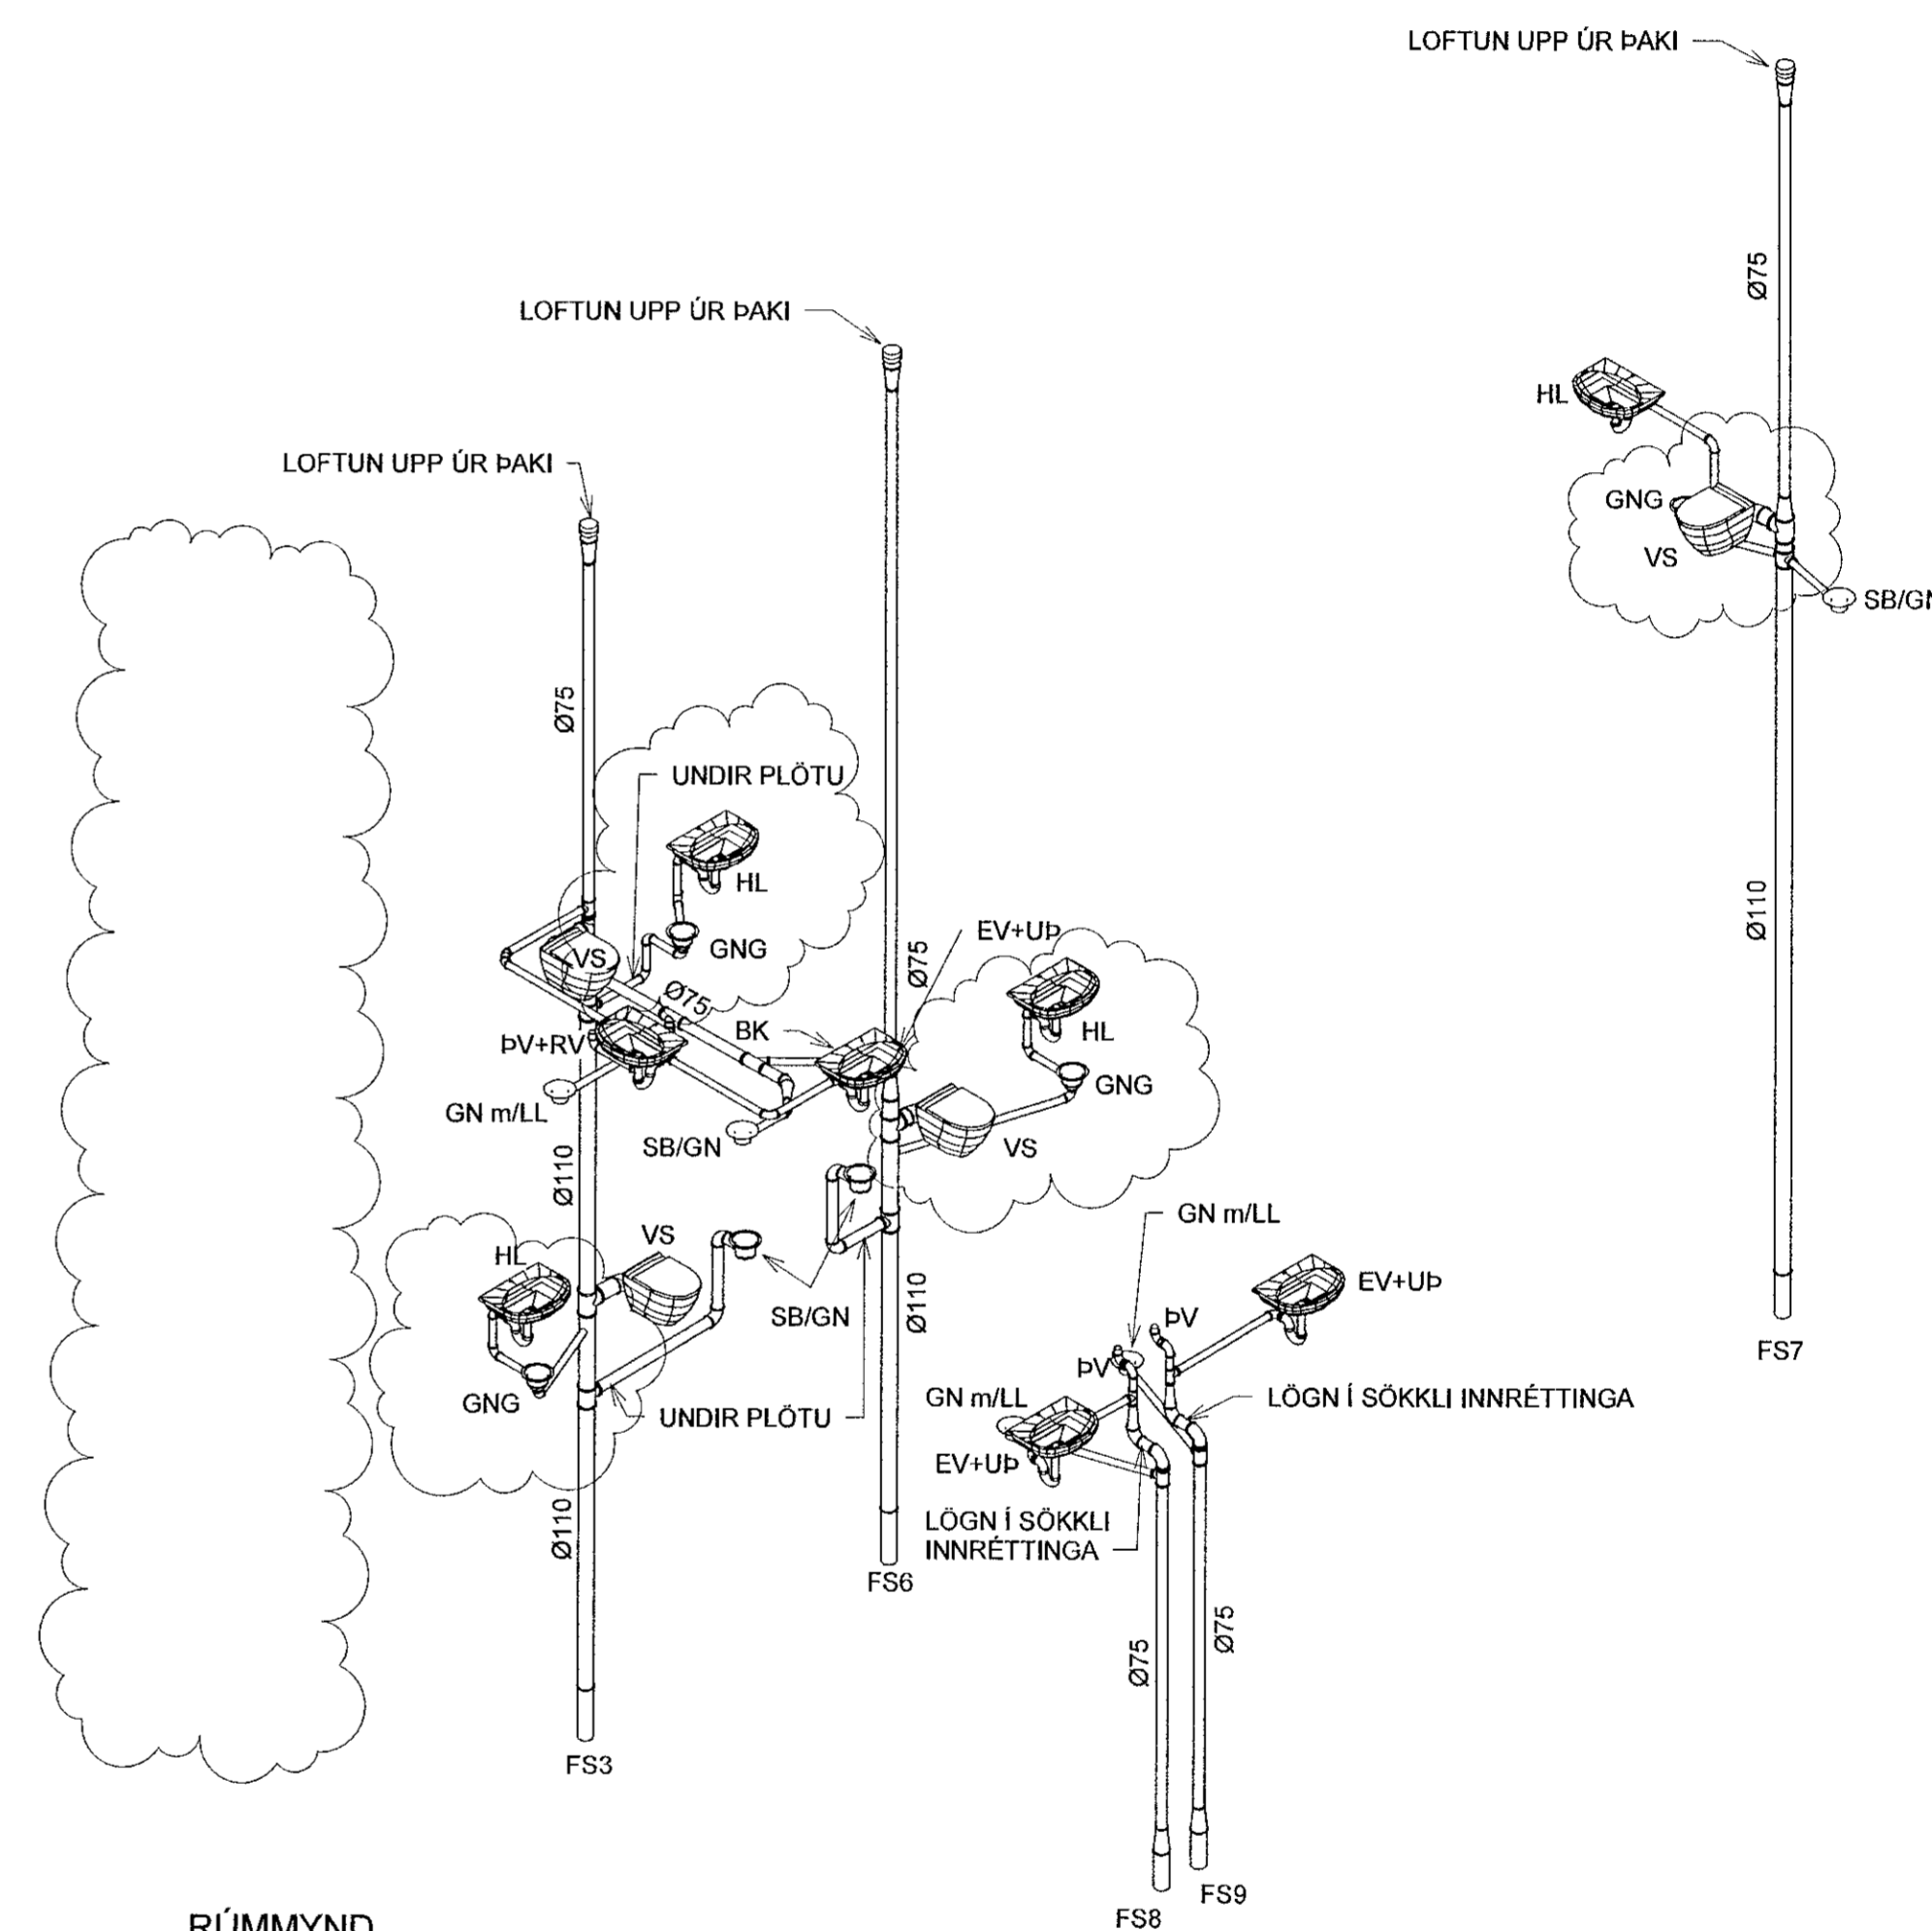

RÚMMYND
MKV. 1:50

3	20.02.2020	Bætt við gegnumsteymsíuríðlum, breytt innra skipulag, FS2 þarfeyður	JJ
2	05.11.2019	Bætt við niðurfalli, breyting á fallstíðnum 4 & 5 og svabíuríðlum	JJ
1	02.10.2019	FRUMMÚTGÁFA	JJ
Úlg.	Dags.	Lýsing	Nafn

VERKFRÆÐISTOFA

NEW NORDIC ENGINEERING ehf
Hæðarmári 6 - 201 Kópavogur Ísland
t. 554-4080 / 559-3077 / 559-3577
Kl. 520914-1450. nne@nne.is www.nne.is

STUÐLASKARÐ 13
221 HAFNARFJÖRÐUR
FRÆNNISLI - GRUNNMYND 2.HÆÐ
RÚMMYND

Hönnun:	JJ	Verknúmer:	19004
Verkefnastjórn:	JJ	Mælikvarði:	1:50
Teiknaði:	SJ	Dagsetning:	20.02.2020
Yfirari:	ÞBE	Blað:	Útgáfa:

Samþykkt:
Jökull Jónsson
Kt. 270575-4209

P1-03 3

