

Samþykkt þann  
03 APR 2020  
Byggingarfulltrúinn í Hafnarfirði  
F.h. Sigurður Steinar Jónsson

Áritun hönnunarsjóra:  
Kristinn Ragnarsson kt. 20944-2669

SKÝRINGAR - NEYSLUVATN:

----- HEITT NEYSLUVATN  
----- KALT NEYSLUVATN  
----- HEITT NEYSLUVATN, HRINGRÁS

SJÁ ALMENNAR SKÝRINGAR Á TEIGN. P0-01 OG P0-03

ALLAR HULDAR NEYSLUVATNSLAGNIR ERU m/EINANGRUN

TENINGAR AÐ TÖPPUNARSTÓÐUM ER DN12, NEMA ANNAD SÉ TEKIÐ FRAM Á TEIKNINGU.


ALLAR STOFNLAGNIR ERU m/EINANGRUN.

ALLAR INNSTEYPTAR RÖR-I-RÖR NEYSLUVATNSLAGNIR ERU DN12, PEX MEÐ SÚRFEINISKÁPU, NEMA ANNAD SÉ TEKIÐ FRAM Á TEIKNINGU.

LAGNIR AÐ DEILIKISTUM ERU KALT:DN20, HEITT:DN15

ALLAR HRINGRÁSARLAGNIR ERU DN12.

NOTA SKAL VOTTADAR LAGNIR.

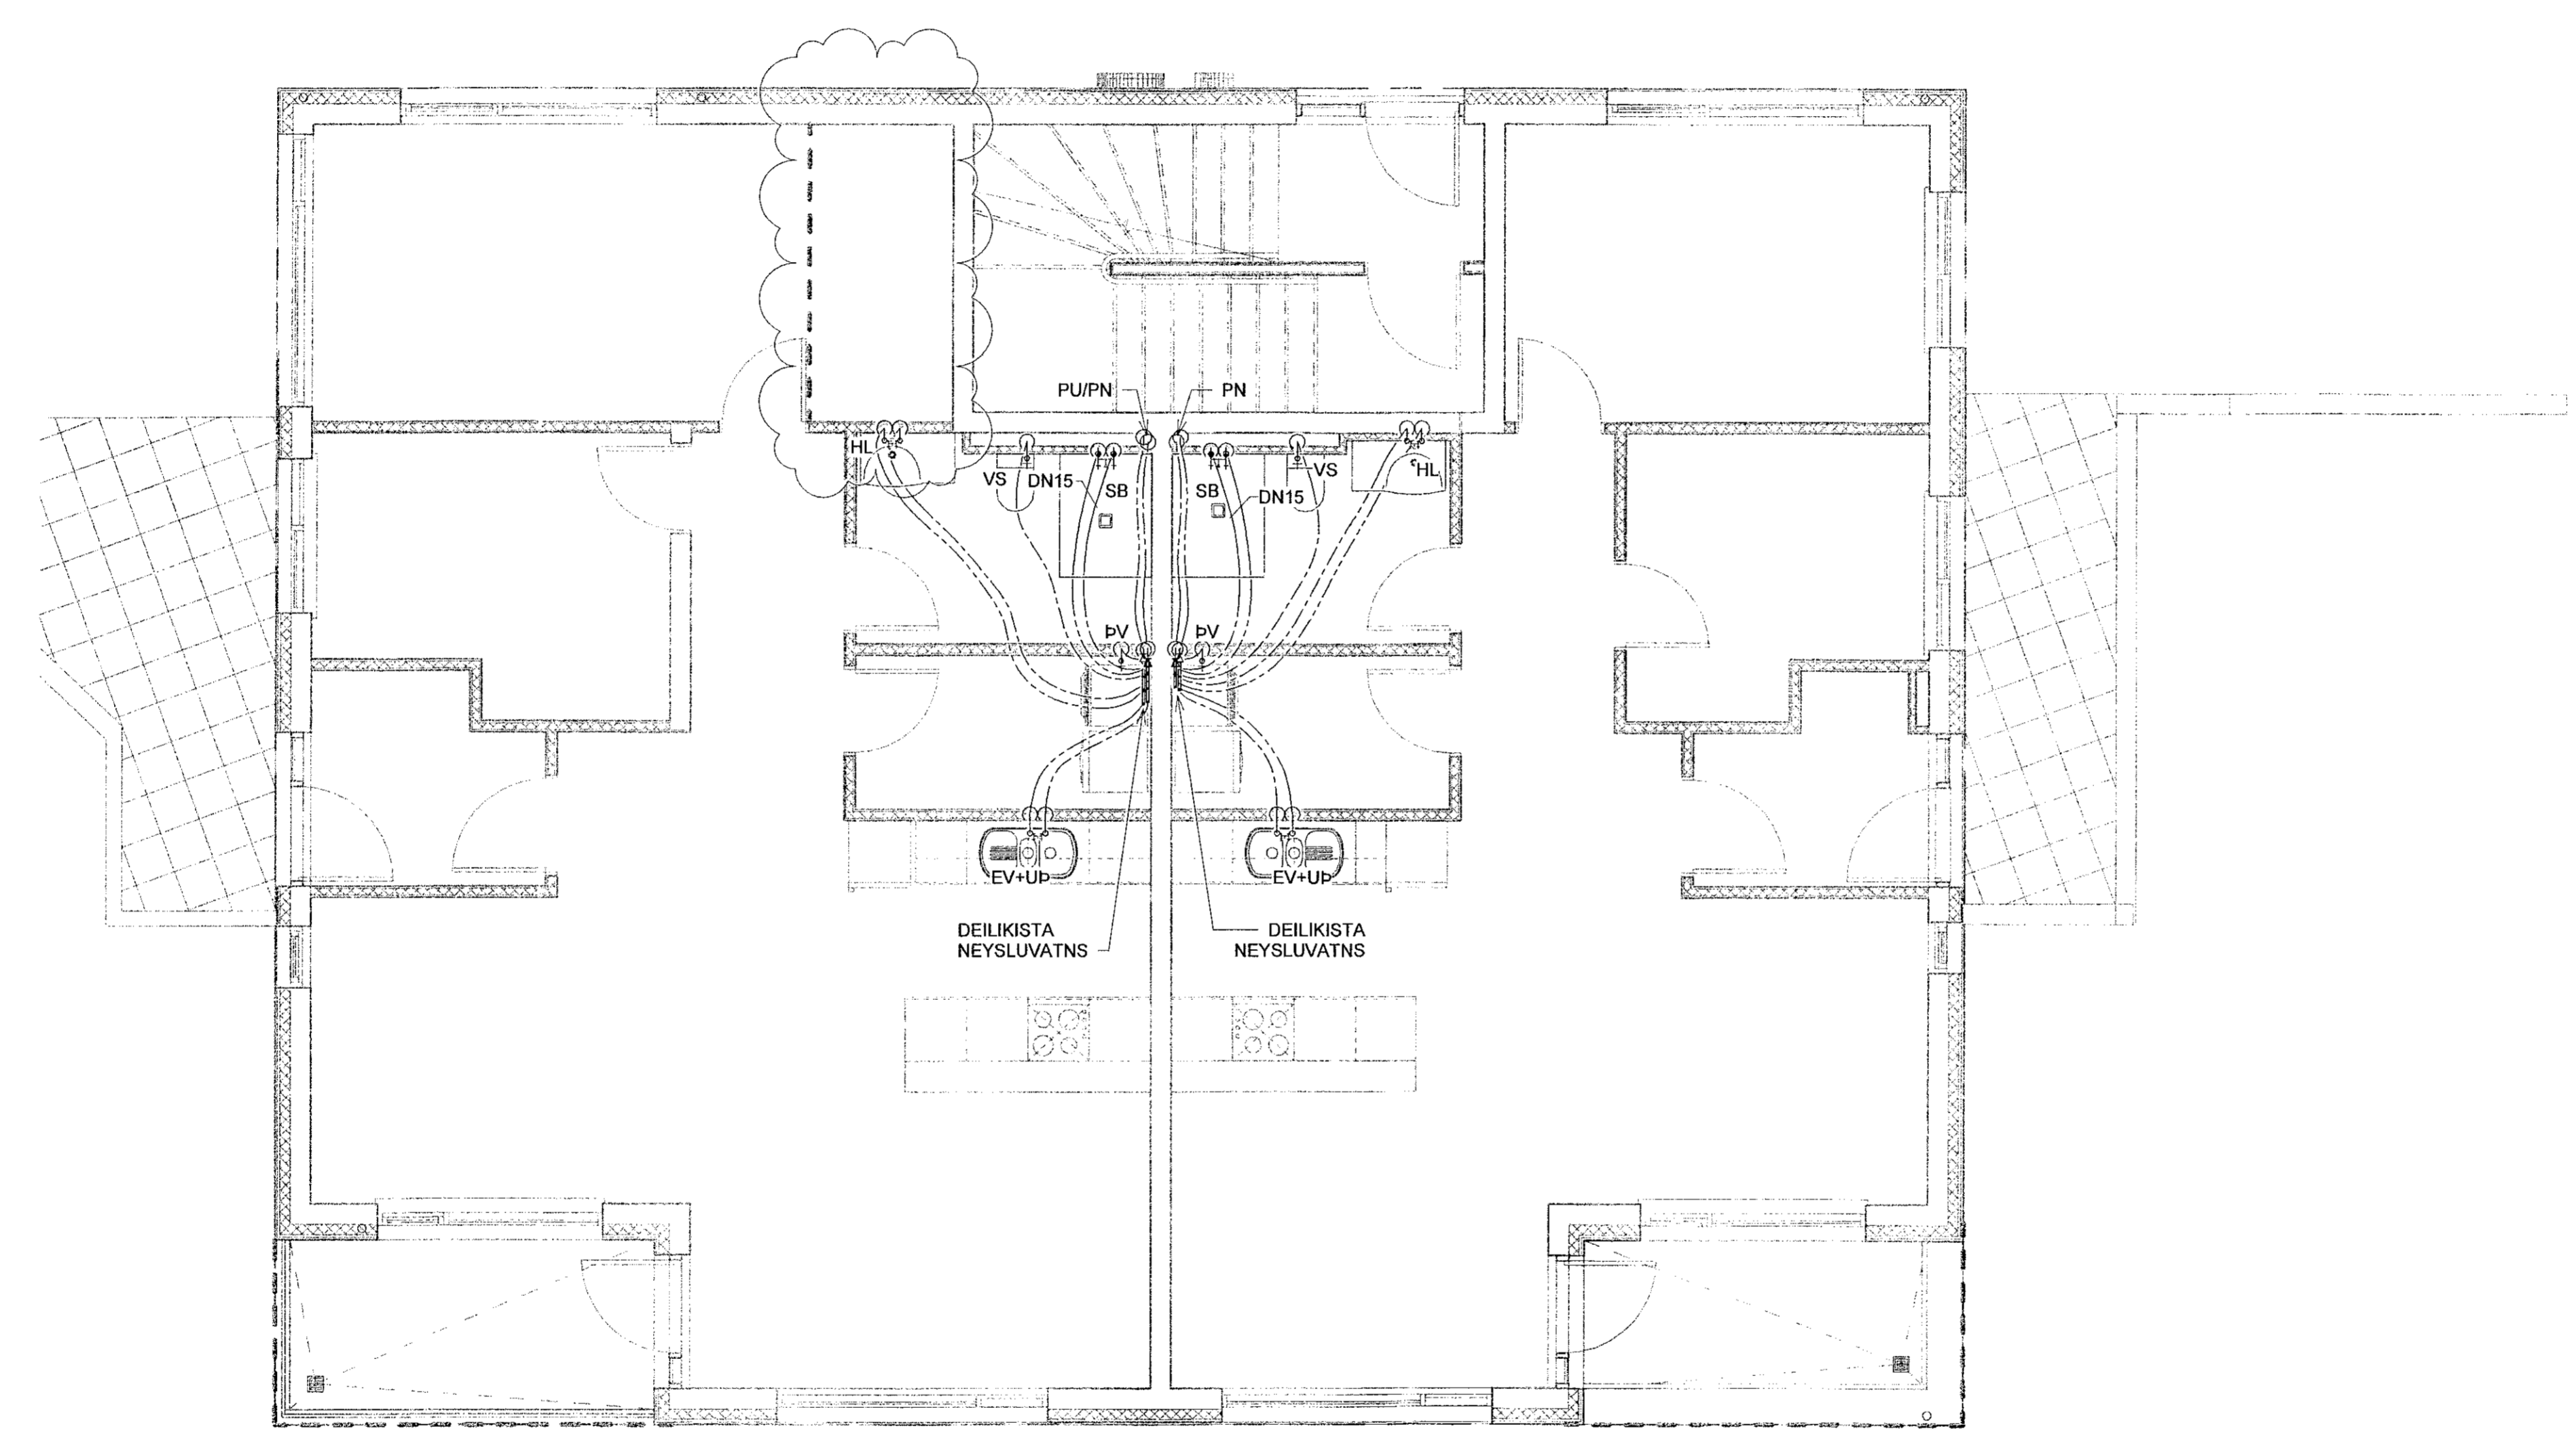

GRUNNMYND  
MKV. 1:50

2	20.02.2020	BRÉYTING A INNRA SKIPLAGI	JJ
1	05.11.2019	FRUMTUGAFA	JJ
Útg.	Dags	Lýsing	Nafn

**VERKFRÆÐISTOFA**


NEW NORDIC ENGINEERING ehf  
Hæðsmári 6 - 201 Köppvogur Ísland  
t. 554-4980 / 899-5077 / 899-3577  
Kl. 520914-1450, nne@nne.is www.nne.is

**STUÐLASKAÐ 13**  
221 HAFNARFJÓRÐUR  
NEYSLUVATNSLAGNIR - GRUNNMYND 1.HÆÐ

Hönnun:	JJ	Verknúmer:	19004
Verkefnasjóri:	JJ	Mælikvarði:	1:50
Teiknaði:	SJ	Dagsetning:	20.02.2020
Yfirfariði:	PBE	Bláð:	Útgáfa:

Samþykkt:  
Jökull Jónsson  
Kt. 270575-4209

P2-11 2

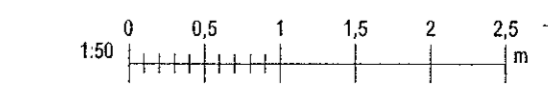

Blár: 08/27/19  
Skrá: MIAVR1919004 - Stuðlaskað 9-1902 DESIGN02 P - PÍPLAGNIR Stuðlaskað 13 - Neysluvatn

