

Samþykkt þann
03 APR 2020
Byggingarfulltrúinn í Hafnarfjörð
F.h. Sigurður Steinar Jónsson

Áritun hönnunarstjóra:
Kristinn Ragnarsson kt: 20944-2669

----- HITI FRAMRÁS
- - - - - HITI BAKRÁS

SJÁ ALMENNAR SKÝRINGAR Á TEIKN. P0-01 OG P0-03.

STOFNLAGNIR ERU M/EINANGRUN. HULDAR LAGNIR SKULU VERA EINANGRADAR OG SÝNILEGAR LAGNIR AÐ OFNUM ÓEINANGRADAR OG MÁLADAR.

ALLAR INNSTEYPTAR RÖR-I-RÖR HITALAGNIR Í OFNA ERU DN12 PEX MEÐ SÚREFNISKÁPU NEMA ANNAD SÉ TEKIÐ FRAM Á TEIKNINGU.


LAGNIR AÐ STÖKUM OFNUM ERU DN10.

LAGNIR AÐ DEILIKISTUM ERU DN20.

NOTA SKAL VOTTADAR LAGNIR.

STUÐLASKARÐ 13 - KJALLARI

| ÖFNATAFLA | AFL ÖFNS [W] | GERÐ ÖFNS | HÆÐ ÖFNS [MM] | LENGD ÖFNS [MM] |
|-----------|--------------|------------|---------------|-----------------|
| 101 | 1931 | 2I | 600 | 2200 |
| 102 | 1054 | 2I | 600 | 1200 |
| 103 | 1580 | 2I | 600 | 1800 |
| 104 | 702 | 2I | 600 | 800 |
| 105 | 750 | HANDKL.ÖFN | | 600 |
| 106 | 524 | 2I | 600 | 600 |
| 107 | 904 | 2I | 400 | 1400 |
| 108 | 1209 | 22 | 400 | 1400 |
| 109 | 904 | 2I | 400 | 1400 |
| 110 | 1291 | 2I | 400 | 2000 |
| 111 | 1291 | 2I | 400 | 2000 |
| 112 | 1291 | 2I | 400 | 2000 |
| ALLS: | 15431 | | | |

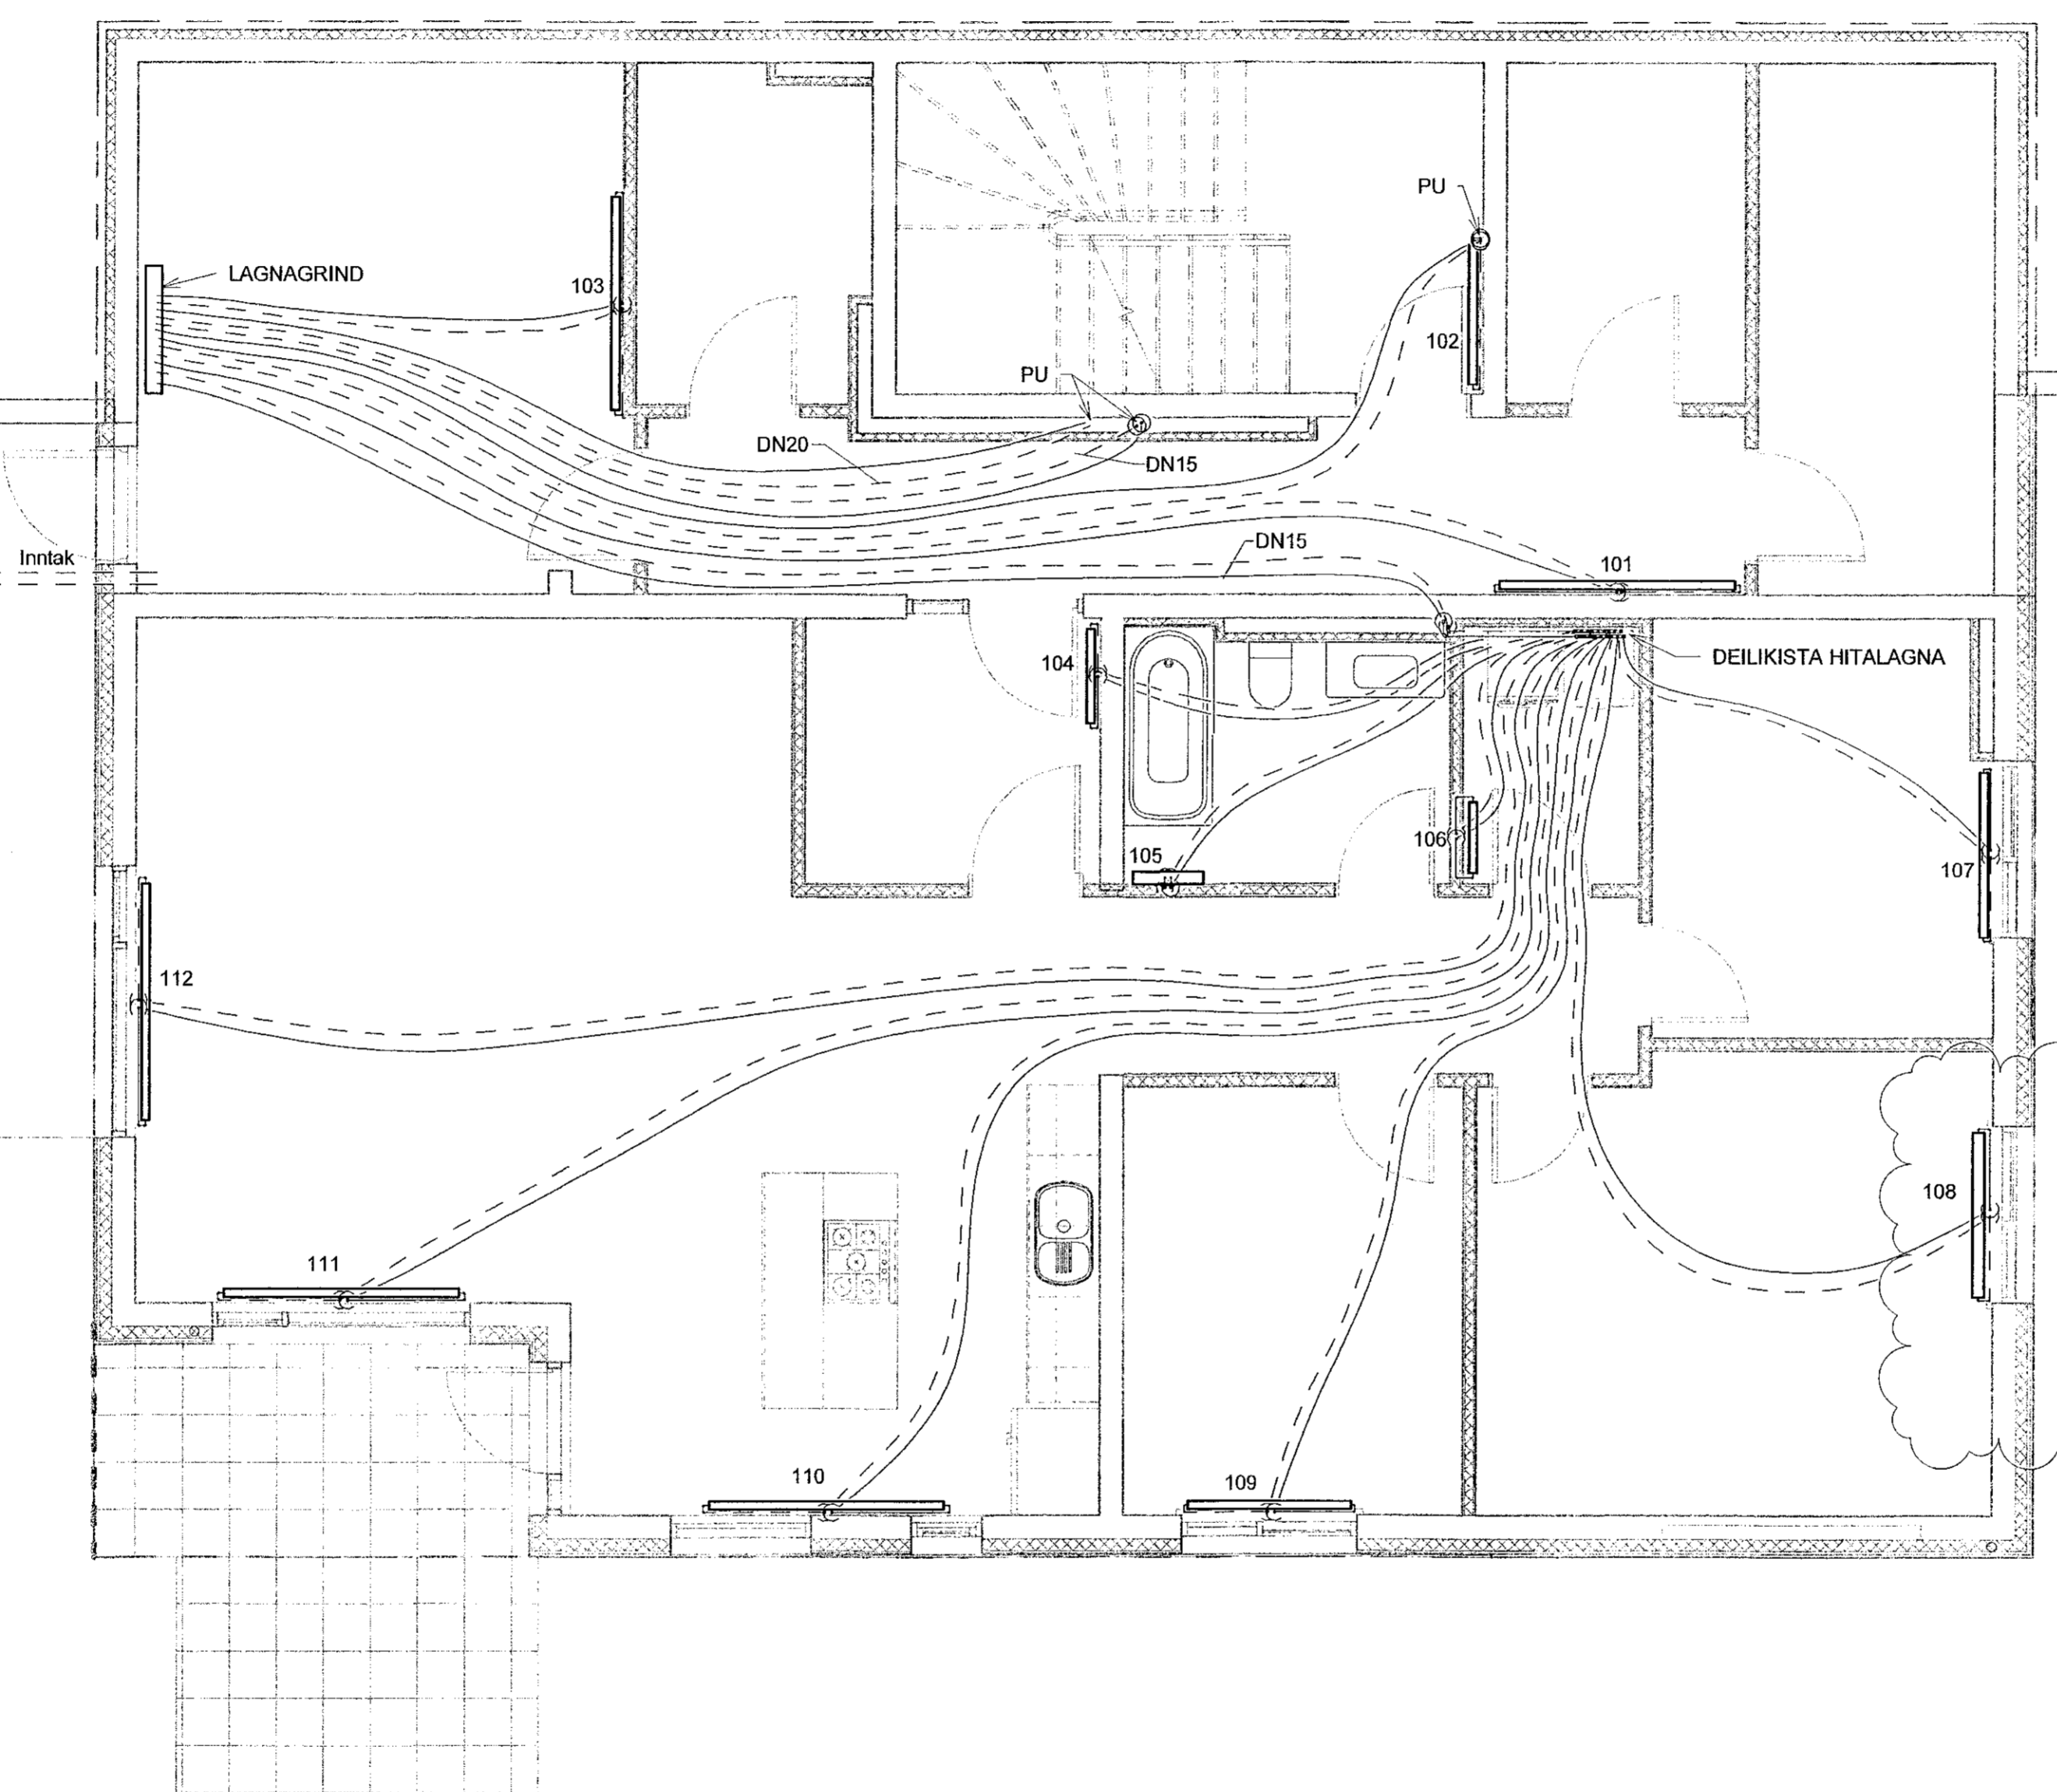

GRUNNMYND
MKV. 1:50

| | | | |
|------|------------|------------------|------|
| 2 | 20.02.2020 | ÞREYTING A ÖFNUM | JJ |
| 1 | 05.11.2019 | FRUMDRAGFA | JJ |
| Útg. | Dags. | Lýsing | Nafn |

VERKFRÆÐISTOFA

NEW NORDIC ENGINEERING ehf
Hæðsmári 6 - 201 Kópavogur Ísland
s. 354-4080 / 899-3077 / 899-3977
kl. 520914-1450, nne@nne.is www.nne.is

STUÐLASKARÐ 13
221 HAFNARFJÖRÐUR
HITALAGNIR - GRUNNMYND KJALLARI

| | | | |
|------------------|-----|-------------|------------|
| Hönnun: | JJ | Verknumér: | 19004 |
| Verkefnastrjafi: | JJ | Mælikvæði: | 1:50 |
| Teiknaði: | SJ | Dagsetning: | 20.02.2020 |
| Yfirari: | PBE | Bláð: | Útgáfa: |

Samþykkt:
Jóhann Jónsson
Kt. 270575-4209

P3-01 2



Próf. 10/21/19
Skv. 20.02.2020 09:56:36