

Samþykkt þann
03 APR 2020
Byggingarfulltrúinn í Hafnarfjörð
F.h. Sigurður Steinar Jónsson

Áritun hönnunarstjóra:
Kristinn Ragnarsson kt. 20944-2669

----- HITI FRAMRÁS
----- HITI BAKRÁS

SJÁ ALMENNAR SKÝRINGAR Á TEIKN. P0-01 OG P0-03.


STOFNLAGNIR ERU MI/ EINANGRUN. HULDAR LAGNIR SKULU VERA EINANGRÁÐAR OG SÝNILEGAR LAGNIR AÐ OFNUM ÖEINANGRÁÐAR OG MÁLÁÐAR.

ALLAR INNSTEYPTAR RÖR-LRÖR HITALAGNIR Í OFNA ERU DN12 PEX MED SÜREFNISKÁPU NEMA ANNAD SE TEKID FRAM Á TEIKNINGU.

LAGNIR AÐ STÖKUM OFNUM ERU DN10.

LAGNIR AÐ DEILIKISTUM ERU DN20.

NOTA SKAL VOTTADAR LAGNIR.

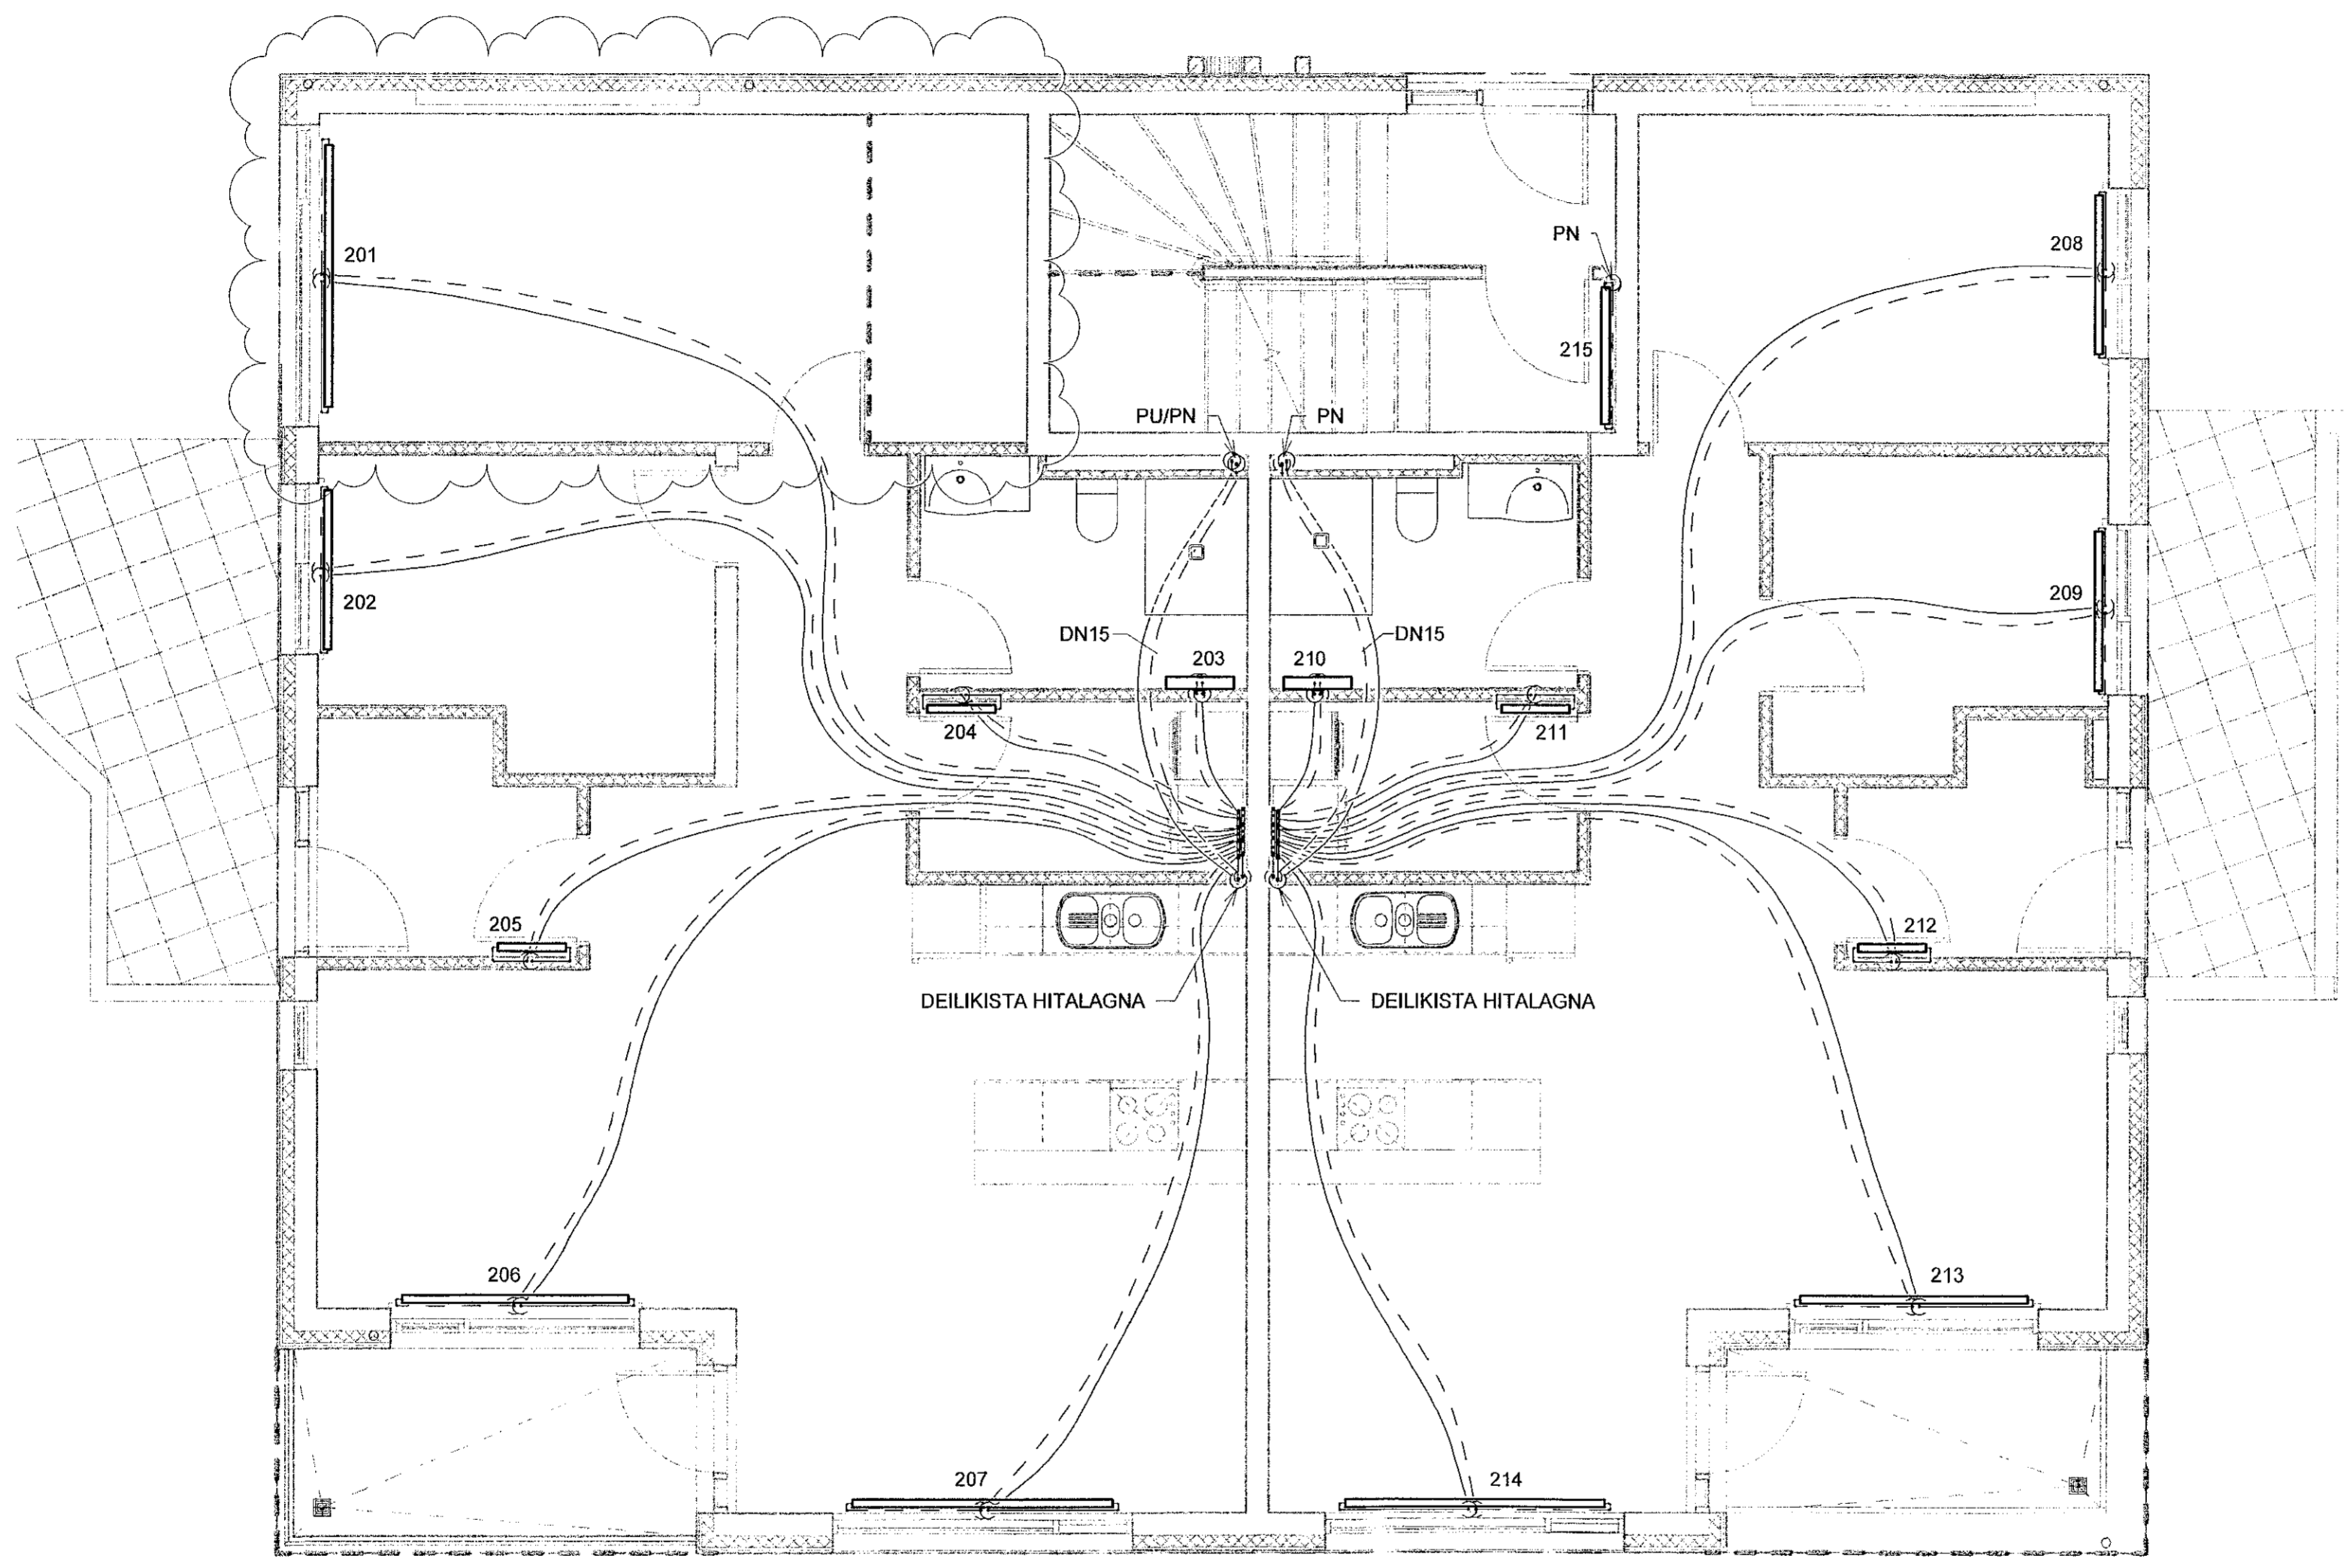

STUÐLASKAÐ 13 - 1.HÆÐ

OFNATAFLA		ΔT 35°C		
OFN [NR]	AFL OFNS [W]	GERÐ OFNS	HÆÐ OFNS [MM]	LENGD OFNS [MM]
201	1421	21	400	2200
202	904	21	400	1400
203	750	HANDKL. OFN		600
204	524	21	600	800
205	524	21	600	600
206	1291	21	400	2000
207	1550	21	400	2400
208	904	21	400	1400
209	904	21	400	1400
210	750	HANDKL. OFN		600
211	524	21	600	800
212	524	21	600	600
213	1291	21	400	2000
214	1550	21	400	2400
215	1054	21	600	1200
ALLS:	14465			

GRUNNMYND
MKV. 1:50

2	20.02.2020	BREYTING Á OFNUM	JJ
1	05.11.2019	FRUMTILGÁFA	JJ
Útg.	Dags.	Lýsing	Nafn

VERKFRÆDISTOFA

NEW NORDIC ENGINEERING ehf
Hafnarfjörður - 201 Kópavogur Ísland
s. 854-4080 / 899-3077 / 899-3577
Kl. 520914-1450. nne@nne.is www.nne.is


STUÐLASKAÐ 13

221 HAFNARFJÖRÐUR
HITALAGNIR - GRUNNMYND 1.HÆÐ

Hönnun:	JJ	Verknúmer:	19004
Verkefnastjóri:	JJ	Mælikvarði:	1:50
Teknað:	SJ	Dagsetning:	20.02.2020
Yfirfori:	ÞBE	Blá:	Útgáfa:

Samþykkt:
Jókuil Jónsson
Kt. 270575-4209

P3-11 2

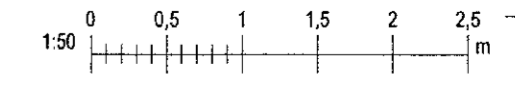

Plán: 02/2719
Sæm: 20.12.2020 09:46:38

Copyright © New Nordic Engineering ehf. - Hönnuðar skráir eru aðeins notaðar til skilríkja. Samþykkt.