


Samþykkt þann
03 APR 2020
Byggingarfulltrúinn / Hafnarfirði
F.h. Sigurður Steinar Jónsson

Áritun hönnunarstjóra:
Kristinn Ragnarsson kt. 20944-2669

SJÁ ALMENNAR SKÝRINGAR Á TEIKN. P0-01 OG P0-02
ÞVERMÁL LOFTTRÆSILAGNAR ER Ø100mm ÚR BLIKKI NEMA
ANNAD SÉ TEKIÐ FRAM.
OFAN Á LÖGN SKAL KOMA HETTA EÐA SAFNKASSI.
ELDVÉRJA ÞARF LAGNIR MEÐ EINANGRUN, SEM KOMA
FRÁ ÖÐRU BRUNAHÓLFI OG LIGGJA Í ÖPNU RYMI

LOFTBIL UNDIR HURÐ EÐA
YFRISTRAUMS RIST

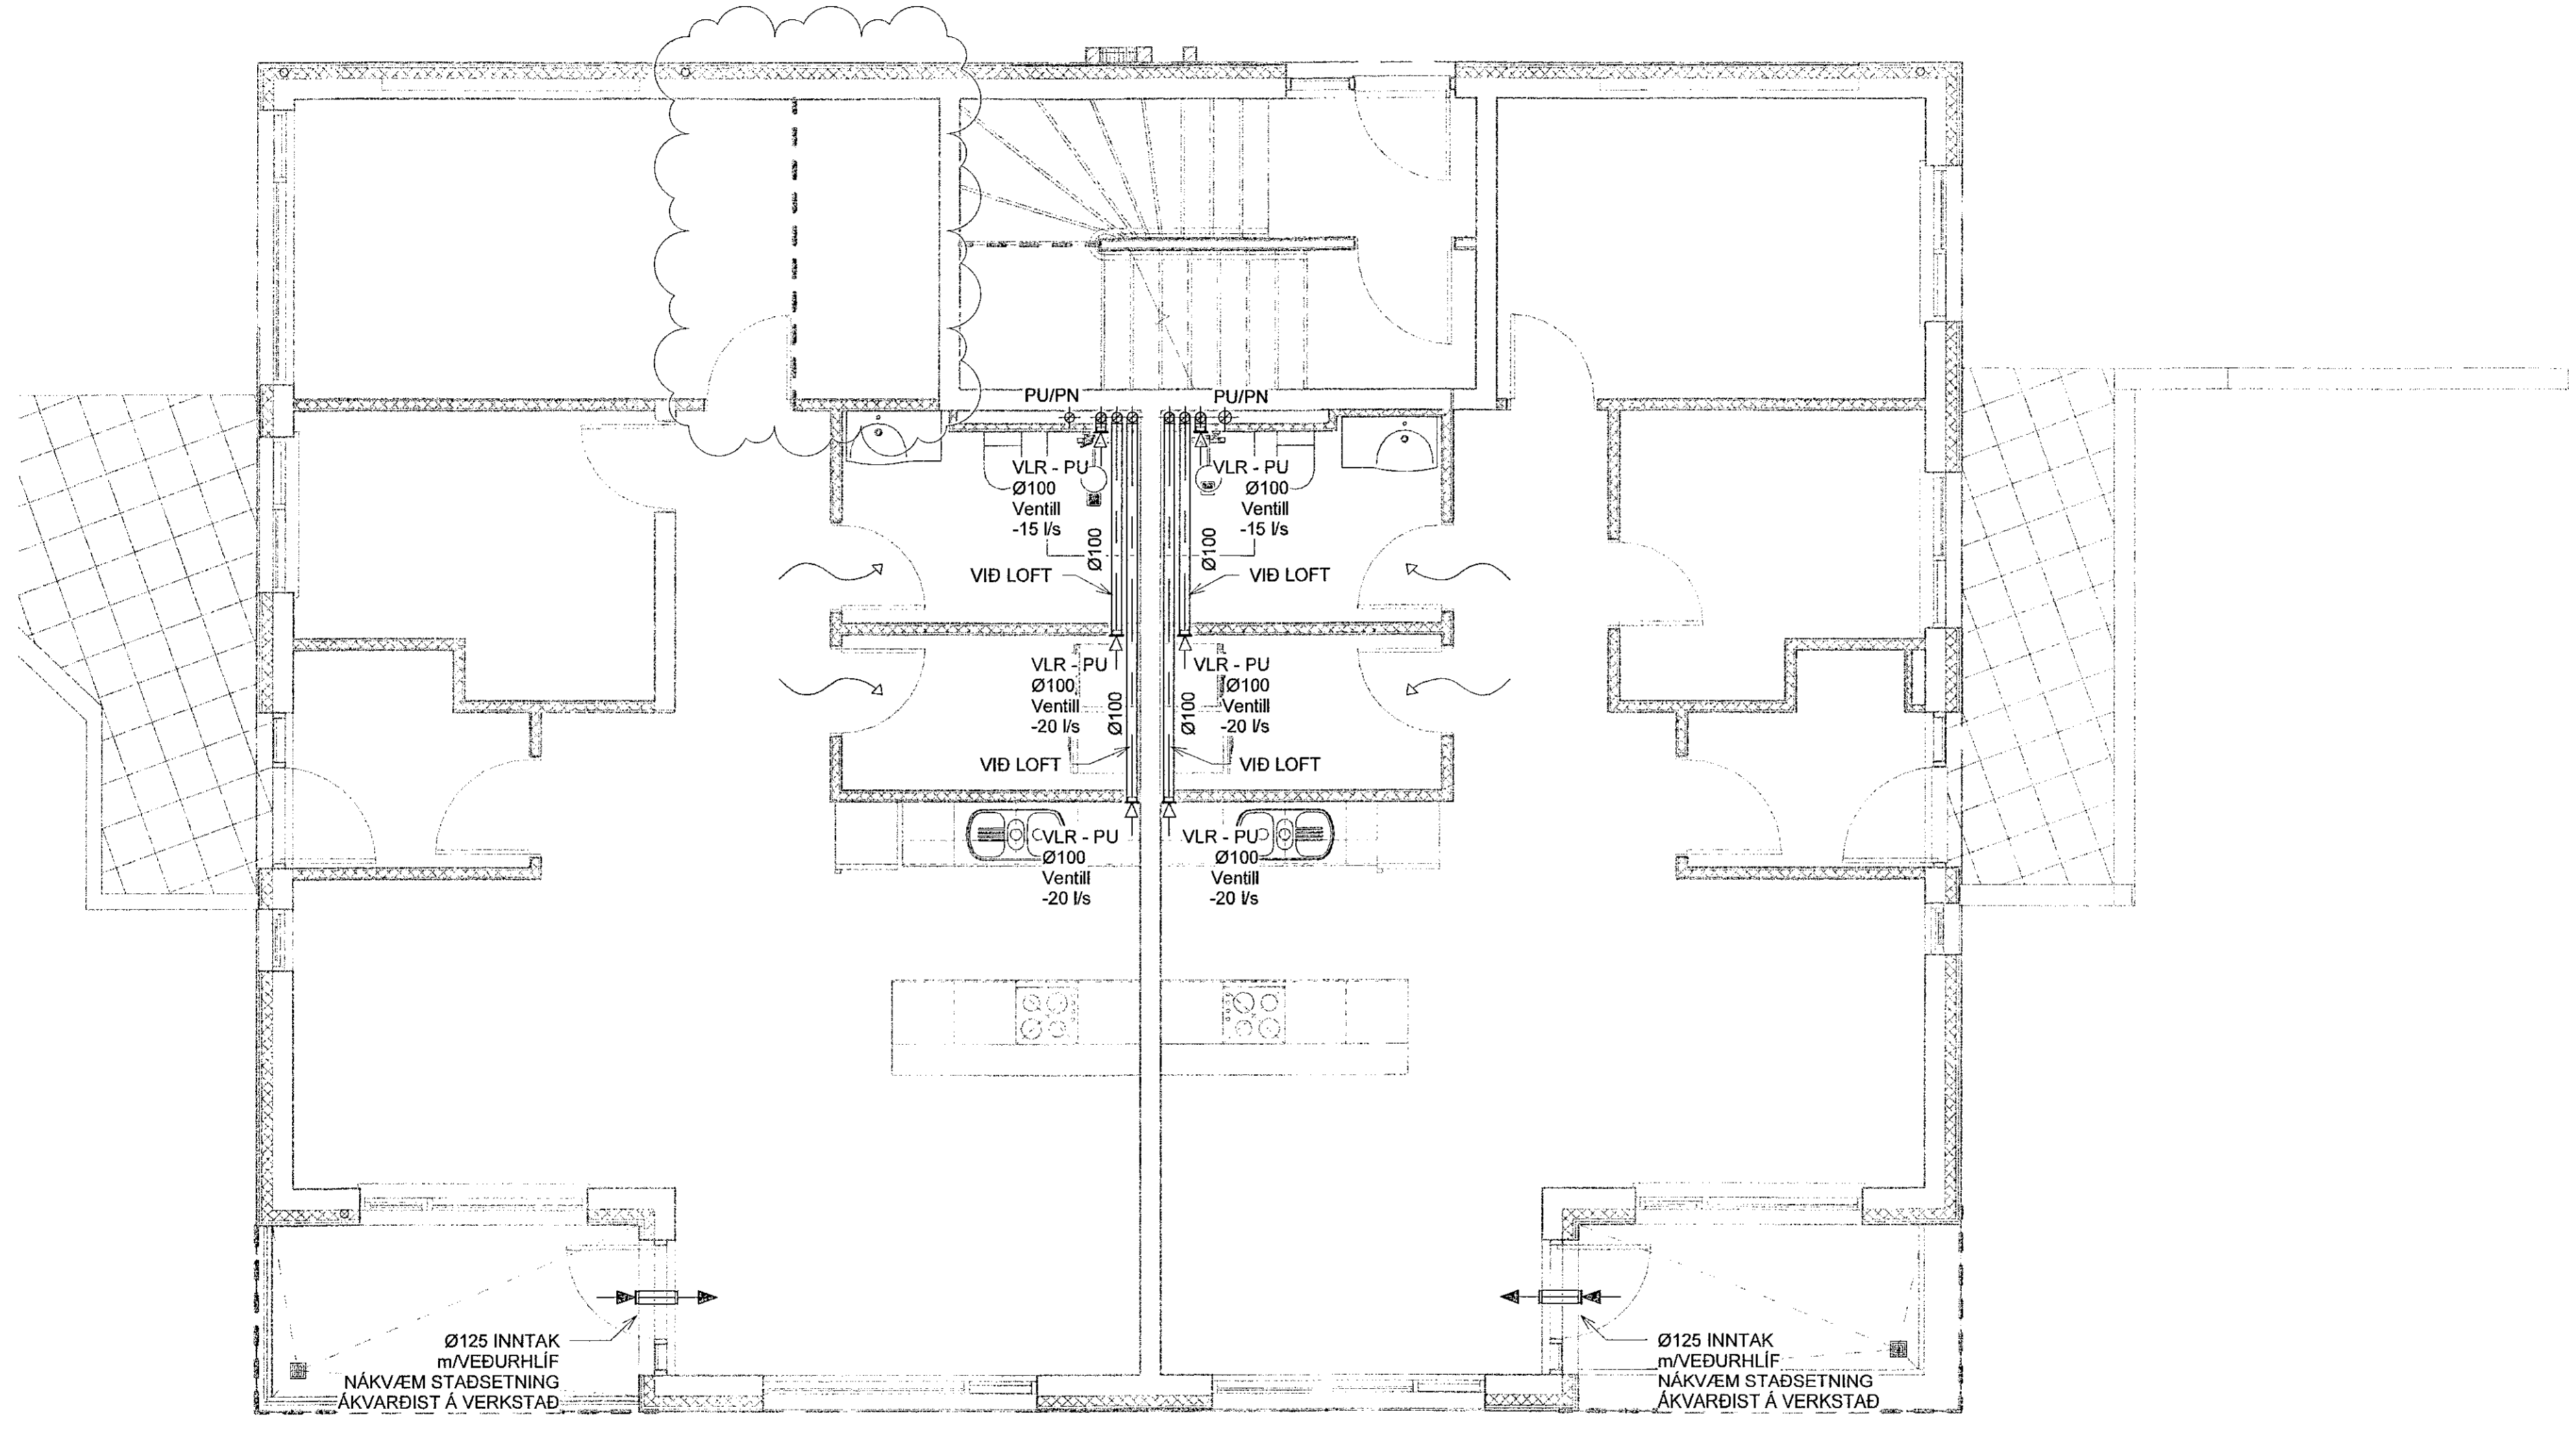

GRUNNMYND
MKV. 1:50

2	20.02.2020	BRÆYTING Á INNRA SKIPLAGA	JJ
1	05.11.2019	FRUMTÚGAFA	JJ
Útg.	Dags.	Lýsing	Nafn

VERKFRÆÐISTOFA


NEW NORDIC ENGINEERING ehf
Hafnarstr. 201 | Miðgarðsland
s. 854-4090 / 896-3077 / 896-3577
Kt. 520914-1450, nne@nne.is www.nne.is

STUÐLASKARÐ 13
221 HAFNARFJÖRÐUR
LOFTTRÆSING - GRUNNMYND 1.HÆÐ

Hönnun:	JJ	Verknúmer:	19004
Verkefnastjóri:	JJ	Mælikvæði:	1:50
Teiknað:	SJ	Dagsetning:	20.02.2020
Yfirfarið:	PBE	Bláð:	Útgáfa:

Samþykkt:
Jökull Jónsson
Kt. 270575-4209

P4-11 2

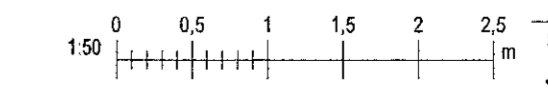

Blár: 20.02.2020 10:26:40
Pbl: 03/07/19

Copyright © New Nordic Engineering ehf - Hönnuðir skasar eru allan rétt áskráðir. - Pólláttur er það skilgreint samþykki