



Samþykkt þann
03 APR 2020
Byggingarfulltrúinn í Hafnarfjarðar
F.h. Sigurður Steinar Jónsson

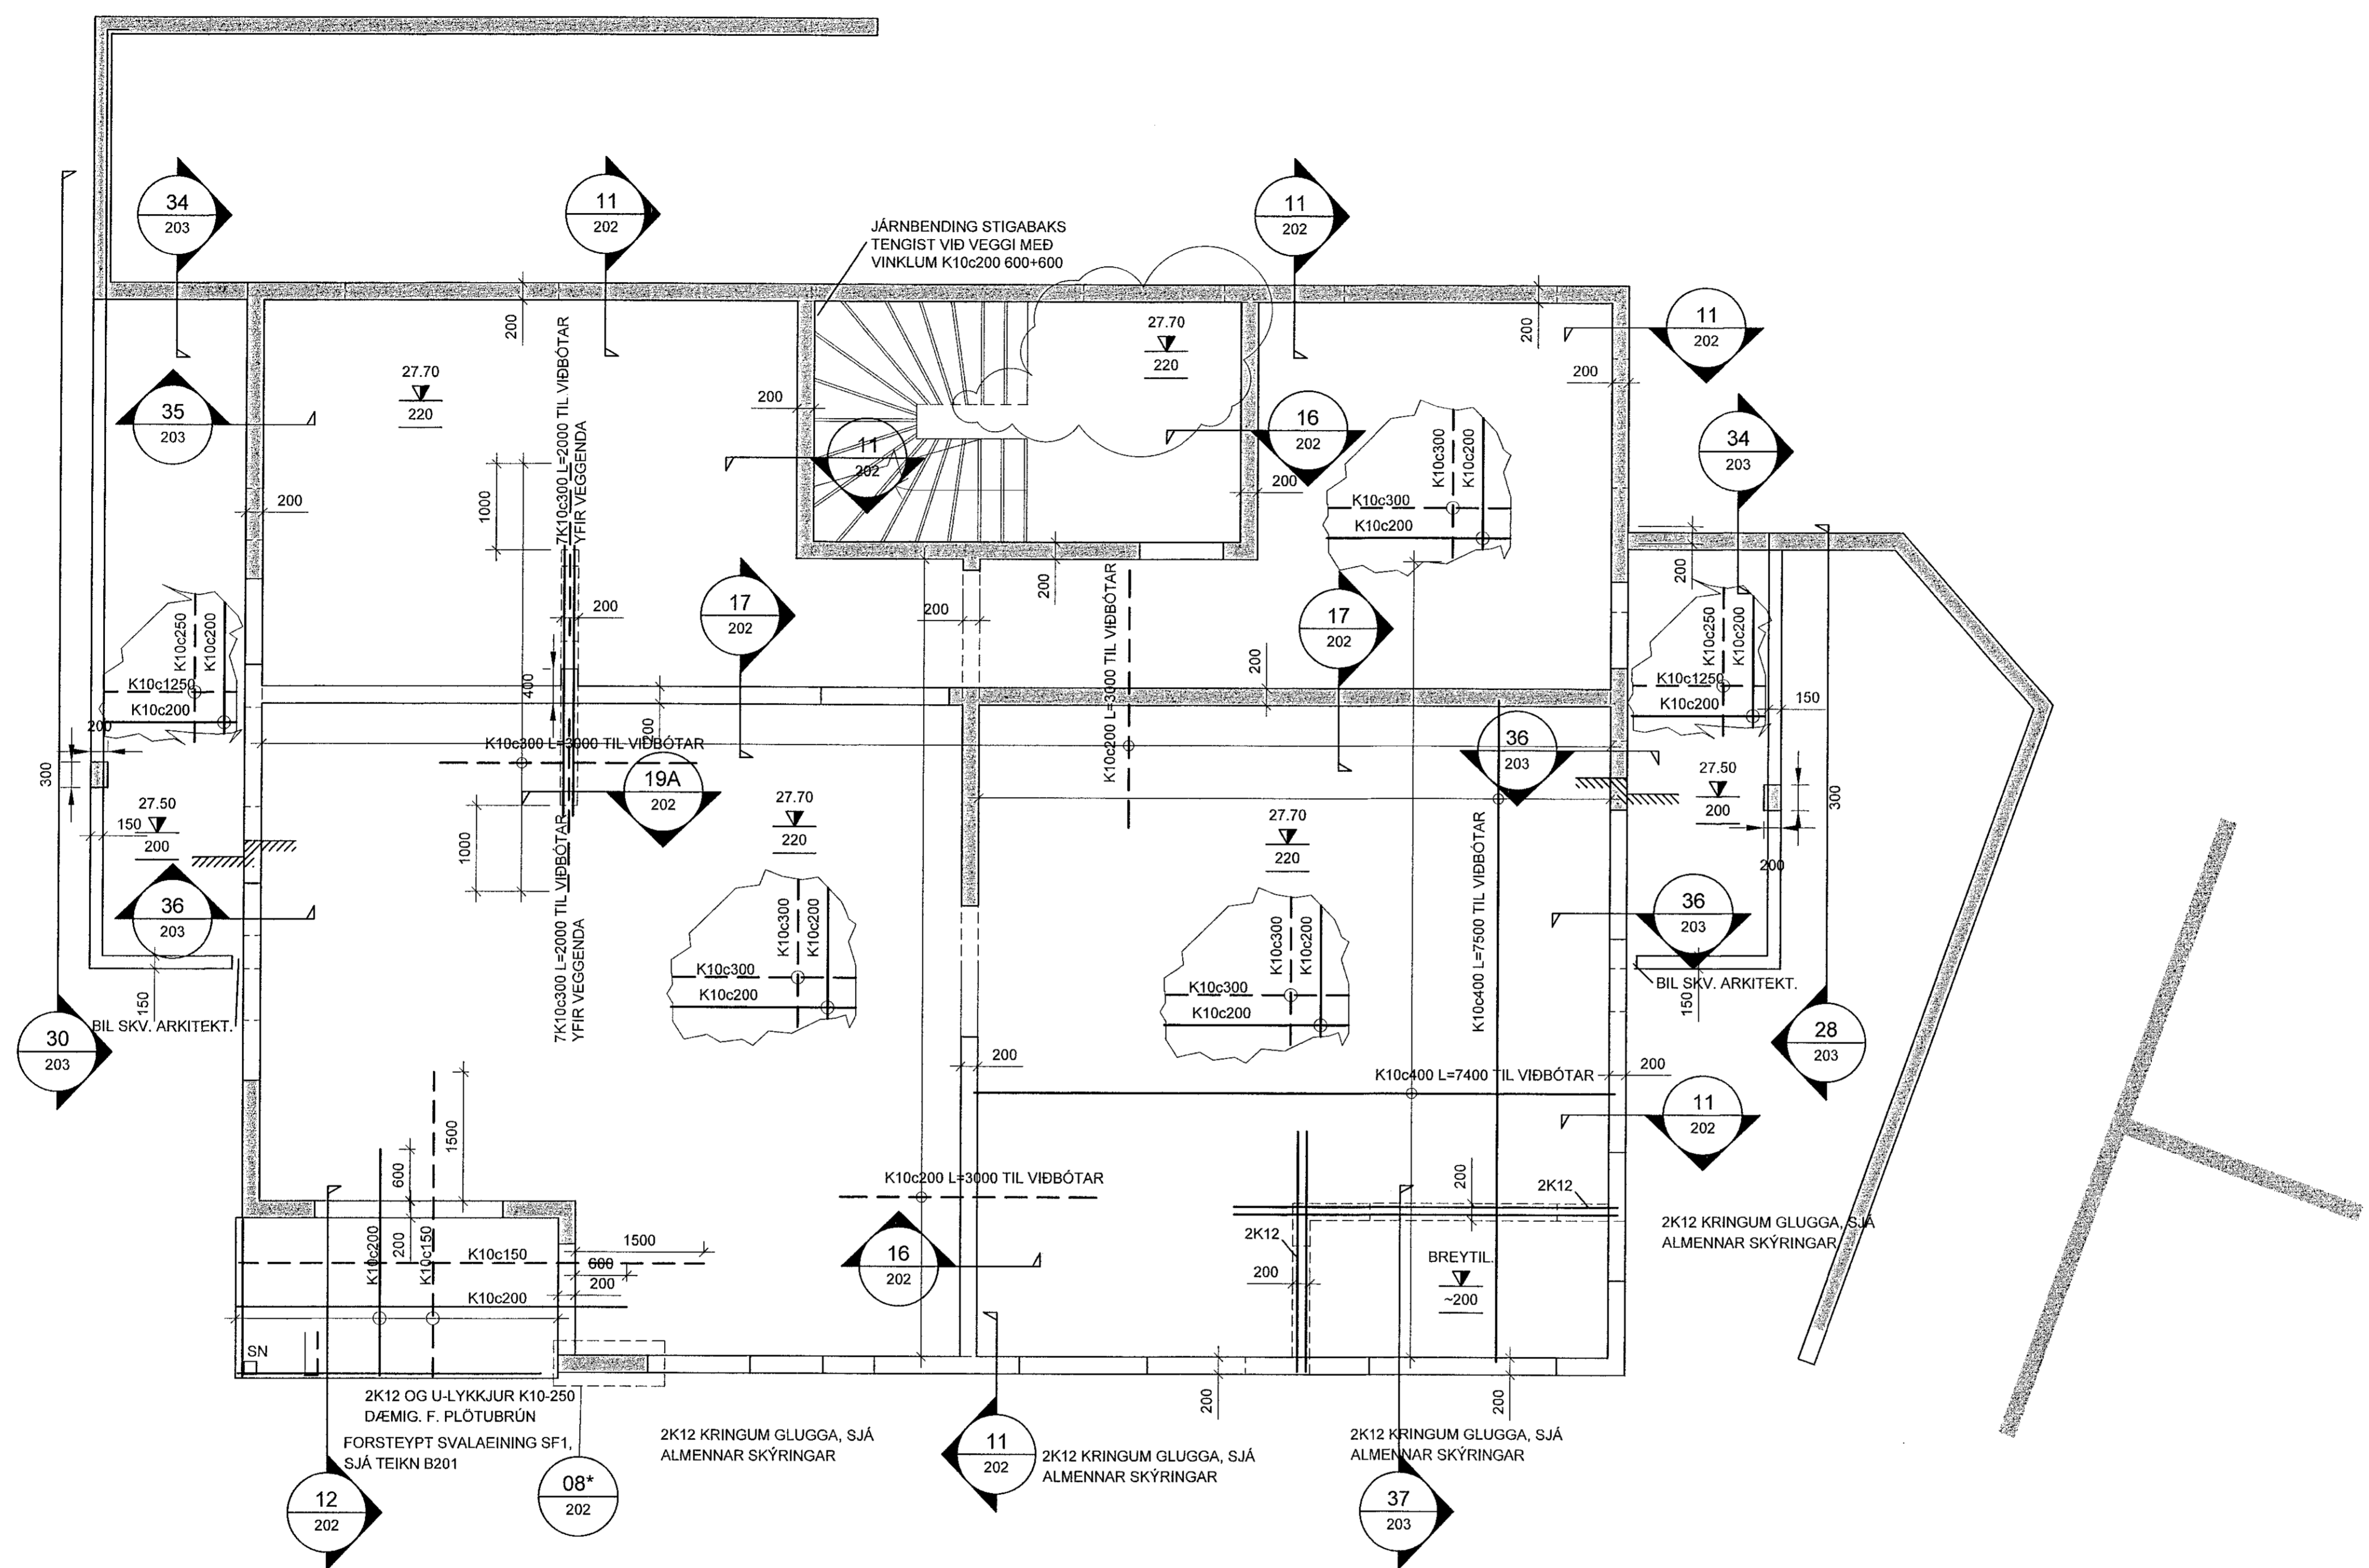

ATH!:
ALMENNAR SKÝRINGAR SJÁ TEKN. B001
BENDING VEGGJA NEMA ANNAD SÉ TEKID FRAM:
150mm ÞYKKIR:
EINFALT NET K10c200 LÖÐRÉTT OG K10c250 LÁRÉTT
180/200mm ÞYKKIR:
TVÖFALT NET K10c200 LÖÐRÉTT OG K10c250 LÁRÉTT
JÁRNUM KRINGUM OP ER 2K12 OG JÁRNAFYRIRKOMULAG SKV SKÝRINGARBLADI (NEMA ANNAD KOMI FRAM) Í INNVEGGJUM KOMA 2K12 Í VEGGENDA
SÉU JÁRNABAKKAR NOTADIR Í STAÐ VINKLA/U-LYKKJA SKULU ÞEIR VALDIR ÞANNIG AÐ JÁRNAMAGNID SÉ ÞAÐ SAMAN.
EINANGRUNARÞYKKIR ERU
-100mm PLASTEINANGRUN UNDIR BOTNPLÖTU (24kg/m³)
GRUNNUR Fyllist með frostþolinni GRÚS EDA ÖDRU VIÐURKENNDU FROSTPOLNU EFNI.
ÞJAPPA SKAL Í 300mm LÖGUM MEÐ 60kg VIBRASLEDA.
FARA SKAL A.M.K. ÞRÚJÁR YFIRFERÐIR Á HVERT LAG. VIÐ ÞJÖPPUN MÁ HÆÐARMUNUR Fyllingar Ekki vera meira en 500mm (NEMA Í STÖÐVEGGJUM), HLUTFALL KORNA MINNA EN 0.02mm SKAL EKKI vera meira en 3% AF ÞYNGD Fyllingarefnisins. Enginn steinn í fyllingunni má vera stærrí en 1/3 AF Lagþykkt við þjökkun.
LAGNAGÓT SJÁST Á GATAPLANSTEIKNINGUM LAGNA.
KJARNABORA/SAGA MÁ FYRIR LÖGNUM EF EKKI HEFUR VERID GERT FYRIR ÞEIM Í UPPSTEYPU.
LAGNAGÓT ERU BREIDD OG HÆÐ 200x200 NEMA ANNAD KOMI FRAM. LAGNAGÓT SJÁST Á LAGNATEIKNINGUM.
LENDI KÓTI Á GATI UNDIR NEDRI BRÚN SÖKKULS (HÁD SÖKKULDÝPT) MÁ LIGGUR LÖGNIN UNDIR SÖKKULVEGG.
YFIRFARA SKAL ALLAR MÁLSETNINGAR OG HÆÐARKÓTA M.I.T. TEIKNINGAARKITEKTA OG GERA HÖNNUDUM VIÐVART EF MISRÆMI FINNST.
① BITASKÖR BMF 51x195 FULLNELGDUR MEÐ 40/40 KAMBSAUM

GRUNNMYND - LOFTAPLATA 1 HÆÐAR
MKV. 3

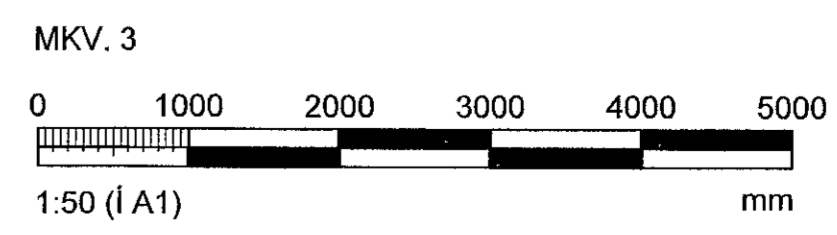

RITUN HÖNNUNARSTJÓRA KRISTINN RAGNARSSON 120944-2565			
BREYTINGAR			
NR.	DAGS.	BREYTING	Sb.
1	30.01.2020	Framútgáfa	SAÓ
2	26.02.2020	BREYTING	SAÓ
VERKFRÆÐISTOFA			
NEW NORDIC ENGINEERING ehf. hl. 520914-1450 HAFNASMÁRI 6, 201 KÓPVAOGUR rne@nne.is S:5544080,(FJ)8993577(HOO)8993077(SAO)			
SAMÞYKKT Hákon Órn Ómarsson 300577-3189			
VERK STUÐLASKAÐ 15 HAFNARFJÖRÐUR			
TEIKNING BURÐARVIRKI LOFTAPLATA 1 HÆÐAR GRUNNMYND			
HANNAÐ SAÓ	TEIKNAD SAÓ	YFIRFARN HOO	MELKVARNI 1/50
DAGS. 26.02.2020		VERK NR. 19004	TEIKNING NR. B102
		UTGAFA NR. 2	