


Samþykkt þann
03 APR 2020
Byggingarfulltrúinn í Hafnarfirði
F.h. Sigurður Steinar Jónsson

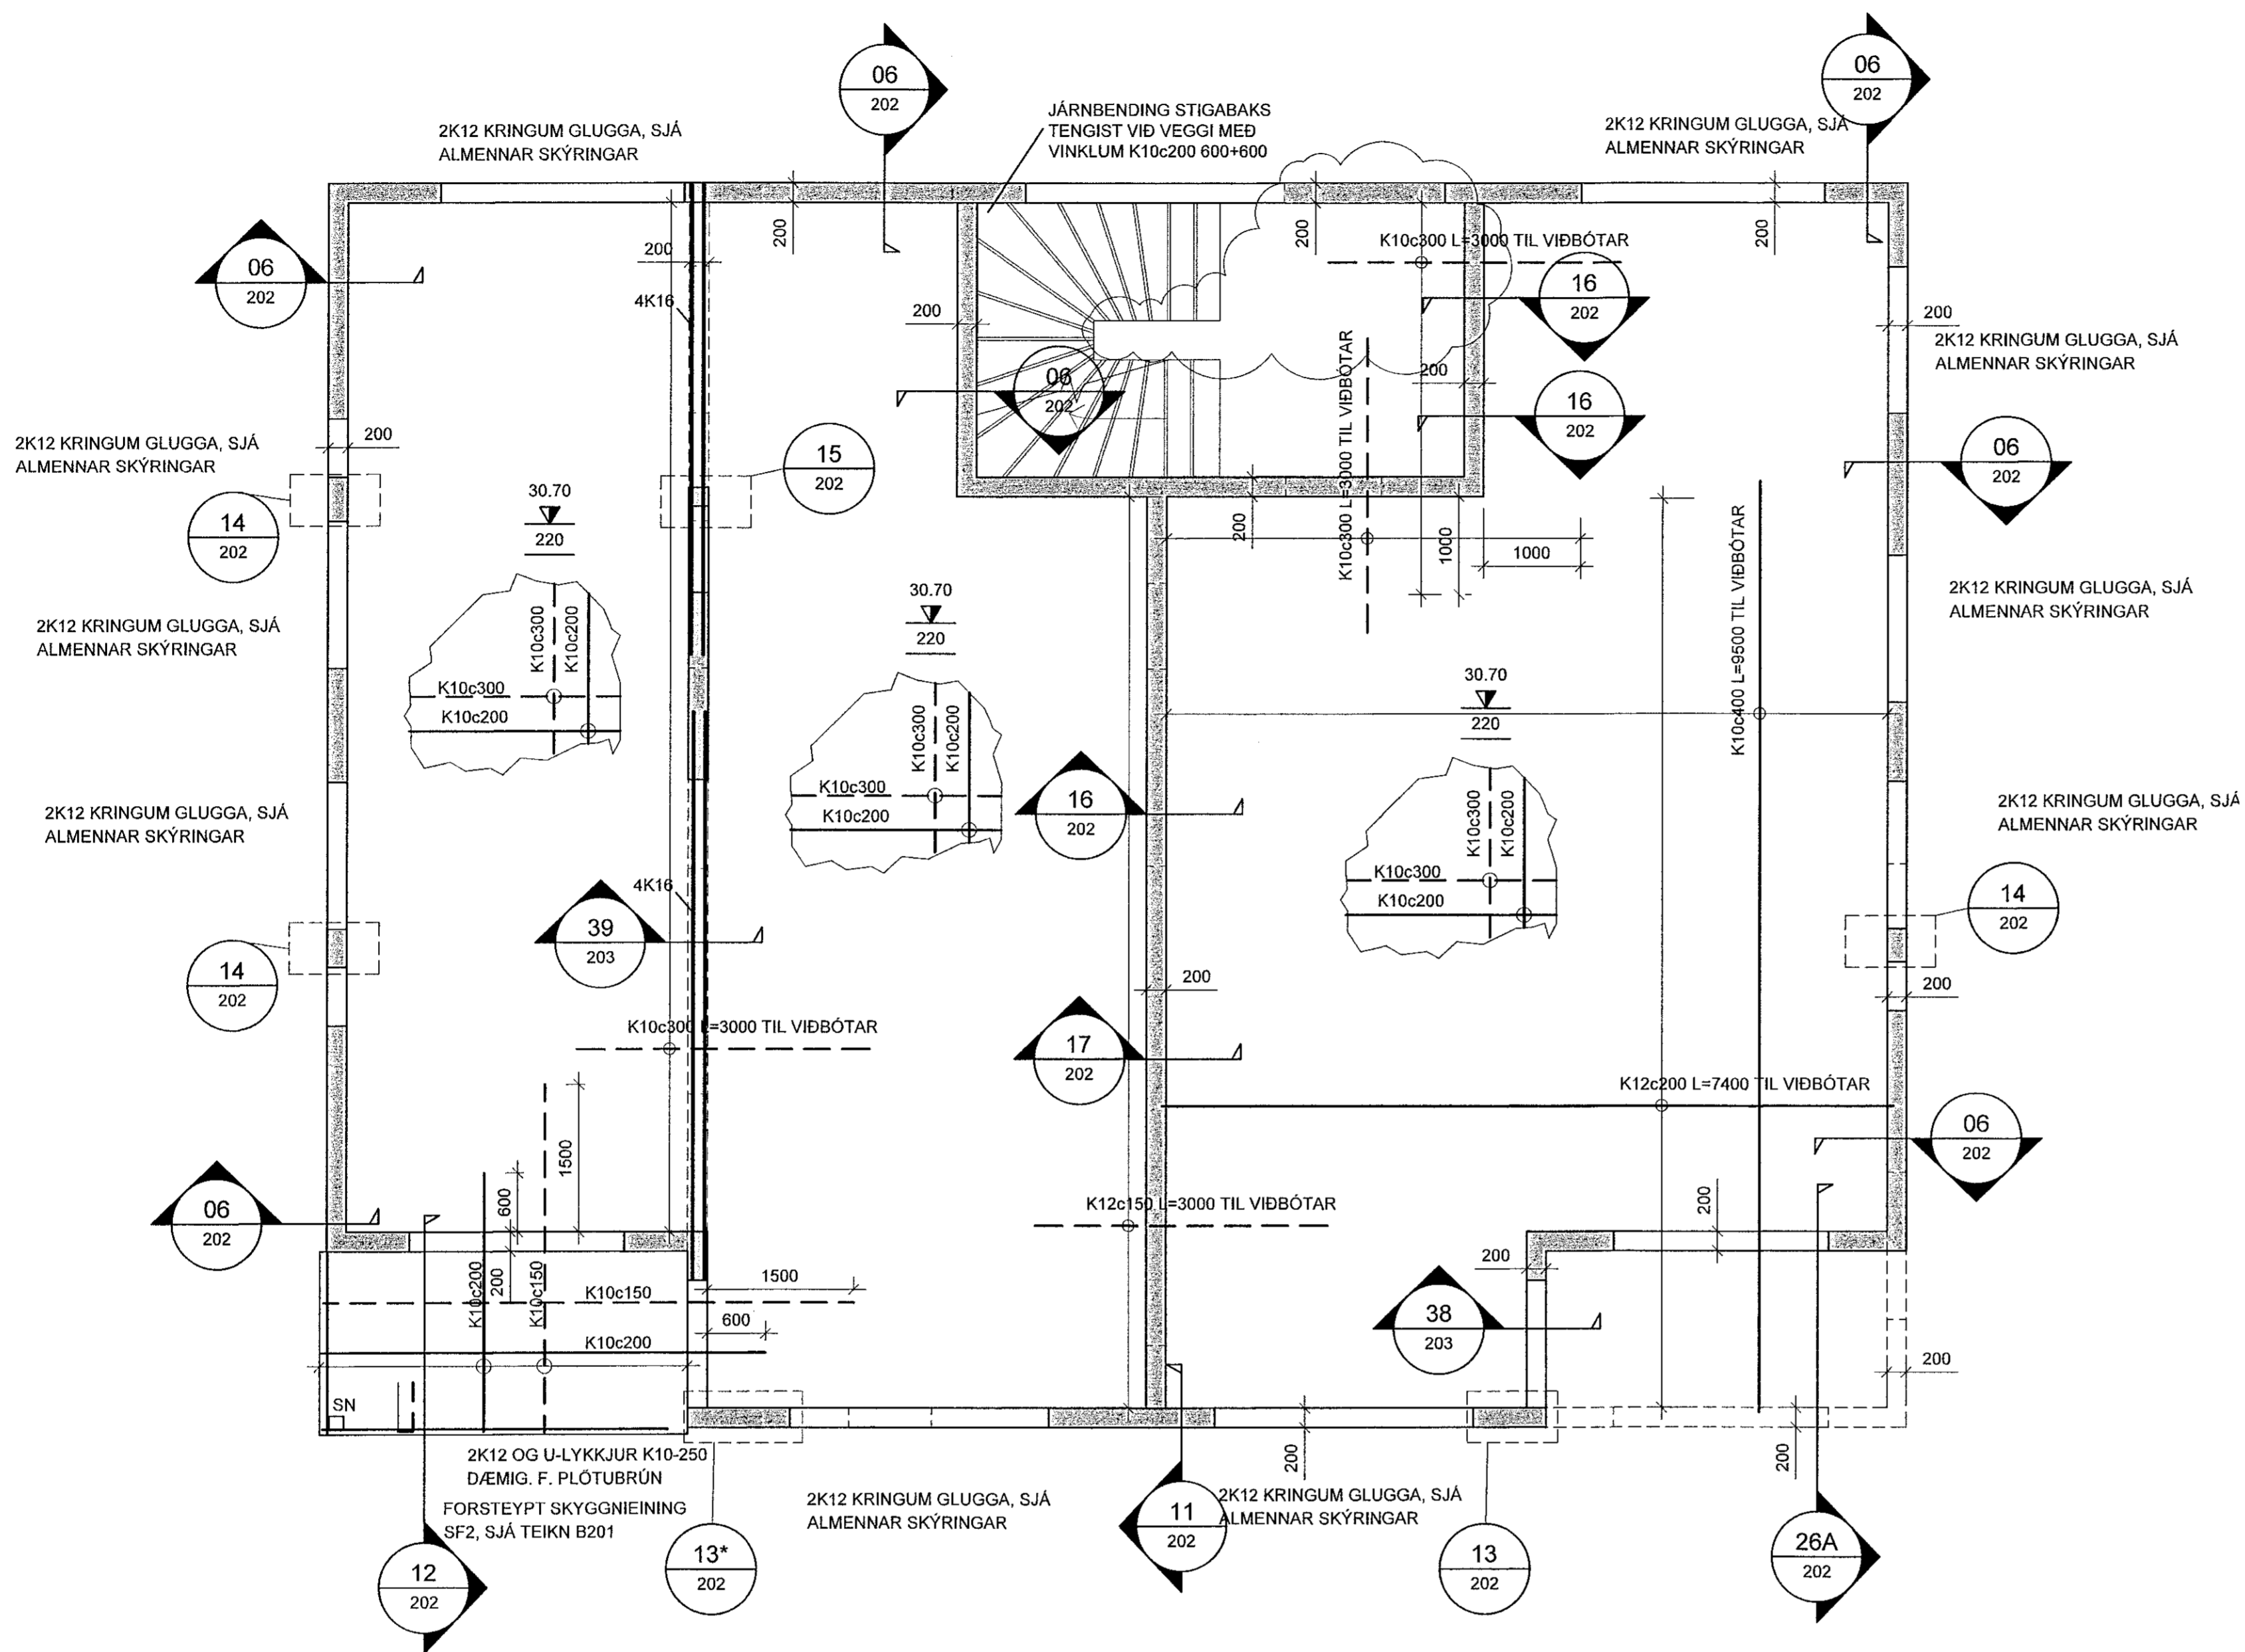

ATH!
ALMENNAR SKÝRINGAR SJÁ TEIKN. B001

BENDING VEGGJA NEMA ANNAD SÉ TEKID FRAM:

150mm ÞYKKIR:
EINFALT NET K10c200 LÓÐRÉTT OG K10c250 LÁRÉTT

180/200mm ÞYKKIR:
TVÓFALT NET K10c200 LÓÐRÉTT OG K10c250 LÁRÉTT

JÁRNUM KRINGUM OP ER 2K12 OG JÁRNAFYRIRKOMULAG SKV SKÝRINGARBLADI (NEMA ANNAD KOMI FRAM) Í INNVEGGJUM KOMA 2K12 Í VEGGENDA

SÉU JÁRNABAKKAR NOTADIR Í STAÐ VINKLAU-LYKKJA SKULU ÞEIR VALDIR ÞANNIG AD JÁRNAMAGNID SÉ ÞAD SAMA.

EINANGRUNARÞYKKTIR ERU
-100mm PLASTEINANGRUN UNDIR BOTNPLÖTU (24kg/m³)

GRUNNUR Fyllist með frosthólinni grús eða öðru viðurkenndu frosthólinu efni.
ÞJAPPA SKAL Í 300mm LÖGUM MEÐ 60kg VIBRASLEDA.
FARA SKAL A.M.K. ÞRÍJÁR YFIRFERÐIR Á HVERT LAG. VID ÞJÖPPUN MÁ HÆÐARMUNUR Fyllingar ekki vera meira en 500mm (NEMA Í STÖÐVEGGJUM). HLUTFALL KORNA MINNA EN 0.02mm SKAL EKKI VERA MEIRA EN 3% AF ÞYNGD Fyllingarefnisins. Enginn steinn í fyllingunni má vera stærrri en 1/3 af lagþykkt við þjöppun.

LAGNAGÖT SJÁST Á GATAPLANSTEIKNINGUM LAGNA.


KJARNBORASAGA MÁ FYRIR LÖGNUM EF EKKI HEFUR VERID GERT FYRIR ÞEIM Í UPPSTEYPU.

LAGNAGÖT ERU BREIDD OG HÆÐ 200x200 NEMA ANNAD KOMI FRAM. LAGNAGÖT SJÁST Á LAGNATEIKNINGUM. LENDI KÖTI Á GATI UNDIR NEDRI BRÚN SÖKKULS (HÁÐ SÖKKULDÝPT)ÞÁ LIGGUR LÖGNIN UNDIR SÖKKULVEGG.

YFIRFARA SKAL ALLAR MÁLSETNINGAR OG HÆÐARKÓTA M.I.T. TEIKNINGAARKITEKTA OG GERA HÖNNUÐUM VIÐVART EF MISRÆMI FINNST.

① BITASKÖR BMF 51x195 FULLNELGDUR MEÐ 40/40 KAMBSAUM

GRUNNMYND - MILLIGÓLF 1 HÆÐAR
MKV. 3

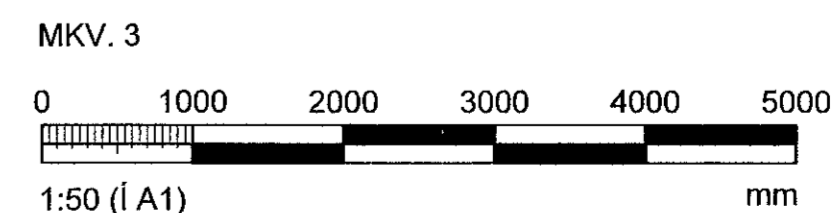

RITUN HÖNNUNARSTJÓRA KRISTINN RAGNARSSON120944-2069			
BREYTINGAR			
NR.	DAGS.	BREYTING	SÞ.
1	30.01.2020	Frumútgáfa	SAÓ
2	26.02.2020	BREYTING	SAÓ
VERKFRÆÐISTOFA			
NEW NORDIC ENGINEERING ehf hf. 520914-1450 HÆÐASMÁRI 6, 201 KÓPAVOGUR rme@nme.is S:8544080,(FJ)8993577(HOO)8993077(SAO)			
SAMÞYKKT Hákon Óm Órnason 300577-3189			
VERK STUÐLASKAÐ 15 HAFNARFJÖRDUR			
TEIKNING BURÐARVIRKI MILLIGÓLF 1 HÆÐAR GRUNNMYND			
HANNAÐ SAÓ	TEIKNAD SAÓ	YFIRFARÐ HÓÓ	MELIKVABDI 1/50
DAGS. 26.02.2020		VERK NR. 19004	TEIKNING NR. B103
		UTGAFA NR. 2	