

Samþykkt þann
03 APR 2020
Byggingarfulltrúinn í Hafnarfirði
F.h. Sigurður Steinar Jónsson

Áritun hönnunarstjóra:
Kristinn Ragnarsson kt:1209442689

- SKÝRINGAR - FRÁRENNSLI:
- SKÓLPLÖGN
 - - - - - JARÐVATNSLÖGN
 - - - - - REGNVATNSLÖGN
 - - - - - AFFALLSLÖGN


SJÁ ALMENNAR SKÝRINGAR Á TEIKN. P0-01 OG P0-02.

SKÓLPLAGNIR ERU Ø110 PVC MED RENNSLISHALLA 20% NEMA ANNAÐ SÉ TEKIÐ FRAM Á TEIKNINGU.

JARÐVATNSLAGNIR ERU Ø110 PVC MED RENNSLISHALLA 10% NEMA ANNAÐ SÉ TEKIÐ FRAM Á TEIKNINGU.

REGNVATNSLAGNIR ERU Ø75 PP MED RENNSLISHALLA 10% NEMA ANNAÐ SÉ TEKIÐ FRAM Á TEIKNINGU.

FRÁRENNSLISLAGNIR UNDIR ÁLAGI ÖKUTÆKJA SKULU HAFJA HRINGSTÍFNI SN8.

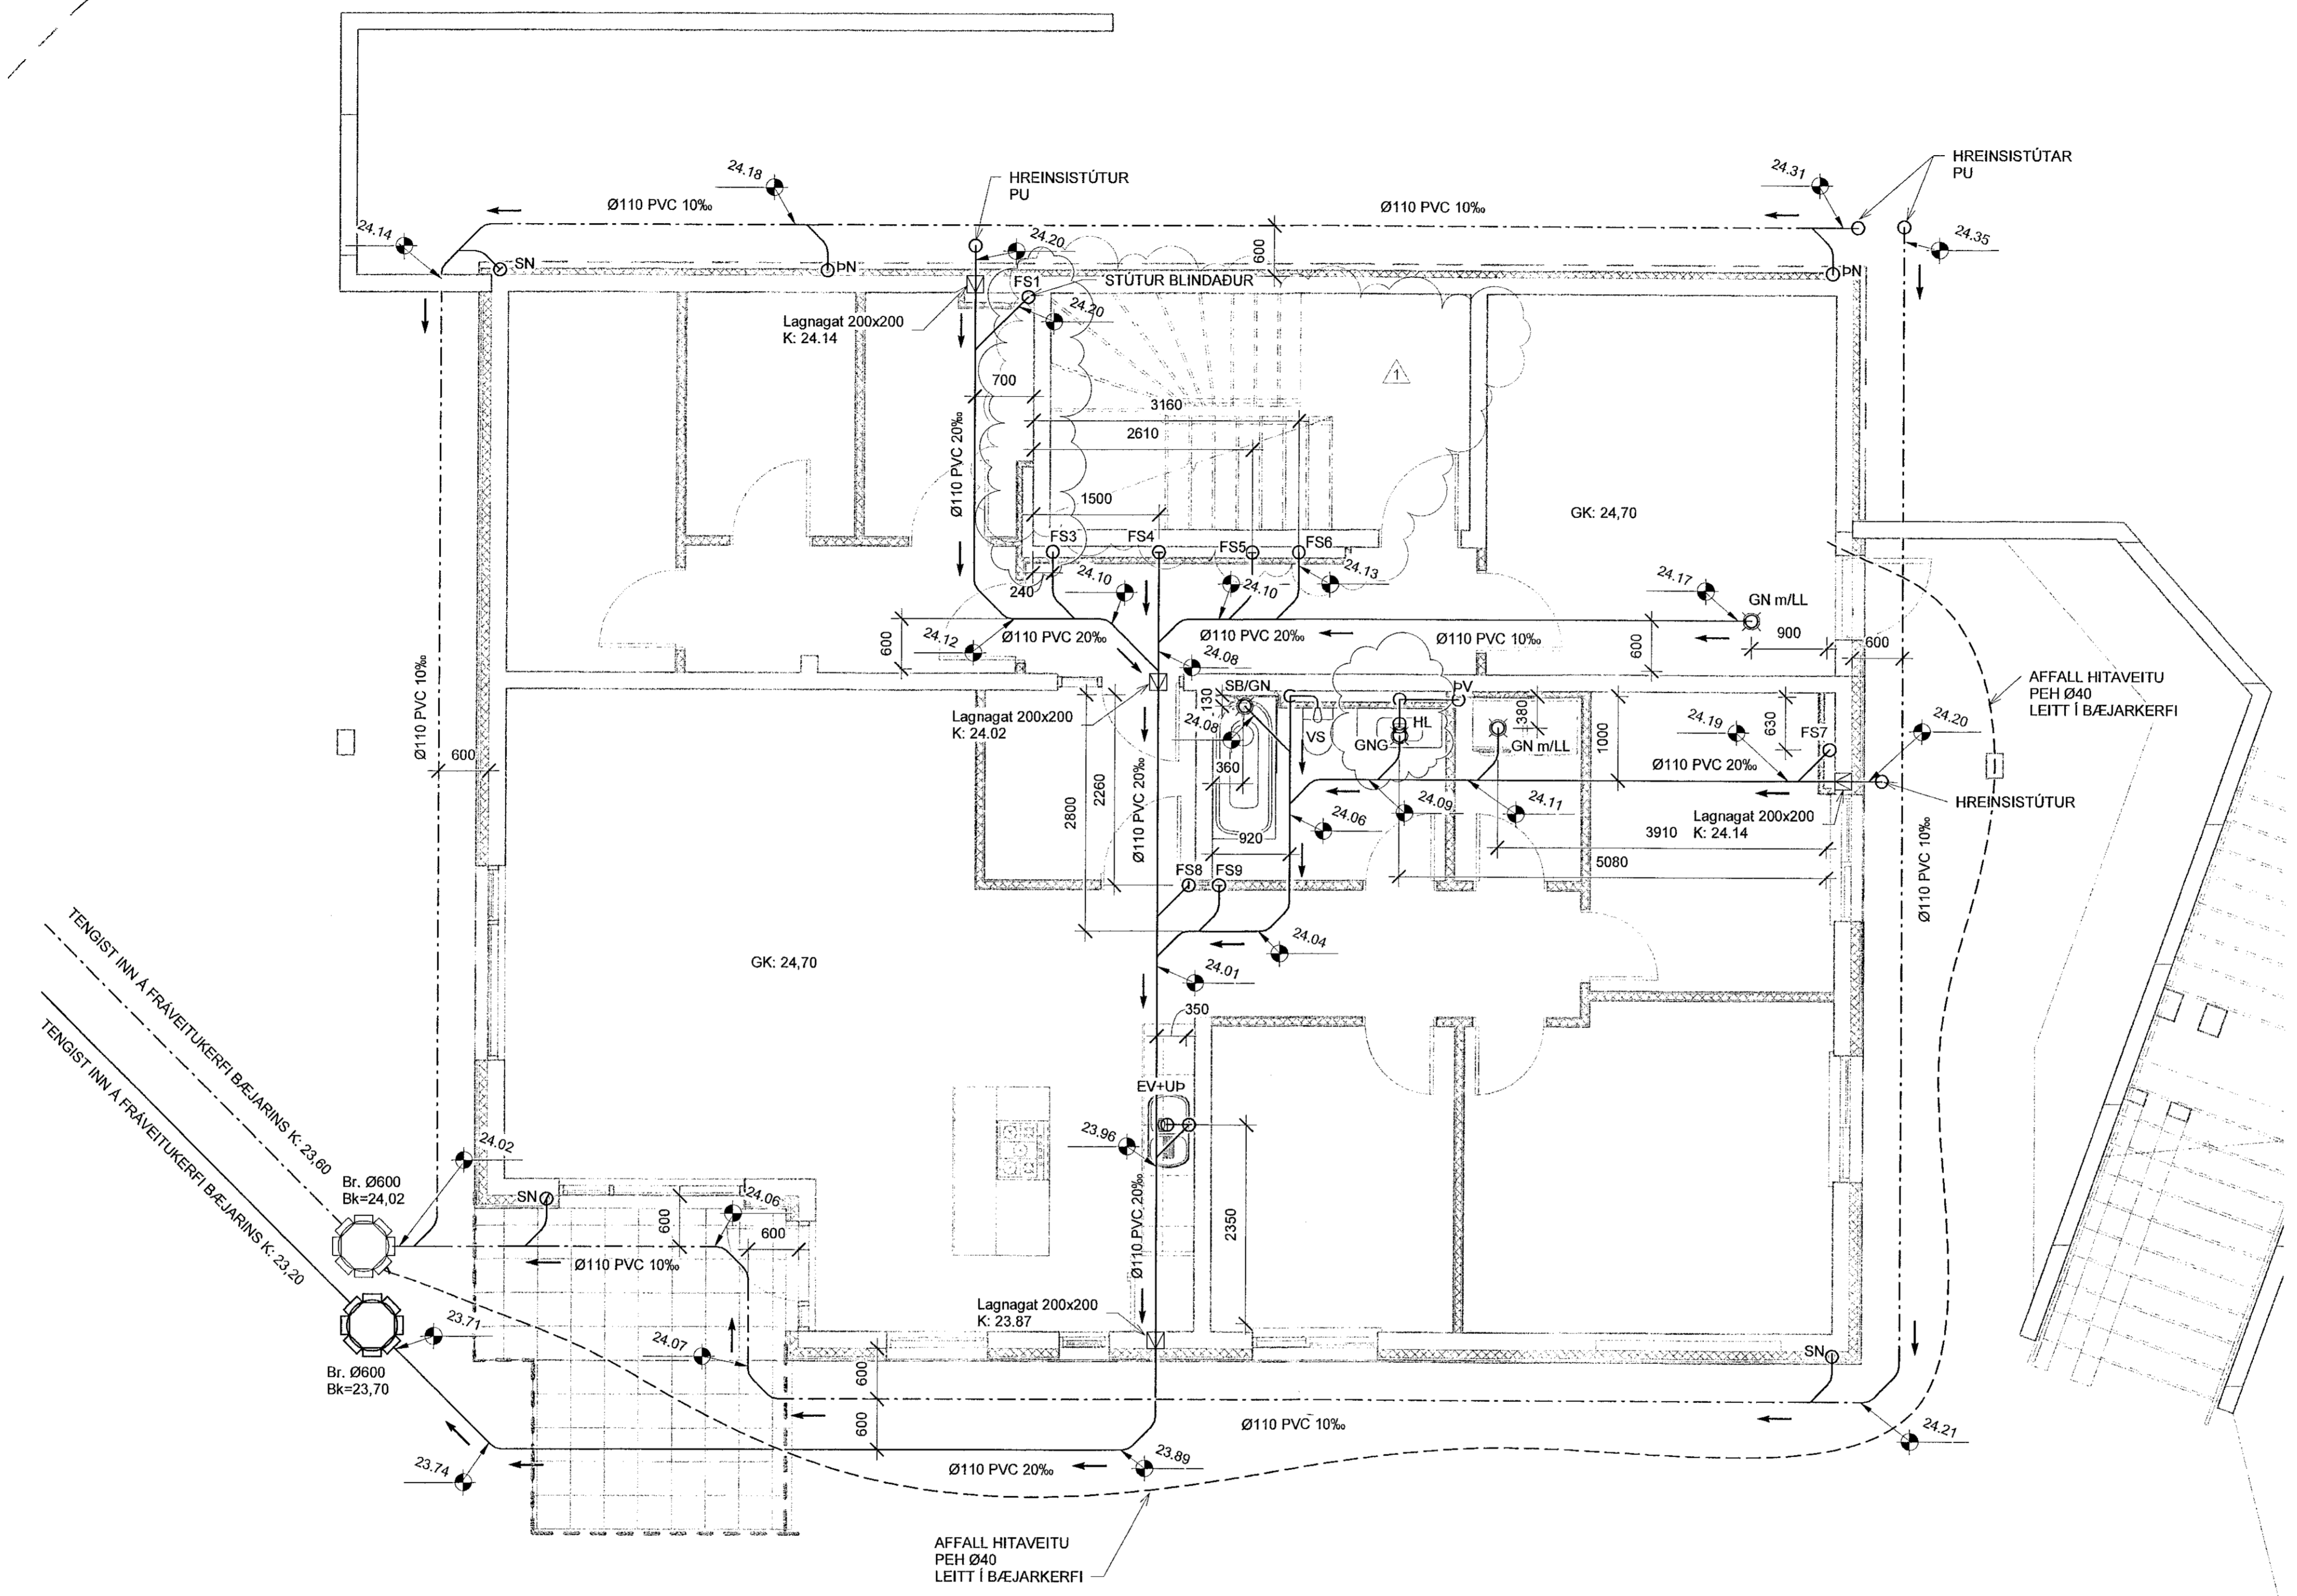

TENGIST INN Á FRÁVEITUKERFI BEJARINS K: 23.80
TENGIST INN Á FRÁVEITUKERFI BEJARINS K: 23.20

GRUNNMYND
MKV. 1:50


3	20.02.2020	Þættir vó gegnum stjórnunarfélög, breytt inni skjalag, FS2 þarft að	
2	05.11.2019	Þættir vó nýrfalli, breyting á fallstómum 4 & 5 og svanamúrflötum	JJ
1	02.10.2019	FRUMTÖGAFRA	JJ
Útg.	Dags.	Lýsing	Nafn

VERKFRÆÐISTOFA

NEW NORDIC ENGINEERING ehf
Hæðamári 6 · 201 Kópavogur Ísland
s. 654-4080 / 699-3077 / 695-3577
kt. 520514-1450. nne@nne.is www.nne.is

STUÐLASKAÐ 15
221 HAFNARFJÖRÐUR
FRÁRENNSLI - GRUNNLAGNIR

Hönnun:	JJ	Verknúmer:	19004
Verkefnastjóri:	JJ	Mælikvæði:	1:50
Teiknað:	SJ	Dagsetning:	20.02.2020
Yfirarið:	ÞBE	Bláð:	Útgáfa:
Samþykkt:			
Jökull Jónsson Kt. 270575-4209		P1-01	3

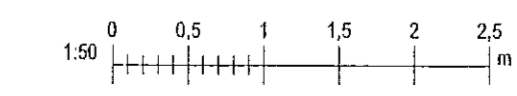

Blatt: 08/2719
Skrá: 20.02.2020 14:27:18