


Ártun hönnunarstjóra:
Kristinn Ragnarsson kt:1209442669

SKÝRINGAR - FRÆRENNSLI:
 ————— SKÓLPLÖGN
 - - - - - REGNVATNSLÖGN

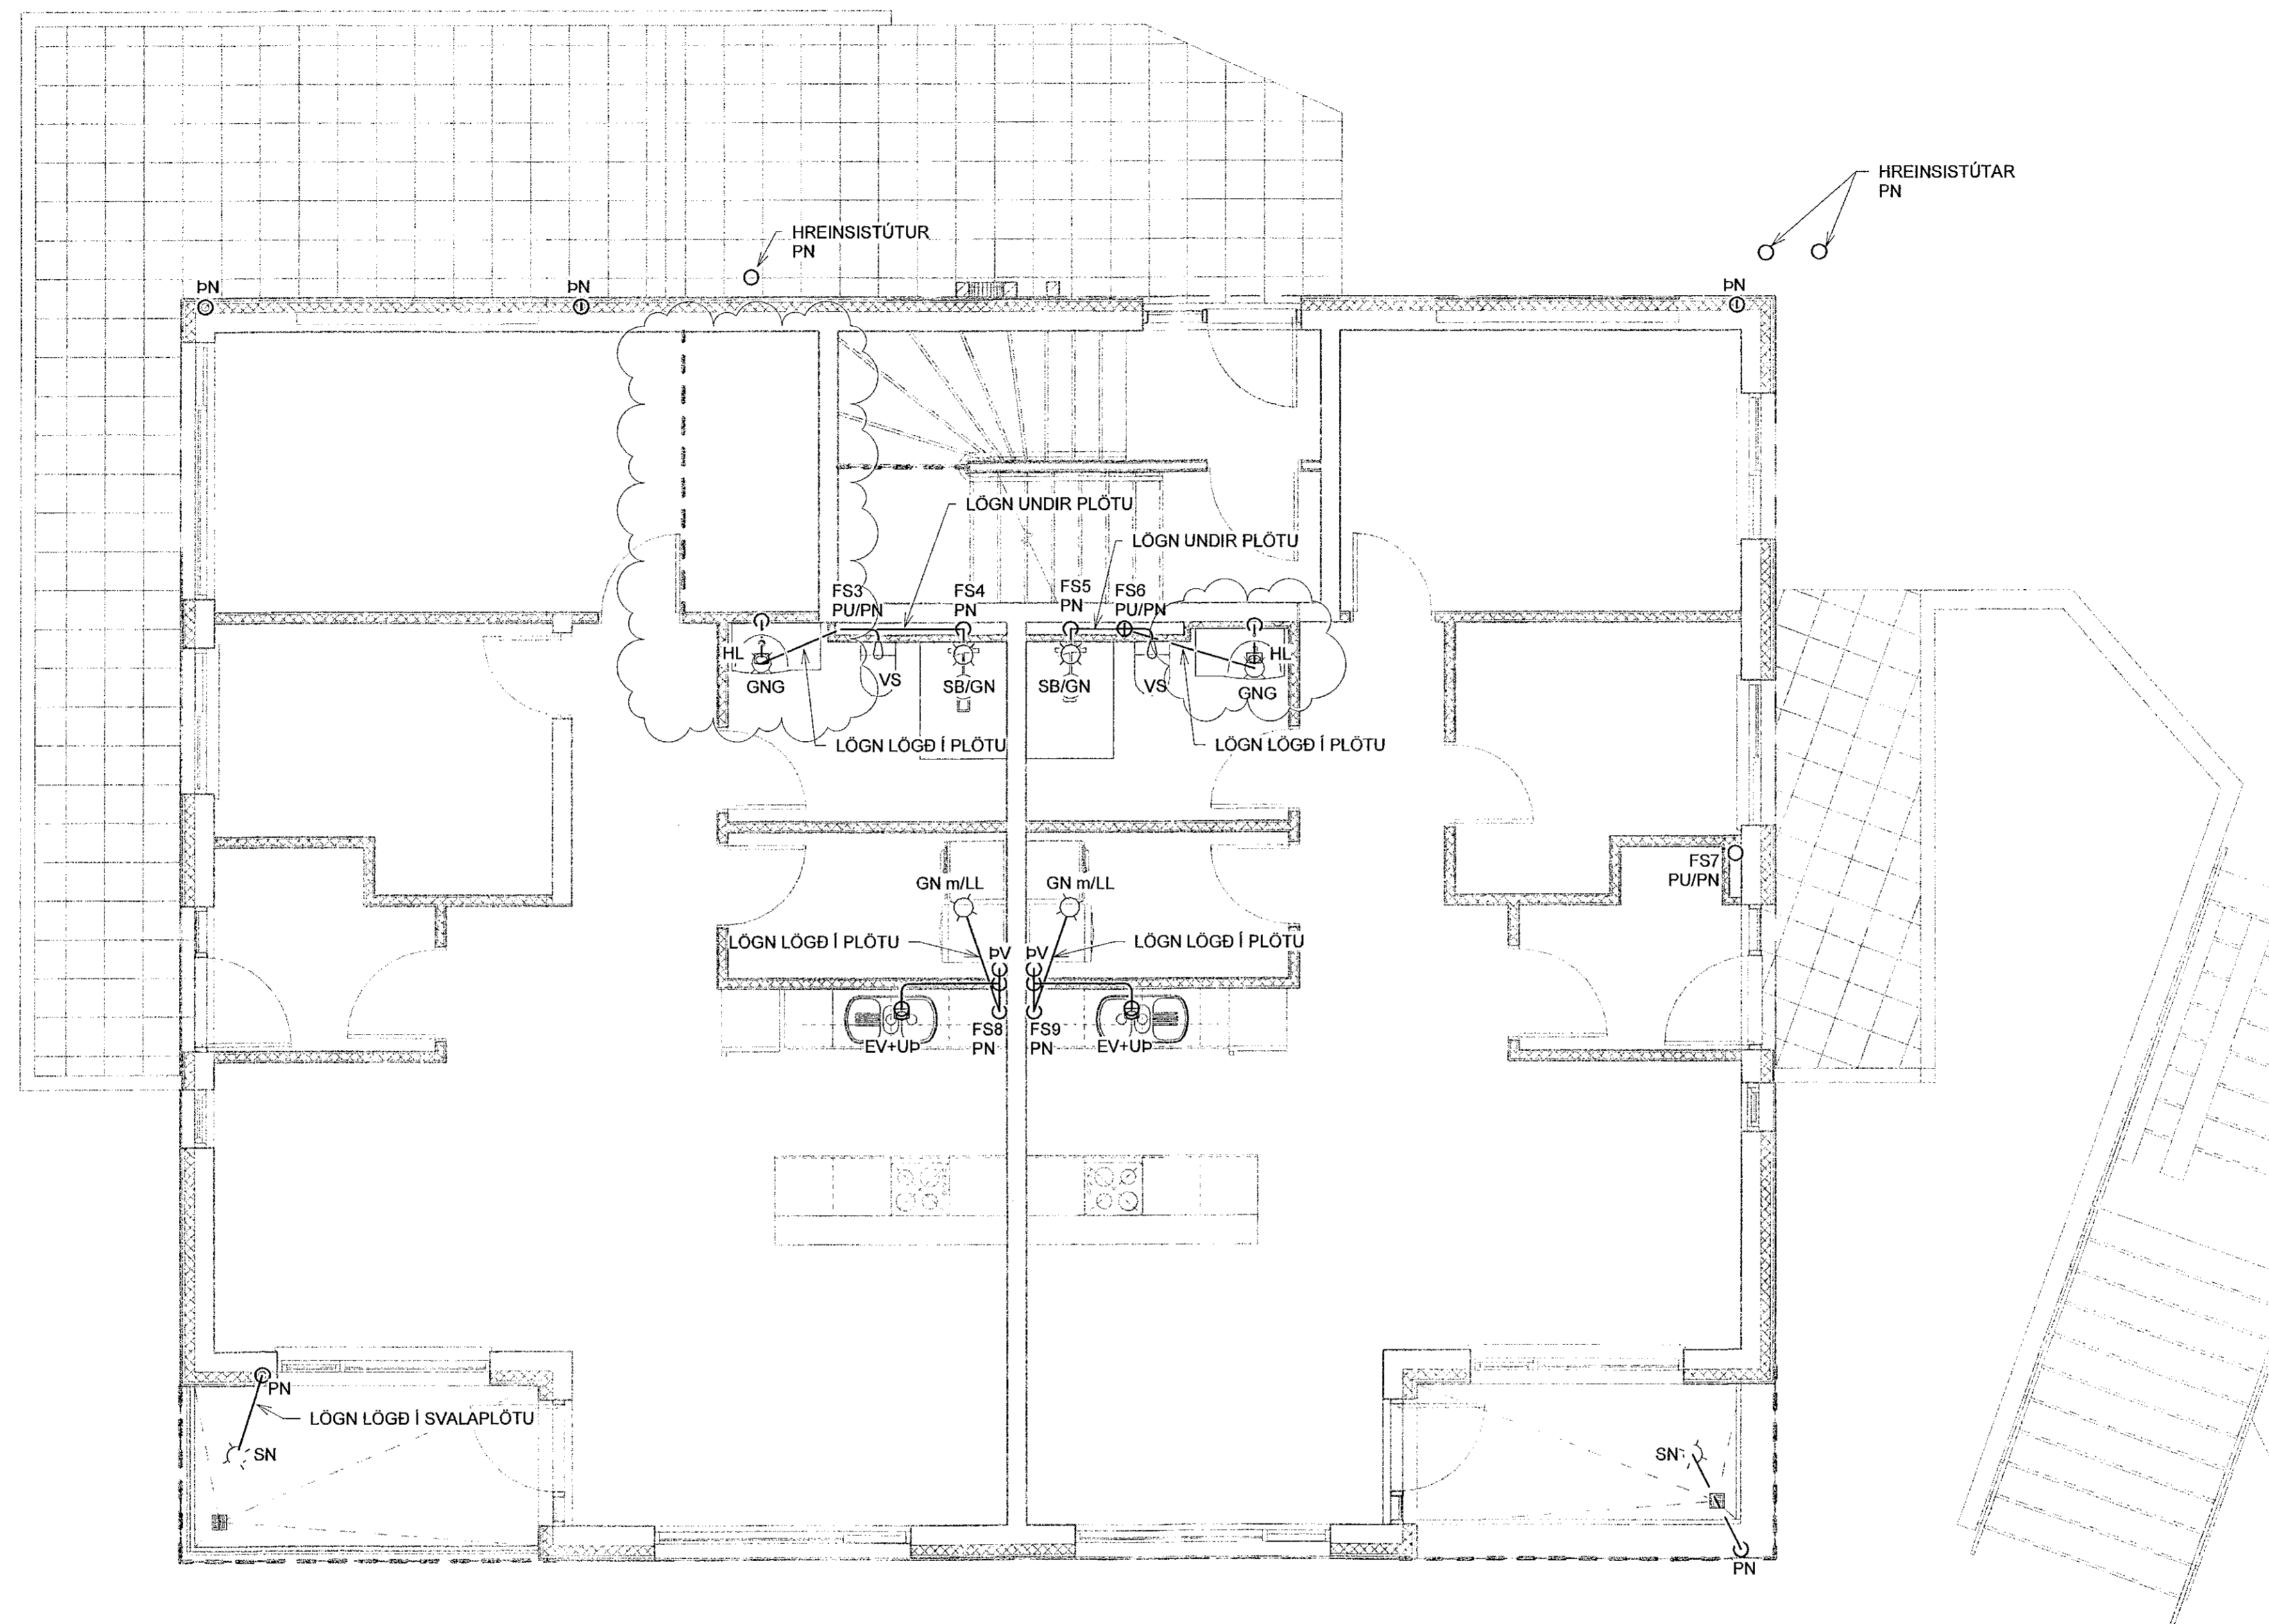

GRUNNMYND
MKV. 1:50

3	20.02.2020	Bætt við gegnumstreymisúlfúllum, breytt innra skipulag, FS2 í ganggjör	
2	05.11.2019	Bætt við rúturfalli, breyting á fallslóðnum 4 & 6 og svalanúlfúllum	JJ
1	02.10.2019	FRUMÚTGÁFA	JJ
Útg.	Dags.	Lýsing	Nafn


VERKFRÆÐISTOFA

NEW NORDIC ENGINEERING ehf
Hæðarsári 6 - 201 Kópavogur Ísland
s. 854-4080 / 899-3077 / 899-3577
kl. 520914-1450. nne@nne.is www.nne.is

STUÐLASKAÐ 15

221 HAFNARFJÖRÐUR
FRÆRENNSLI - GRUNNMYND 1.HÆÐ

Hönnun:	JJ	Verknúmer:	19004
Verkefnastjóri:	JJ	Mælikvarði:	1:50
Teiknaði:	SJ	Dagsetning:	20.02.2020
Yfirfariði:	PBE	Bláð:	Útgáfa:
Samþykkt:	Jökull Jónsson Kt. 270575-4209	P1-02	3

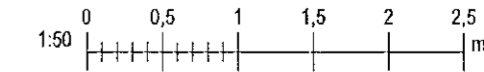

Blátt: 10/02/19
Skrá: 20.02.2020 14:27:20

Copyright © New Nordic Engineering ehf. - Hönnuður skráar sér almannarétt á teikningum - Fjölhöfundur er það einstaklingur samþykktu