



Samþykkt þann
03 APR 2020
Byggingarfulltrúinn í Hafnarfórði
F.h. Sigurður Steinar Jónsson

Áritun hönnunarstjóra:
Kristinn Ragnarsson kt:120944-2669

SKÝRINGAR - FRÆNNSLI:
 — SKÖLPLOGN
 - - - - - REGNVATNSLOGN

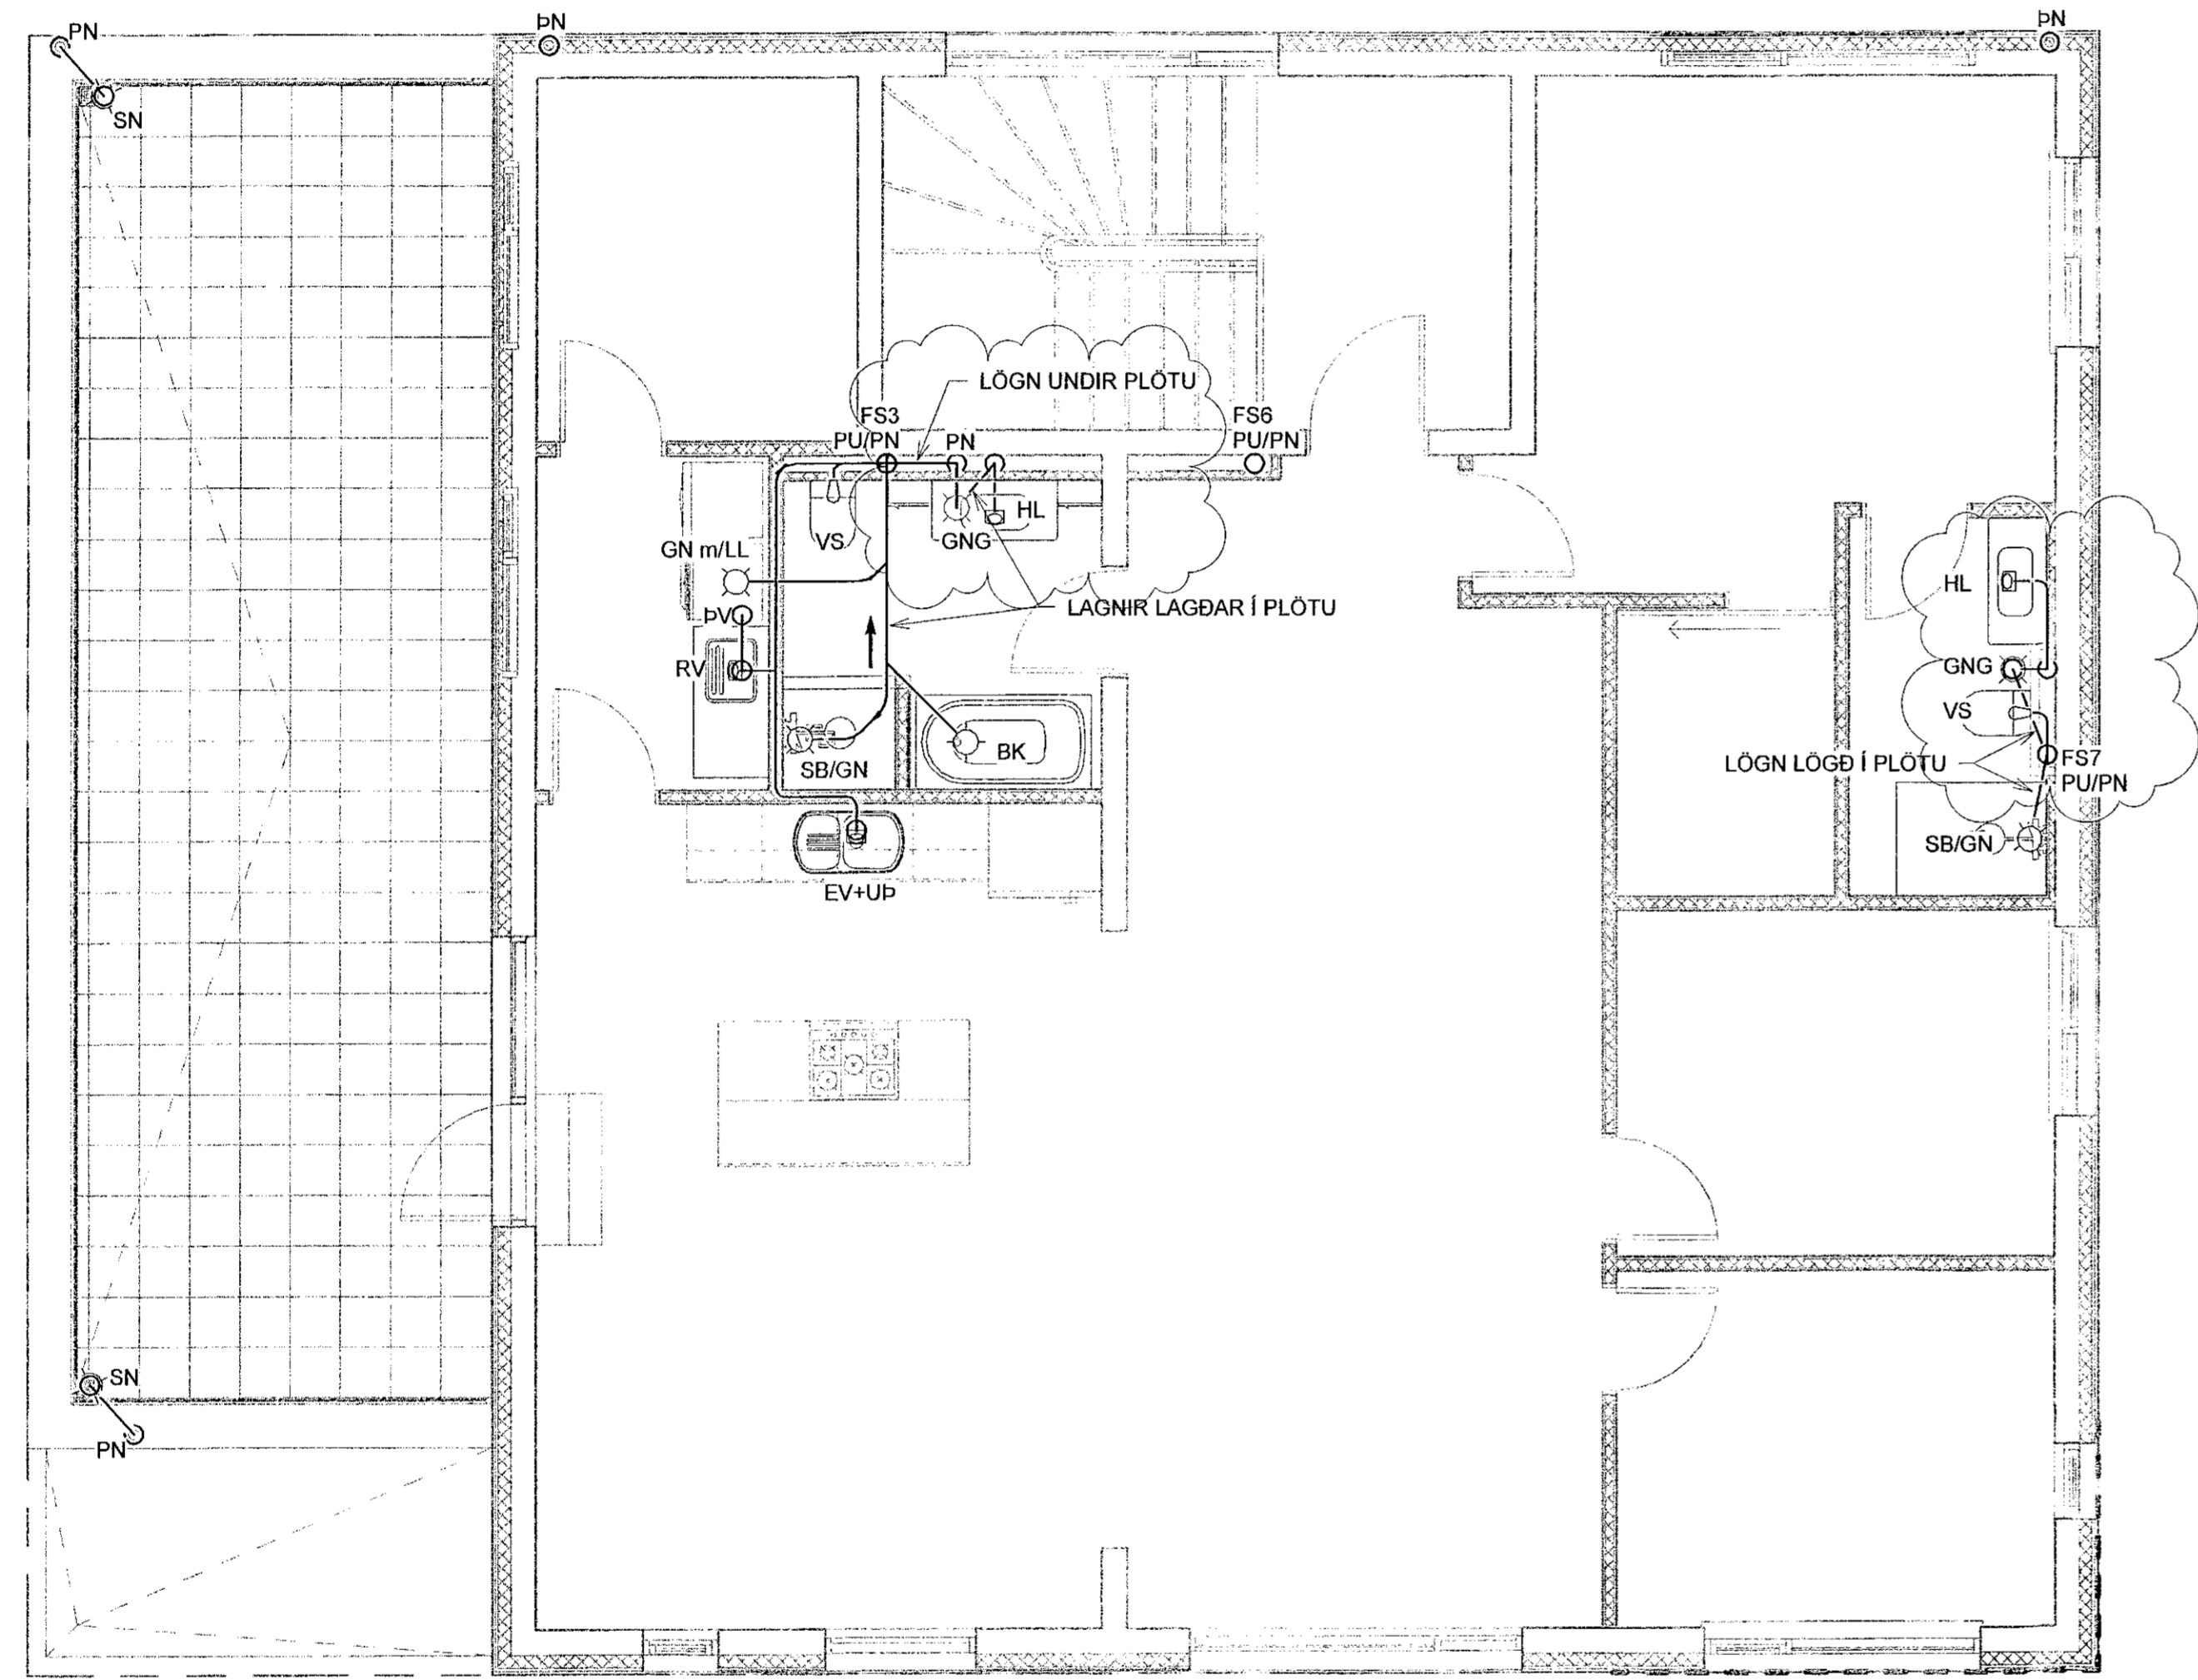

GRUNNMYND
MKV. 1:50

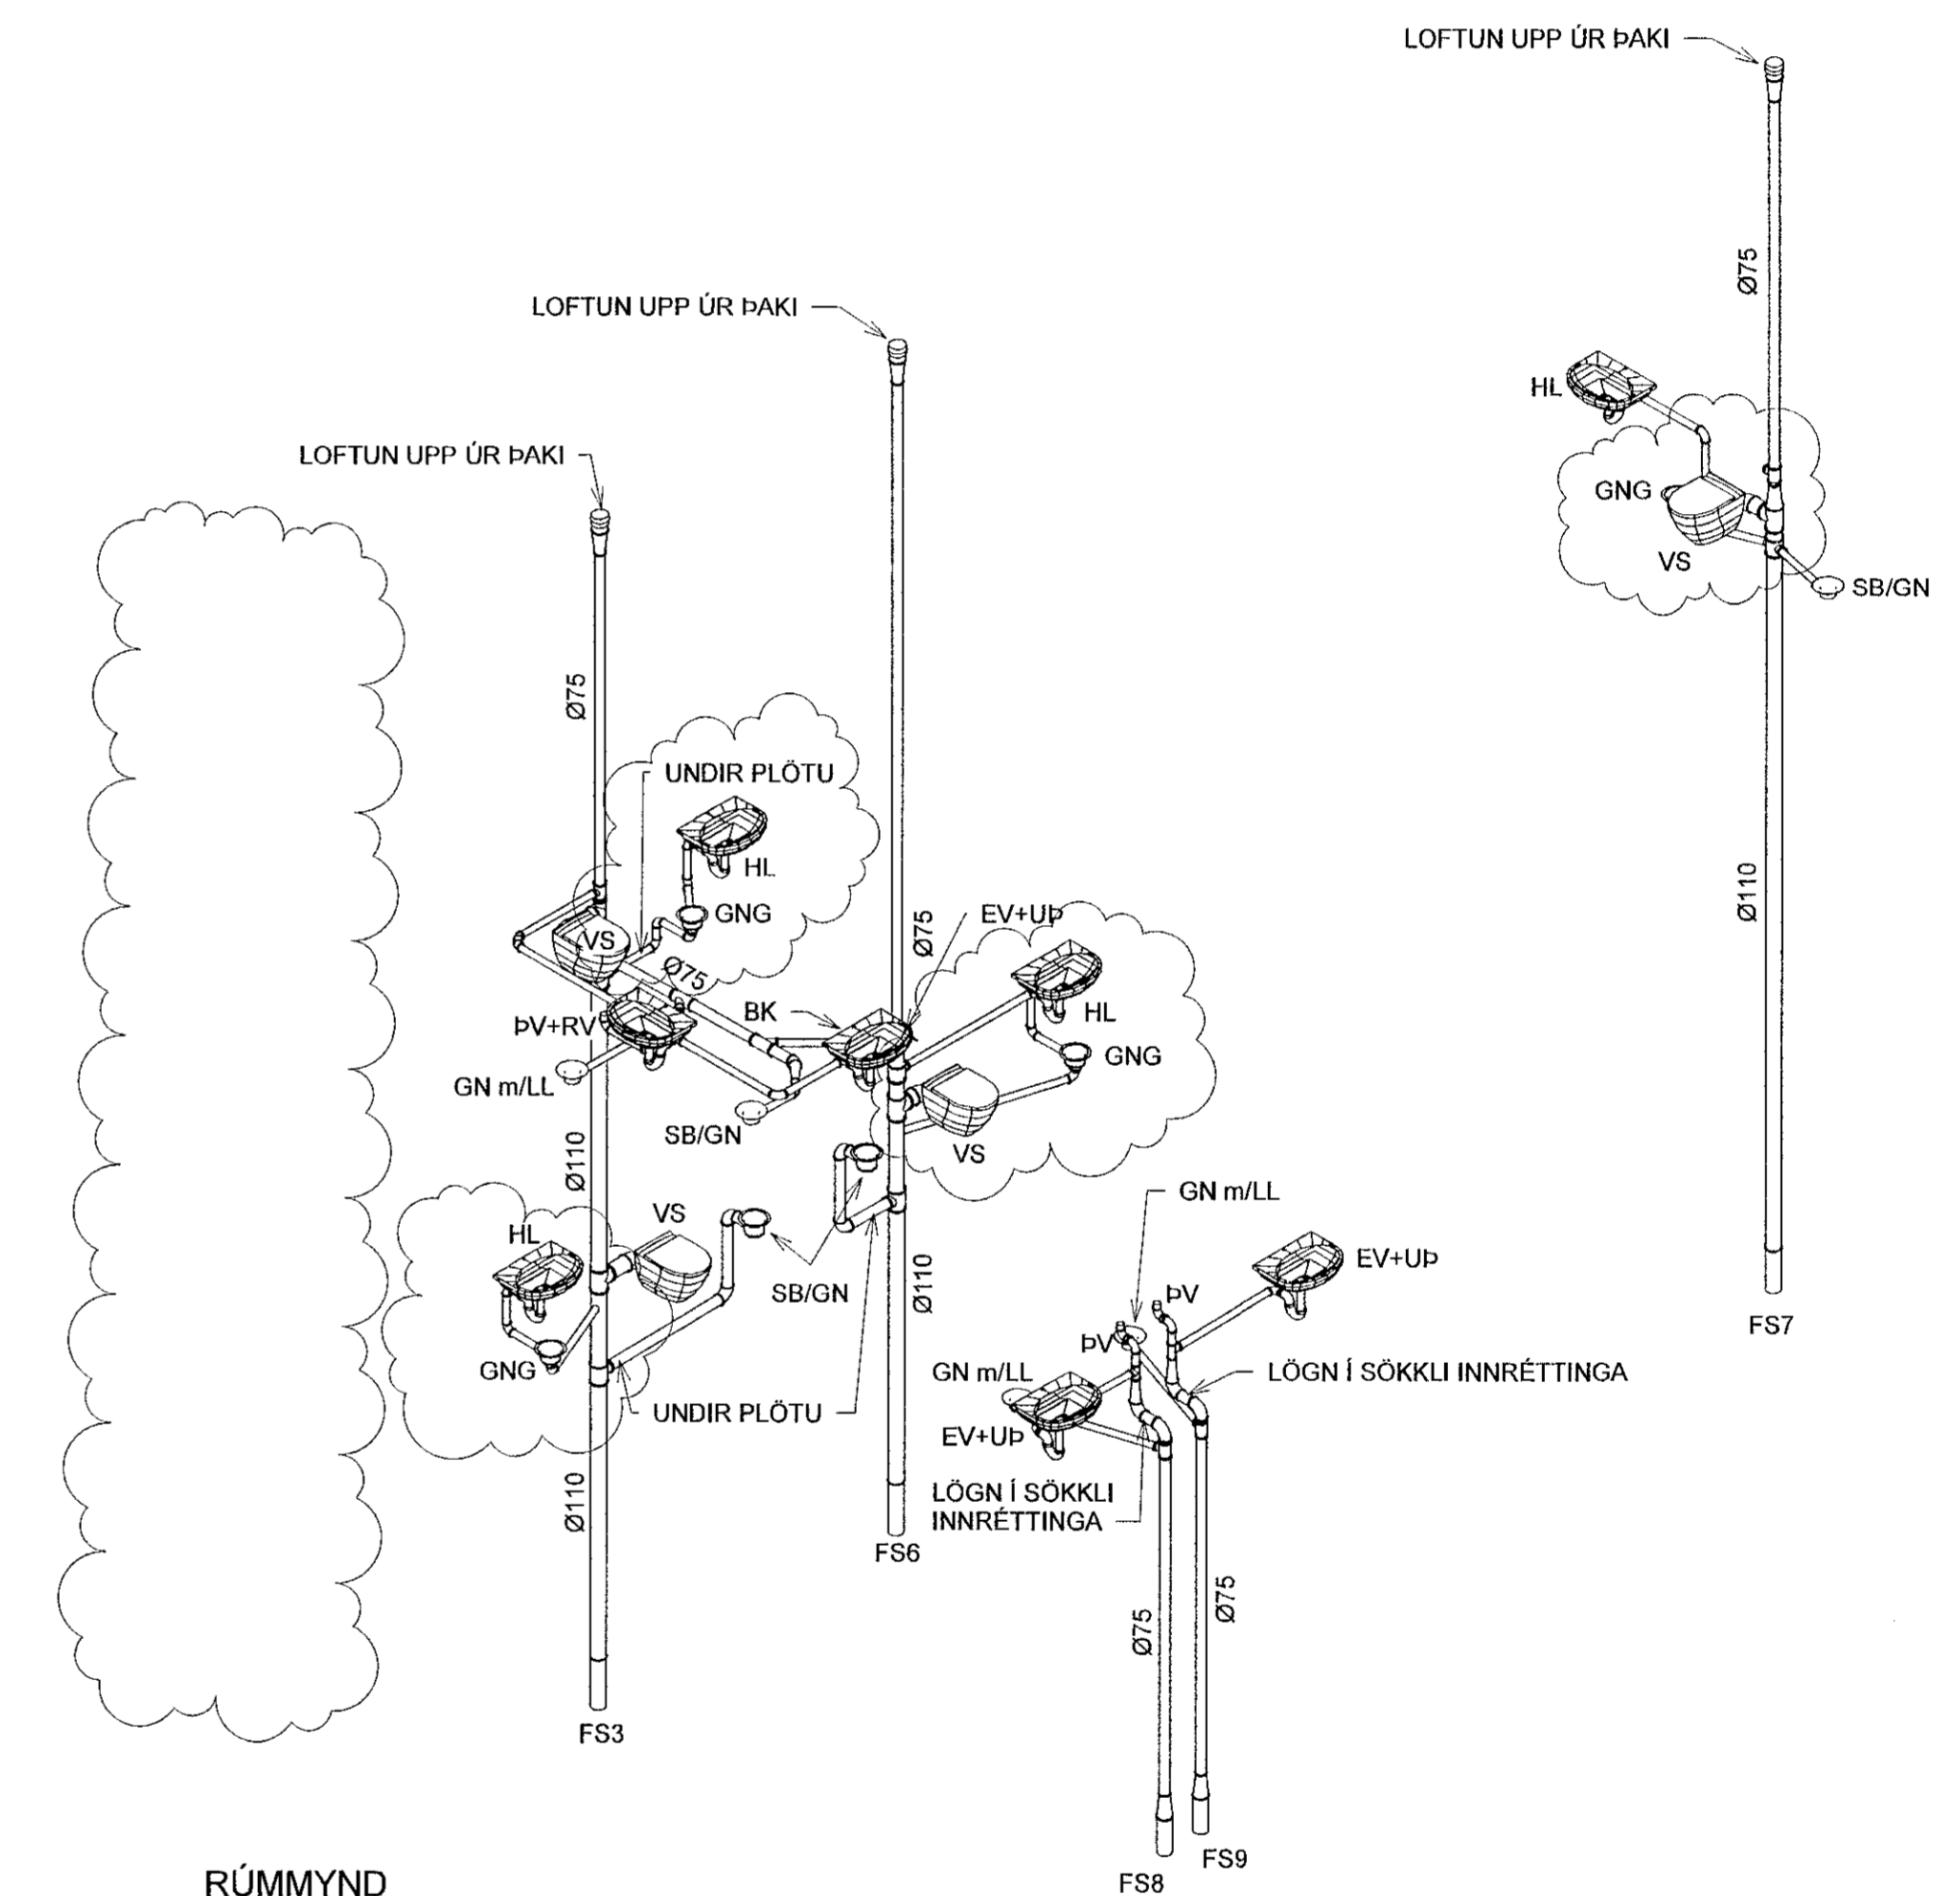

RÚMMYND
MKV. 1:50

3	20.02.2020	Bætt við gegnumstreymisúrförum, breytt innra skiptag, FS2 í stað FS3	
2	05.11.2019	Bætt við niðurfalli, breyting á fallslóttum 4 & 5 og ovalanibúrförum	JJ
1	02.10.2019	FRUMTILGAFA	JJ
Útg.	Dags.	Lýsing	Nafn

VERKFRÆDISTOFA

NEW NORDIC ENGINEERING ehf
Hæðamárlíð - 201 Kópavogur Ísland
s. 654-4080 / 899-3077 / 899-3577
kl. 520914-1450. nne@nne.is www.nne.is

STUÐLASKAÐ 15
221 HAFNARFJÖRÐUR
FRÆNNSLI - GRUNNMYND 2.HÆÐ
RÚMMYND

Hönnun:	JJ	Verknúmer:	19004
Verkefnastjóri:	JJ	Mælikvarði:	1:50
Teiknað:	SJ	Dagsetning:	20.02.2020
Yfirforji:	ÞBE	Blað:	Útgáfa:
Samþykkt:	Jökull Jónsson Kt. 270575-4209	P1-03	3



Plat. 05/2719
Skrá: MVAVR1919004 - Stuðlaskarð 9-19/02 DESIGN02 P - PÍPULAGNIR/Stuðlaskarð 15 - Frænnslí

Copyright © New Nordic Engineering ehf. - Hönnuður skilar sér allenar á teikningum - Plöðuðan er háð samþykktu samþykki