


Samþykkt þann
03 APR 2020
Byggingarfulltrúinn í Hafnarfjarði
F.h. Sigurður Steinar Jónsson

Áritun hönnunarstjóra:
Kristinn Ragnarsson kt:120944-2669

SKÝRINGAR - NEYSLUVATN:

HEITT NEYSLUVATN
KALT NEYSLUVATN
HEITT NEYSLUVATN, HRINGRÁS

SJÁ ALMENNAR SKÝRINGAR Á TEIKN. P0-01 OG P0-03
ALLAR HULDAR NEYSLUVATNSLAGNIR ERU m/EINANGRUN
TENINGAR AÐ TÖPPUNARSTÖÐUM ER DN12, NEMA ANNAD SÉ TEKID FRAM Á TEIKNINGU.
ALLAR STOFNLAGNIR ERU m/EINANGRUN.
ALLAR INNSTEYPTAR RÖR-I-RÖR NEYSLUVATNSLAGNIR ERU DN12 PEX MEÐ SÚREFNISKÁPU, NEMA ANNAD SÉ TEKID FRAM Á TEIKNINGU.
LAGNIR AÐ DEILIKISTUM ERU KALT:DN20, HEITT:DN15
ALLAR HRINGRÁSARLAGNIR ERU DN12.
NOTA SKAL VOTTADAR LAGNIR.

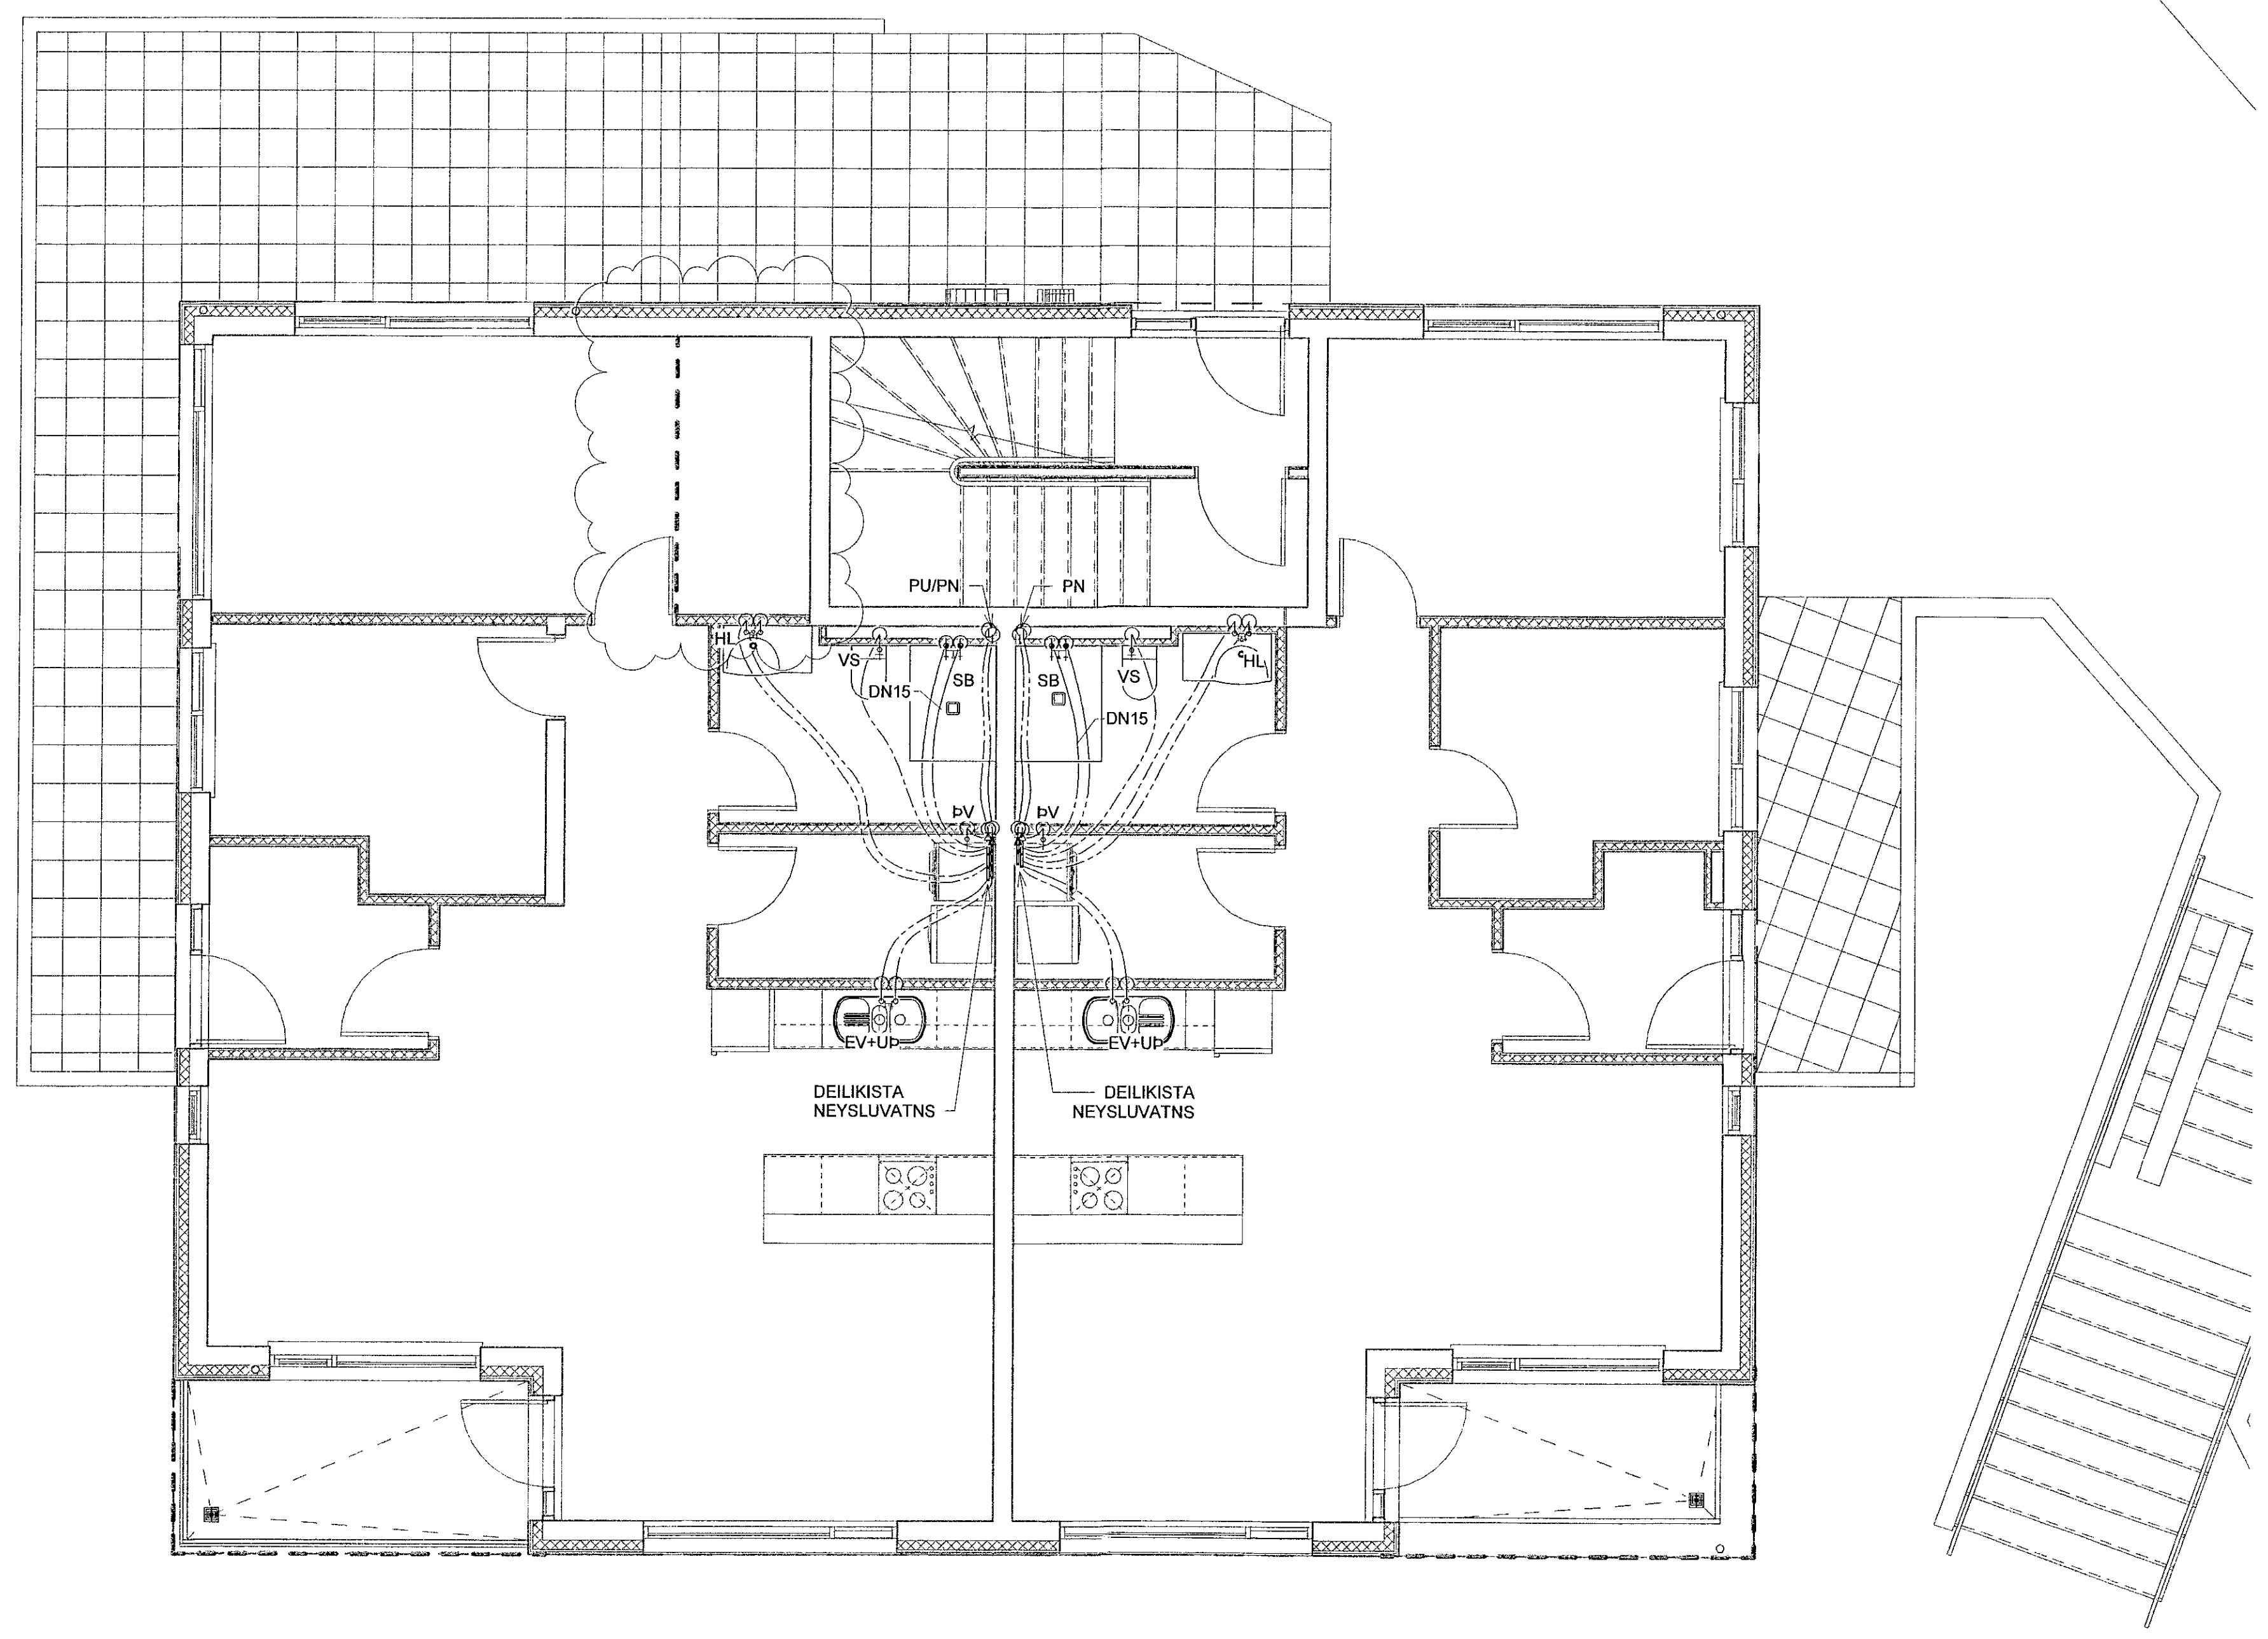


GRUNNMYND
MKV. 1:50

| | | | |
|------|------------|---------------------------|------|
| 2 | 20.02.2020 | BREYTING Á INNRA SKIPLAGI | JJ |
| 1 | 05.11.2019 | FRUMTÆGGA | JJ |
| Útg. | Dags. | Lýsing | Nefn |

VERKFRÆÐISTOFA
NEW NORDIC ENGINEERING ehf
Hvámúli 6 - 201 Kópavogur Ísland
s. 054-4080 / 059-3077 / 059-3577
Kt. 520914-1450. nne@nne.is www.nne.is

STUÐLASKARD 15
221 HAFNARFJÖRDUR
NEYSLUVATNSLAGNIR - GRUNNMYND 1.HÆÐ

| | | | |
|------------------|-----------------------------------|-------------|------------|
| Hönnun: | JJ | Verknúmer: | 19004 |
| Verkefnastrjafi: | JJ | Mælikvæði: | 1:50 |
| Teiknað: | SJ | Dagsetning: | 20.02.2020 |
| Yfirfarið: | PBE | Bláð: | Útgáfa: |
| Samþykkt: | Jökull Jónsson Kt. 270575-4209 | P2-11 | 2 |

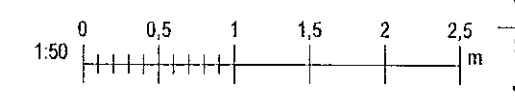

Plöt: 052715
Skrá: 20.02.2020 08:57:47

Copyright © New Nordic Engineering ehf. - Hönnuð: skilur sér allen rétt á teikningum - Fjölskiptan er hana samþyktu samþykki