Samþykkt þann
03 APR 2020
Byggingarfulltrúinn í Hafnarfirði
F.h. Sigurður Steinar Jónsson

Áritun hönnunarstjóra:
Kristinn Ragnarsson kt:120944-2669

HITI FRAMRÁS
HITI BAKRÁS

SJÁ ALMENNAR SKÝRINGAR Á TEIKN. P0-01 OG P0-03.

STOFNLAGNIR ERU m/EINANGRUN.
HULDAR LAGNIR SKULU VERA EINANGRAÐAR OG SÝNILEGAR LAGNIR AÐ OFNUM ÓEINANGRAÐAR OG MÁLAÐAR.

ALLAR INNSTEYPTAR RÖR-Í-RÖR HITALAGNIR Í OFNA ERU DN12 PEX MEÐ SÚREFNISKÁPU NEMA ANNAÐ SÉ TEKIÐ FRAM Á TEIKNINGU.

LAGNIR AÐ STÓKUM OFNUM ERU DN10.

LAGNIR AÐ DEILIKISTUM ERU DN20.

NOTA SKAL VOTTAÐAR LAGNIR.

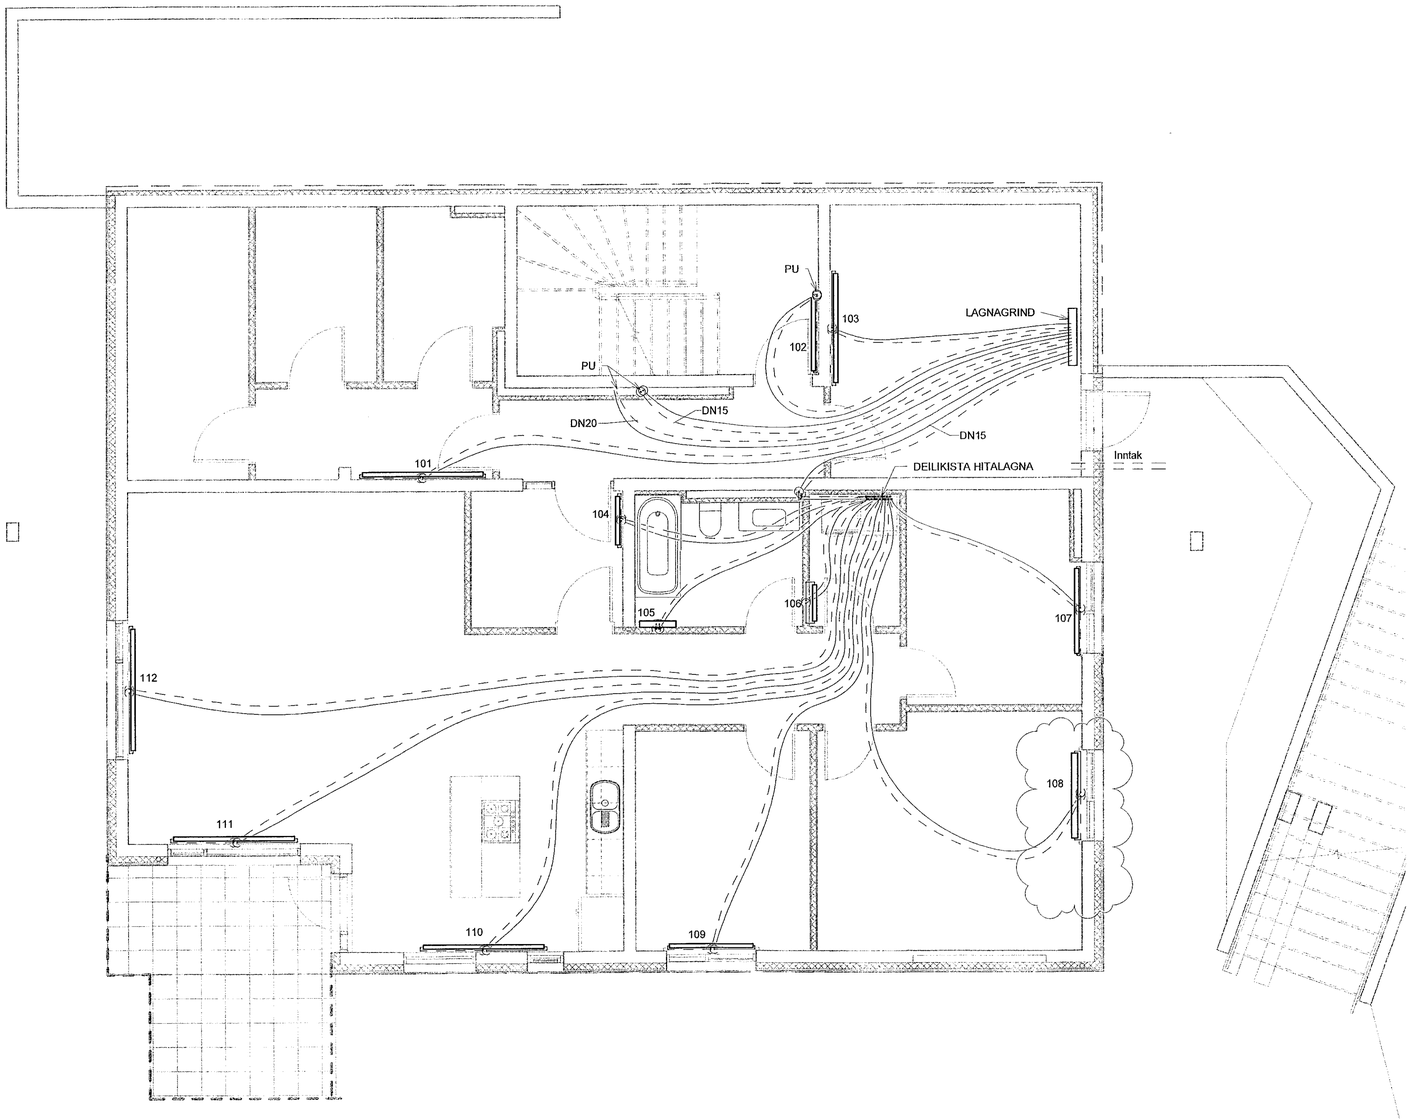

GRUNNMYND
MKV. 1:50

STUÐLASKARÐ 15 - KJALLARI

OFNATAFLA			ΔT 35°C	
OFN [NR]	AFL OFNS [W]	GERÐ OFNS	HÆÐ OFNS [MM]	LENGD OFNS [MM]
101	1931	21	600	2200
102	1054	21	600	1200
103	1580	21	600	1800
104	702	21	600	800
105	750	HANDKL.OFN		600
106	524	21	600	600
107	904	21	400	1400
108	1209	22	400	1400
109	904	21	400	1400
110	1291	21	400	2000
111	1291	21	400	2000
112	1291	21	400	2000
ALLS:	13431			

Útg.	Dags.	Lýsing	Nafn
2	20.02.2020	BREYTING Á OFNUM	JJ
1	05.11.2019	FRUMÚTGÁFA	JJ

VERKFRÆÐISTOFA

NEW NORDIC ENGINEERING ehf
Hæðarmári 6 - 201 Kópavogur Ísland
s. 854-4080 / 899-3077 / 899-3577
Kt. 520914-1450. nne@nne.is www.nne.is

STUÐLASKARÐ 15

221 HAFNARFJÖRÐUR
HITALAGNIR - GRUNNMYND KJALLARI

Hönnun:	JJ	Verknúmer:	19004
Verkefnastjóri:	JJ	Mælikvarði:	1:50
Teiknað:	SJ	Dagsetning:	20.02.2020
Yfirfarið:	ÞBE	Blað:	Útgáfa:
Samþykkt: Jökull Jónsson Kt. 270575-4209		P3-01	2

1:50 0 0,5 1 1,5 2 2,5 m

Copyright © New Nordic Engineering ehf - Hönnuður teiknar eða áritar teikningum - Fjölföldun er með sérstöku samþykki

A1

Plot: 10/2/19
Save: 20.2.2020 09:48:48
Skrá: M:\AVR19\19004 - Stuðlaskarð 9-15\02 DESIGN\02 P - PÍPULAGNIR\Stuðlaskarð 15 - Hitalagnir.rvt