

Samþykkt þann
03 APR 2020
Byggingarfulltrúinn í Hafnarfjarðar
F.h. Sigurður Steinar Jónsson

Aritun hönnunarsjóra:
Kristinn Ragnarsson Kt:120944-2669

— HITI FRAMRÁS
- - - - - HITI BAKRÁS

SJÁ ALMENNAR SKÝRINGAR Á TEIKN. P0-01 OG P0-03.


STOFNLAGNIR ERU m/EINANGRUN. HULDAR LAGNIR SKULU VERA EINANGRÁÐAR OG SÝNILEGAR LAGNIR AÐ OFNUM ÓEINANGRÁÐAR OG MÁLADAR.

ALLAR INNSTEYPTAR RÖR-I-RÖR HITALAGNIR Í OFNA ERU DN12 PEX MED SÚREFNISKÁPU NEMA ANNAD SÉ TEKID FRAM Á TEIKNINGU.

LAGNIR AÐ STÖKUM OFNUM ERU DN10.

LAGNIR AÐ DEILIKISTUM ERU DN20.

NOTA SKAL VOTTADAR LAGNIR.

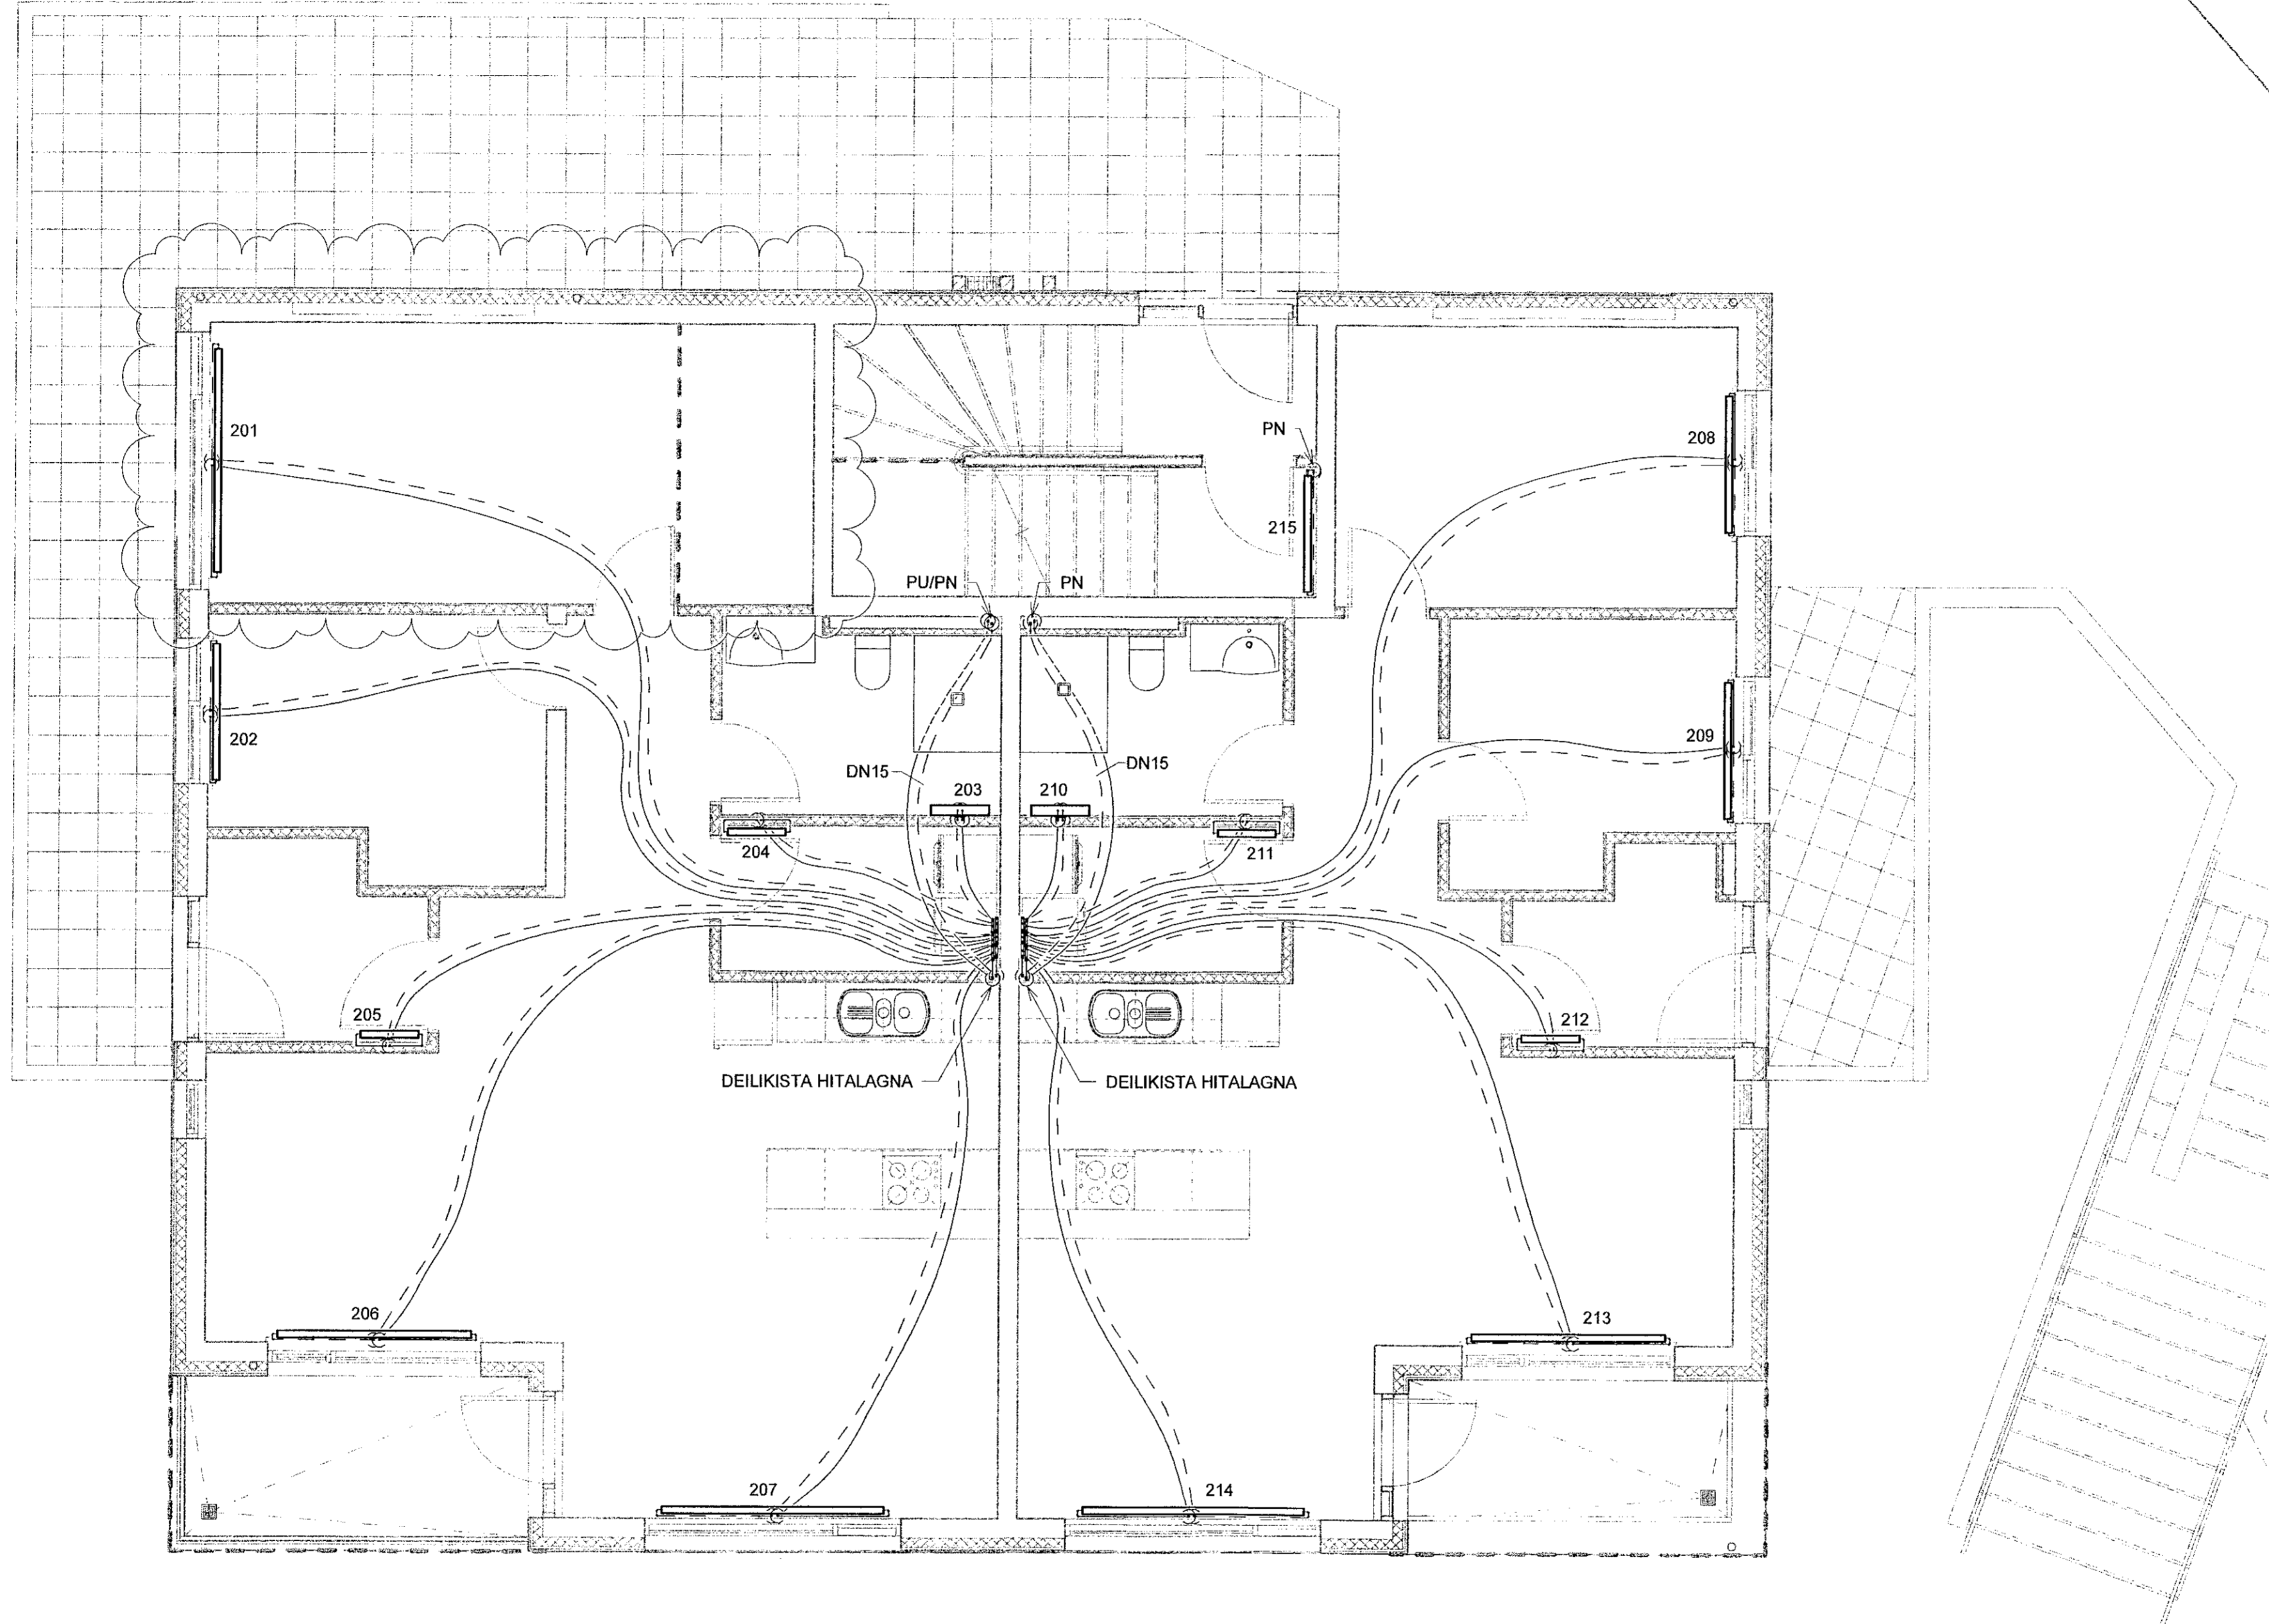

STUÐLASKARÐ 15 - 1.HÆÐ

OFNATAFLA		ΔT 35°C		
OFN [NR]	AFL OFNS [W]	GERÐ OFNS	HÆÐ OFNS [MM]	LENGD OFNS [MM]
201	1421	2I	400	2200
202	904	2I	400	1400
203	750	HANDKL. OFN		600
204	524	2I	600	800
205	524	2I	600	600
206	1291	2I	400	2000
207	1550	2I	400	2400
208	904	2I	400	1400
209	904	2I	400	1400
210	750	HANDKL. OFN		600
211	524	2I	600	800
212	524	2I	600	600
213	1291	2I	400	2000
214	1550	2I	400	2400
215	1054	2I	600	1200
ALLS:	14465			

GRUNNMYND
MKV. 1:50


2	20.02.2020	BREYTING A OFNUM	JJ
1	05.11.2019	FRUMUTGÁFA	JJ
Útg.	Dags.	Lýsing	Nefn

VERKFRÆÐISTOFA

NEW NORDIC ENGINEERING ehf
Hæðamári 6 - 201 Kópavogur Ísland
s. 854-4380 / 896-3077 / 896-3077
Kl. 520914-1450. rne@nne.is www.nne.is

STUÐLASKARÐ 15
221 HAFNARFJÖRÐUR
HITALAGNIR - GRUNNMYND 1.HÆÐ

Hönnun:	JJ	Verknúmer:	19004
Verkefnastjóri:	JJ	Mælikvarði:	1:50
Teiknað:	SJ	Dagsetning:	20.02.2020
Yfirfarir:	PBE	Blæð:	Útgáfa:
Samþykkt:	Jökull Jónsson Kt. 270575-4209	P3-11	2

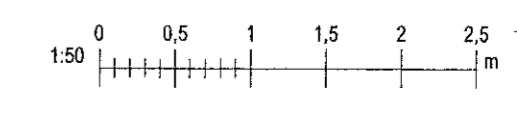

Skv: MIAVR1919004 - Stuðlaskarð 9-19/02 DESIGN02 P - PÍPULAGNIR/STUÐLASKARÐ 15 - HITALAGNIR.rvt

Copyright © New Nordic Engineering ehf - Hönnuð af Jökull Jónsson. Fjárfestir af Sta. Skilling. Samþykkt.