


Sambýkkt barn
 03 APR 2020
 Byggingarfulltrúinn í Hafnarfjarði
 F.H. Sigurður Steinar Jónsson

Áritun hönnunarstjóra:
 Kristinn Ragnarsson kt:120944-2669

SJÁ ALMENNAR SKÝRINGAR Á TEIGN, P0-01 OG P0-02
 ÞVERMÁL LOFTTRÆSILAGNAR ER Ø100mm ÚR BLIKKI NEMA
 ANNAD SE TEKID FRAM.
 OFAN Á LÖGN SKAL KOMA HETTA EDA SAFNKASSI.
 ELÐVERJA ÞARF LAGNIR MED EINANGRUN, SEM KOMA
 FRÁ ÖDRU BRUNAHÖLFI OG LIGGJA Í OPNU RYMI

LOFTBIL UNDIR HURD EDA
 YFRISTRAUMS RIST

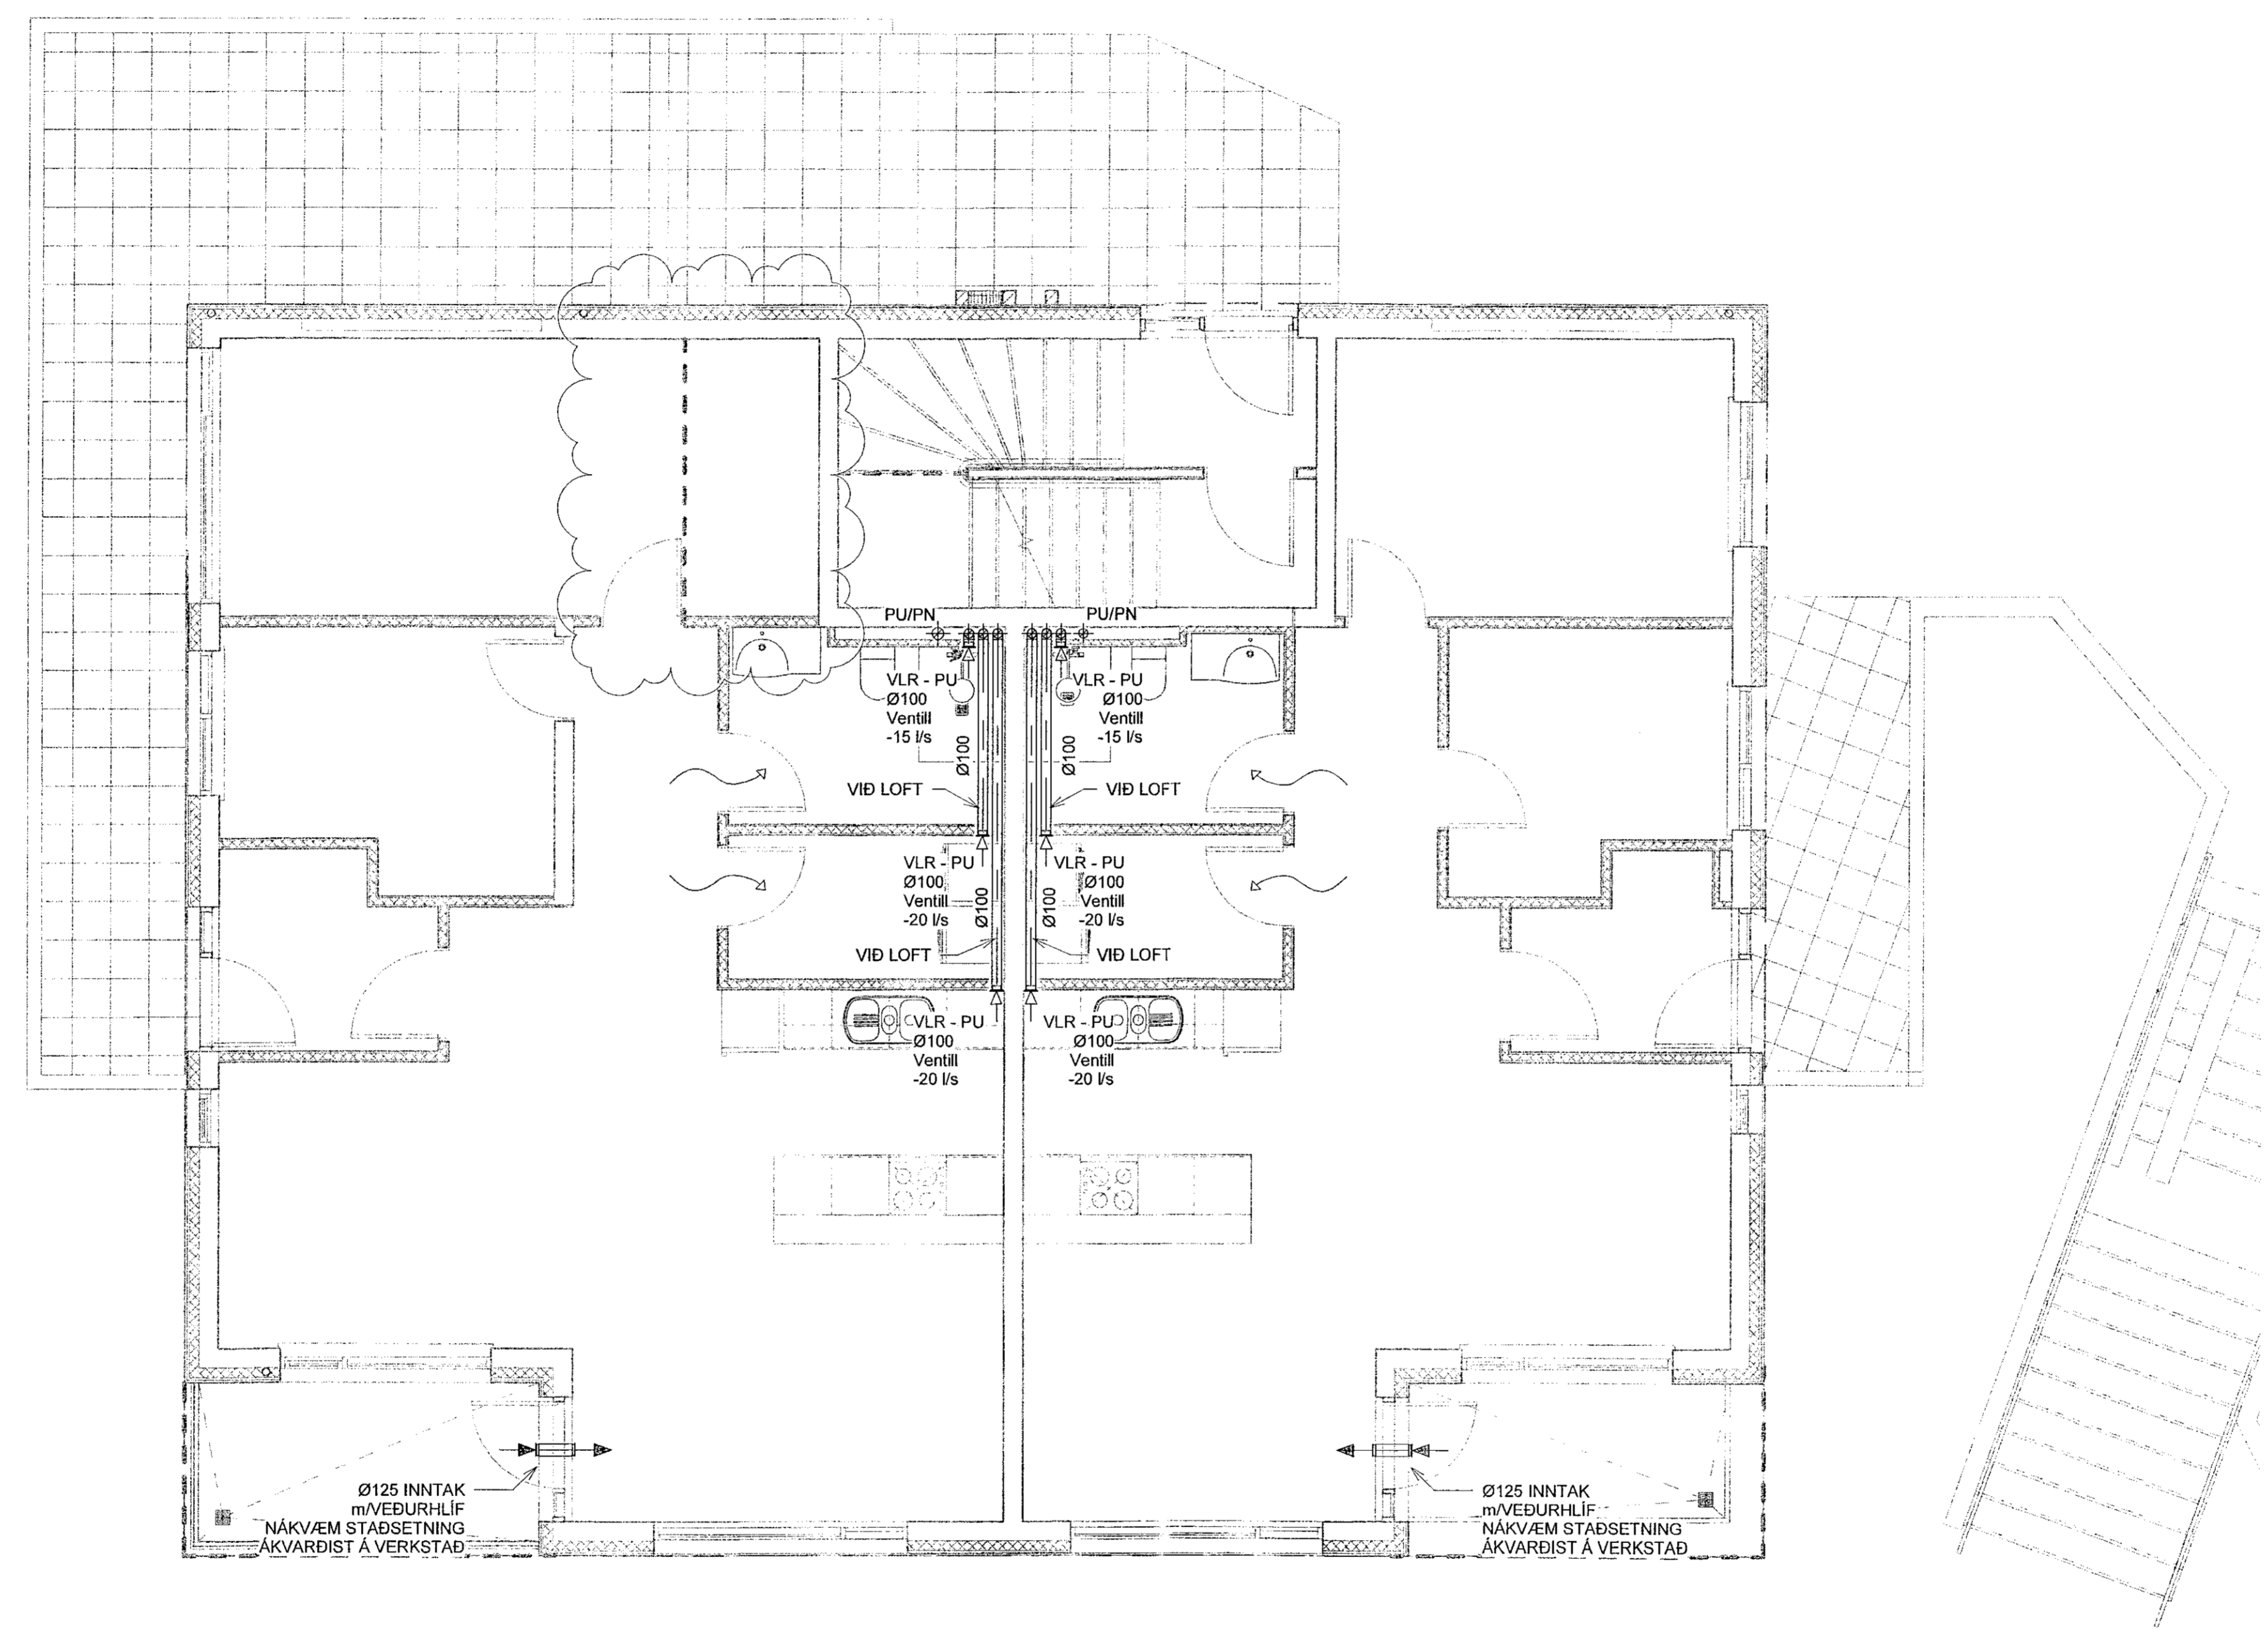

GRUNNMYND
 MKV. 1:50


2	20.02.2020	BREYTING Á INNRA SKIPLAGA	JJ
1	05.11.2019	FRUMÚTGÁFA	JJ
Útg.	Dags.	Lýsing	Nafn

VERKFRÆÐISTOFA

NEW NORDIC ENGINEERING ehf
 Háðamári 5 - 201 Kópavogur Ísland
 s. 854-4060 / 899-3077 / 899-3577
 kt. 520914-1450, nne@nne.is www.nne.is

STUÐLASKAÐ 15
 221 HAFNARFJÖRDUR
 LOFTTRÆSING - GRUNNMYND 1.HÆÐ

Hönnun:	JJ	Verknúmer:	19004
Verkefnastjóri:	JJ	Mælikvarði:	1:50
Teiknaði:	SJ	Dagsetning:	20.02.2020
Yfirfariði:	PBE	Bláð:	Útgáfa:
Sambýkkt:	Jökull Jónsson Kt. 270575-4209	P4-11	2

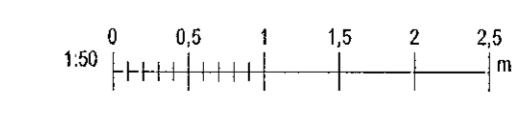

Pict: 101719

Copyright © New Nordic Engineering ehf. - Hönnuð aukur eða eðlið er á hönnuðum - Fjölbúur er áskillegu sambýkkt