

Áritun hönnunarstjóra:
Kristinn Ragnarsson kt. 120944-2669

- SKÝRINGAR - FRÆNNISLI:
- SKÖLPLÖGN
 - - - - - JARÐVATNSLÖGN
 - - - - - REGNVATNSLÖGN
 - - - - - AFFALLSLÖGN


SJÁ ALMENNAR SKÝRINGAR Á TEIKN. P0-01 OG P0-02.

SKÖLPLAGNIR ERU Ø110 PVC MEÐ RENNSLIHALLA 20% NEMA ANNAD SÉ TEKID FRAM Á TEIKNINGU.

JARÐVATNSLAGNIR ERU Ø110 PVC MEÐ RENNSLIHALLA 10% NEMA ANNAD SÉ TEKID FRAM Á TEIKNINGU.

REGNVATNSLAGNIR ERU Ø75 PP MEÐ RENNSLIHALLA 10% NEMA ANNAD SÉ TEKID FRAM Á TEIKNINGU.

FRÆNNISLISLAGNIR UNDIR ÁLAGI ÖKUTEKJA SKULU HAFNA HRINGSTÍFNI SN8.

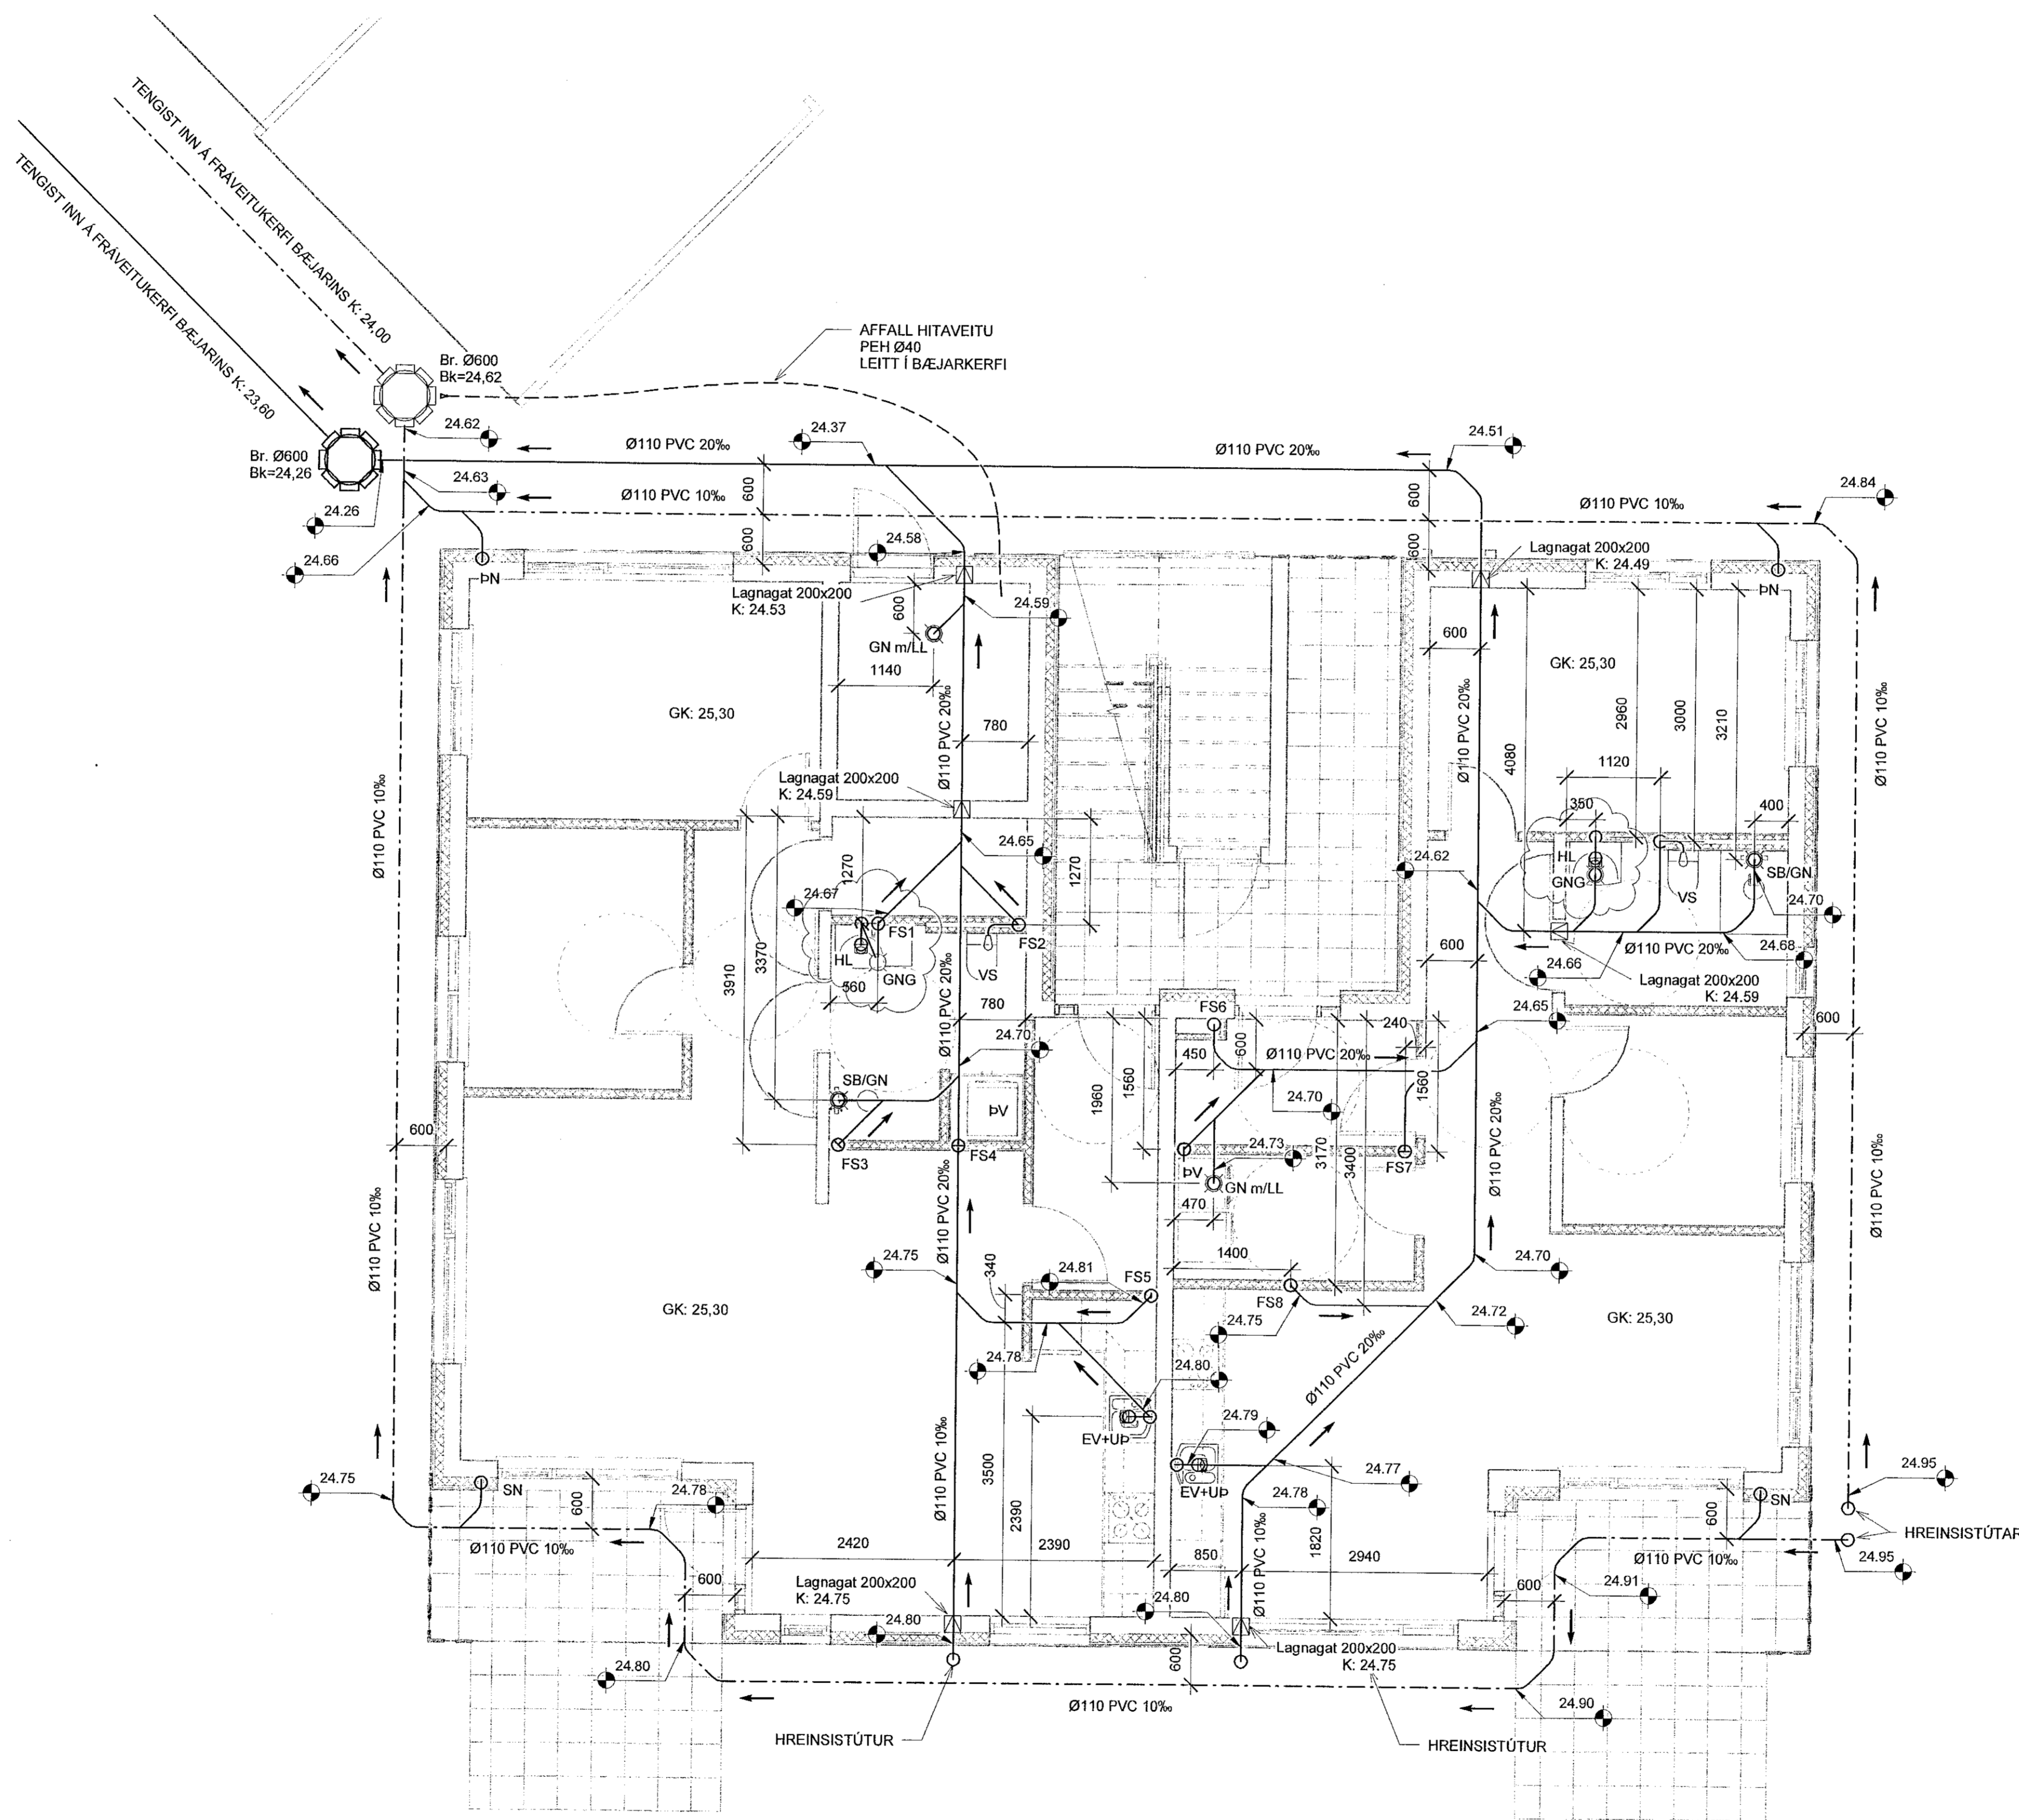

GRUNNMYND
MKV. 1:50

3	20.02.2020	Þættir við gegnumstærðarmenningarútföllum á baðherbergi	JJ
2	05.11.2019	BREYTING Á SVÍLANAÐURFÖLLUM	JJ
1	02.10.2019	FRUMÚTGAFA	JJ
Útg.	Dags.	Lýsing	Nafn



NEW NORDIC ENGINEERING ehf
Háðamari 6 - 201 Kópavogur Ísland
s. 854-4080 / 899-3077 / 899-3577
kt. 520914-1450. en@nne.is www.nne.is

STUÐLASKARD 9

221 HAFNARFJÖRÐUR
FRÆNNISLI - GRUNNLAGNIR

Hönnun:	JJ	Verknúmer:	19004
Verkefnastjóri:	JJ	Mælikvarði:	1:50
Teiknaði:	SJ	Dagsetning:	20.02.2020
Yfirfariði:	ÞBE	Blað:	Útgáfa:

Samþykkt:
Jökull Jónsson
Kt. 270575-4209

P1-01 3



Skv. 21.2.2020 10:04:59

Copyright © New Nordic Engineering ehf. - Hönnuður skilur sig ábyrgðarm. - Píplögnir eru í hafi skilgætt samþykki