


GRUNNMYND
MKV. 1:50

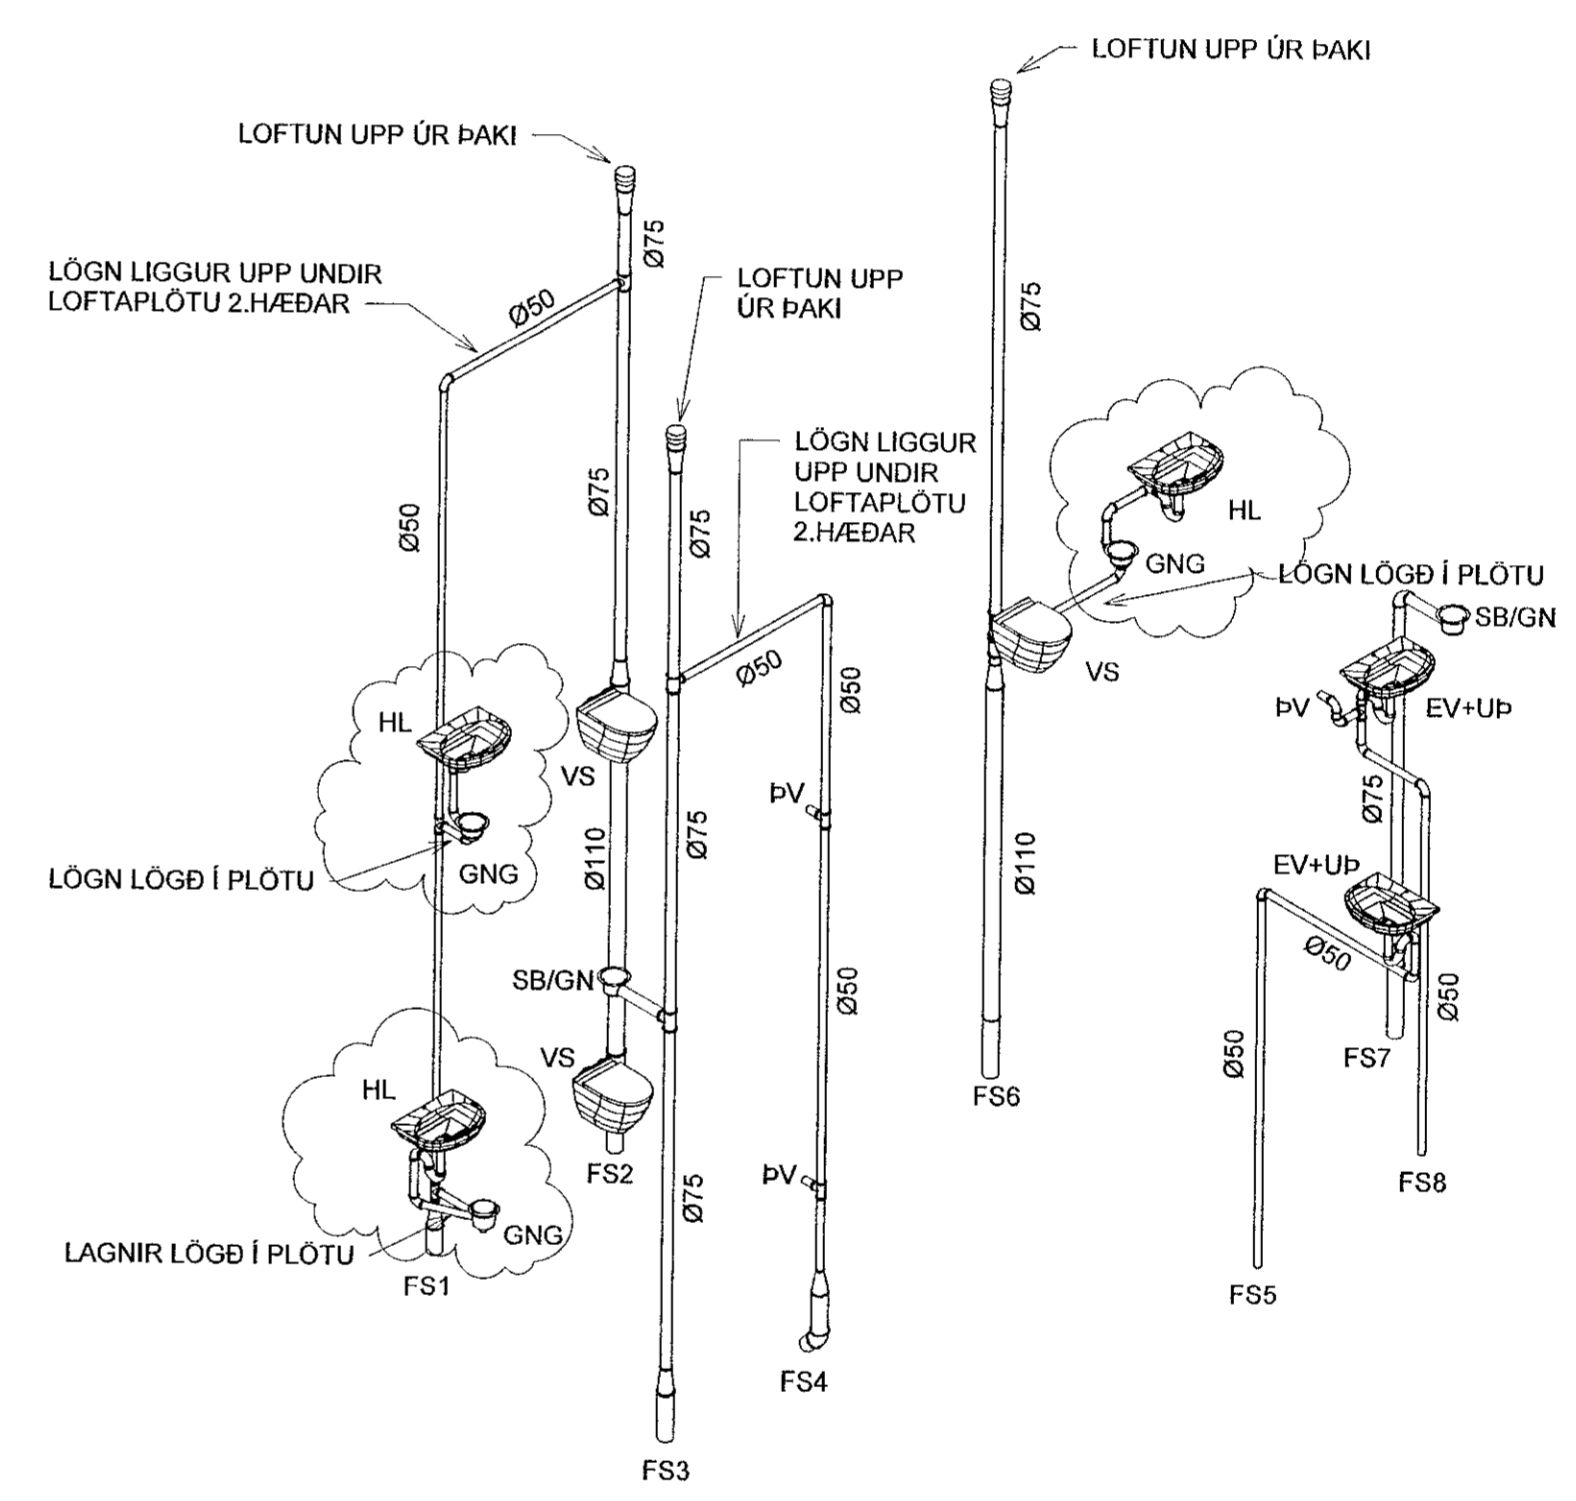

RÚMMYND
MKV. 1:50

Áritun hönnunarstjóra:
Kristinn Ragnarsson kt. 128944-2669


SKÝRINGAR - FRÁRENNSLI:
 ————— SKÓLPLOGN
 - - - - - REGNVATNSLÖGN

3	20.02.2020	Þeitt við gegnumsteymsáurðföllum á baðherbergi	JJ
2	05.11.2019	BREYTING A SVALANIDURFÖLLUM	JJ
1	02.10.2019	FRUMTGAFA	JJ
Útg.	Dags.	Lýsing	Nafn

VERKFRÆÐISTOFA
 NEW NORDIC ENGINEERING ehf
 Háðamári 6 - 201 Kópavogur Ísland
 s. 854-4080 / 899-3077 / 899-3577
 Kt. 520914-1450. nnei@nne.is www.nne.is

STUÐLASKAÐ 9
 221 HAFNARFJÖRÐUR
 FRÁRENNSLI - GRUNNMYND 2.HÆÐ
 RÚMMYND

Hönnun:	JJ	Verknúmer:	19004
Verkefnastjóri:	JJ	Mælikvarði:	1:50
Teiknaði:	SJ	Dagsetning:	20.02.2020
Yfirarið:	PBE	Blað:	Útgáfa:
Samþykkt:	Jökull Jónsson	Kt. 270575-4209	

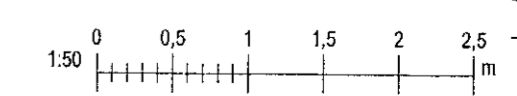

Blá: 03/2719
 Ska: 21.2.2020 10:05:00

Copyright © New Nordic Engineering ehf. - Hönnuð og skilgreint af NNE. - Eftirlit og tákning: samþykkt