



Samþykkt þann  
03 APR 2020  
Búvæðingaráttvörðun...  
F.h. Sigurður Steinar Jónsson

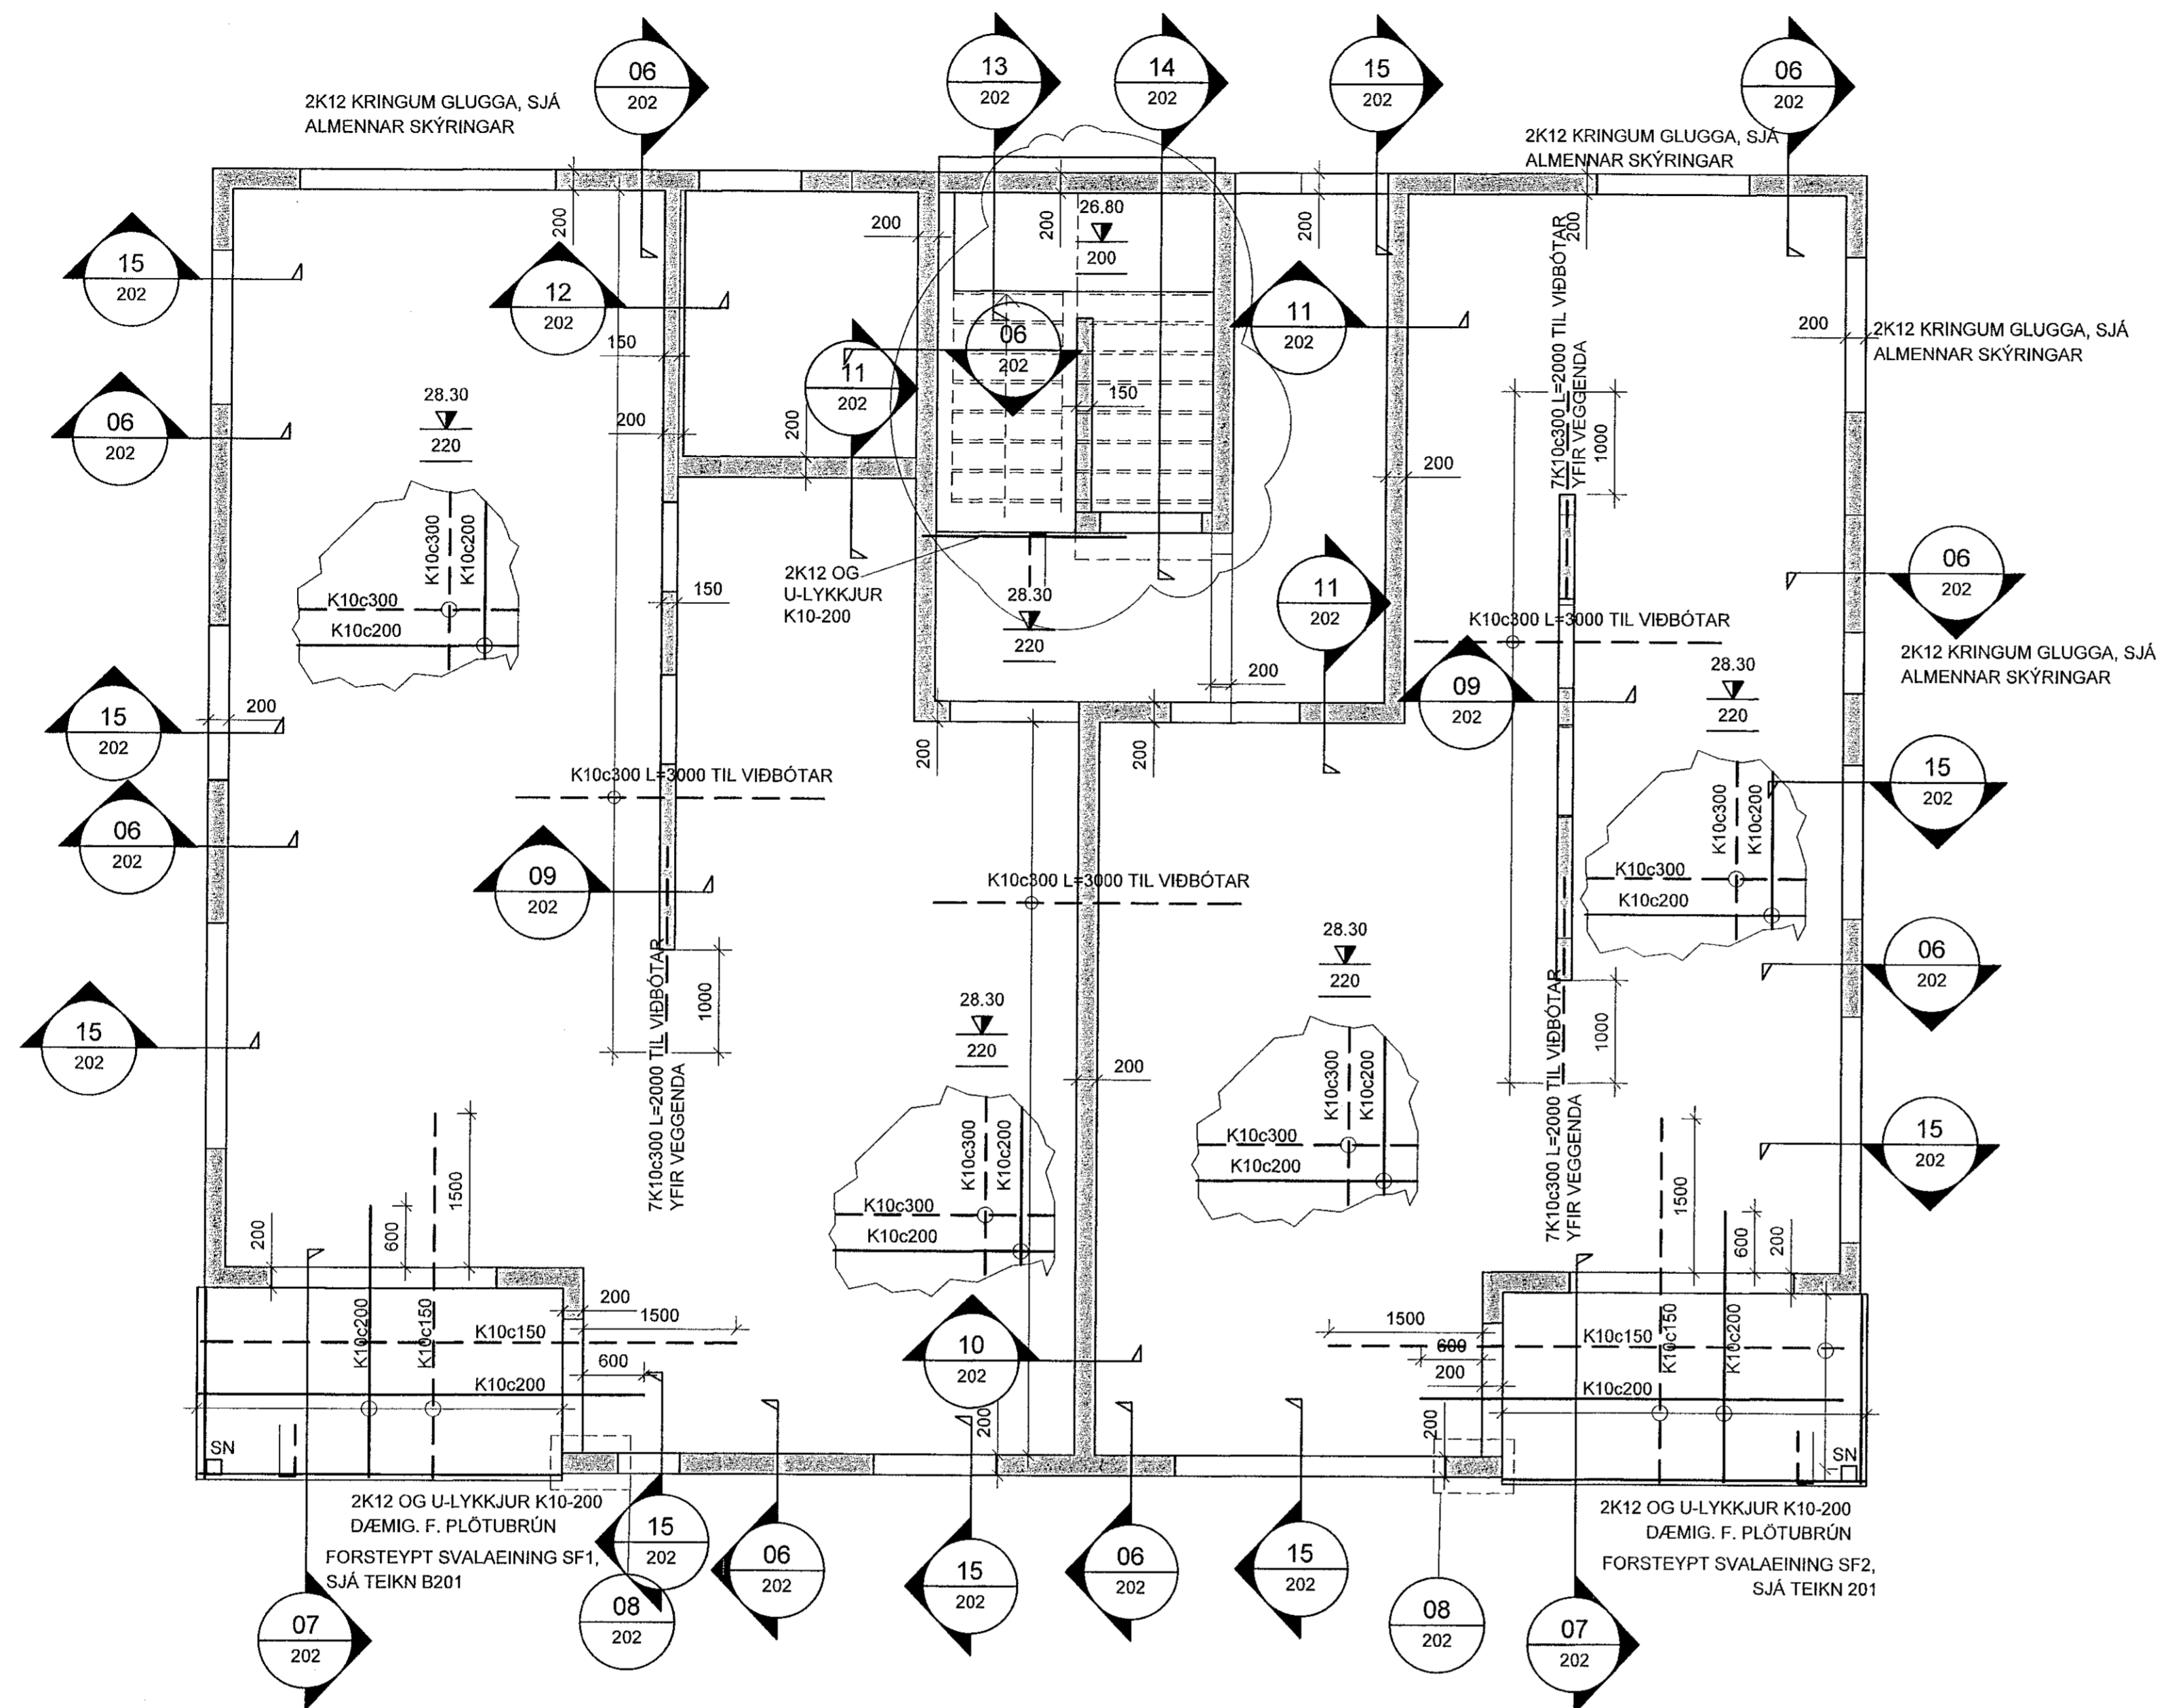

**ATH!**  
ALMENNAR SKÝRINGAR SJÁ TEIKN. B001  
BENDING VEGGJA NEMA ANNAD SÉ TEKID FRAM:  
150mm PÝKKIR:  
EINFALT NET K10c200 LÓÐRÉTT OG K10c250 LÁRÉTT  
180/200mm PÝKKIR:  
TVÓFALT NET K10c200 LÓÐRÉTT OG K10c250 LÁRÉTT  
JÁRNUN KRINGUM OP ER 2K12 OG JÁRNAFYRIRKOMULAG SKV SKÝRINGARBLAÐI (NEMA ANNAD KOMI FRAM) Í INNVEGGJUM KOMA 2K12 Í VEGGENDA  
SÉU JÁRNABAKKAR NOTAÐIR Í STAÐ VINKLA/U-LYKKJA SKULU ÞEIR VALDIR ÞANNIG AÐ JÁRNAMAGNID SÉ ÞAÐ SAMÁ.  
EINANGRUNARÞYKKTIR ERU  
-100mm PLÁSTEINANGRUN UNDIR BOTNPLÖTU (24kg/m<sup>3</sup>)  
GRUNNUR FÝLLIST MED FROSTPOLINNI GRÚS EÐA ÖÐRU VIÐURKENNDU FROSTPOLNU EFNI.  
ÞJAPPA SKAL Í 300mm LÖGUM MED 60kg VIBRASLEDA. FARA SKAL A.M.K. ÞRÁJR YFIRFERÐIR Á HVERT LAG. VIÐ ÞJÖPPUN MÁ HÆÐARMUNUR FÝLLINGAR EKKI VERA MEIRA EN 500mm (NEMA Í STÖÐVEGGJUM). HLUTFALL KORNA MINNA EN 0.02mm SKAL EKKI VERA MEIRA EN 3% AF ÞYNGD FÝLLINGAREFNISINS. ENGINN STEINN Í FÝLLINGUNNI MÁ VERA STÆRRI EN 1/3 AF LAGÞYKKT VIÐ ÞJÖPPUN.  
LAGNAGÓT SJÁST Á GATAPLANSTEIKNINGUM LAGNA.  
KJARNABORA/SAGA MÁ FYRIR LÖGNUM EF EKKI HEFUR VERID GERT FYRIR ÞEIM Í UPPSTEYPU.  
LAGNAGÓT ERU BREIDD OG HÆÐ 200x200 NEMA ANNAD KOMI FRAM. LAGNAGÓT SJÁST Á LAGNASTEIKNINGUM. LENDI KÓTI Á GATI UNDIR NEÐRI BRÚN SÖKKULS (HÁÐ SÖKKULDÝPT) ÞÁ LIGGUR LÖGNIN UNDIR SÖKKULVEGG.  
YFIRFARA SKAL ALLAR MÁL SETNINGAR OG HÆÐARKÓTA M.T.T. TEIKNINGAARKITEKTA OG GERA HÖNNUÐUM VIÐVART EF MISRÆMI FINNST.  
① BITASKÖR BMF 51x195 FULLNELGDUR MED 40/40 KAMBSAUM

GRUNNMYND - LOFTAPLATA 1 HÆÐAR  
MKV. 3

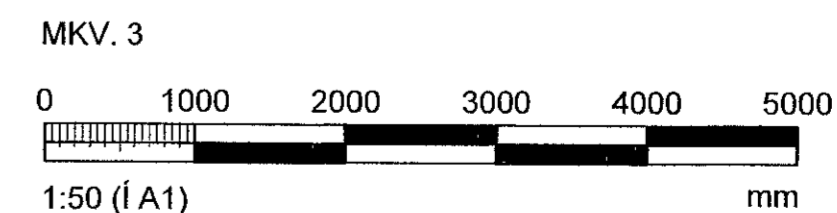

|   |                |                   |                      |
|---|----------------|-------------------|----------------------|
| ÁRITUN HÖNNUNARSTJÓRA KRISTINN RAGNARSSON 120944-2665   |                |                   |                      |
| BREYTINGAR  |                |                   |                      |
| NR.   | DAGS.          | BREYTING          | SP.                  |
| 1   | 21.11.2019     | Frumútgáfa        | SAO                  |
| 2   | 26.02.2020     | BREYTING          | SAO                  |
| VERKFRÆÐISTOFA  |                |                   |                      |
| NEW NORDIC ENGINEERING ehf kt. 520914-1450<br>HÆÐASMÁRI 6, 201 KÓPAVOGUR<br>nne@nne.is S:8544080/F:JMB993577/HOOJ8993077(SAO) |                |                   |                      |
| SAMÞYKKT Hákon Órn Órnarsen   |                | 300577-3189       |                      |
| VERK<br>STUÐLASKAÐ 9<br>HAFNARFJÖRÐUR   |                |                   |                      |
| TEIKNING<br>BURDARVIRKI<br>LOFTAPLATA 1 HÆÐAR<br>GRUNNMYND  |                |                   |                      |
| HANNAÐ<br>SAÓ   | TEIKNAD<br>SAÓ | YFIRFARID<br>HÓO  | HELIKVAÐI<br>1/50    |
| DAGS.<br>26.02.2020   |                | VERK NR.<br>19004 | TEIKNING NR.<br>B102 |
|   |                | UTGÁFA NR.<br>2   |                      |